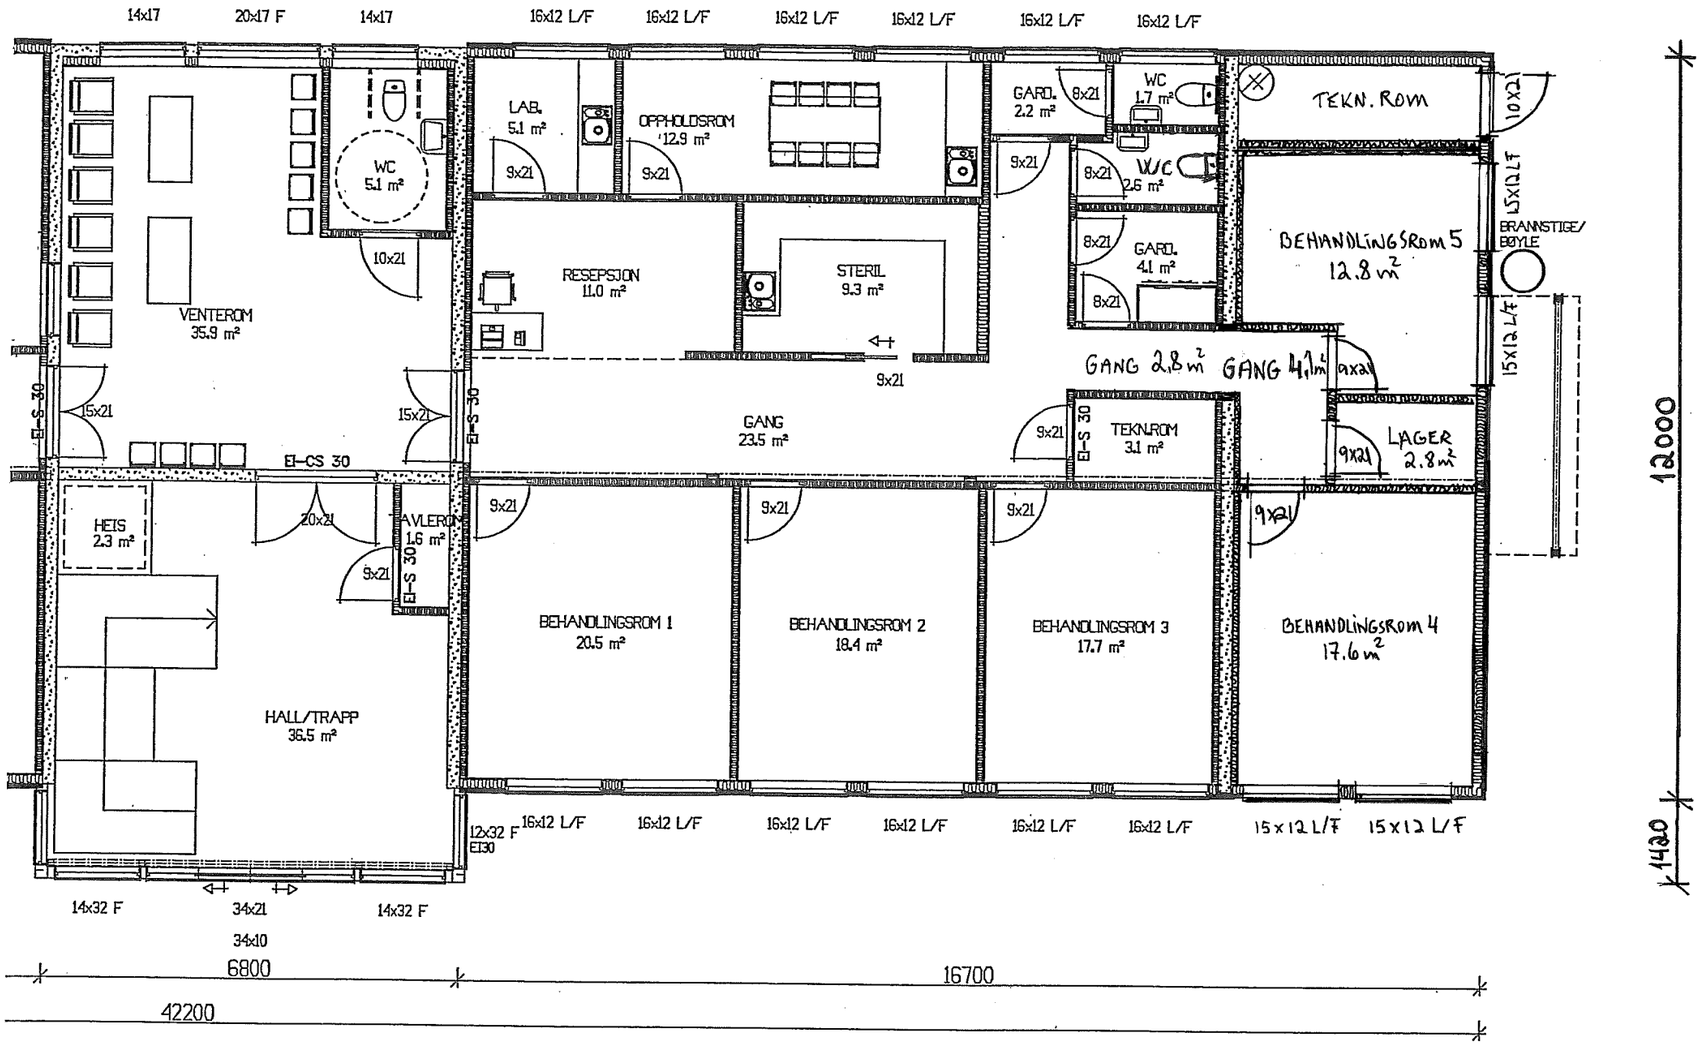

ALT. I

Møre Hus Eigedom AS

Trolldalssletta 2

6265 Vatne

Plan Tannklinikk M=1:100

30/1-17 B. Sætre