HØYBLOKK VEST

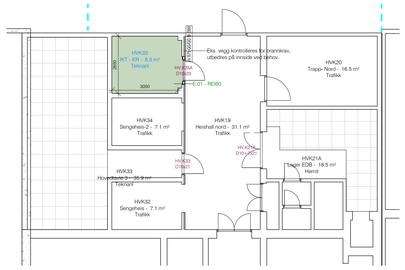

HV - Plan U2 1 : 100

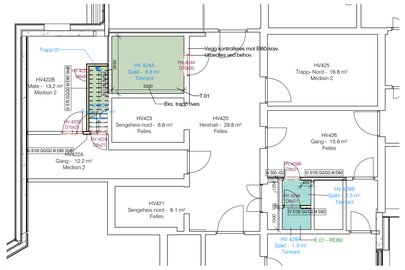
Trapp 01
HV 434A
Sjakt - 8.8 m²
Tekniark
Vegg kontrolleres mot EI60-krav. Utbedres ved behov.
HV434A
D1640
D1640
HV434RQ
D1640
HV445J
D1640
HV464C
