TELEMARK FYLKESKOMMUNE TSS-PSYKIATRISK SENTOR NY AKUTTPOST			
	1:100	Målestokk	
		Tegnet	E.H. 12.03.99
		Kontr.	T.R. 12.03.99
		Godkj.	25.10.00
VVS–ANLEGG		Dato	491 5
PLAN AV KJELLER			

SIVILINGENIØR TOR RASMUSSEN
Postadr.: Postboks 227 3701 Skien
Besøksadr.: Bratsbergveien 50 Skien
Tlf.: 35520200 Fax: 35520219

ARBEIDSTEGNING

SOM BYGGET	25.10.00
VENTILASJON AV HEISESJAKT, DETALJER AV LUFTINNTAKSRØR	10.03.00
KOMPL. LEFTELLER VED AKSE K–5	4.01.00
KORREKSJONER VED AKSE I–7 KORR. SNITTENE A–A OG B–B	1.09.99
REVISJON	DATO

TEGNFORKLARING

- AVLØPSRØR AV PVC
- VANNLØSER AV STÅL
- SPRINKLERRØR AV STÅL
- KALDTVANN AV Cu–RØR
- VARMTVANN AV Cu–RØR
- HETTVANN AV Cu–RØR

5

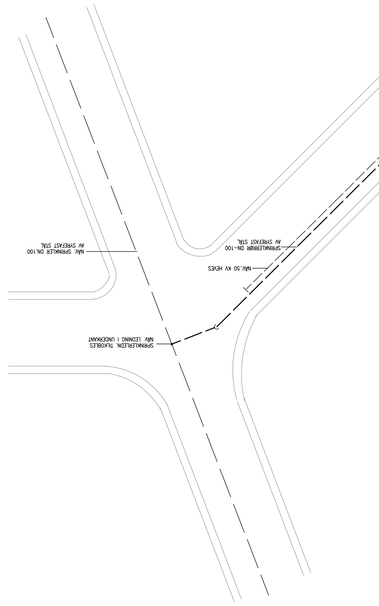
VANNLEDNING DN 150
AV ENKEMT TAK
