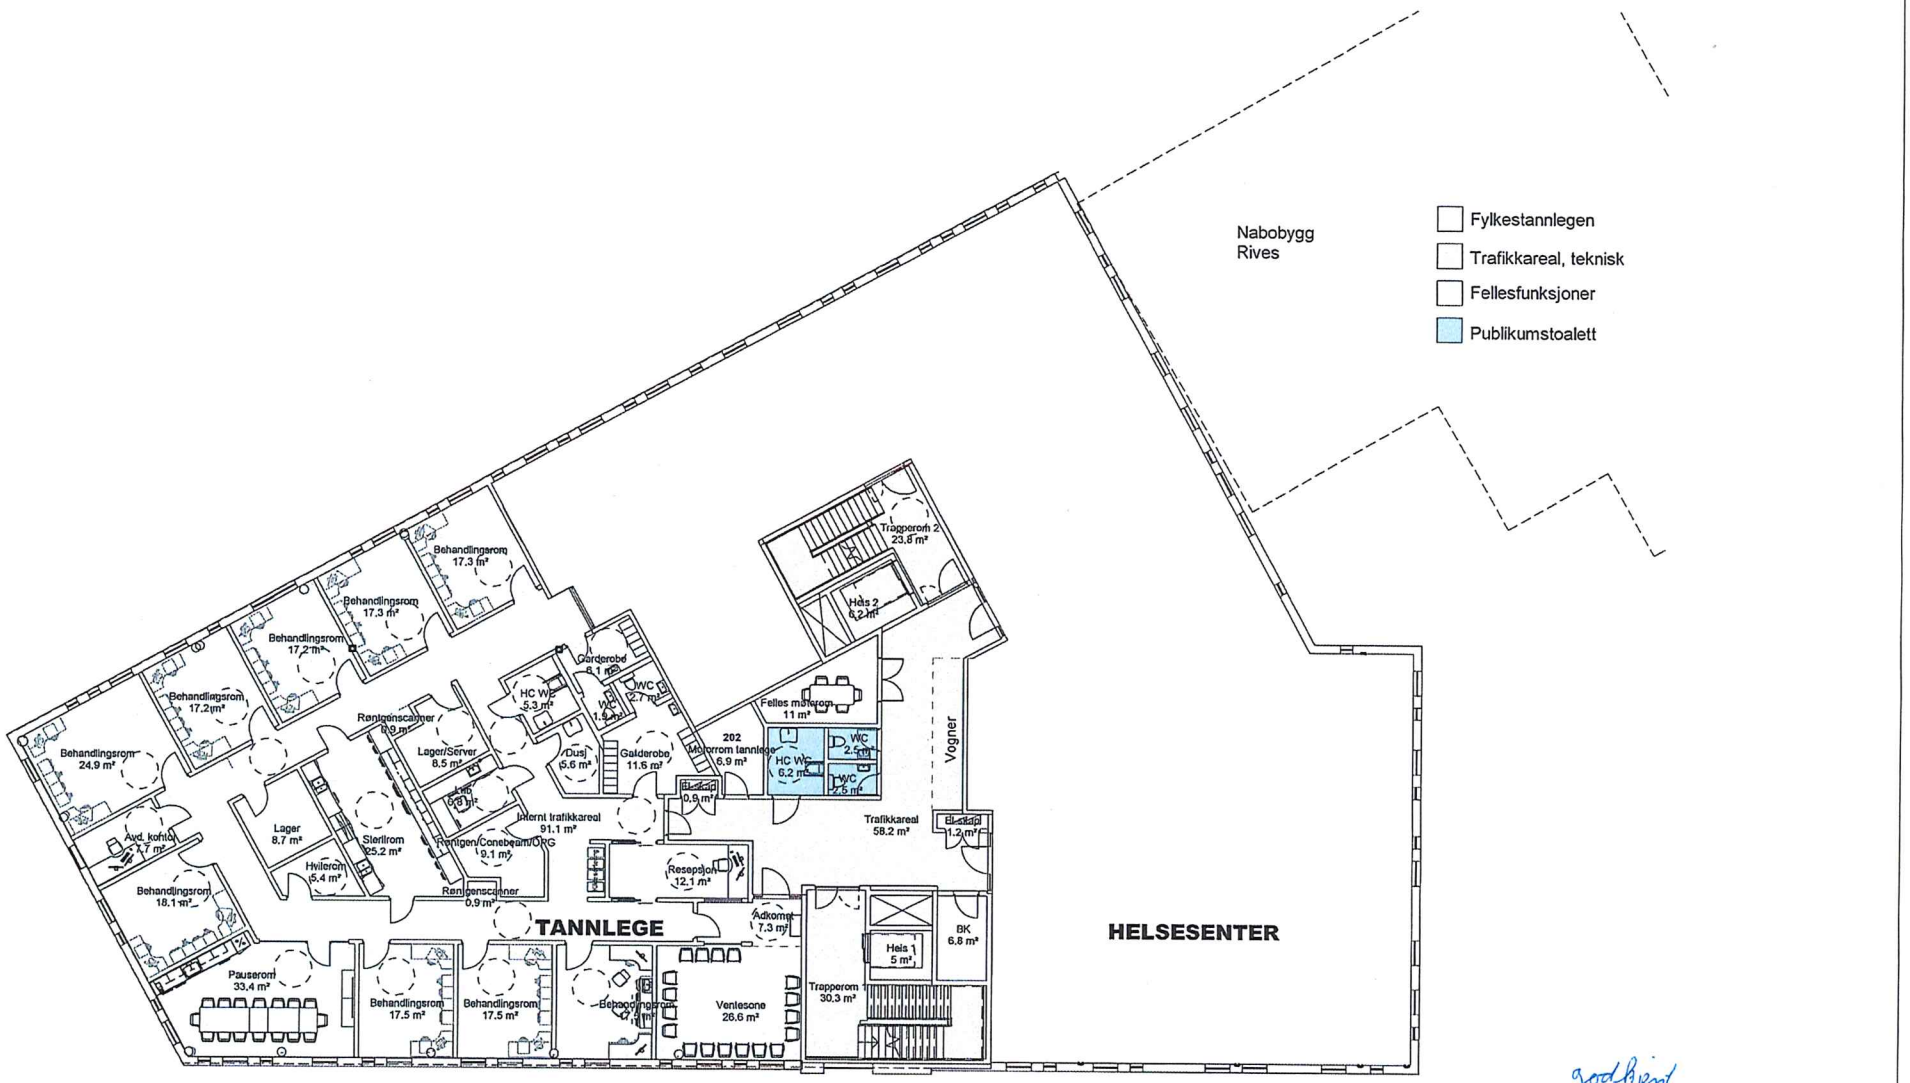

godkjent
27.05.2019
Alves Ramos

REV	DATO	BESKRIVELSE
Prosjektstatus:		Forprosjekt

SPORSTÖL

25.06.2019 14:39:24

BIM 360://Hareid Helsehus/Hareid Helsehus_ARK - Bygg.rvt