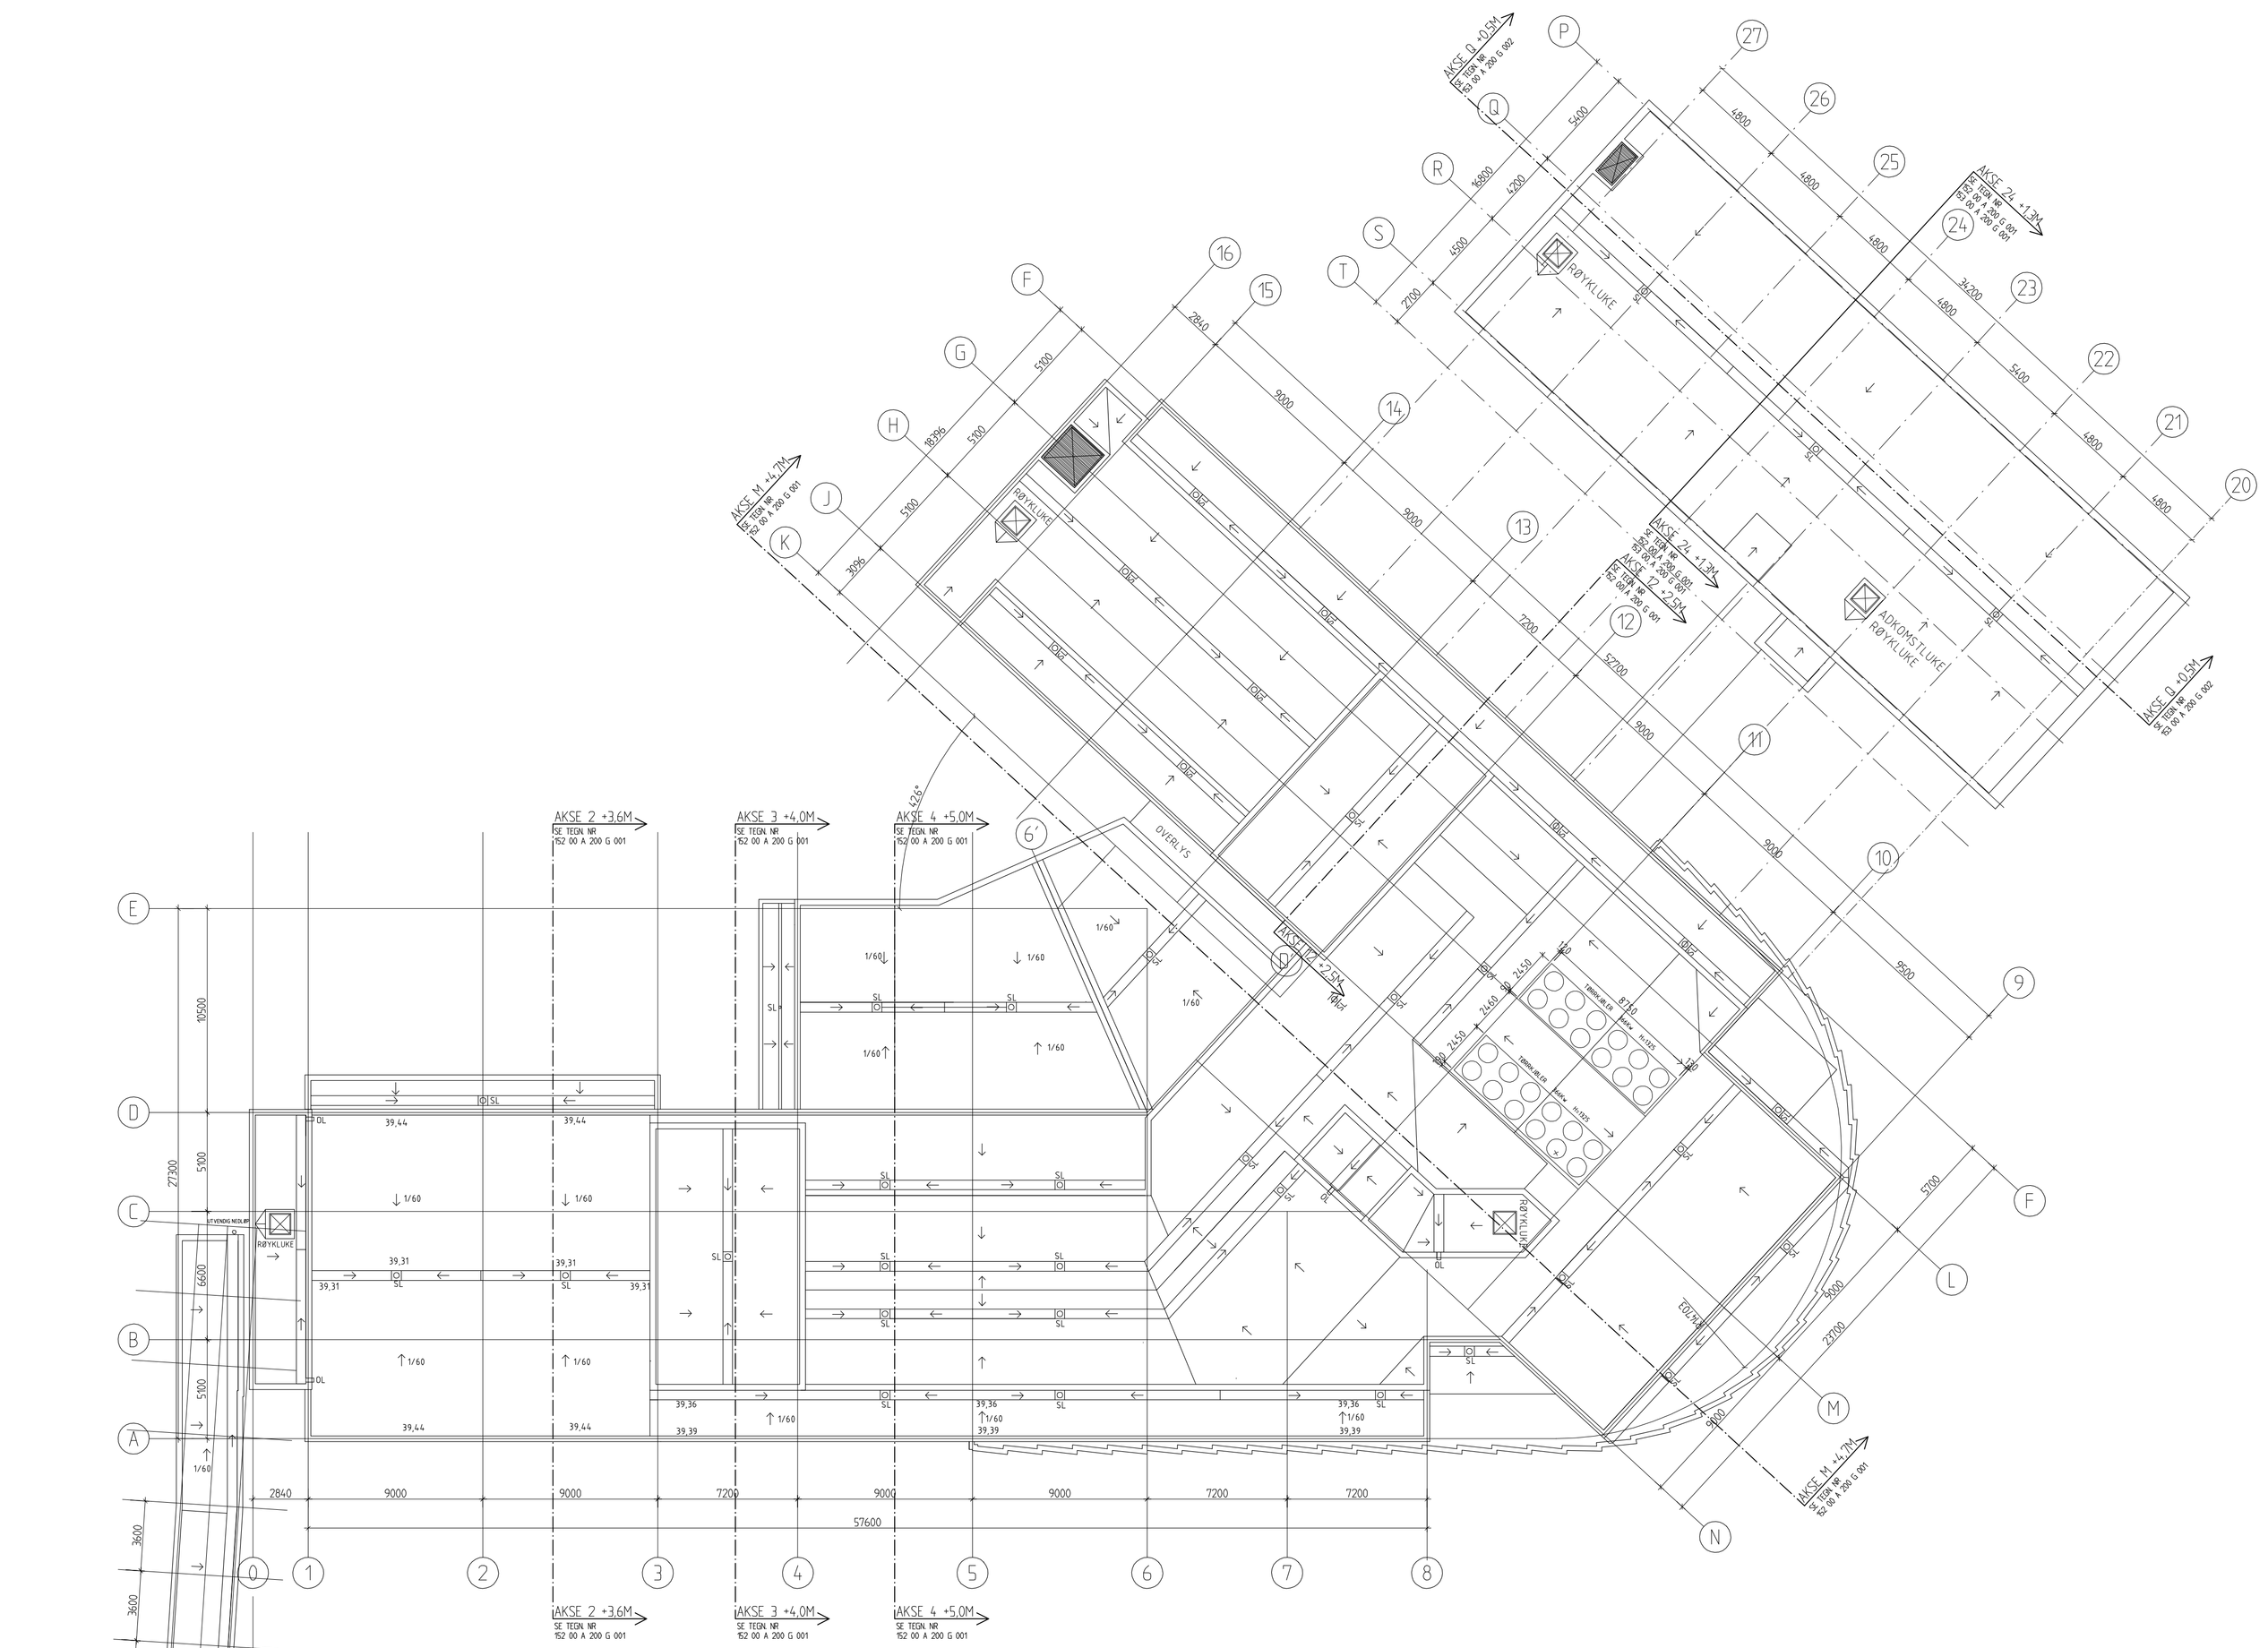

MERKNADER

SL: TAKSLUK
OL: OVERLØP

TAKFALL: 1/40 HVIS IKKE SPESIELT ANGITT

FALL I RENNER 1/60

HENVISNINGER

REV.	DATO	KONTR.	RETTELSEN GJELDER
01– C	25.04.08	JE	AS BUILT
06– B	09.11.07	IAL	ARBEIDSTEGNING – ENDRINGSLISTE A 138
05– B	30.08.07	IAL	ARBEIDSTEGNING, ENDRINGSLISTE A50
04– B	25.06.07	EL	ARBEIDSTEGNING, ENDRINGSLISTE A06
03– B	19.04.07	EL	ARBEIDSTEGNING
02– O	16.03.07	EL	IDK
01– O	01.03.07	EL	DETALJPROSJEKT

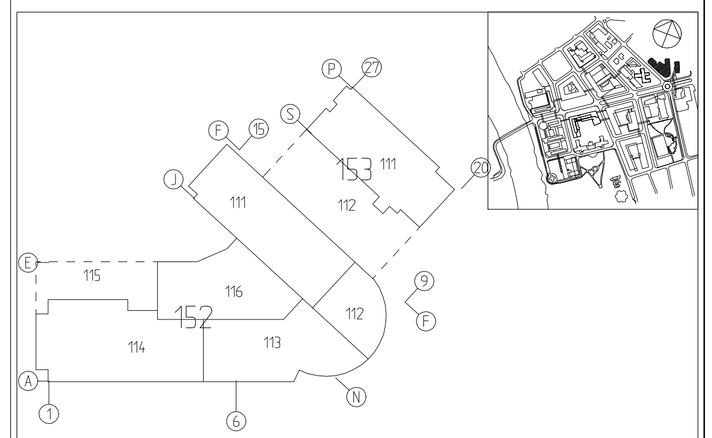

DENNE TEGNING ER BASERT PÅ FØLGENDE GJELDENDE ARKITEKTGRUNNLAG:

☐ PLANTEGNING DATERT:	DD.MM.ÅÅ	☐ MODELLFIL DATERT:	DD.MM.ÅÅ	☐ ANDRE DATERT:	DD.MM.ÅÅ

ØYA SYKEHJEM
TRONDHEIM KOMMUNE

narudstokkewiig | arstad | arkitekter as | NCC | COWI

PROSJEKT:
ØYA SYKEHJEM
TAKPLAN

BYGNINGSAVSNITT:
152 HOVEDBYGG / 153 KONTORBYGG

FASE:	MÅLESTOKK:	TEGNING NR: PROSJEKT	ETG	DISIPLIN	BYGN. DEL	TYPE TEGN	LØPE NR	REV:
DETALJ-PROSJEKT	1:200	152	T0	A	200	D	100	01– C

DATO 01.03.07 | TEGN: EL | KONTR: EL | PROSJ. NR: 0515