


Teknisk planskisse strøm og VA

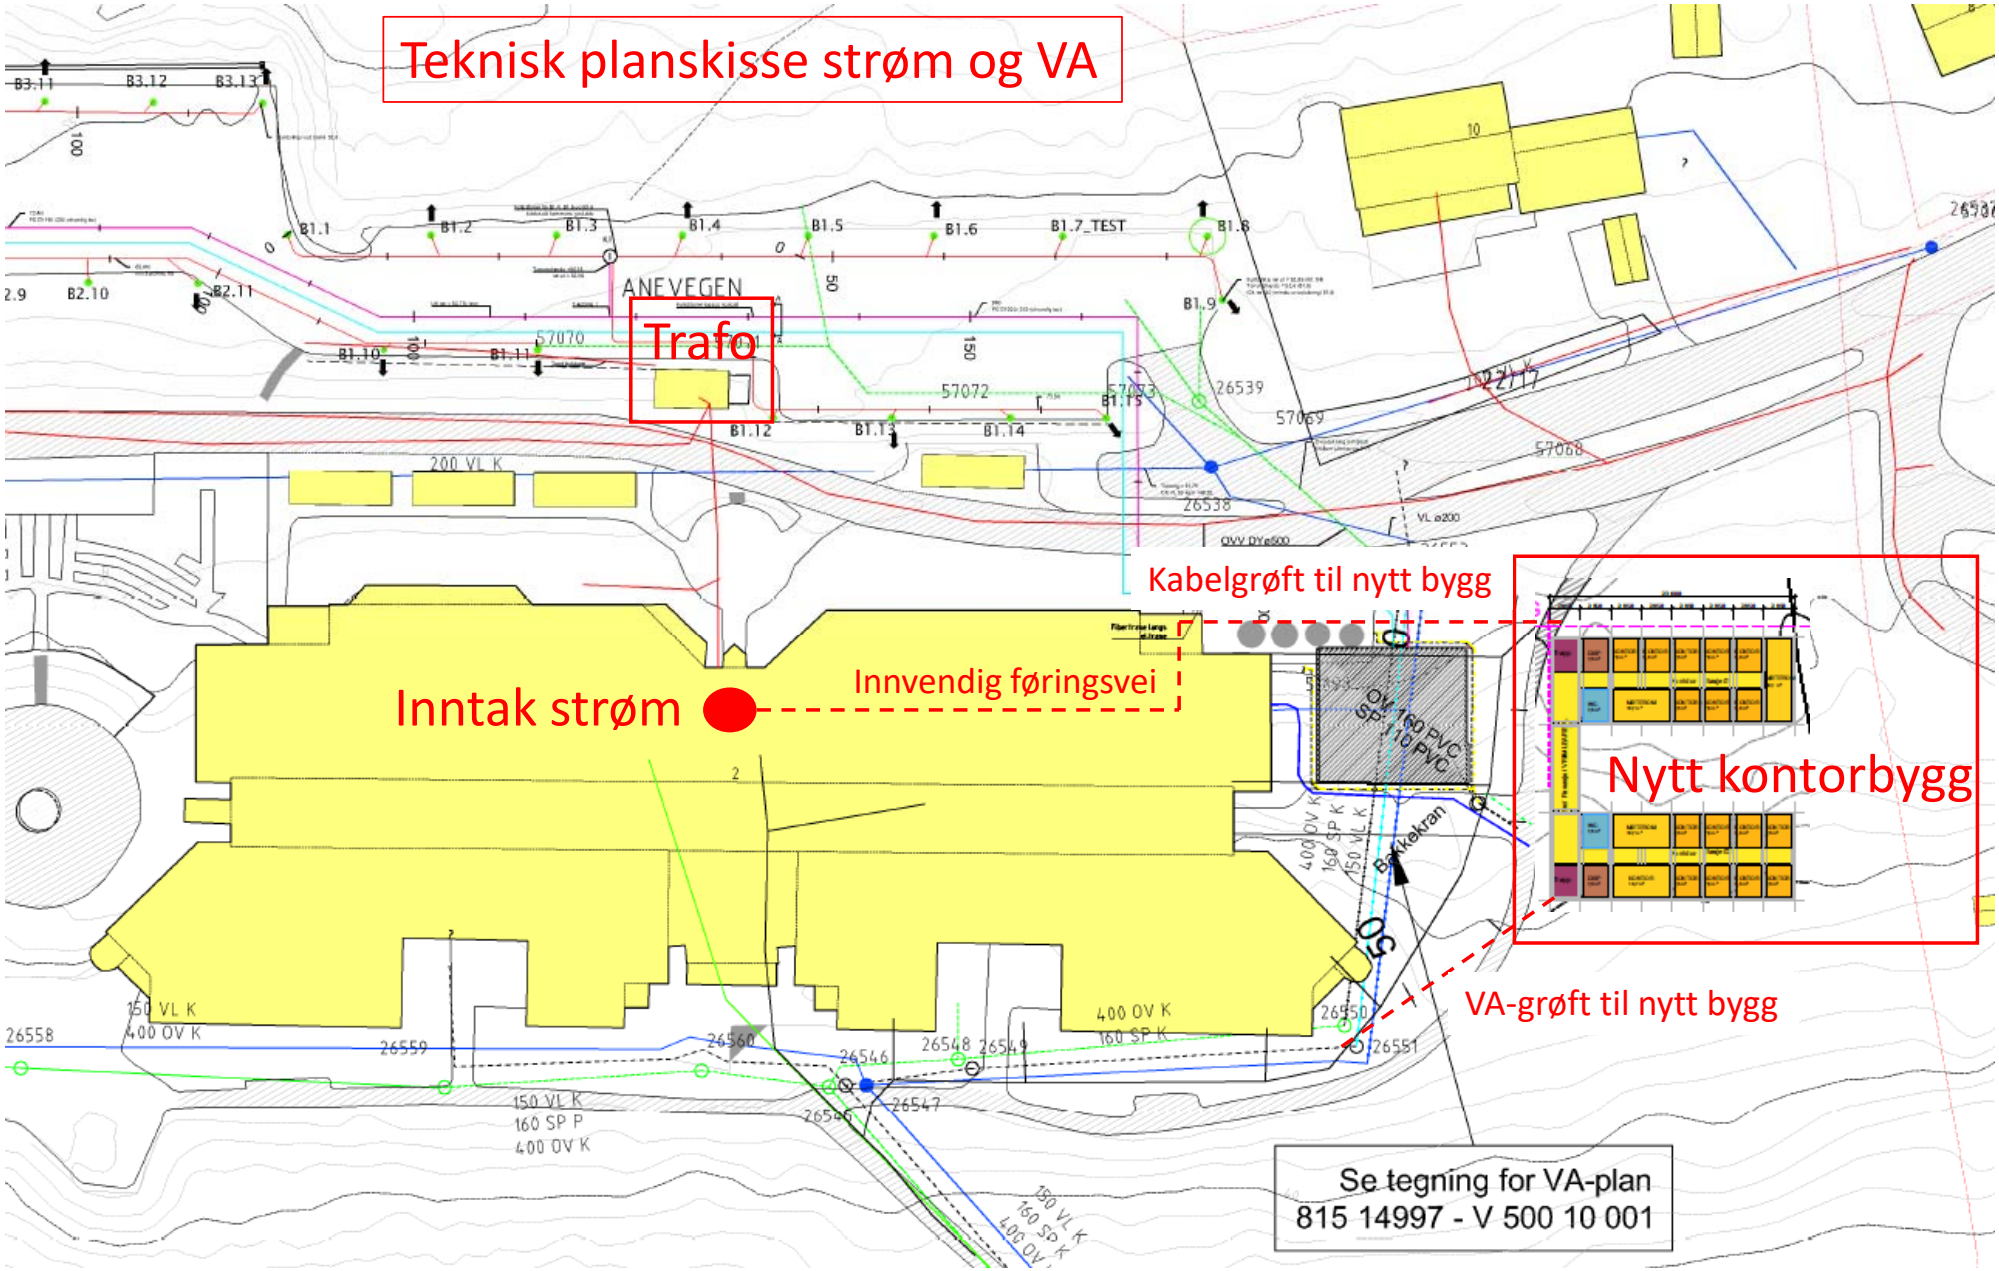

Trafo

Inntak strøm

Innvendig føringsvei

Kabelgrøft til nytt bygg

Nytt kontorbygg

VA-grøft til nytt bygg

Se tegning for VA-plan
815 14997 - V 500 10 001