

SYMBOLFORKLARING:

- - - BRANNCELLESKILLE EI 60 [B 60]
- - - RØYKSKILLE E 30
- ▨ RØMNINGSV EI
- RØMNINGSPRETNING
- ADKOMST/ANGREPSVEI BRANNVESEN
- 1 DØR EI 30-Sa [B 30]
- 2 DØR EI 30-CSa [B 30 S]
- 3 DØR E 30-CSa [F 30 S]
- 4 DØR EI 60-Sa [B 60]
- A VINDU EI 30

MERKNADER:

RISIKOKLASSE: 5
 BRANNKLASSE: 2
 HOVEDBÆRESYSTEM R 60 [B 60]


TEGNINGENE ER Å ANSE SOM VEDLEGG TIL BRANNTTEKNISK TILSTANDSVURDERING DATERT 20.12.2018, OG SKAL LESES SAMMEN MED DENNE.

TEGNINGENE SKAL LESES I FARGER I MINIMUM STØRRELSE A3.

0	BRANNTTEKNISK TILSTANDSVURDERING	20.12.2018	BOL	SDT	SDT
<small>Revisjon</small>	<small>Retnings</small>	<small>Dato</small>	<small>Teigret</small>	<small>Kontrollert</small>	<small>Godkjent</small>
BRANNTTEKNISK TILSTANDSVURDERING					
RAMBOLL					
<small>Ramboll Norge AS Olav Vs gate 100 - 8001 Bodo - Tel 7555 1300 - www.ramboll.no</small>					
NORDLAND FYLKESKOMMUNE				RIBR	
BODIN VGS - IDRETTSBYGGET					
BRANNTTEGNING				Oppdragsnummer 1350021927	
UNDERETASJE BASSENG				Dokumentansvarlig BOL	
				Filnavn Brannttegninger Bodin VGS	
				Målestokk 1:200	
<small>Kompleks</small>	<small>Bygg</small>	<small>Etasje</small>	<small>Fag</small>	<small>System</small>	<small>Type</small>
		U	F	20	20 100
					<small>Lepernummer</small>
					0
					<small>Revisjon</small>
					0
					<small>Status</small>

SYMBOLFORKLARING:

- - - BRANNCELLESKILLE EI 60 [B 60]
- - - RØYKSKILLE E 30
- RØMNINGSV EI
- ➔ RØMNINGSR ETNING
- ➔ ADKOMST/ANGREPSVEI BRANNVESEN
- 1 DØR EI 30-Sa [B 30]
- 2 DØR EI 30-CSa [B 30 S]
- 3 DØR E 30-CSa [F 30 S]
- 4 DØR EI 60-Sa [B 60]
- A VINDU EI 30

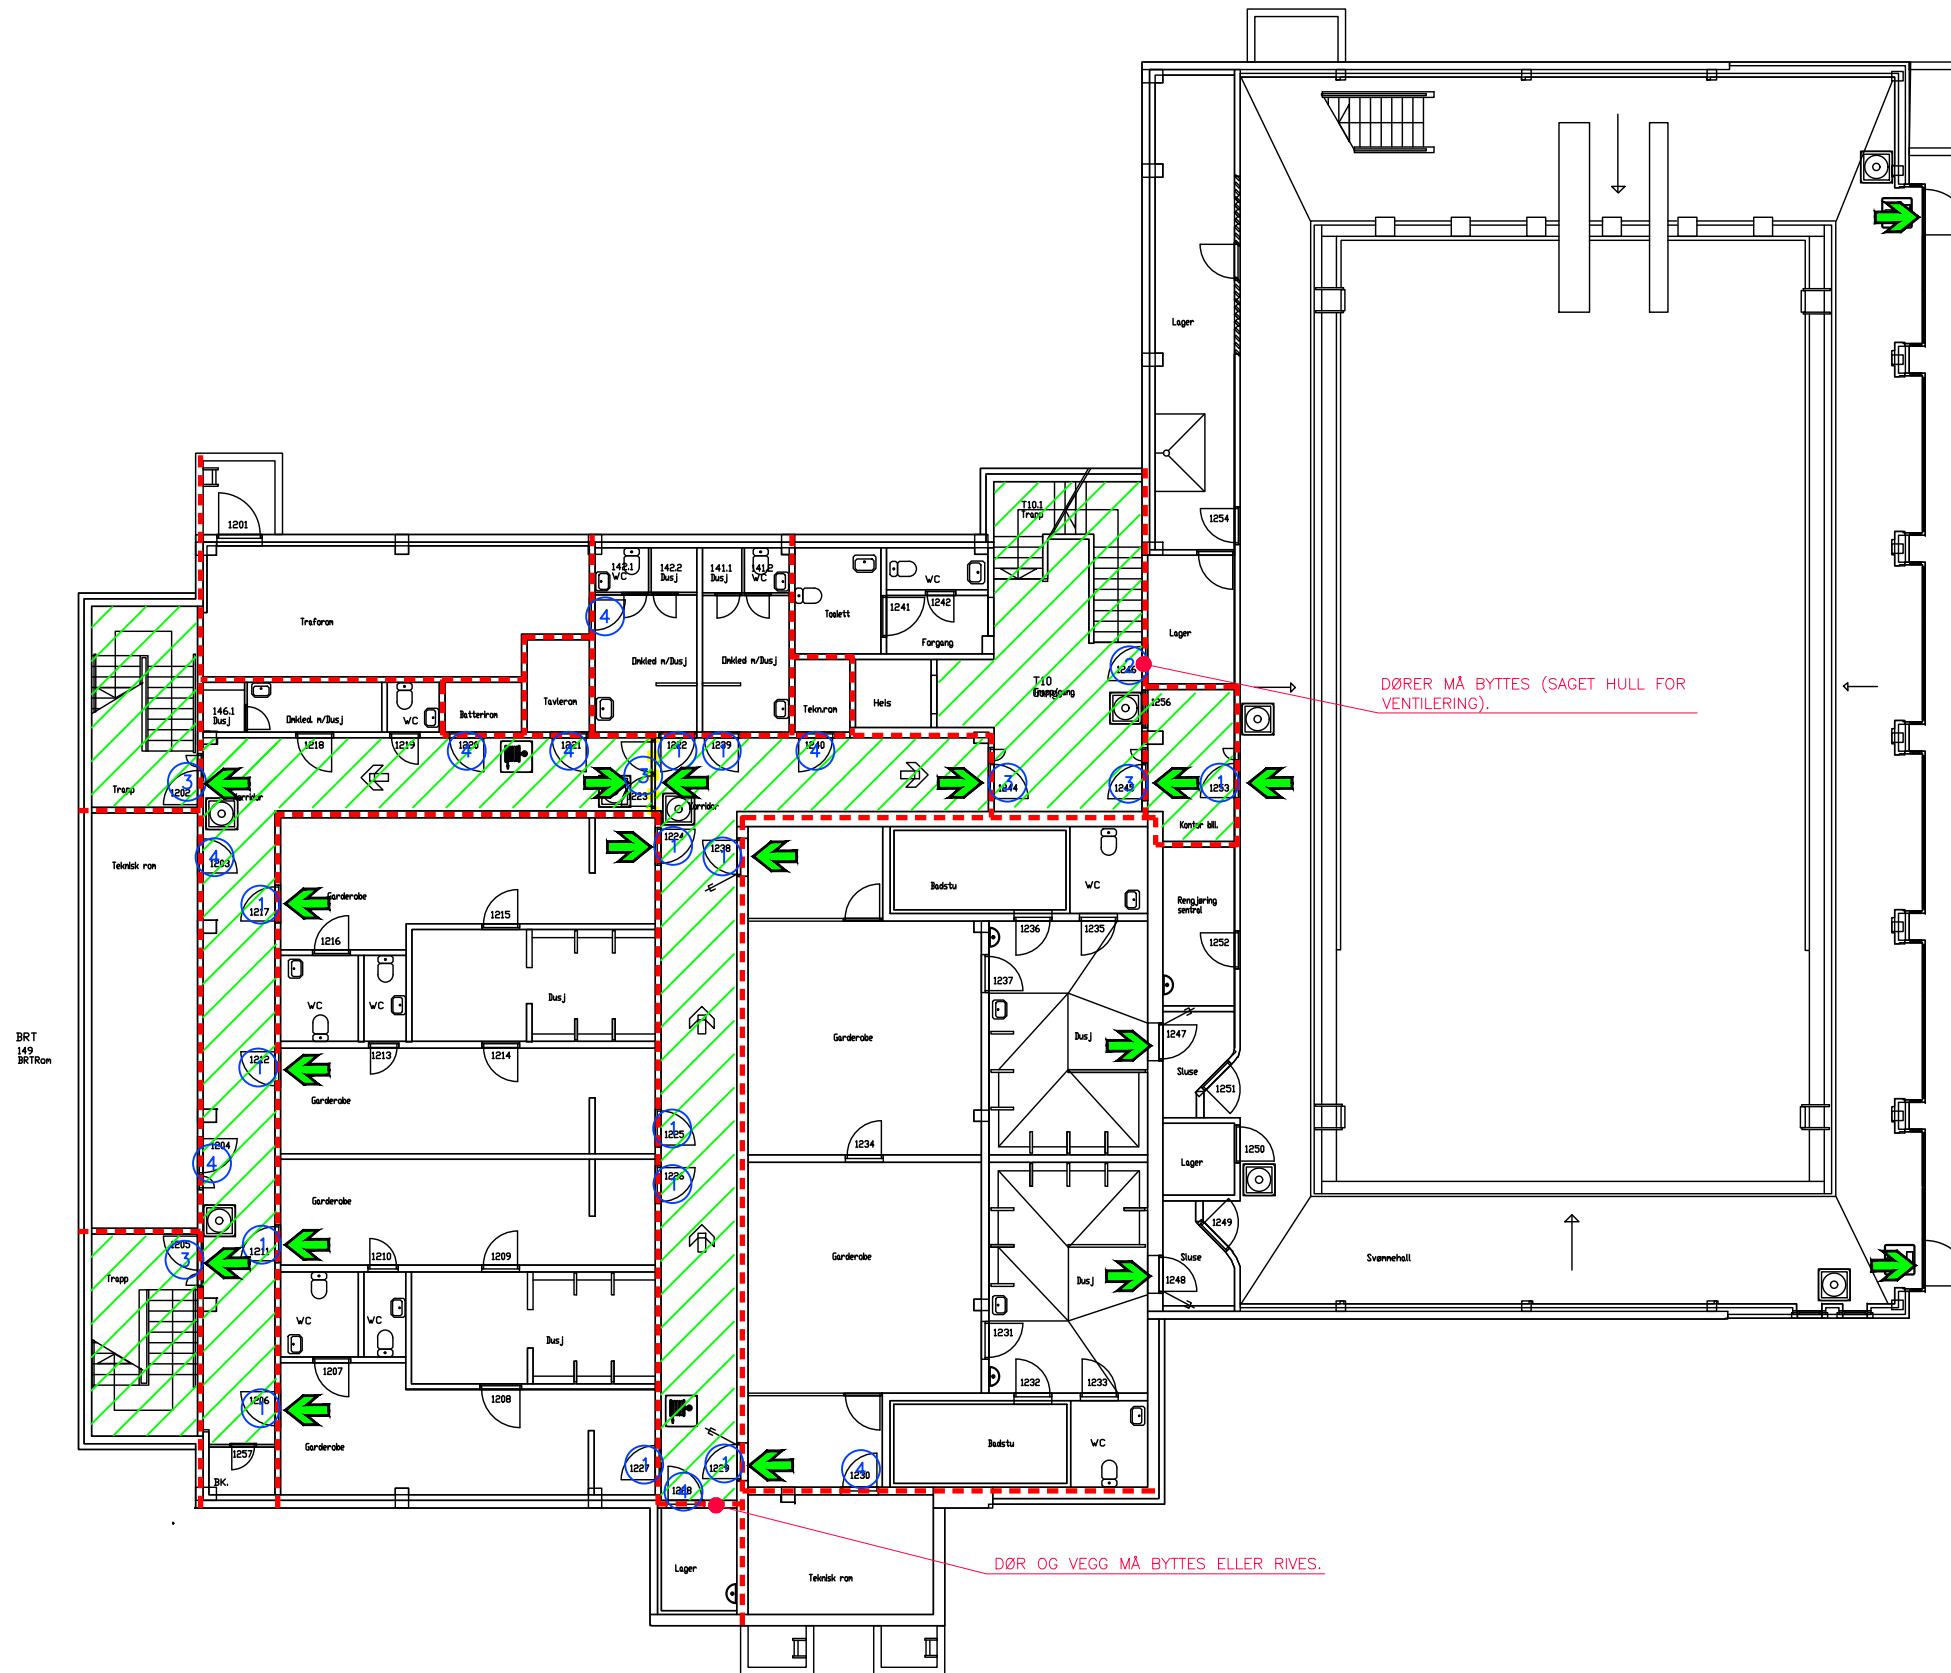

MERKNADER:

RISIKOKLASSE: 5

BRANNKLASSE: 2

HOVEDBÆRESYSTEM R 60 [B 60]


TEGNINGENE ER Å ANSE SOM VEDLEGG TIL BRANNTTEKNISK TILSTANDSVURDERING DATERT 20.12.2018, OG SKAL LESES SAMMEN MED DENNE.

TEGNINGENE SKAL LESES I FARGER I MINIMUM STØRRELSE A3.

0	BRANNTTEKNISK TILSTANDSVURDERING	20.12.2018	BOL	SDT	SDT
Revisjon	Revisjon	Dato	Tegnet	Kontrollert	Godkjent
BRANNTTEKNISK TILSTANDSVURDERING					
			RAMBOLL		
Ramboll Norge AS Olav Vs gate 100 - 8001 Bodø - Tel 7555 1300 - www.ramboll.no					
NORDLAND FYLKESKOMMUNE				RIBR	
BODIN VGS - IDRETTSBYGGET					
BRANNTTEGNING				Oppdragsnummer 1350021927	
KJELLER				Dokumentansvarlig BOL	
				Filnavn Brannttegninger Bodin VGS	
				Målestokk 1:200	
Kompleks	Bygg	Etasje	Fag	System	Type
			K	F	20 20 101
				Revisjon	Status
				0	

SYMBOLFORKLARING:

- - - BRANNCELLESKILLE EI 60 [B 60]
- - - RØYKSKILLE E 30
- RØMNINGSGANG
- ➔ RØMNINGSGANGSRETNING
- ➔ ADKOMST/ANGREPSVEI BRANNVESEN
- ① DØR EI 30-Sa [B 30]
- ② DØR EI 30-CSa [B 30 S]
- ③ DØR E 30-CSa [F 30 S]
- ④ DØR EI 60-Sa [B 60]
- Ⓐ VINDU EI 30

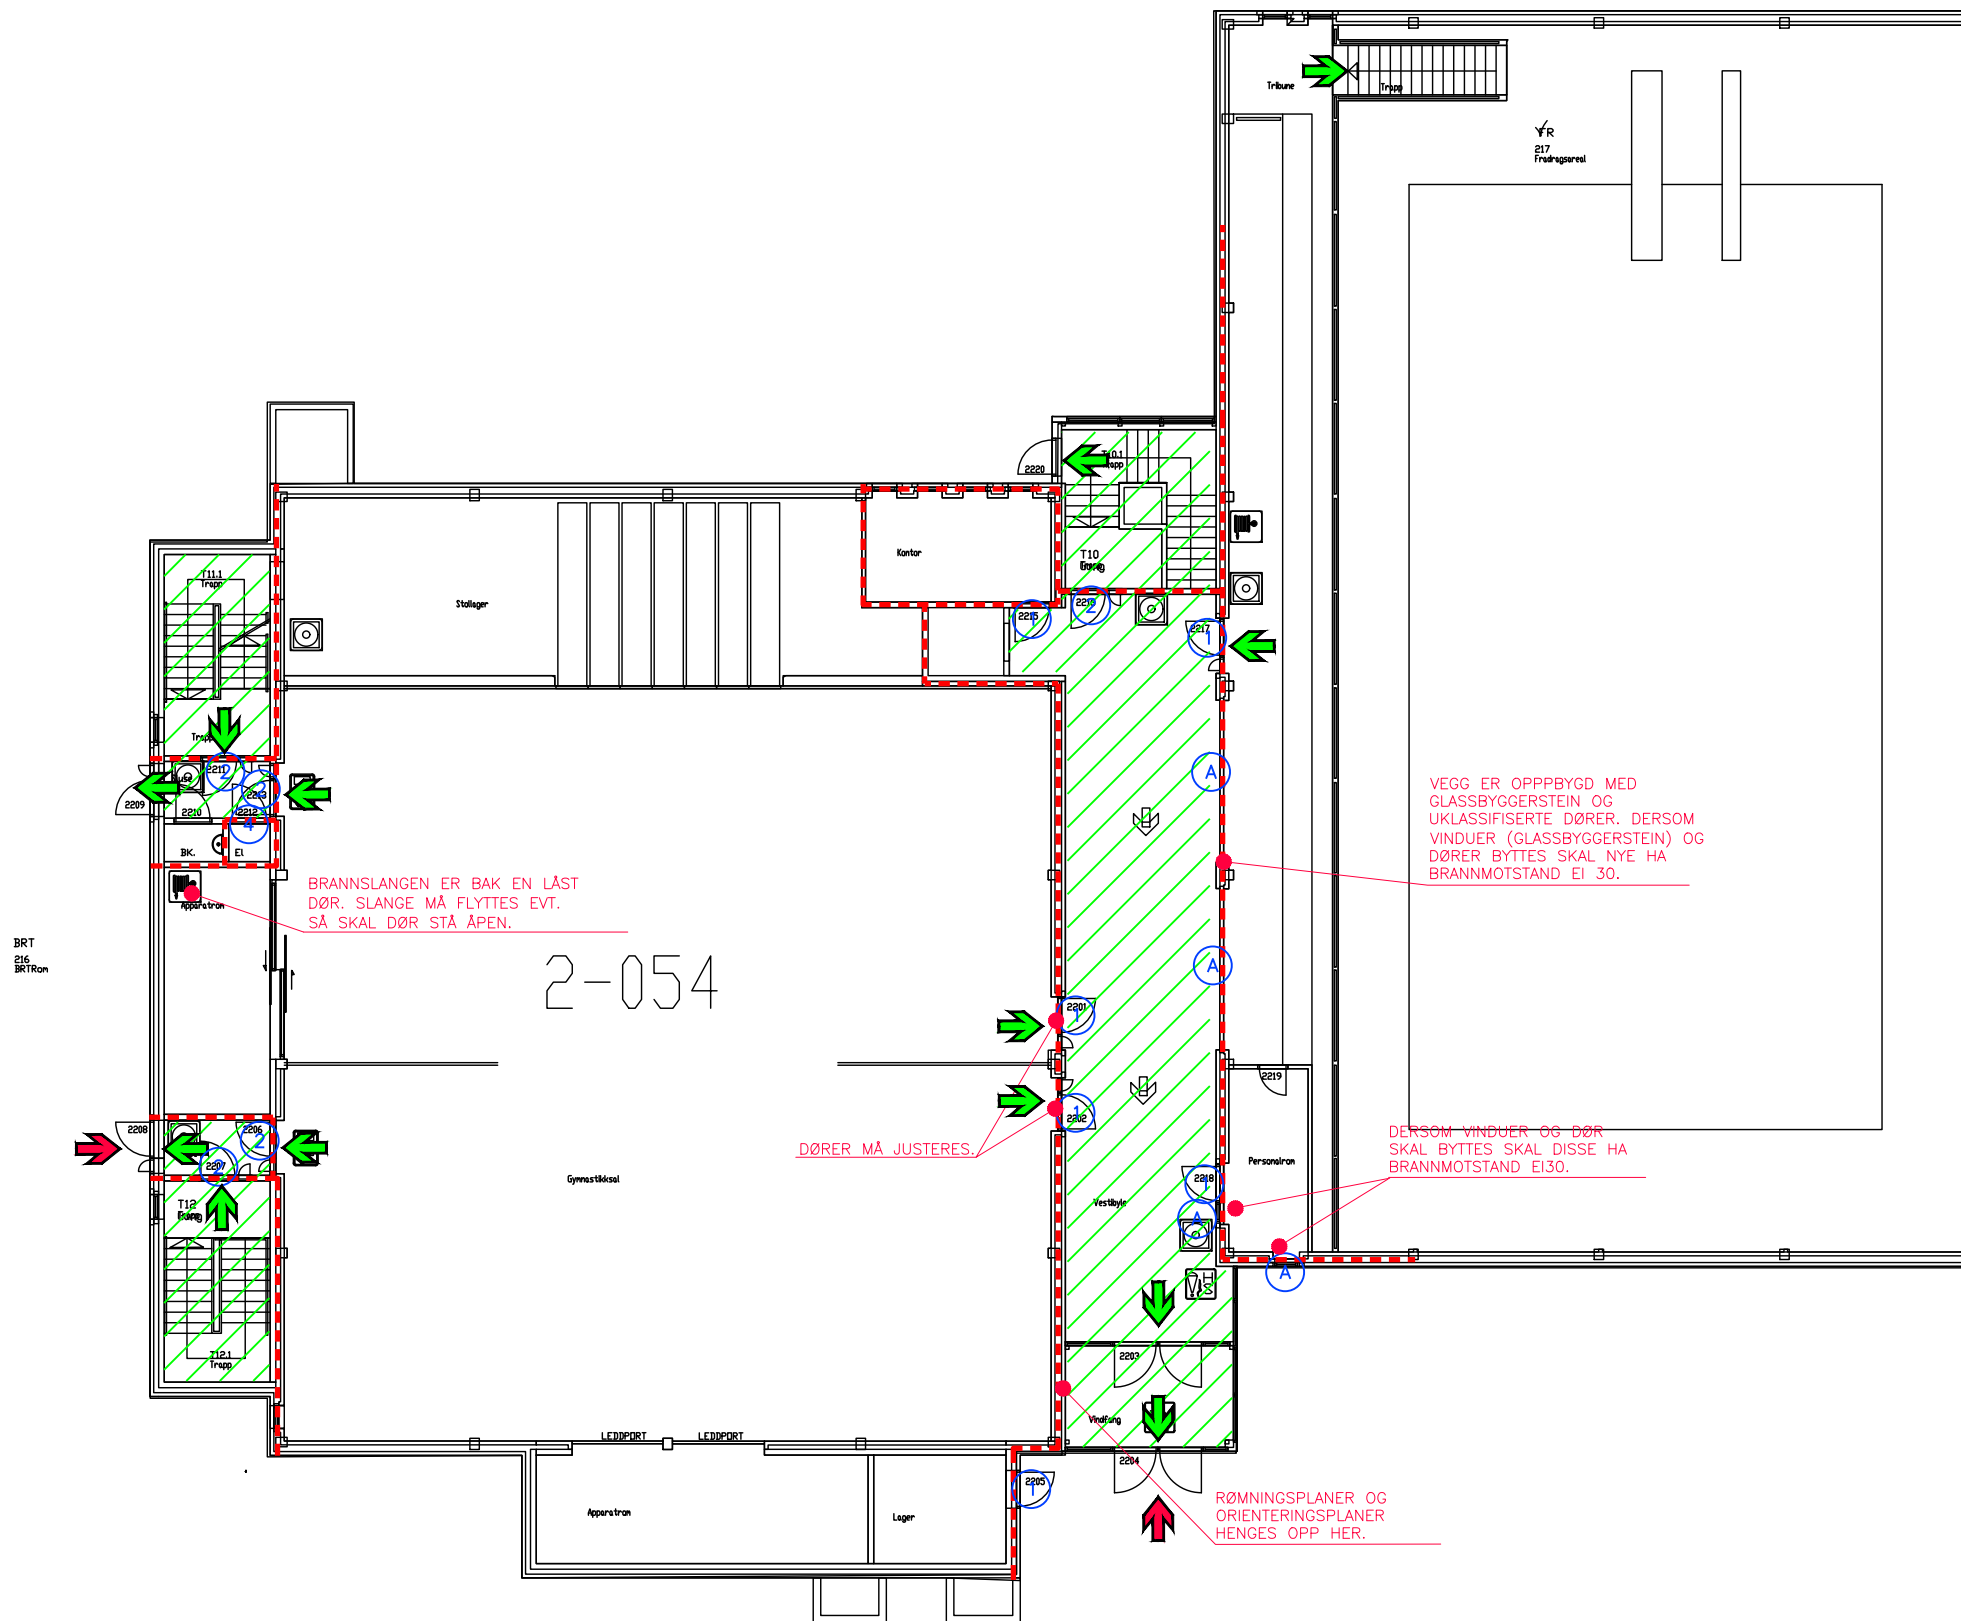

MERKNADER:

RISIKOKLASSE: 5

BRANNKLASSE: 2

HOVEDBÆRESYSTEM R 60 [B 60]


TEGNINGENE ER Å ANSE SOM VEDLEGG TIL BRANNTÉKNISK TILSTANDSVURDERING DATERT 20.12.2018, OG SKAL LESES SAMMEN MED DENNE.

TEGNINGENE SKAL LESES I FARGER I MINIMUM STØRRELSE A3.

0	BRANNTÉKNISK TILSTANDSVURDERING	20.12.2018	BOL	SDT	SDT
Revisjon	Betegnelse	Dato	Tegnet	Kontrollert	Godkjent
BRANNTÉKNISK TILSTANDSVURDERING					
			RAMBOLL		
Ramboll Norge AS Olav Vs gate 100 - 8001 Bodø - Tel 7555 1300 - www.ramboll.no					
NORDLAND FYLKESKOMMUNE				RIBR	
BODIN VGS - IDRETTSBYGGET					
BRANNTÉGNING				Oppdragsnummer 1350021927	
1. ETASJE				Dokumentansvarlig BOL	
				Fileravn Branntegninger Bodin VG	
				Målestokk 1:200	
Kompleks	Bygg	Etasje	Fag	System	Type
		1	F	20	20 102
				Prosjektstatus	Revisjon
					0

SYMBOLFORKLARING:

- - - BRANNCELLESKILLE EI 60 [B 60]
- - - RØYKSKILLE E 30
- RØMNINGSGANG
- ➔ RØMNINGSGANG
- ➔ ADKOMST/ANGREPSVEI BRANNVESEN
- ① DØR EI 30-Sa [B 30]
- ② DØR EI 30-CSa [B 30 S]
- ③ DØR E 30-CSa [F 30 S]
- ④ DØR EI 60-Sa [B 60]
- Ⓐ VINDU EI 30

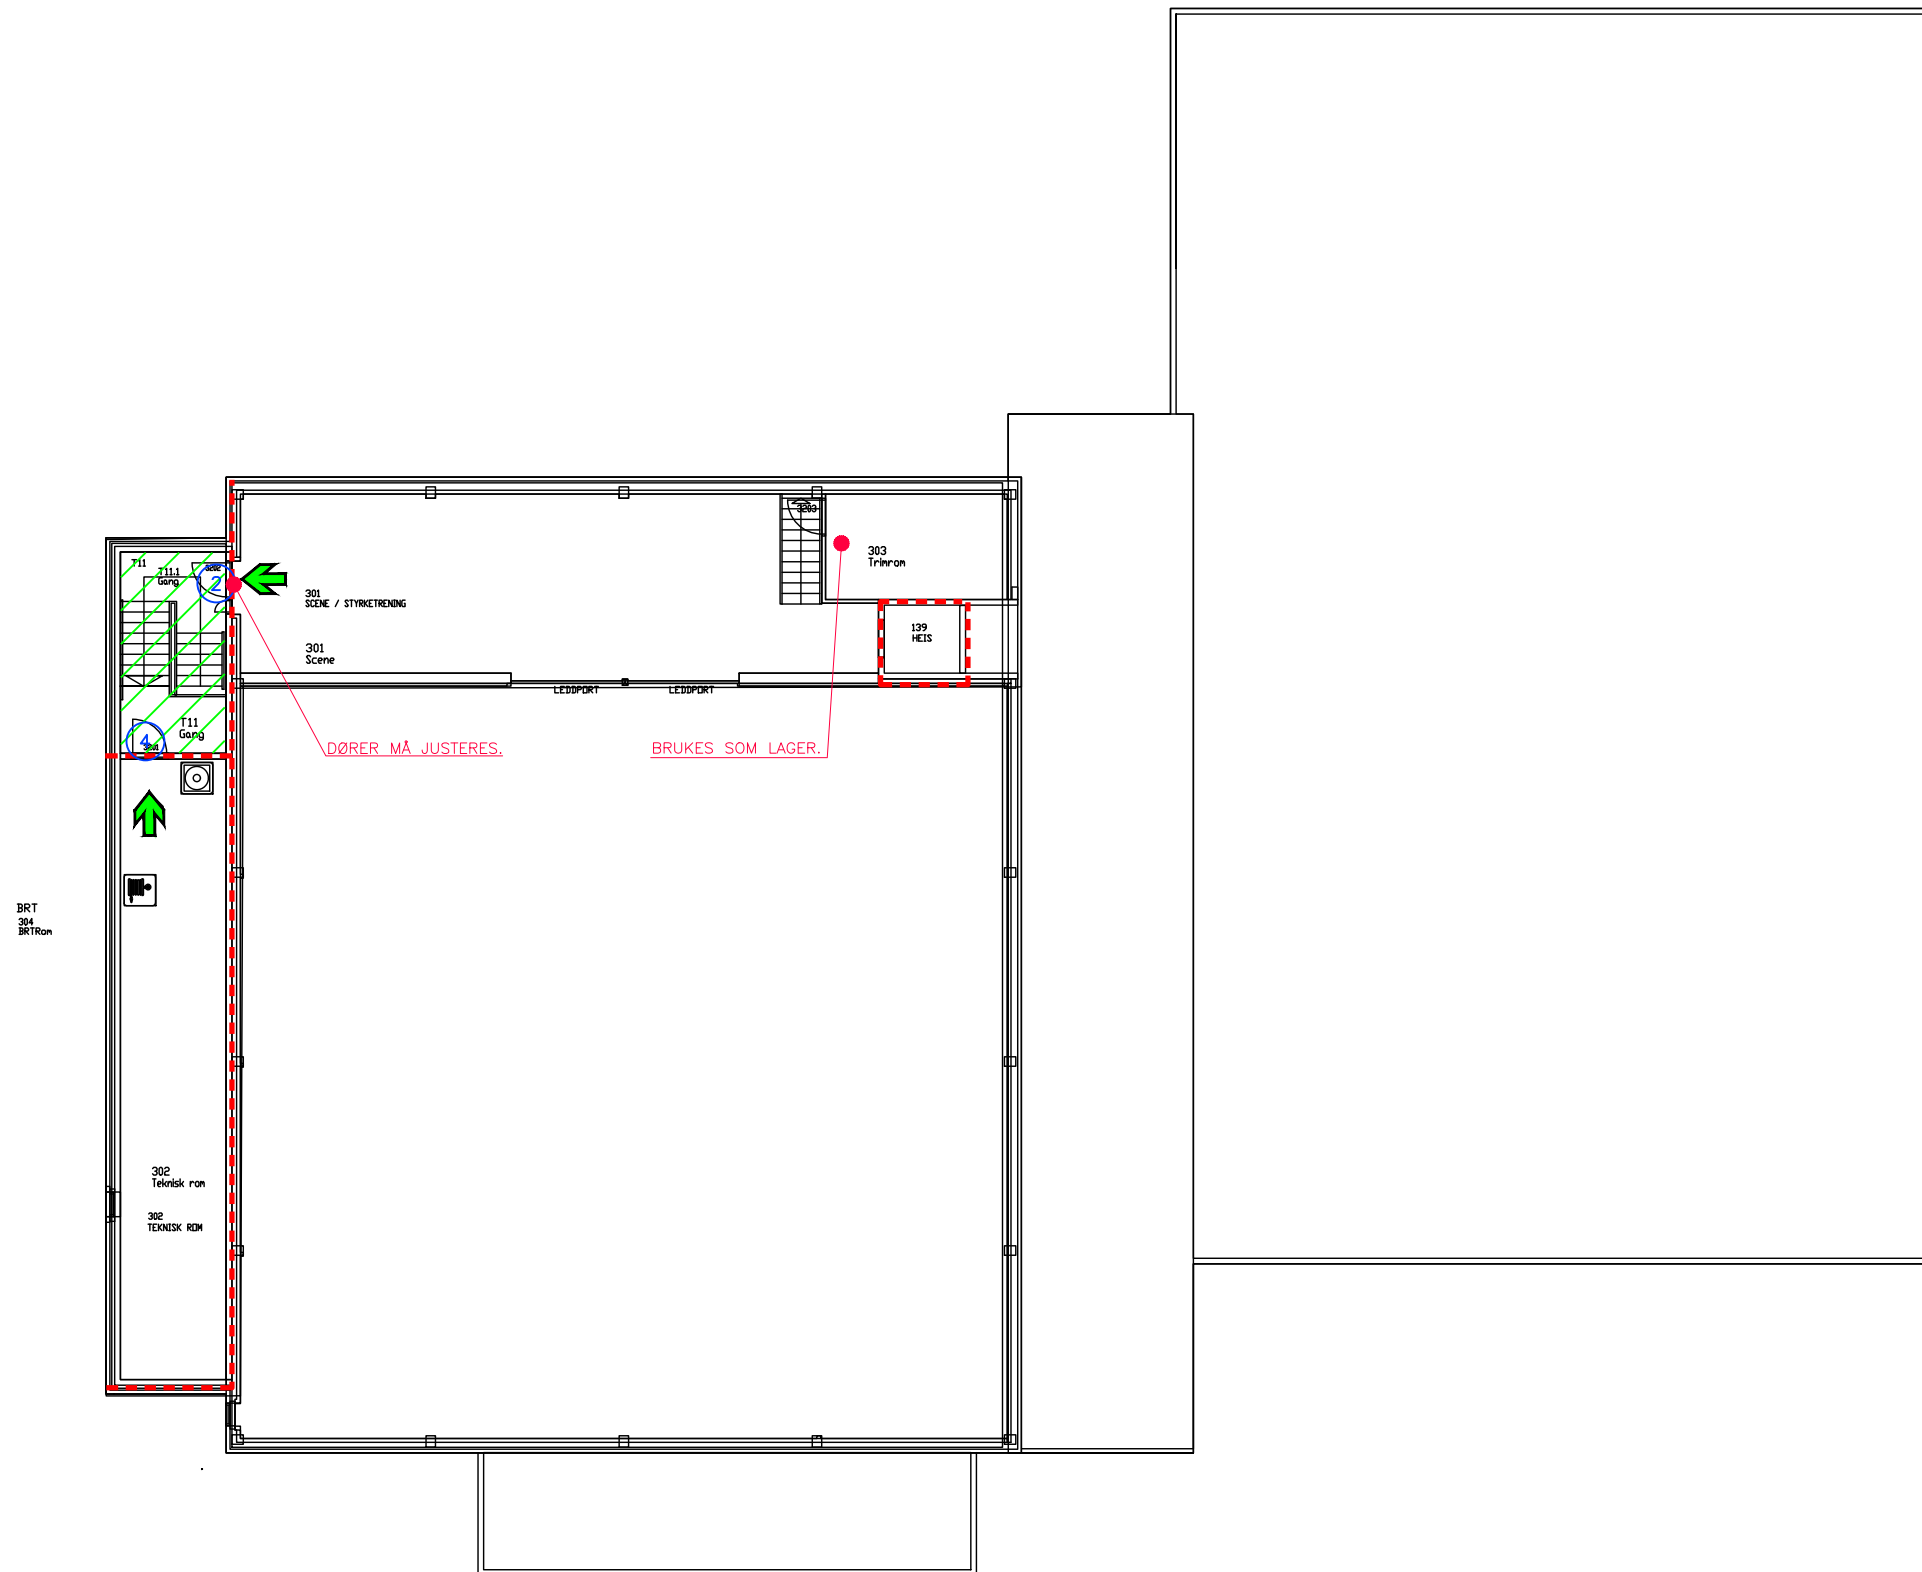

MERKNADER:

RISIKOKLASSE: 5

BRANNKLASSE: 2

HOVEDBÆRESYSTEM R 60 [B 60]

TEGNINGENE ER Å ANSE SOM VEDLEGG TIL
BRANNTÉKNISK TILSTANDSVURDERING DATERT
20.12.2018, OG SKAL LESES SAMMEN MED
DENNE.

TEGNINGENE SKAL LESES I FARGER I MINIMUM
STØRRELSE A3.

Revisjon	Betegnelse	Dato	Tegnet	Kontrollert	Godkjent
0	BRANNTÉKNISK TILSTANDSVURDERING	20.12.2018	BOL	SDT	SDT
BRANNTÉKNISK TILSTANDSVURDERING					
RAMBOLL					
Ramboll Norge AS Olav Vs gate 100 - 8001 Bodø - Tel 7555 1300 - www.ramboll.no					
NORDLAND FYLKESKOMMUNE				RIBR	
BODIN VGS - IDRETTSBYGGET					
BRANNTÉGNING				Oppdragsnummer 1350021927	
1. ETASJE				Dokumentansvarlig BOL	
				Filnavn Branntegninger Bodin VGS	
				Målestokk 1:200	
Kompleks	Bygg	Etasje	Fag	System	Type
		2	F	20	20
				Løpenummer	103
				Prosjektstatus	Revisjon
					0
				Status	