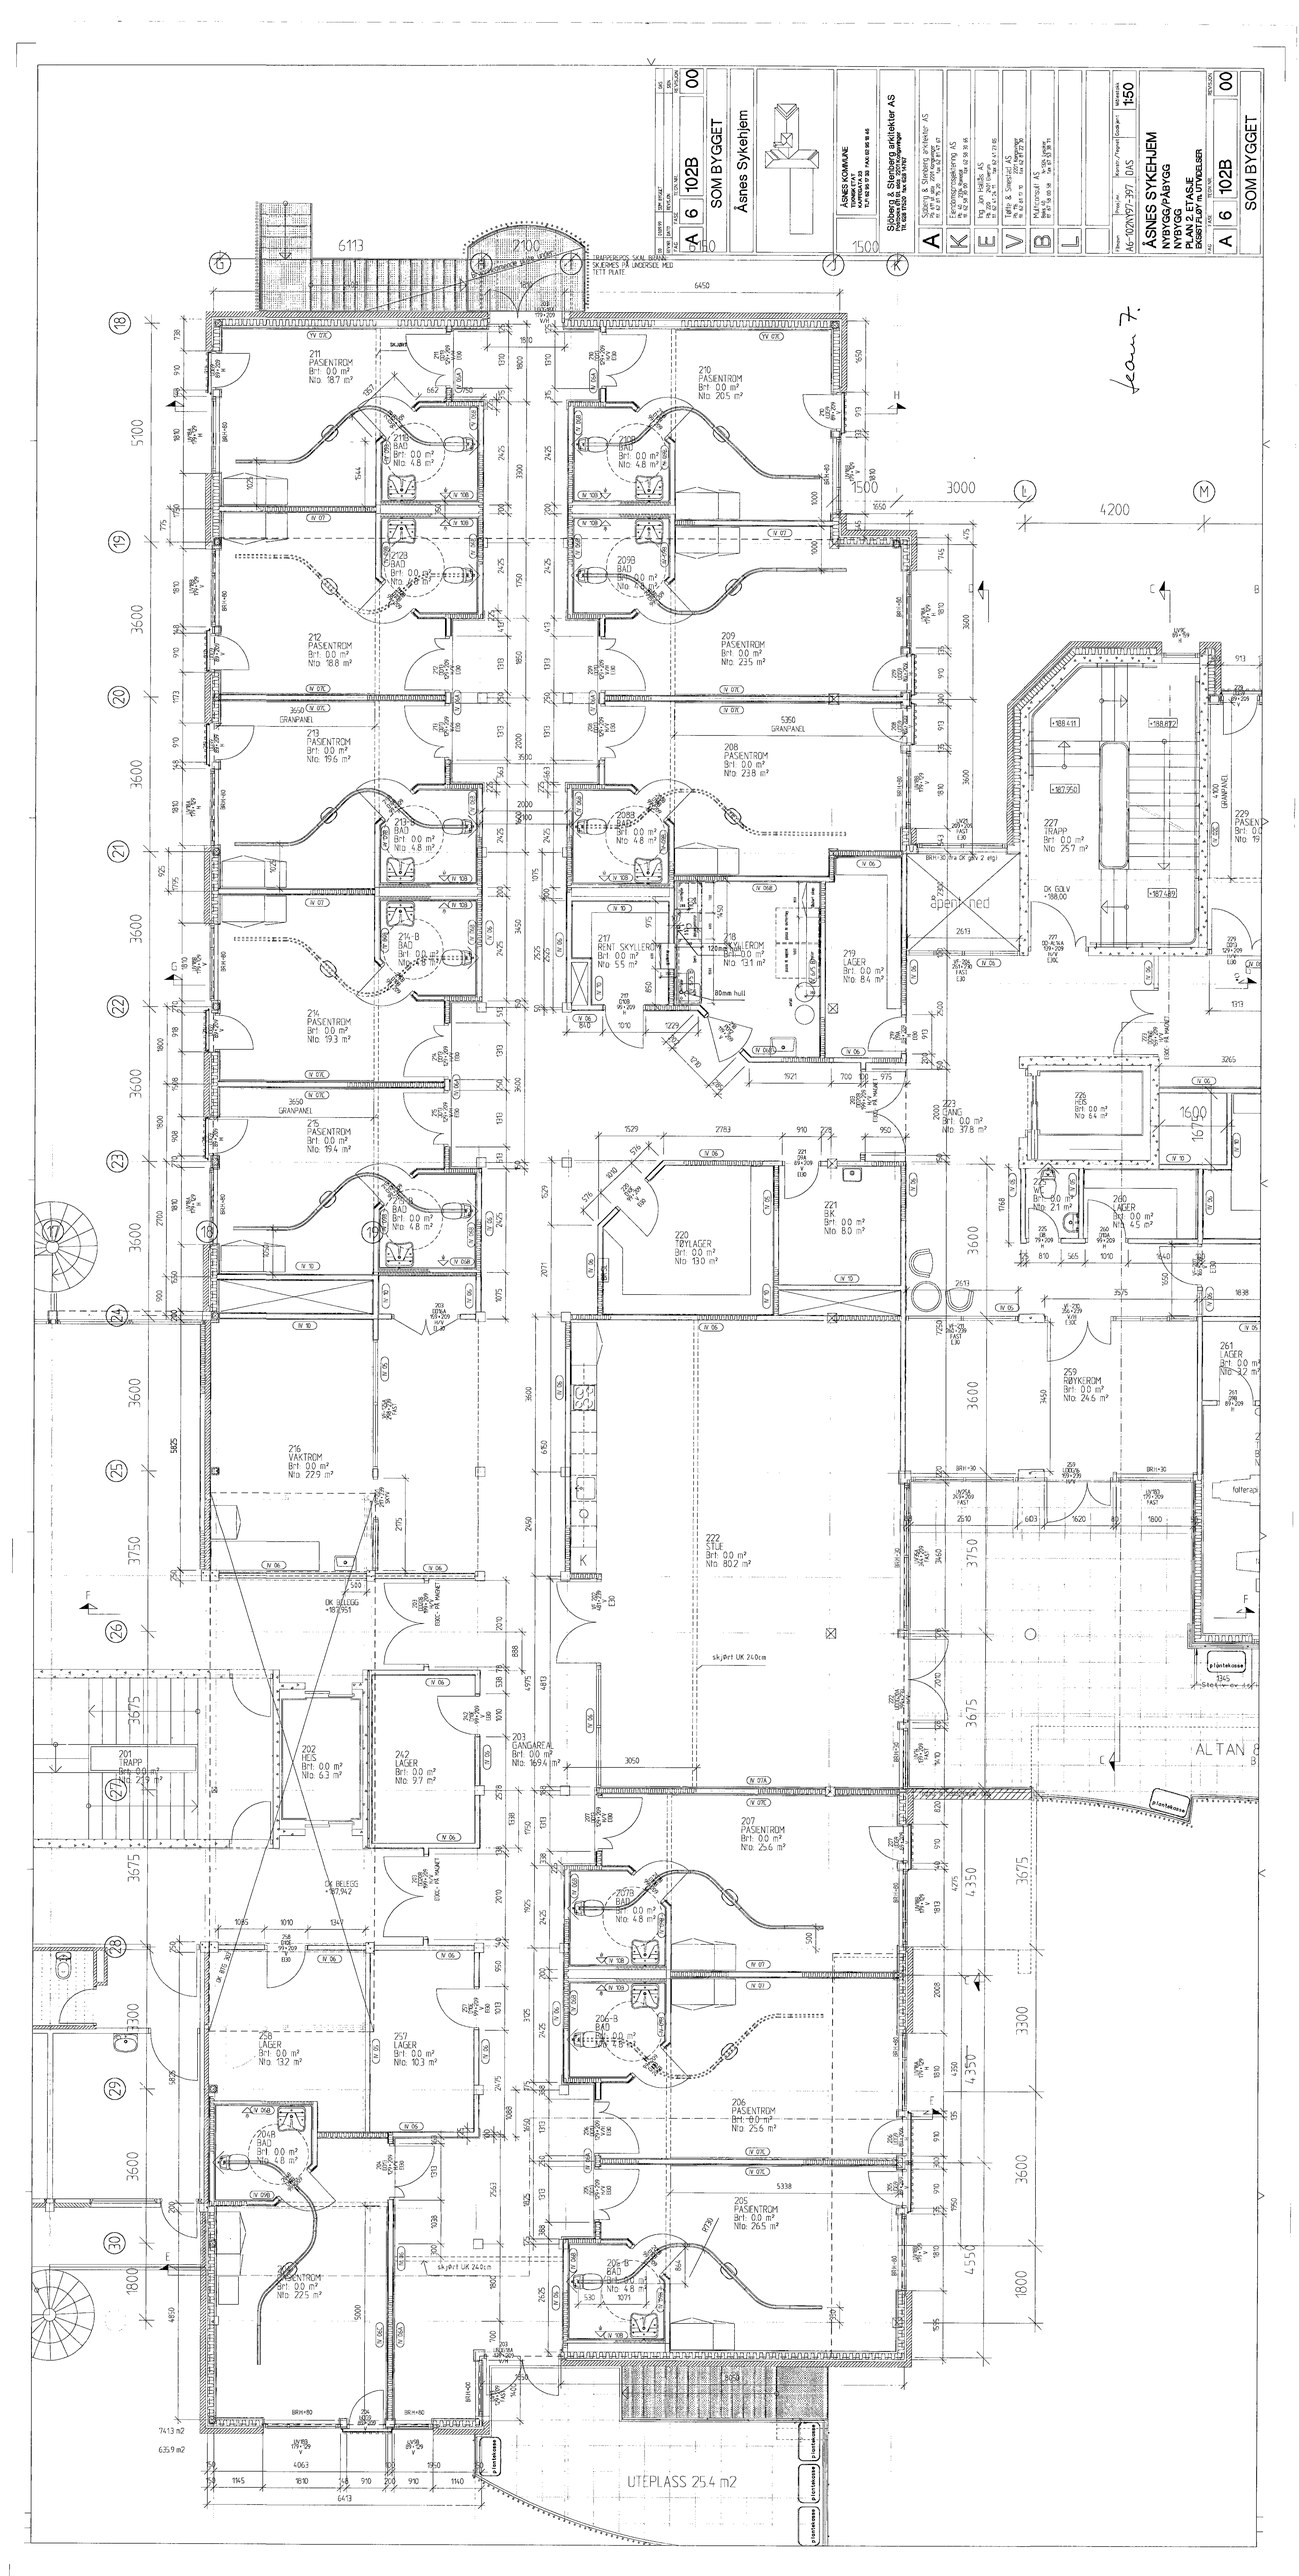
ÅSNES KOMMUNE
Sjöberg & Stenberg arkitekter AS
ÅSNES SYKEHJEM
NYBYGG/PABYGG
A 6 102B 00
SOM BYGGET
Åsnes Sykehjem
1:50
AG-102NY97-397
DAS
211 PASIENTROM Brt: 0.0 m² Nto: 18.7 m²
210 PASIENTROM Brt: 0.0 m² Nto: 20.5 m²
209 PASIENTROM Brt: 0.0 m² Nto: 23.5 m²
208 PASIENTROM Brt: 0.0 m² Nto: 23.8 m²
212 PASIENTROM Brt: 0.0 m² Nto: 18.8 m²
213 PASIENTROM Brt: 0.0 m² Nto: 19.6 m²
214 PASIENTROM Brt: 0.0 m² Nto: 19.3 m²
215 PASIENTROM Brt: 0.0 m² Nto: 19.4 m²
216 VAKTROM Brt: 0.0 m² Nto: 22.9 m²
217 RENT SKYLLEROM Brt: 0.0 m² Nto: 5.5 m²
218 SKYLLEROM Brt: 0.0 m² Nto: 13.1 m²
219 LAGER Brt: 0.0 m² Nto: 8.4 m²
221 SK Brt: 0.0 m² Nto: 8.0 m²
222 STUE Brt: 0.0 m² Nto: 80.2 m²
223 GANG Brt: 0.0 m² Nto: 37.8 m²
227 TRAPP Brt: 0.0 m² Nto: 25.7 m²
229 PASIEN Brt: 0.0 Nto: 19
240 LAGER Brt: 0.0 m² Nto: 4.5 m²
259 RØYKEROM Brt: 0.0 m² Nto: 24.6 m²
261 LAGER Brt: 0.0 m² Nto: 4.2 m²
201 TRAPP Brt: 0.0 m² Nto: 23.3 m²
242 LAGER Brt: 0.0 m² Nto: 9.7 m²
203 GANGAREAL Brt: 0.0 m² Nto: 169.4 m²
207 PASIENTROM Brt: 0.0 m² Nto: 25.6 m²
207A BAD Brt: 0.0 m² Nto: 4.8 m²
206 PASIENTROM Brt: 0.0 m² Nto: 25.6 m²
205 PASIENTROM Brt: 0.0 m² Nto: 26.5 m²
206-B BAD Brt: 0.0 m² Nto: 4.8 m²
204 PASIENTROM Brt: 0.0 m² Nto: 22.5 m²
204B BAD Brt: 0.0 m² Nto: 4.8 m²
257 LAGER Brt: 0.0 m² Nto: 10.3 m²
UTEPLASS 25.4 m2
ALTAN
skjørt UK 240cm
80mm hull
OK BELEGG -187.950
OK BELEGG -187.942
OK BELEGG -188.411
OK BELEGG -188.872
OK BELEGG -187.680
OK GOLV -188.00
åpen ned
6113
2100
6450
1500
3000
4200
5100
3600
3750
3675
4350
3300
4550
1800
7413 m2
635.9 m2