


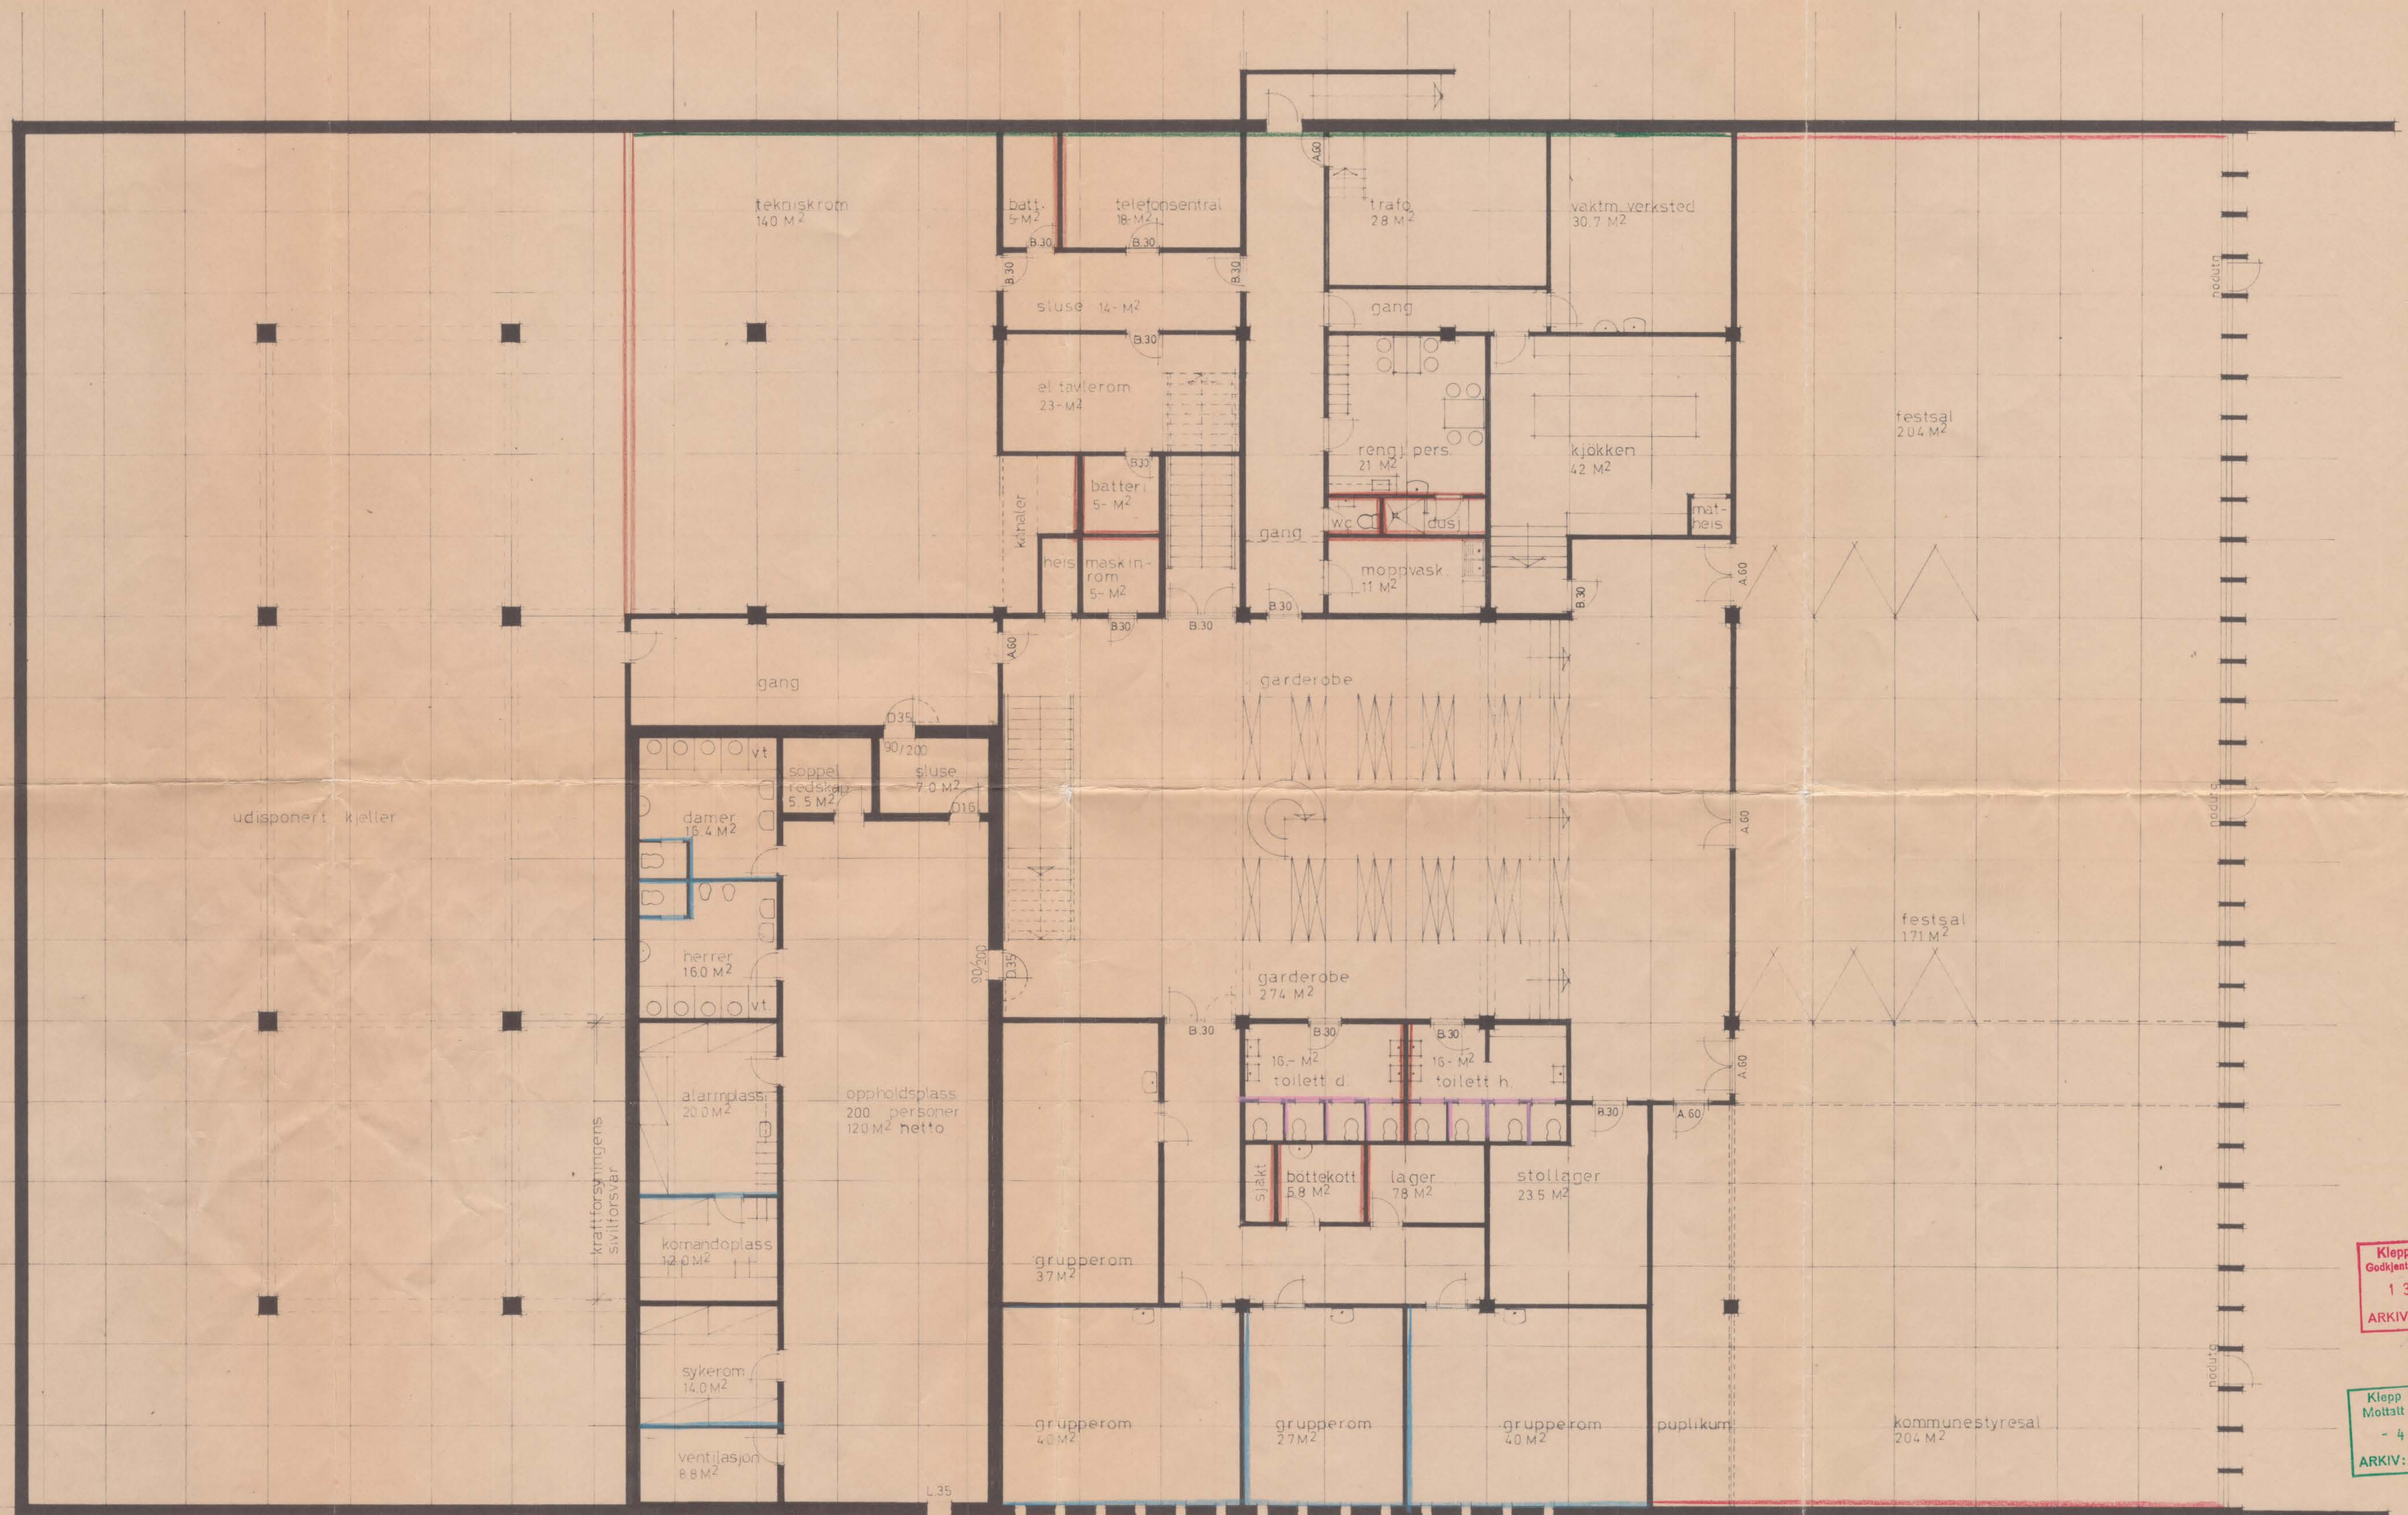

——— Betongvegger
 ——— Trepaneler
 ——— Pussede teglslansvegger
 ——— Lakkvegger blott med gipsgulv
 ——— Puss gips faststengt isolasjon
 ——— Gipsvegger

BRUTTO GOLVAREAL:
 FEST/KOMM. STYRESAL 1295 m²
 GR. ROM, TOILETT, GÅRD, 376 m²
 KJØKKEN, RENGJ. PERS. 256 m²
 TEKN. ROM, VAKTM. VERKST. 785 m²
 TILFLUKTSROM
 JOISP. KJELLER
 TILSAMMEN 2712 m²

REV. 1.10.70 9.11.1970 12.1.1971 25.1.71 23.2.71
 KLEPP BYGNINGSRÅD
 RADHUS
 PLAN UNDERETASJE
 DATO 2.1.70
 EILIF TONNING * LARS OGLENN
 Arkitekt m. n. a. f. Langgaten 10 Sandness Telefon 62705 6230

Klepp bygningsråd
 Godkjent med rettelser
 13 APR. 1971
 ARKIV:

Klepp bygningsråd
 Mottatt
 - 4 MAR. 1971
 ARKIV: