10-nov-2020
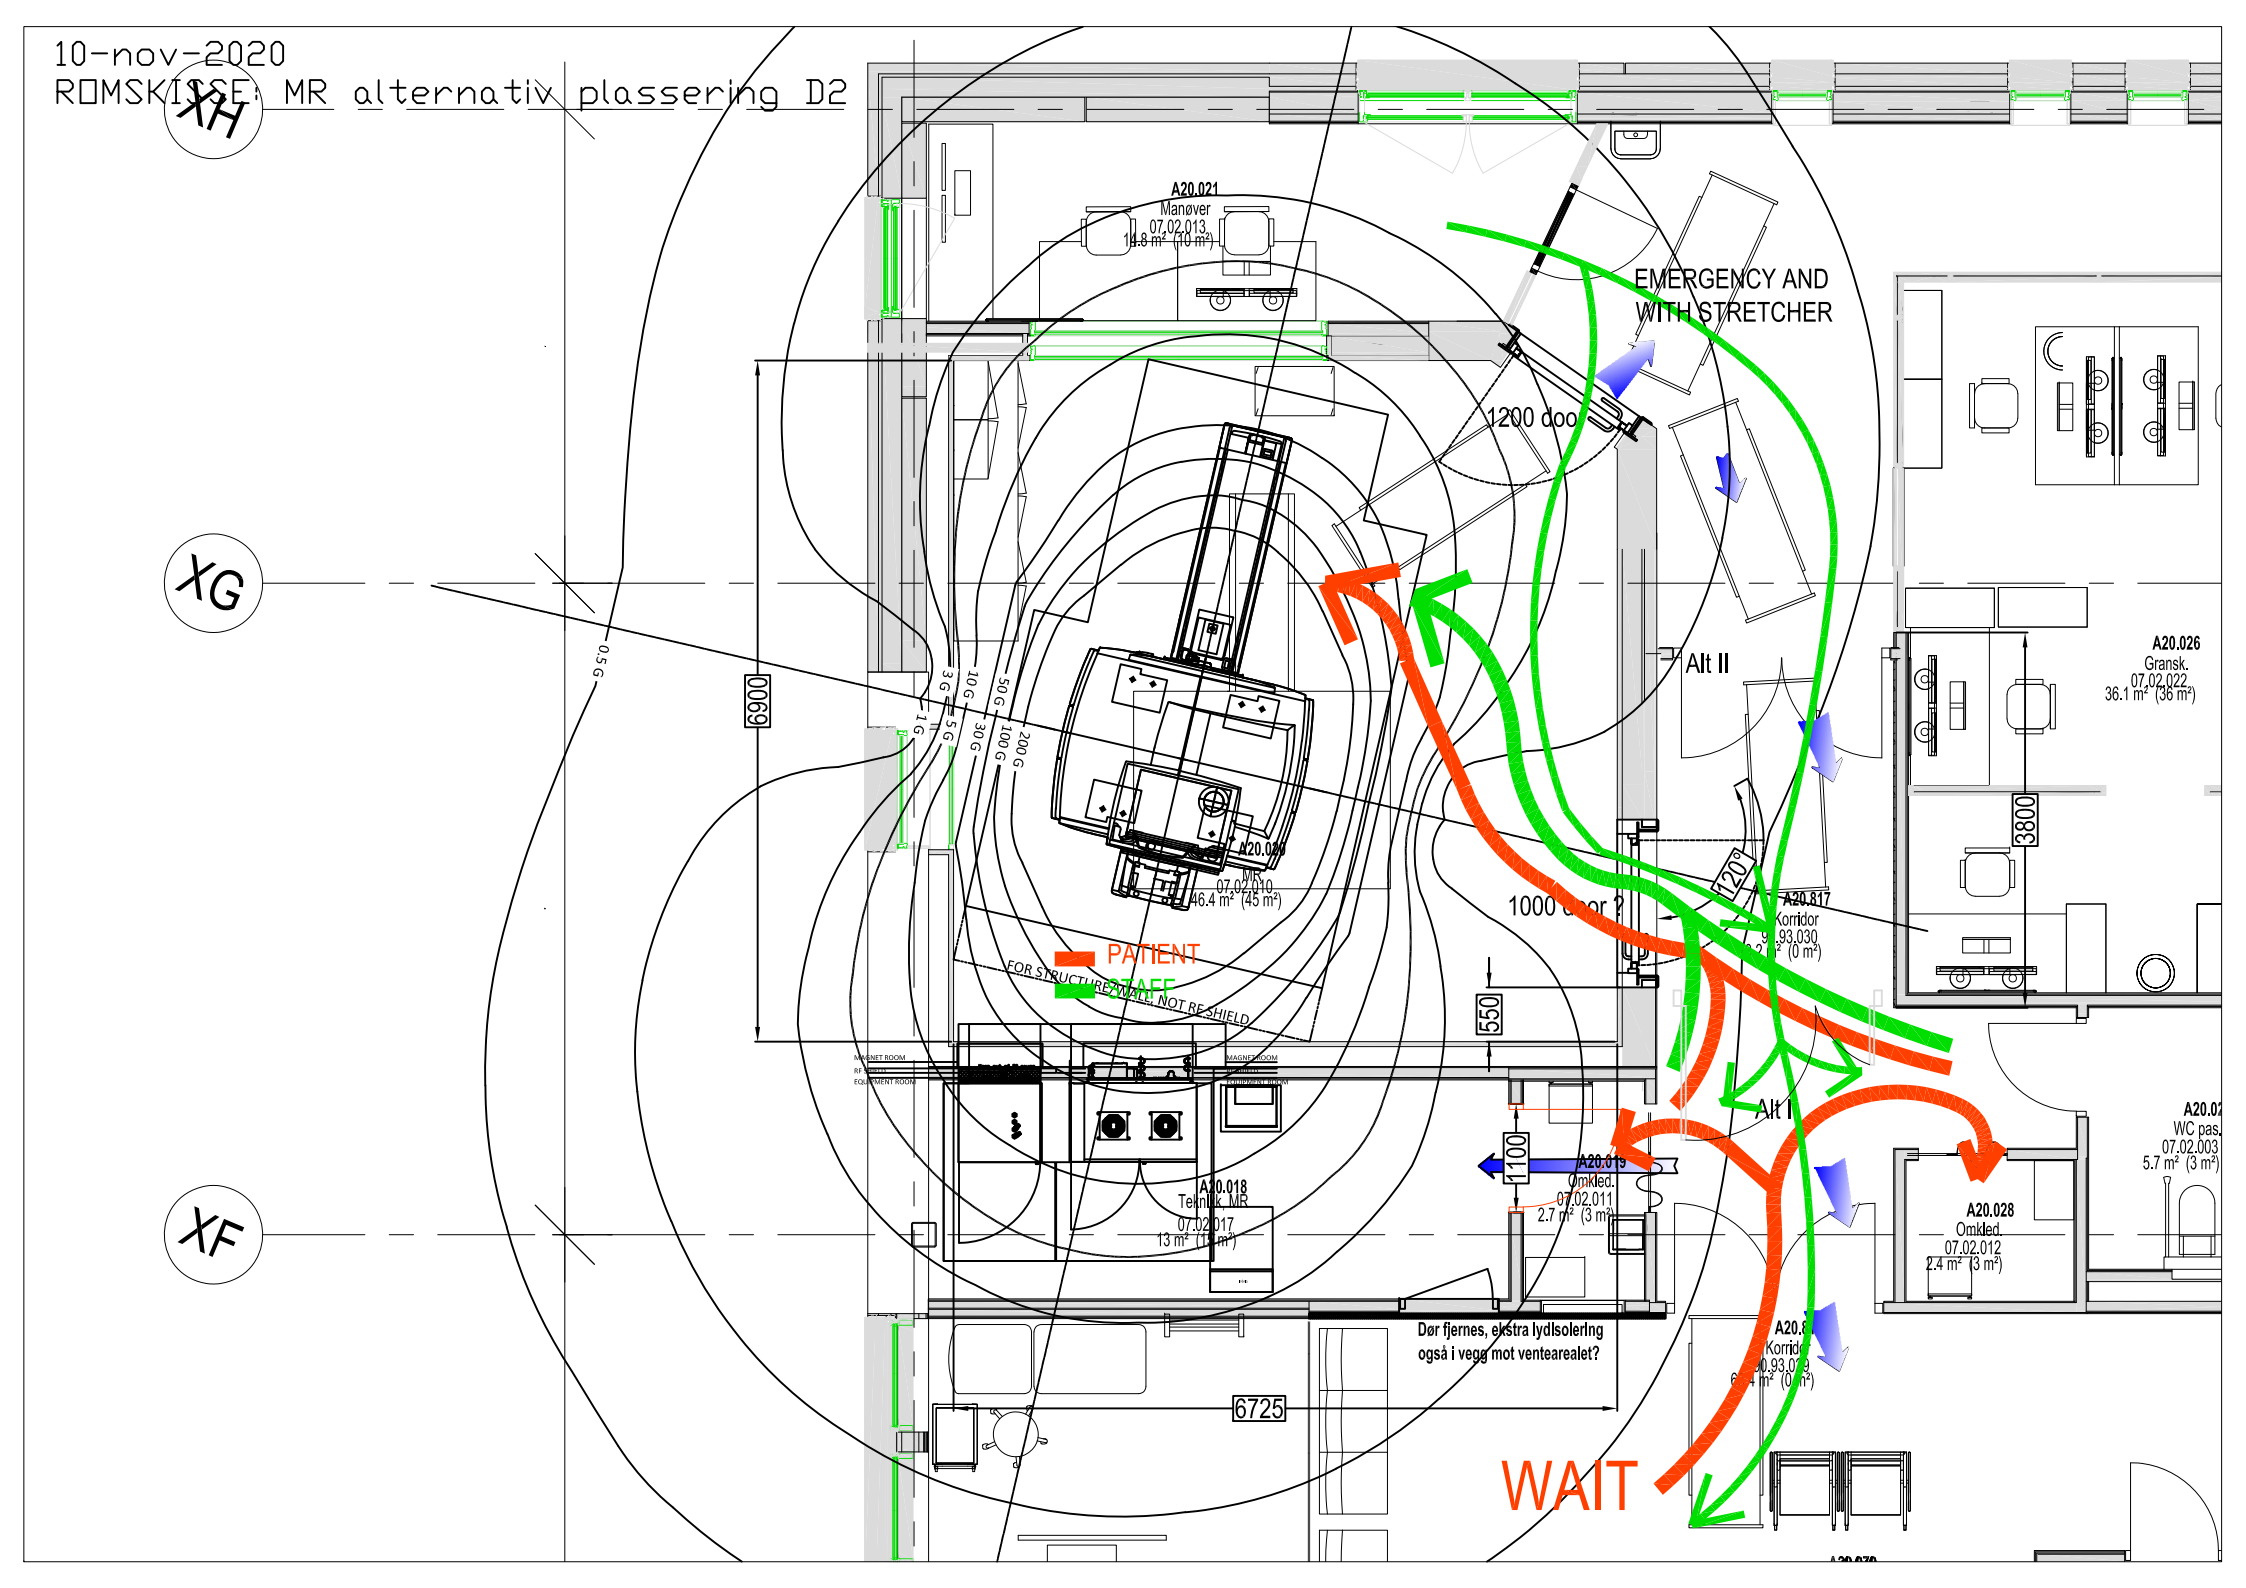
ROMSKISSE: MR alternativ plassering D2