


FLOMSIKRING GIVRA – DEL 2 VINSTRA PARK - TRAFIKKAVVIKLING OG GANGMØNSTER - FORSLAG
 FASE 1 - SKÅBUVN. STENGT

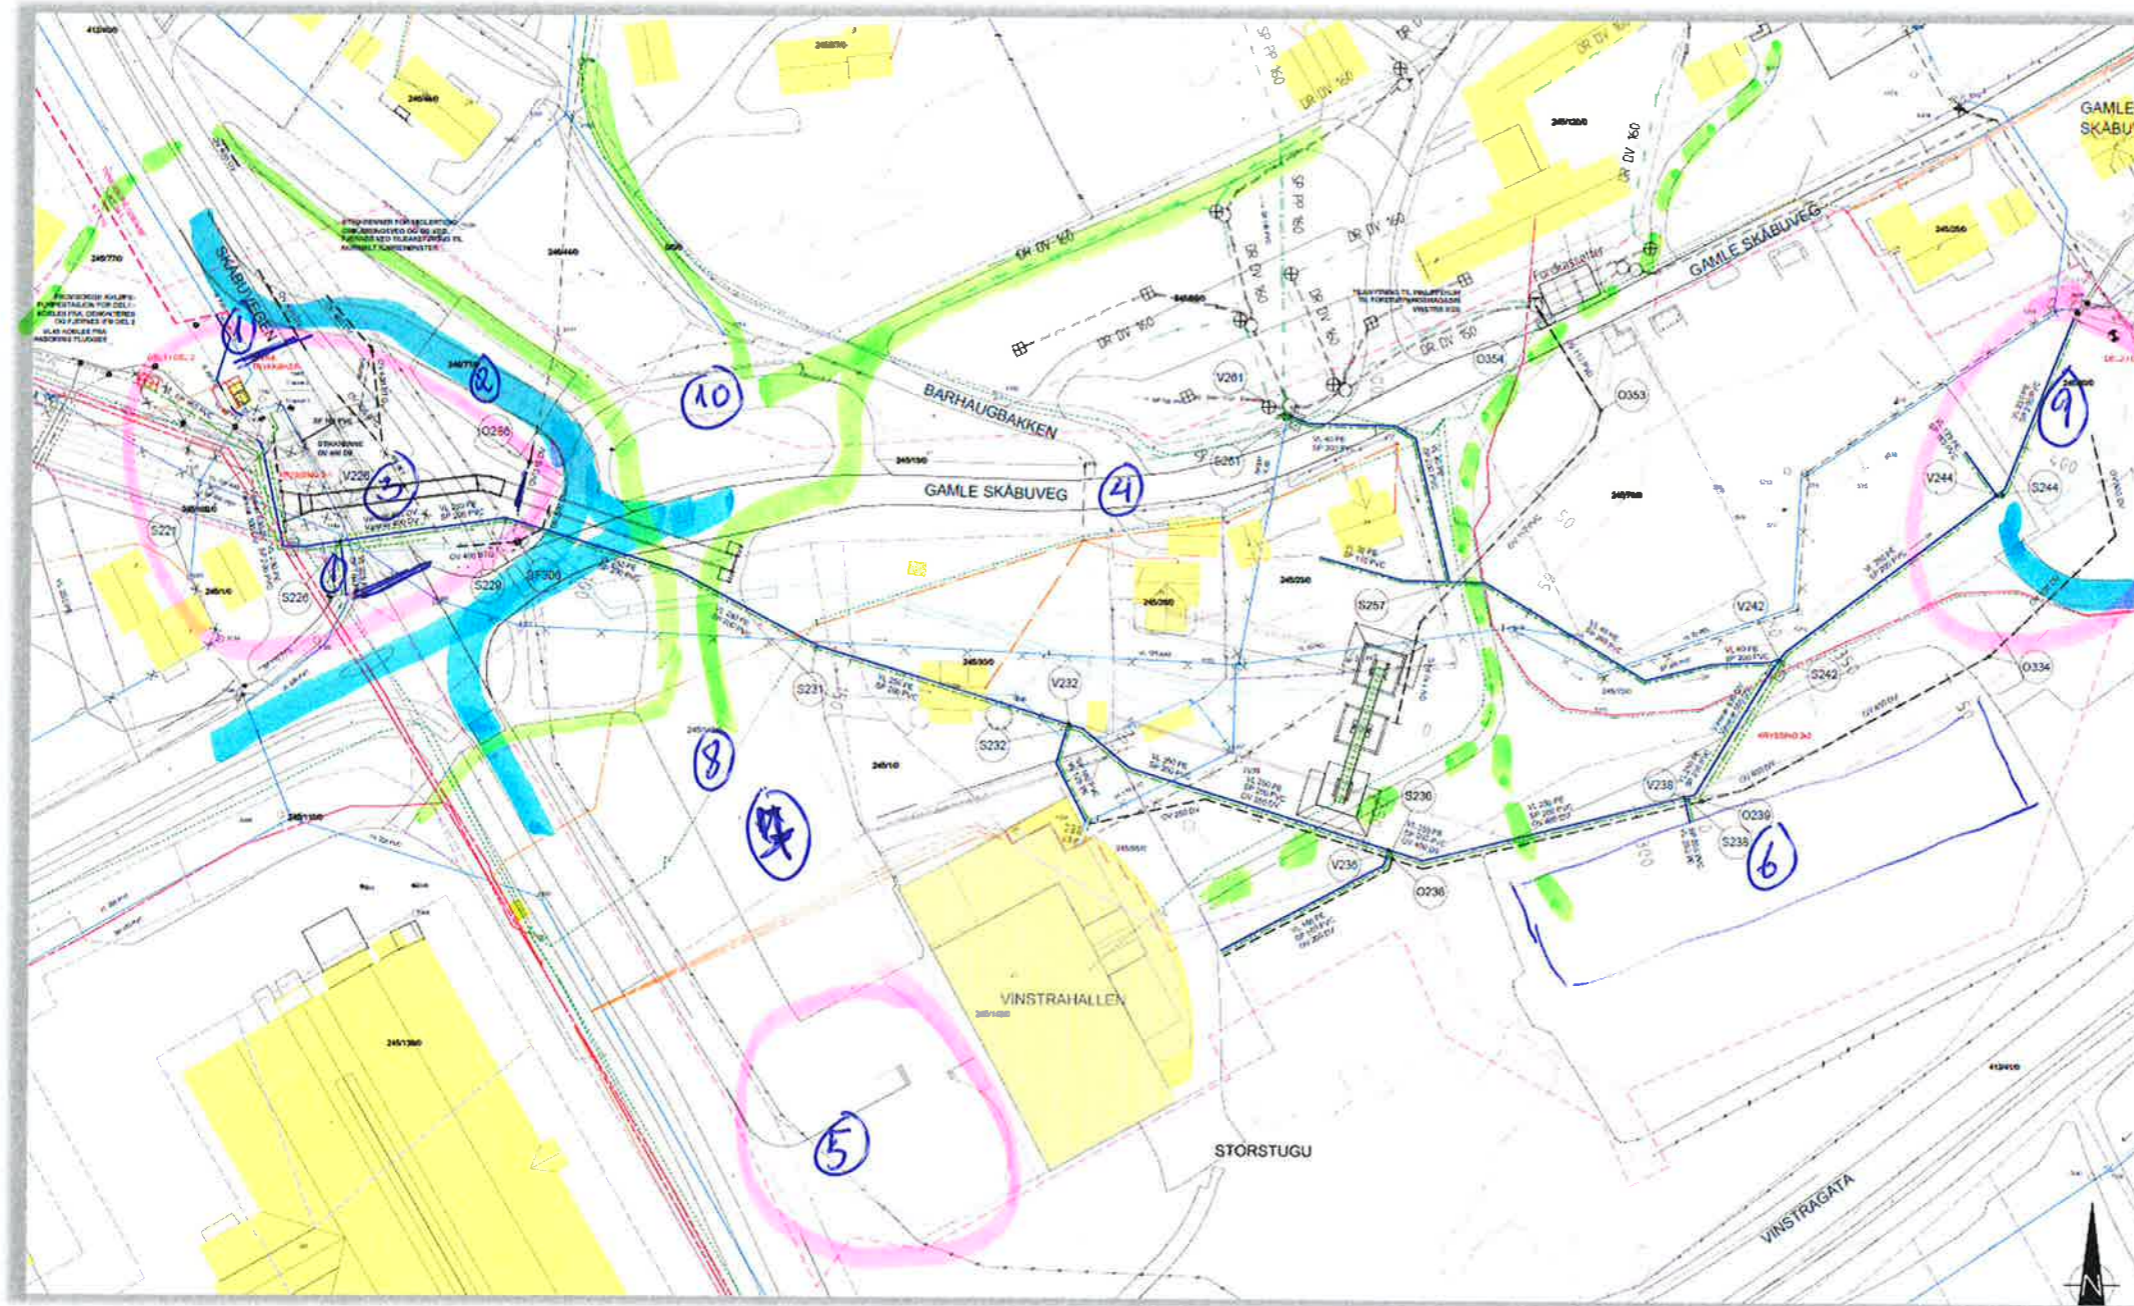

- ① Skåbuven stengt
- ② Midl. tidlig omkjøring Skåbuven.
- ③ VA og kulvert gjennom - " -
- ④ Trafikk. Gml. Sk. veg, Sundh. om. stengt (antagelig)
- ⑤ Ny omkjøring opparbeides Vinstrahallen
- ⑥ Busstopper kan opprettholdes her en kort periode.
- ⑦ Parkering elevv VVAS (redusert areal)
- ⑧ Bussholdplans bør hit tidligst mulig, elevv må parkere annet sted.
- ⑨ VA nedre del bør starte
- ⑩ Busstopper og drop-punkt foreldrekjøring opprettholdes


- Midlertidig kjøring
- Grønde/syklende
- " - (mulig, midlertidig)
- Sammenhengende anleggsmråder

06/12/20 PJF

FLOMSIKRING GIVRA – DEL 2 VINSTRA PARK - TRAFIKKAVVIKLING OG GANGMØNSTER - FORSLAG

FASE 2 - GAMLE SKÅBUVEGEN STENGT


→ FORUTSETTER GJENÅPNET SUNDHØMSVEGEN (MIDTOM MAI 2021)

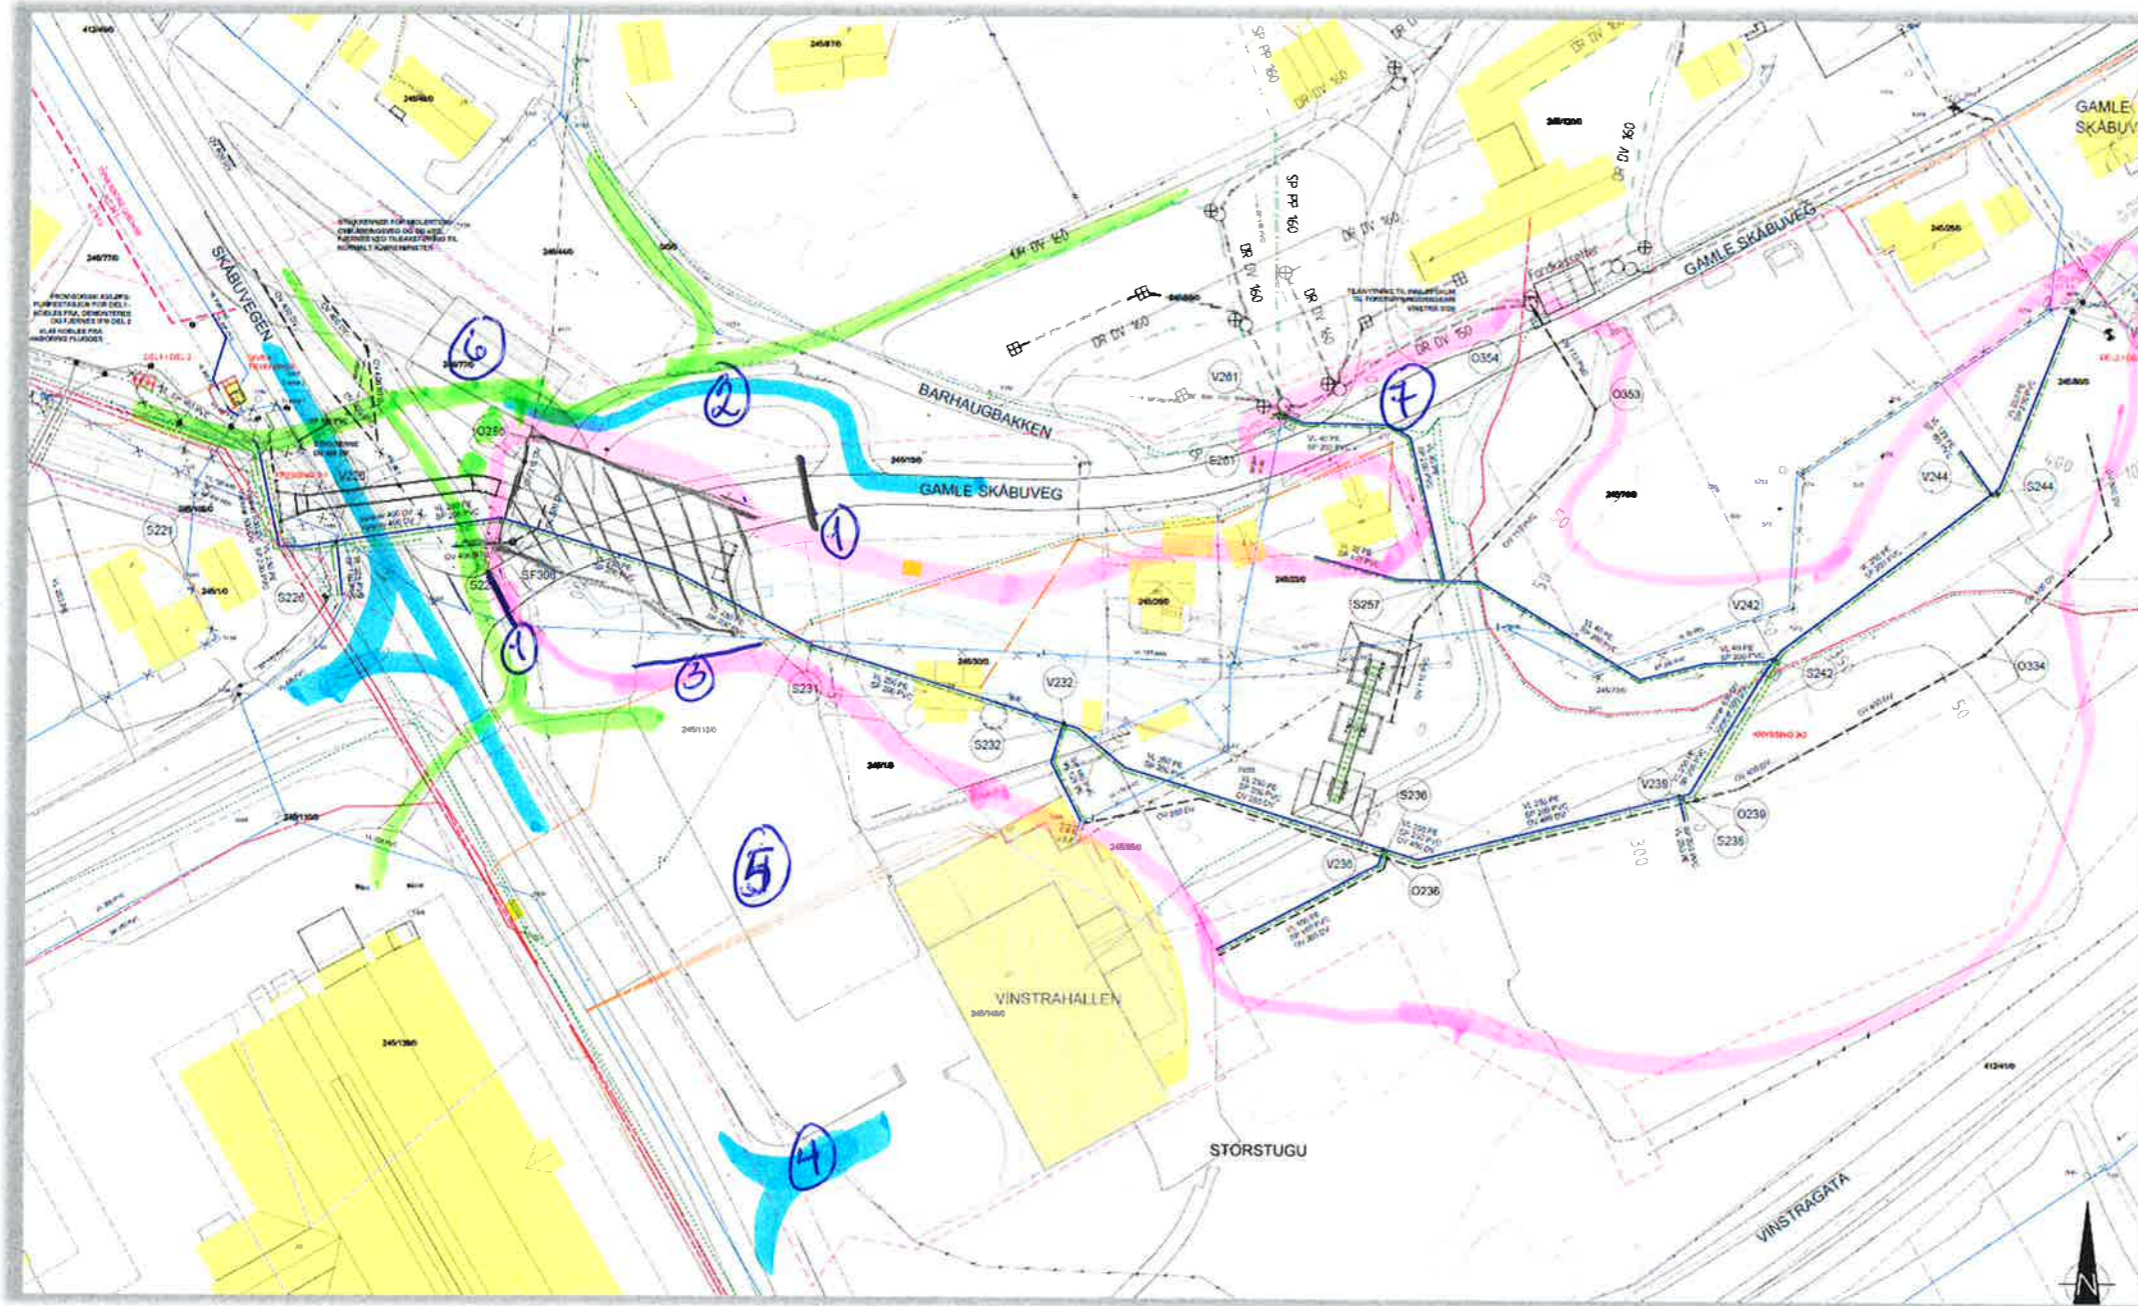

- ① Gml. Skåbuvegen stengt v/kulvert
- ② Buss-stopp må stenge, ingen rundkjøringsmulighet
- ③ innkjøring for nord P-plass Vinstrahallen stenges
- ④ Ny innkjøring tas i bruk
- ⑤ Bussholdeplass må hit, dekk må parkere annet sted
- ⑥ P-plass/drop-punkt foreldrekjøring re-etableres
- ⑦ VA-kryssinger i fase 3

-  Kjøring
-  Grønt/sykkelstøtte
-  Grønesoner
-  Anleggssonråde (ca)

FLOMSIKRING GIVRA – DEL 2 VINSTRA PARK - TRAFIKKAVVIKLING OG GANGMØNSTER - FORSLAG
FASE 3 - GAMLE SKÅBUVEGEN STENGT FOR VA-KRYSSINGER

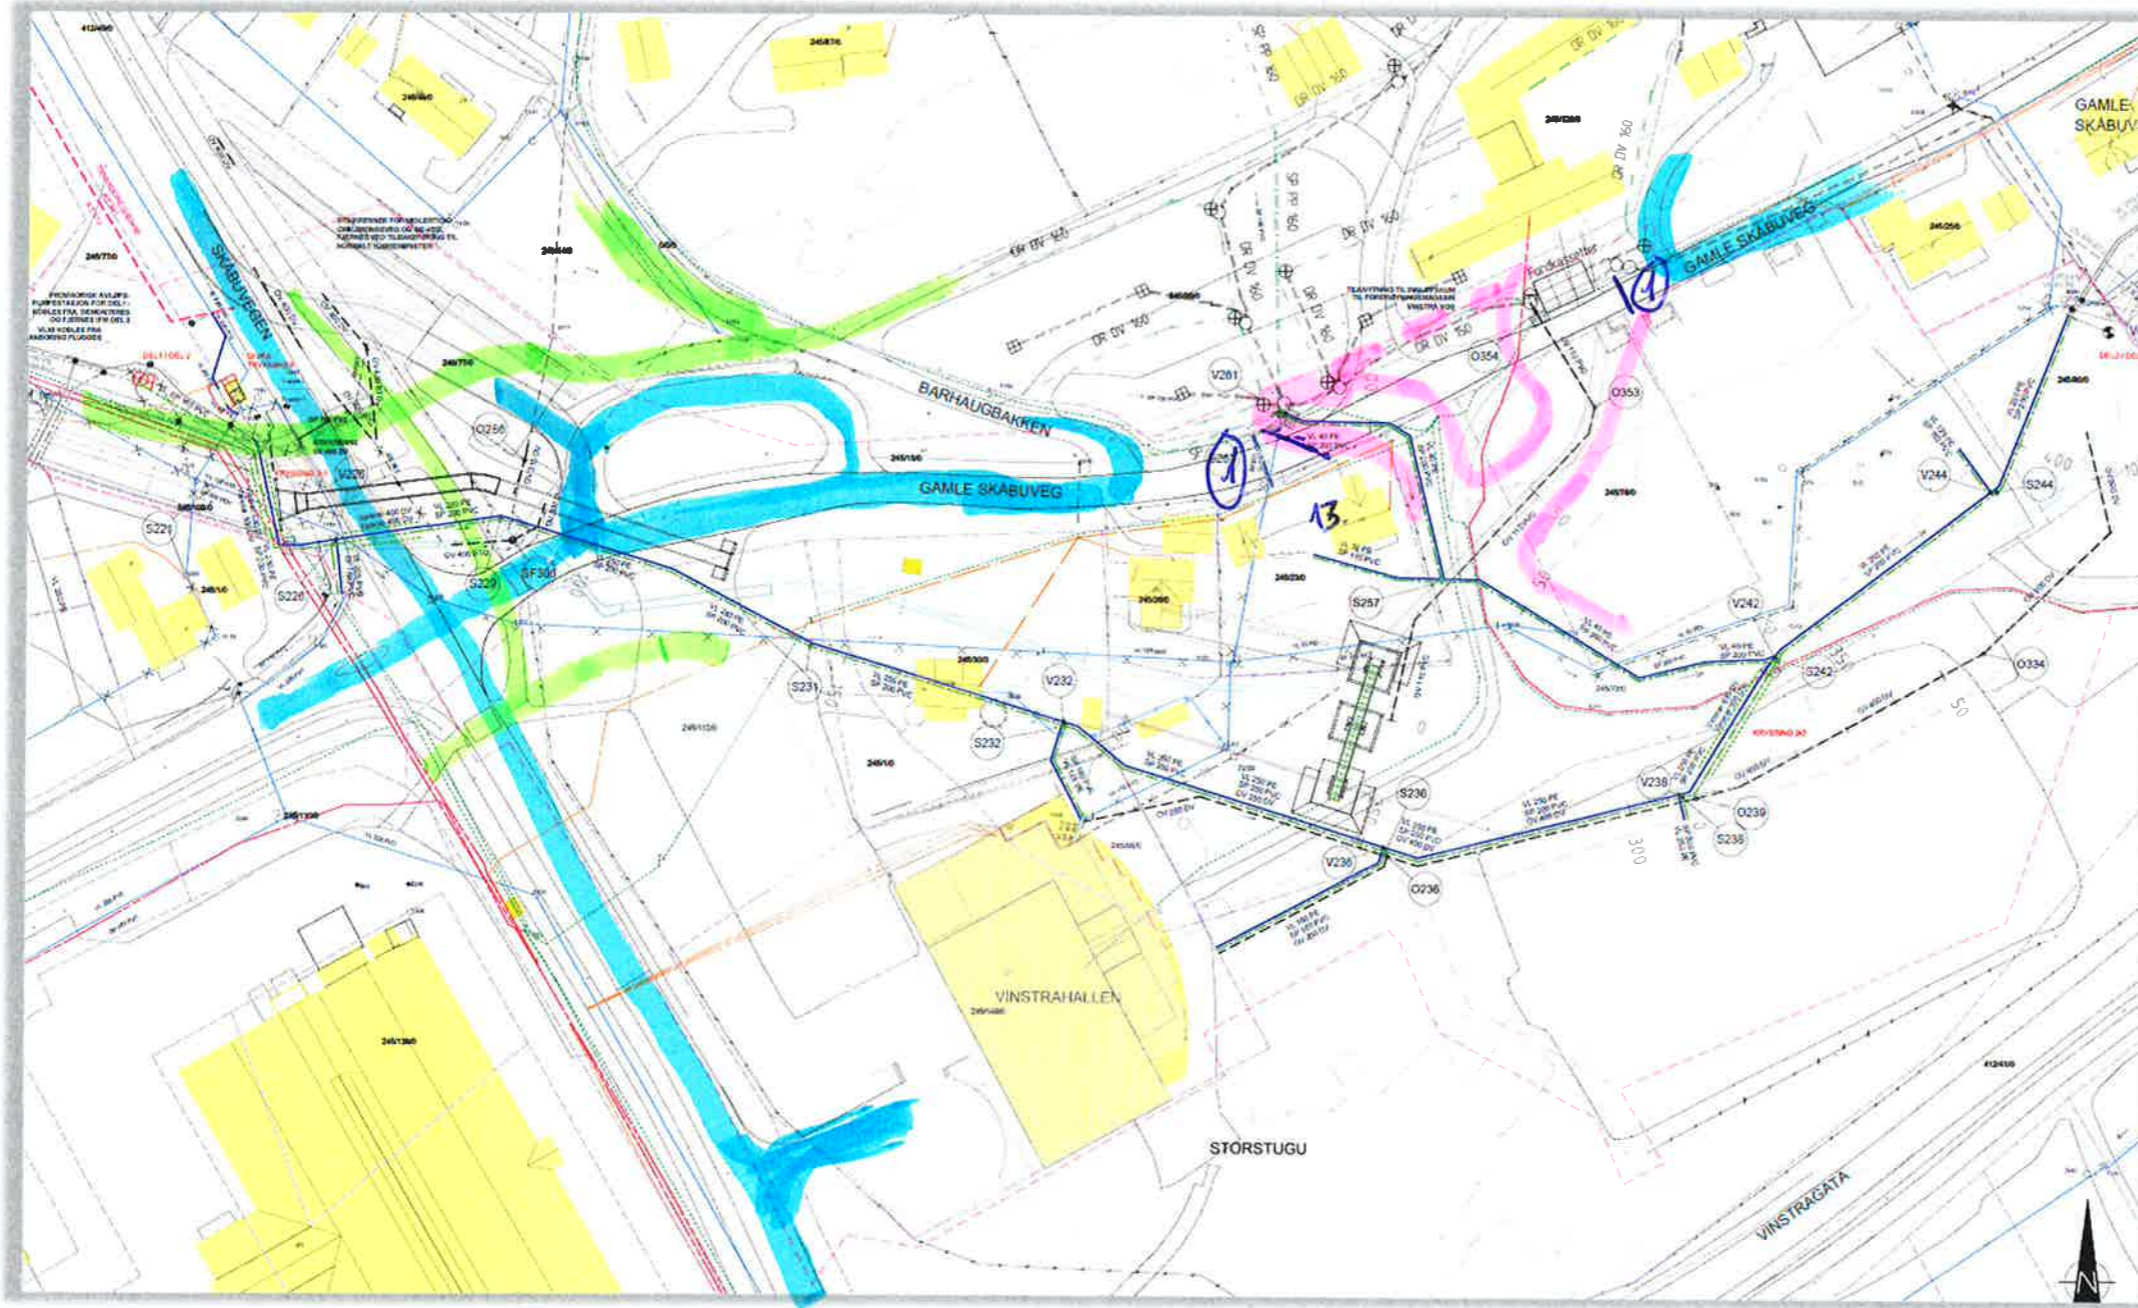

① Stengt for VA-kryssinger.
NB! Adkomst til gamle sk.v. 13
må opprettholdes.

-  Kjørings
-  Gående/syklende
-  Anleggsområde

00/12/20 EJP