


5	2014-11-10	SOM BYGGET		
4	2014-01-31	KOMPLETTERING	hv	
3	2013-11-14	KOMPLETTERING	hv	
2	2013-11-11	KOMPLETTERING	hv	gko
1	2013-09-16	ARBEIDSTEGNING	hv	gko
0			sp	

796 14913 OU B 20 01 B 5 Z 5134202

- Prosjektgruppene:
- ARK: TEOMEVNET ARKTEKTER AS
 - RE: NORCONSULT AS
 - RE: NORCONSULT AS
 - RV: NORCONSULT AS

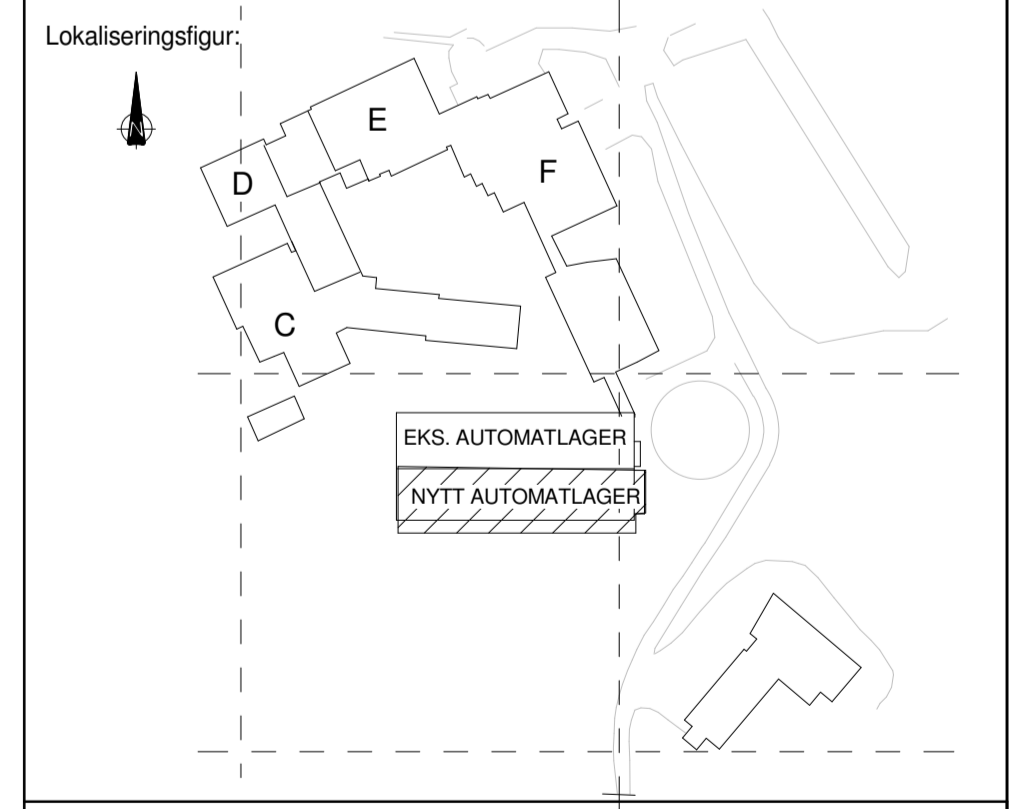


Fase: SOM BYGGET

STATSBYGG PROSJEKTNR. SB 11939

Tittel: Nasjonalbiblioteket i Mo
AUTOMATLAGER 2

FUNDAMENTPLAN

796 14913 OU B 20 01 B 5 Z 5134202

 


ANVISNINGER: BETONG og ARMERING

- Generelt BETONG
 - Utførelse i henhold til teknisk beskrivelse, NS 3420, NS13670+NA og NS-EN 1992-1-1+NA
- Utstøping
 - Etappevis utstøping.
- Betong
 - Fasthetsklasse fund./vegger: C30/37
 - Bestandighetsklasse: M60
 - Eksponeringsklasse: XC3
 - Kloridklasse: Cl 0,10
 - Utførelse og kontroll: Utførelsesklasse 2
 - Geometriske toleranser: Toleranseklasser 1
 - Overflatebehandling: I hht byggeprogrammet
- Generelt ARMERING
 - Utførelse i henhold til teknisk beskrivelse, NS 3420, NS13670+NA, NS 3576-3 og NS-EN 1992-1-1+NA
- Armering
 - Armeringsstenger: B500NC iht. og NS 3576-3
 - Nominell overdekning: 25mm
 - Armering plate: OK + UK Nett K257
 - Armerings i støpeskjøter: OK + UK Ø12 c200
- RADON
 - GRØFT: BxH=1000x500mm


3	2014-11-10	SOM BYGGET	hv	
2	2014-01-20	KOMPLETTERING	hv	gko
1	2013-09-30	ARBEIDSTEGNING	hv	gko
		ANV.		

Rnr.	Opp.	Rev.	Revisjon	Sagt	Formål
796	14913	0U B	20 02 B 3 Z	5134202	

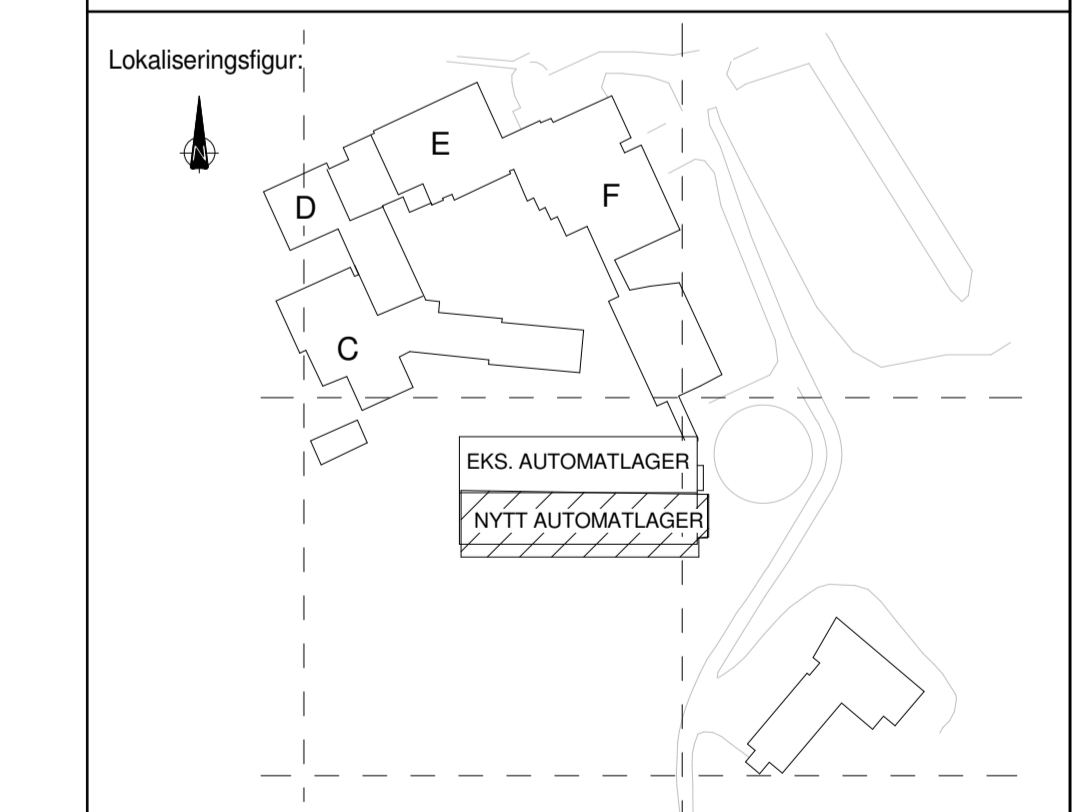

Fase: SOM BYGGET		PROSJEKTR. SB
STATSBYGG		11939
Tittel: Nasjonalbiblioteket i Mo		
AUTOMATLAGER 2		
GULV PÅ GRUNN, FORM OG ARMERING		
796	14913	0U B 20 02 B 3 Z 5134202


RADONBRØNN
1 : 20

 

8	2014-11-10	SOM BYGGET	
7	2014-03-03	KOMPLETTERING MAL	hv
6	2014-02-21	KOMPLETTERING	hv
5	2014-01-31	KOMPLETTERING	hv
4	2014-01-13	KOMPLETTERING	hv
3	2013-11-20	KOMPLETTERING	hv
2	2013-11-14	KOMPLETTERING	hv
1	2013-09-30	ARBEIDSTEGNING	hv
SB			glo
796 14913 OU B 20 03 B 8 Z 5134202			

Prosjektgruppene:

- ARK : TEOMANVERKET ARKTEKTER AS
- RB : NORCONSULT AS
- RE : NORCONSULT AS
- RW : NORCONSULT AS

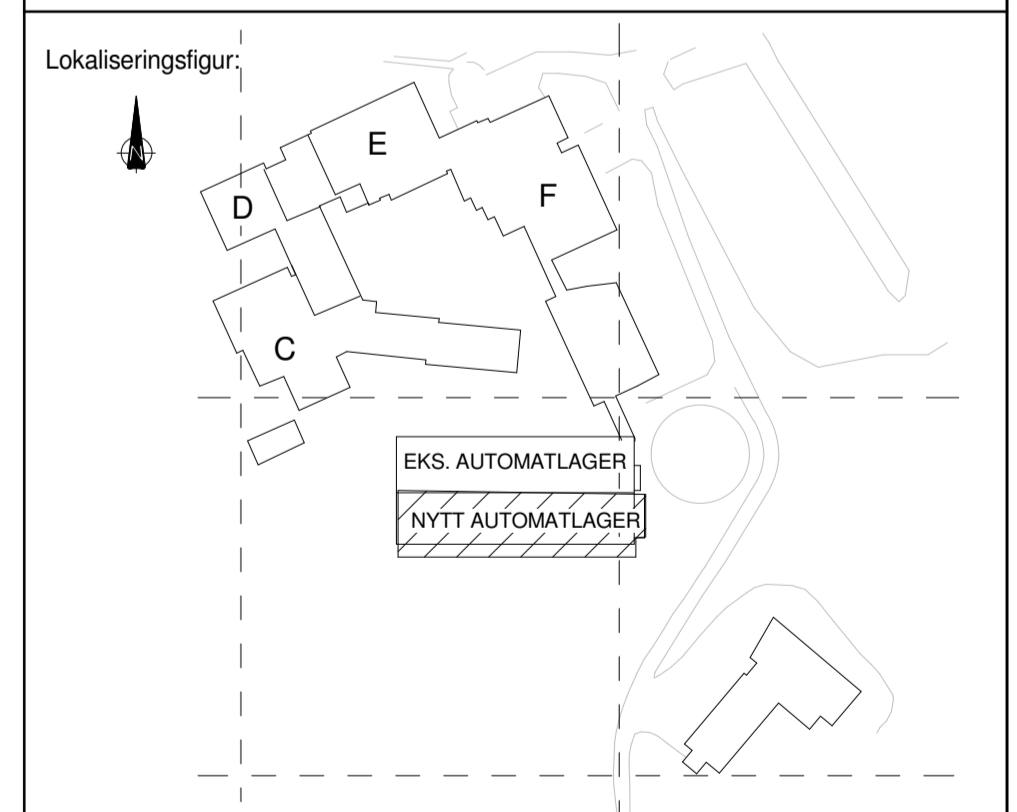

Fase: **SOM BYGGET**


STATSBYGG

PROSJEKTNR. SB 11939

Tittel: **Nasjonalbiblioteket i Mo AUTOMATLAGER 2**


DEKKE OVER U. ETG.

796 14913 OU B 20 03 B 8 Z 5134202

 


5	2014-11-10	SOM BYGGET		
4	2014-02-21	KOMPLETTERING	hv	
3	2014-01-13	KOMPLETTERING	hv	
2	2013-11-20	KOMPLETTERING	hv	gko
1	2013-09-30	ARBEIDSTEGNING	hv	gko
0			sp	gko
SB Tegningsnr.:				
796	14913 01 B	20 01 B 5 Z	5134202	

- Prosjekteringsgruppen:
- ARK: TEOMVERNET ARKITEKTER AS
 - RE: NORCONSULT AS
 - RI: NORCONSULT AS
 - RIV: NORCONSULT AS

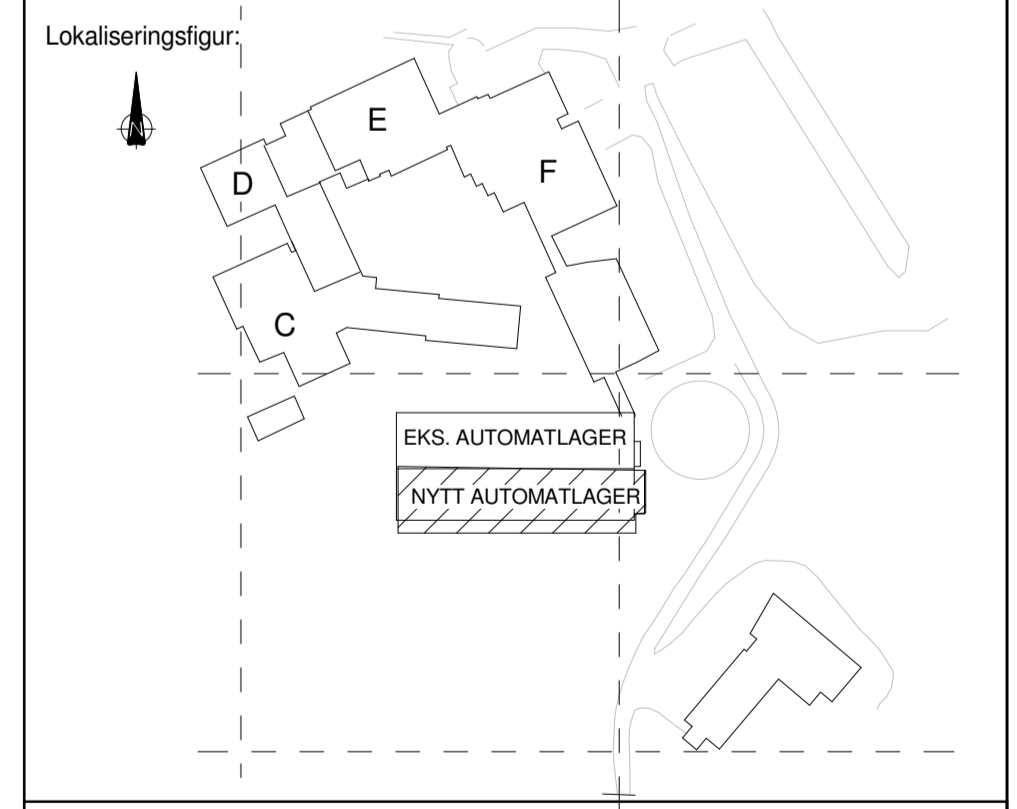


Fase: SOM BYGGET		PROSJEKTNR. SB 11939
STATSBYGG		
Tittel: Nasjonalbiblioteket i Mo AUTOMATLAGER 2		
DEKKE OVER 1. ETG.		
796 14913 01 B 20 01 B 5 Z		5134202

 

5	2014-11-10	SOM BYGGET		
4	2014-02-13	FLYTTING-STÅL AKSE 16	hv	
3	2014-01-13	KOMPLETTERING	hv	
2	2013-11-20	KOMPLETTERING	hv	
1	2013-09-30	ARBEIDSTEGNING	hv	gko
0	2013-09-30	ARBEIDSTEGNING	sv	gko

796 14913 02 B 20 01 B 5 Z 5134202

- Prosjekteringsgruppen:
- ARK: TEOMVERKET ARKITEKTER AS
 - RE: NORCONSULT AS
 - RE: NORCONSULT AS
 - RV: NORCONSULT AS

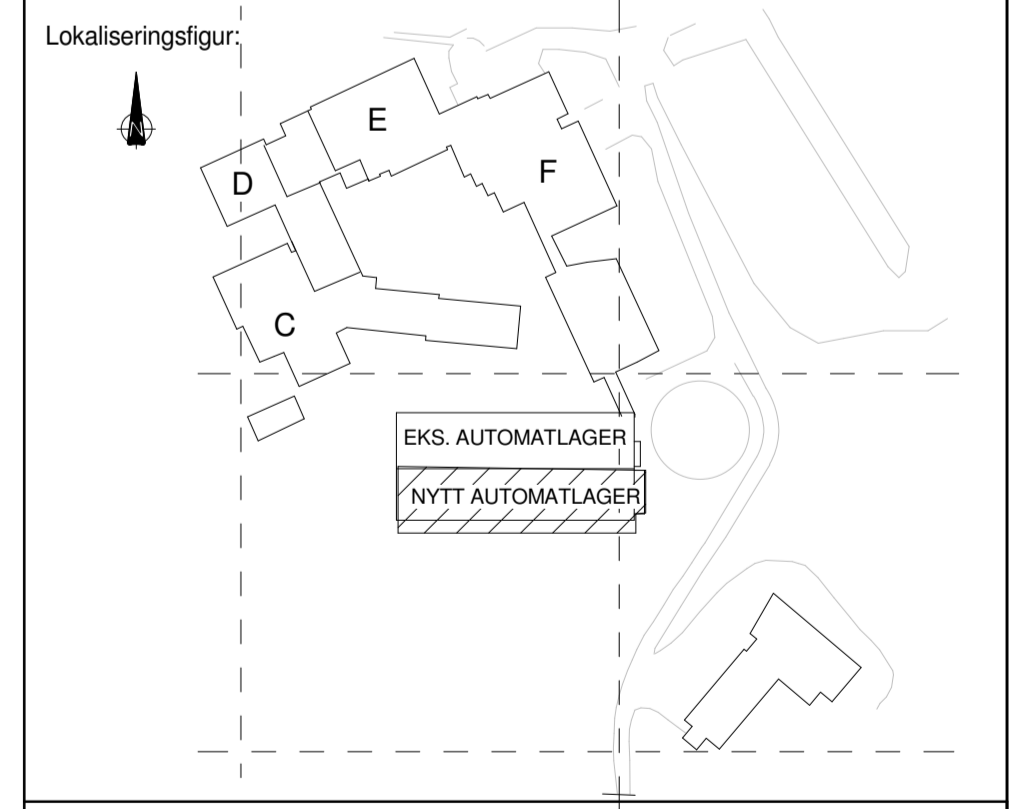


Fase: SOM BYGGET

STATSBYGG PROSJEKTNR. SB 11939

Tittel: Nasjonalbiblioteket i Mo
AUTOMATLAGER 2

DEKKE OVER 2. ETG.


796 14913 02 B 20 01 B 5 Z 5134202

 


DEKKE OVER 3. ETG.
1 : 50

5	2014-11-10	SOM BYGGET		
4	2014-02-13	FLYTTINGSTAL AKSE 16	hv	
3	2014-01-13	KOMPLETTERING	hv	
2	2013-11-20	KOMPLETTERING	hv	
1	2013-09-30	ARBEIDSTEGNING	hv	gko
0			sp	
SB Tegningsnr. 796 14913 03 B 20 01 B 5 Z 5134202				

- Prosjekteringsgruppen:
- ARK: TEOMVERNET ARKITEKTER AS
 - RE: NORCONSULT AS
 - RE: NORCONSULT AS
 - RV: NORCONSULT AS

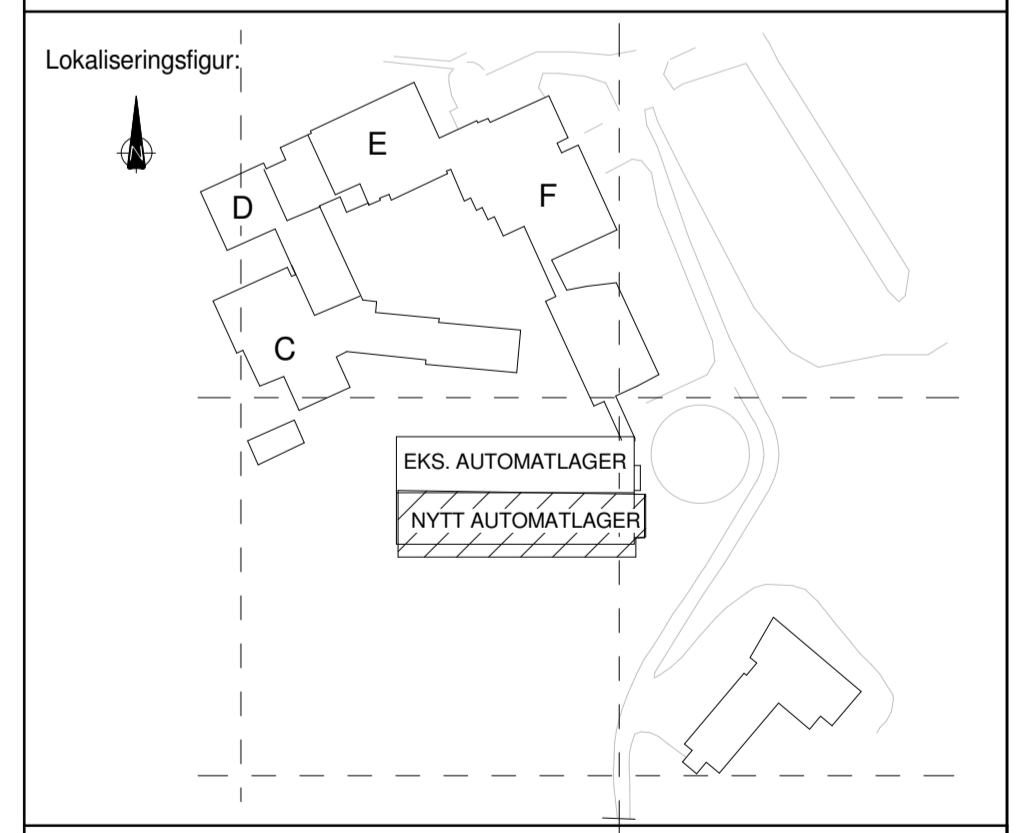

Fase: SOM BYGGET		PROSJEKTNR. SB 11939
STATSBYGG		
Tittel: Nasjonalbiblioteket i Mo AUTOMATLAGER 2		
DEKKE OVER 3. ETG.		
796 14913 03 B 20 01 B 5 Z		5134202

 


7	2014-11-10	SOM BYGGET		
6	2014-02-13	FLYTTING STÅL AKSE 16	hv	
5	2014-01-27	RANDDRAGER	hv	
4	2014-01-23	LETT-TAK	hv	
3	2014-01-13	KOMPLETTERING	hv	
2	2013-11-20	KOMPLETTERING	hv	
1	2013-09-30	ARBEIDSTEGNING	hv	gko
0			sp	

SB Byggsystem

796 14913 04 B 20 01 B 7 Z 5134202

Prosjektgruppene:

- ARK: TEOMEVNET ARKITEKTER AS
- FB: NORCONSULT AS
- RE: NORCONSULT AS
- RV: NORCONSULT AS

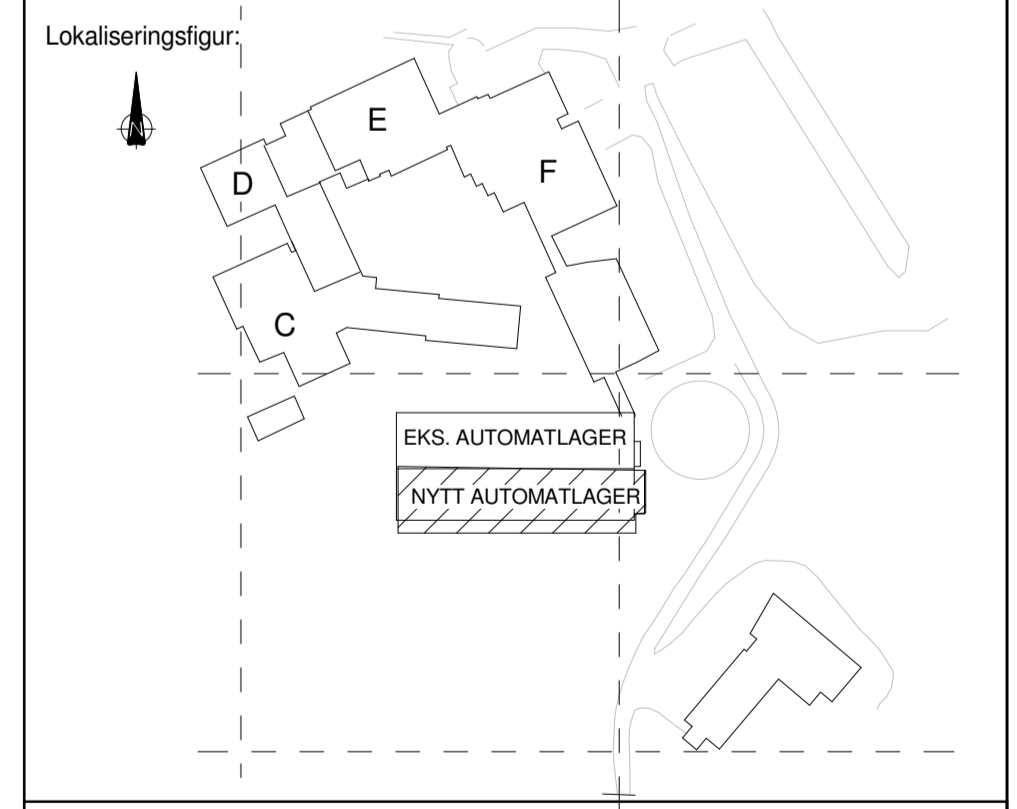

Fase: SOM BYGGET

STATSBYGG

PROSJEKTNR. SB 11939

Tittel: Nasjonalbiblioteket i Mo
AUTOMATLAGER 2

DEKKE OVER 4. ETG. / TAK


796 14913 04 B 20 01 B 7 Z 5134202