


5	2014-11-10	SOM BYGGET	hv					
4	2014-01-27	FRANSDRAGER	hv					
3	2014-01-13	KOMPLETTERING	hv					
2	2013-11-20	KOMPLETTERING	hv					
1	2013-09-30	ARBEIDSTEGNING	hv	gko				
0			sp					
SB Toppogrammet								
Oppgave nr. 5134202								
796	14913	B	40	01	B	5	Z	5134202

- Prosjektgrupper:
- ARK : TEOMERKET ARKITEKTER AS
 - RB : NORCONSULT AS
 - RE : NORCONSULT AS
 - RW : NORCONSULT AS

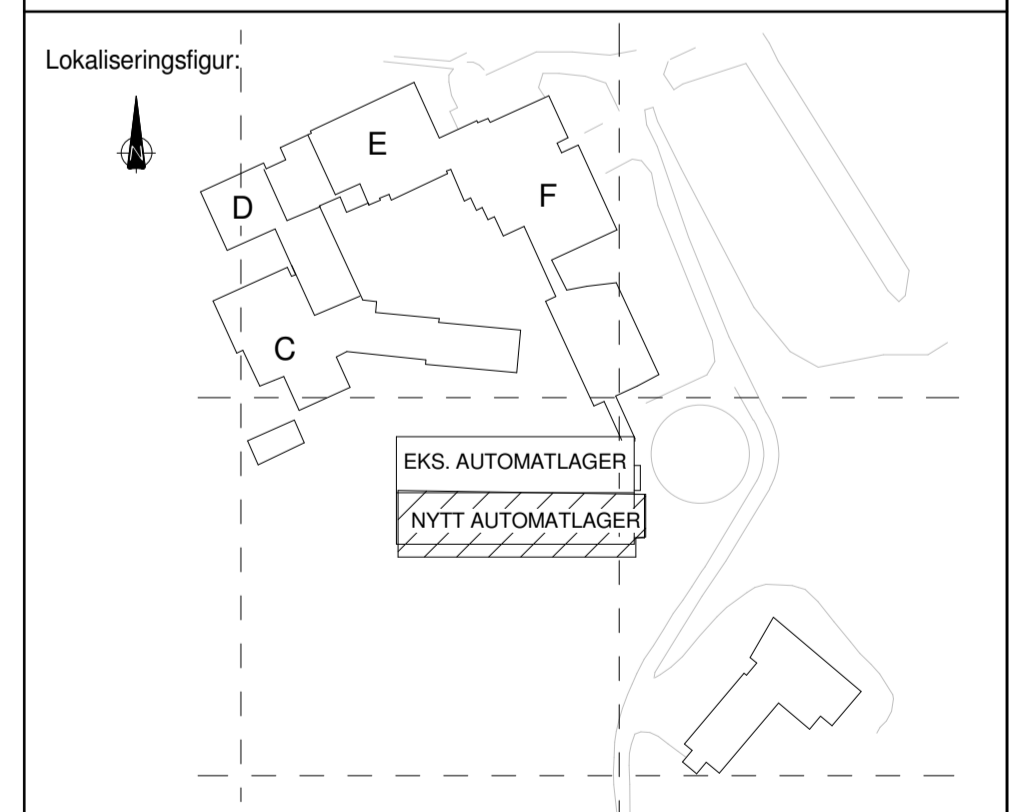

Fase: **SOM BYGGET**


STATSBYGG

PROSJEKTNR. SB
11939

Tittel:
Nasjonalbiblioteket i Mo
AUTOMATLAGER 2


SNITT A-A / OPPRISS AKSE 16

Oppgave nr.	5134202
Prosjekt nr.	11939

 

5	2014-11-10	SOM BYGGET		
4	2014-01-27	FRANSDRAGER	hv	
3	2014-01-13	KOMPLETTERING	hv	
2	2013-11-20	KOMPLETTERING	hv	
1	2013-09-30	ARBEIDSTEGNING	hv	gko
0			sp	
SB Toppogrammet				
796	14913	B	40	02 B 5 Z
5134202				

- Prosjektgruppene:
- ARK : TEOMERVIKT ARKITEKTER AS
 - RB : NORCONSULT AS
 - RE : NORCONSULT AS
 - RV : NORCONSULT AS

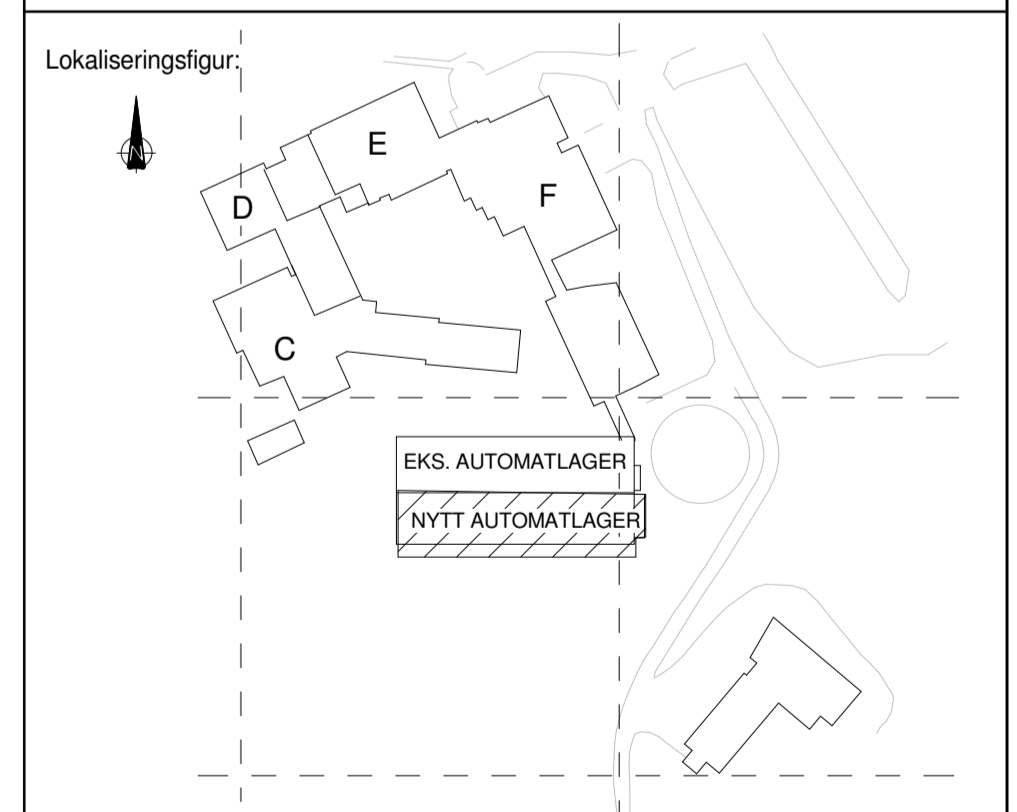

Fase: **SOM BYGGET**


STATSBYGG PROSJEKTNR. SB 11939

Tittel: **Nasjonalbiblioteket i Mo
AUTOMATLAGER 2**

SNITTB-B / OPPRISS AKSE 17


Dr. ing.	2013-09-30
Byggh.	1 : 50
Byggh.	

796 14913 B 40 02 B 5 Z 5134202

 

5	2014-11-10	SOM BYGGET	hv	
4	2014-01-27	FRANCDRAGER	hv	
3	2014-01-13	KOMPLETTERING	hv	
2	2013-11-20	KOMPLETTERING	hv	
1	2013-09-30	ARBEIDSTEGNING	hv	gko
0			sp	gko
SB Tegnenummer: 796 14913 B 40 03 B 5 Z 5134202				

- Prosjekteringsgruppen:
- ARK: TEOMERKET ARKTEKTER AS
 - RE: NORCONSULT AS
 - RE: NORCONSULT AS
 - RV: NORCONSULT AS

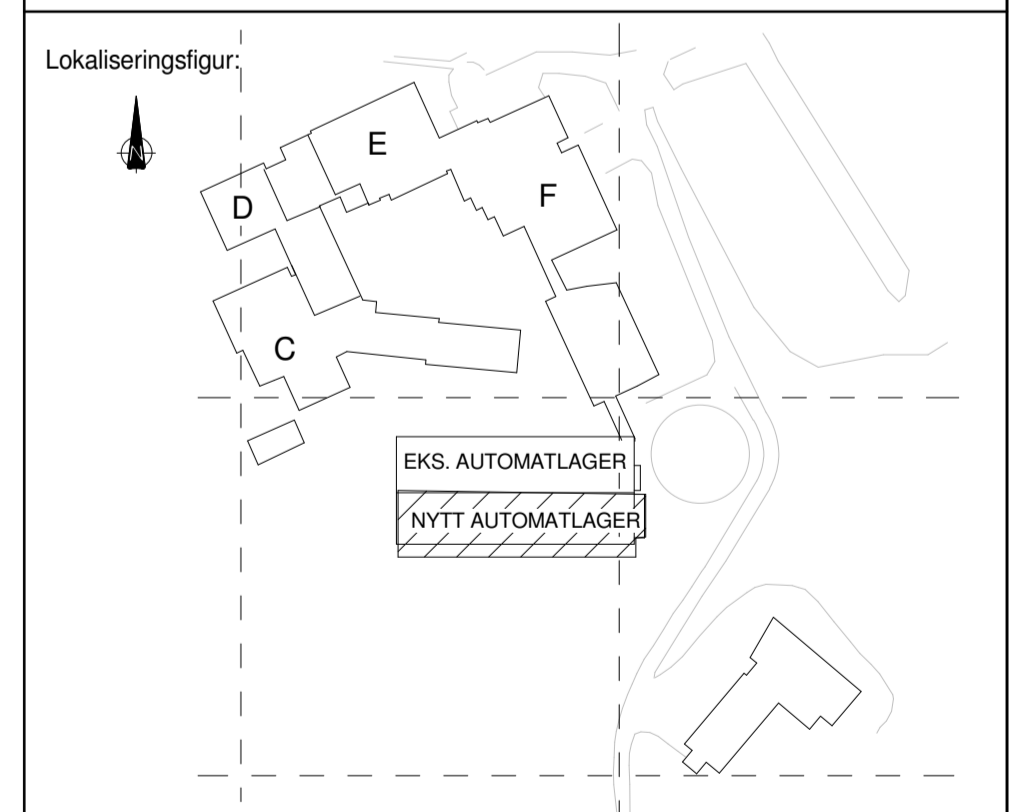

Fase: **SOM BYGGET**


STATSBYGG PROSJEKTNR. SB 11939

Tittel: **Nasjonallbiblioteket i Mo AUTOMATLAGER 2**

SNITT C-C / OPPRISS AKSE 18

Dr. ing.	2013-09-30	gko
Arkitekt	1:50	gko


796 14913 B 40 03 B 5 Z 5134202

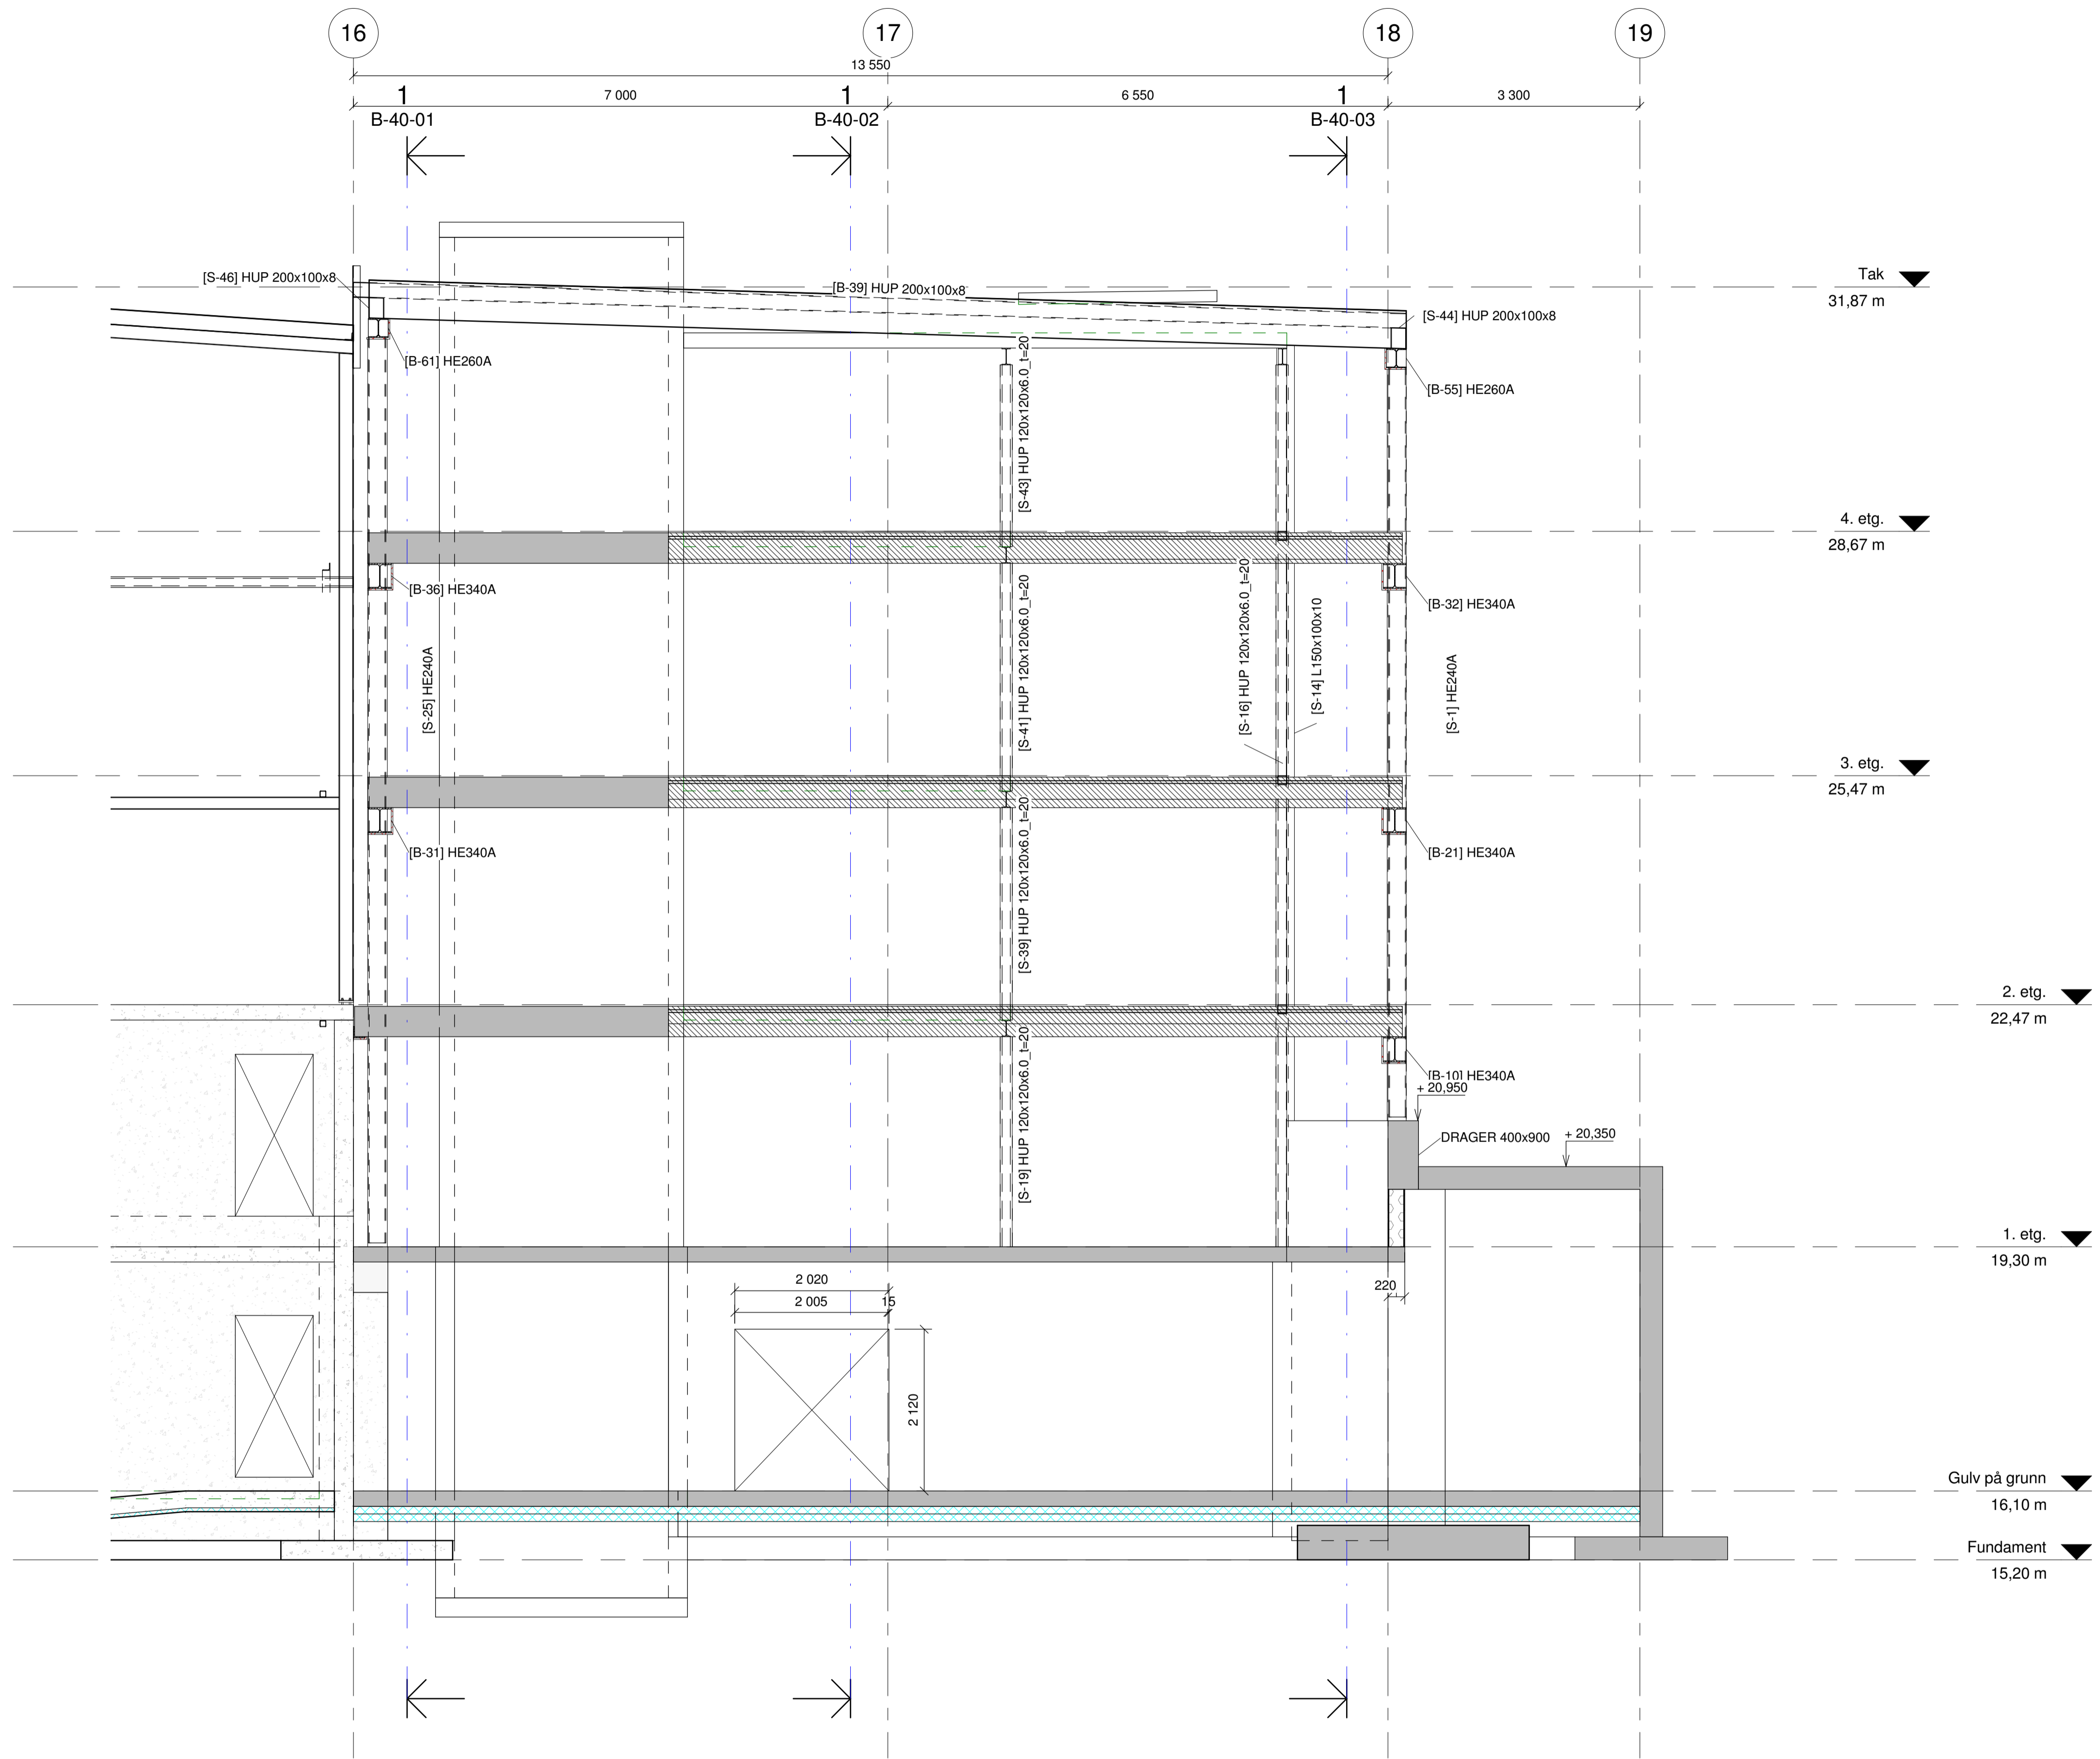

Rev.	Dato	Beskrivelse	Sign.	Kontroll
7	2014-11-10	SOM BYGGET		
6	2014-03-03	KOMPLETTERING MÅL	hv	
5	2014-02-13	FLYTTING STÅL AKSE 16	hv	
4	2014-01-27	RANDDRAGER	hv	
3	2014-01-13	KOMPLETTERING	hv	
2	2013-11-20	KOMPLETTERING	hv	
1	2013-09-30	ARBEIDSTEGNING	hv	gko


SB Tegningsnummer	Komplekksnummer	Byggsnummer	Etasje	Fag	Systemkode	Type tegn.	Lagert	Prosj. fase	Rev. Status	Prosjekt nr. for prosjekterende lev.
796	14913	B	40	04	B	7	Z			5134202

- Prosjekteringsgruppen:
- ARK: TEGNEVERKET ARKITEKTER AS
 - RB: NORCONSULT AS
 - RIE: NORCONSULT AS
 - RIV: NORCONSULT AS

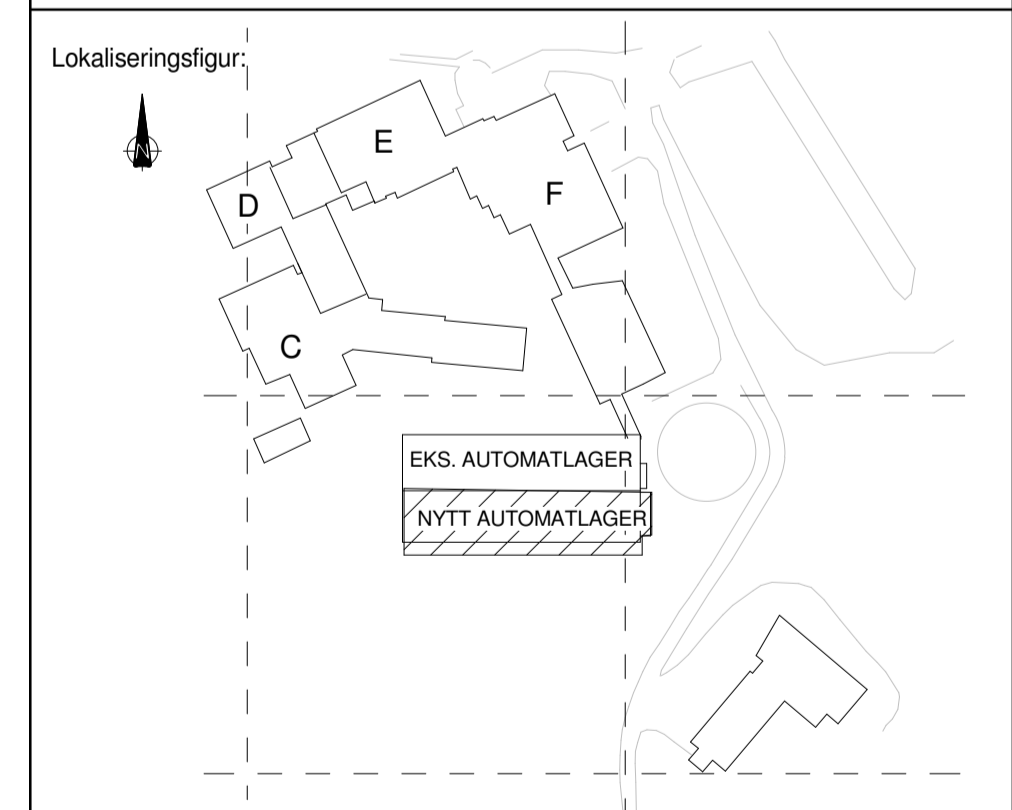


Fase: SOM BYGGET

		PROSJEKTNR. SB: 11939
Tittel: Nasjonalbiblioteket i Mo AUTOMATLAGER 2		Godkjent Kontroll prosjekt Sign. hv gko Filnavn Dato 2013-09-30 Målestokk 1 : 50 Kontroll utførende Sign. gko
SNITT D-D / AKSE E		SB Tegningsnummer: Komplekksnummer Byggsnummer Etasje Fag Systemkode Type tegn. Lagert Prosj. fase Rev. Status 796 14913 B 40 04 B 7 Z 5134202

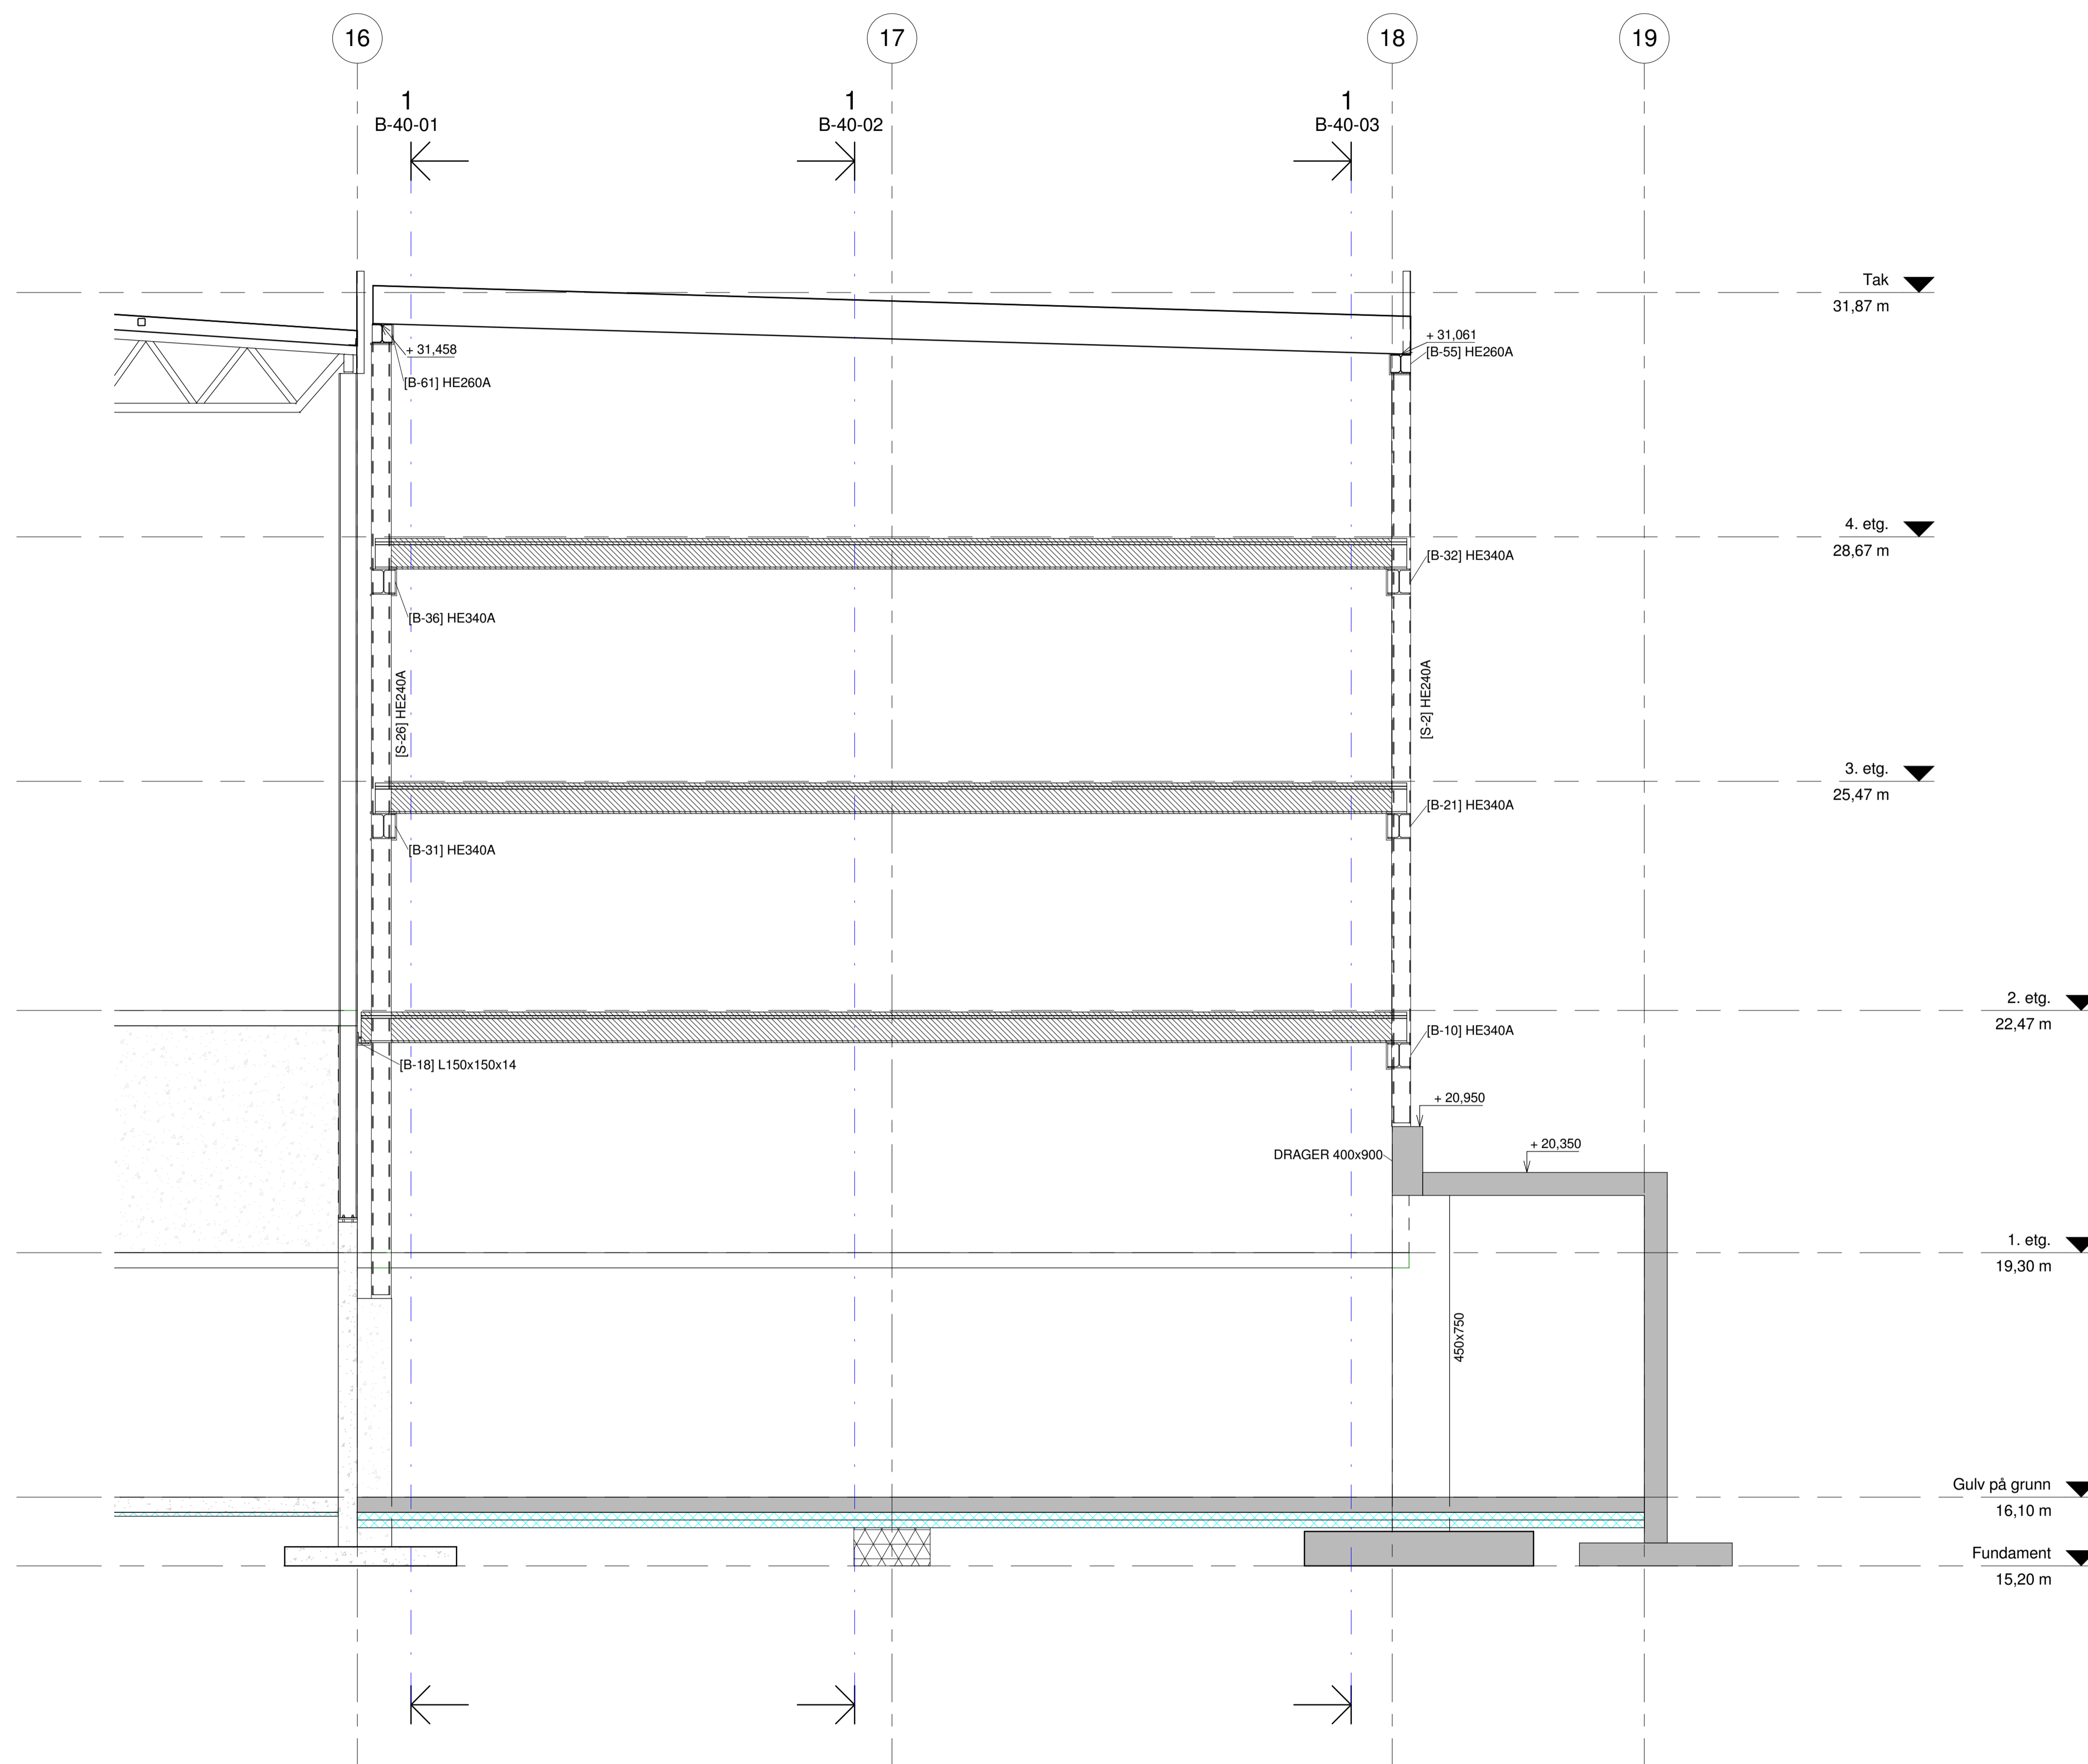

5	2014-11-10	SOM BYGGET							
4	2014-02-13	FLYTTING STÅL AKSE 16						hv	
3	2014-01-13	KOMPLETTERING						hv	
2	2013-11-20	KOMPLETTERING						hv	
1	2013-09-30	ARBEIDSTEGNING						hv	gko
Rev.	Dato	Beskrivelse		Sign.	Kontroll				
SB Tegningsnummer: 796 14913 B 40 05 B 5 Z 5134202									

- Prosjekteringsgruppen:
- ARK : TEGNEVERKET ARKTEKTER AS
 - RB : NORCONSULT AS
 - RIE : NORCONSULT AS
 - RIV : NORCONSULT AS

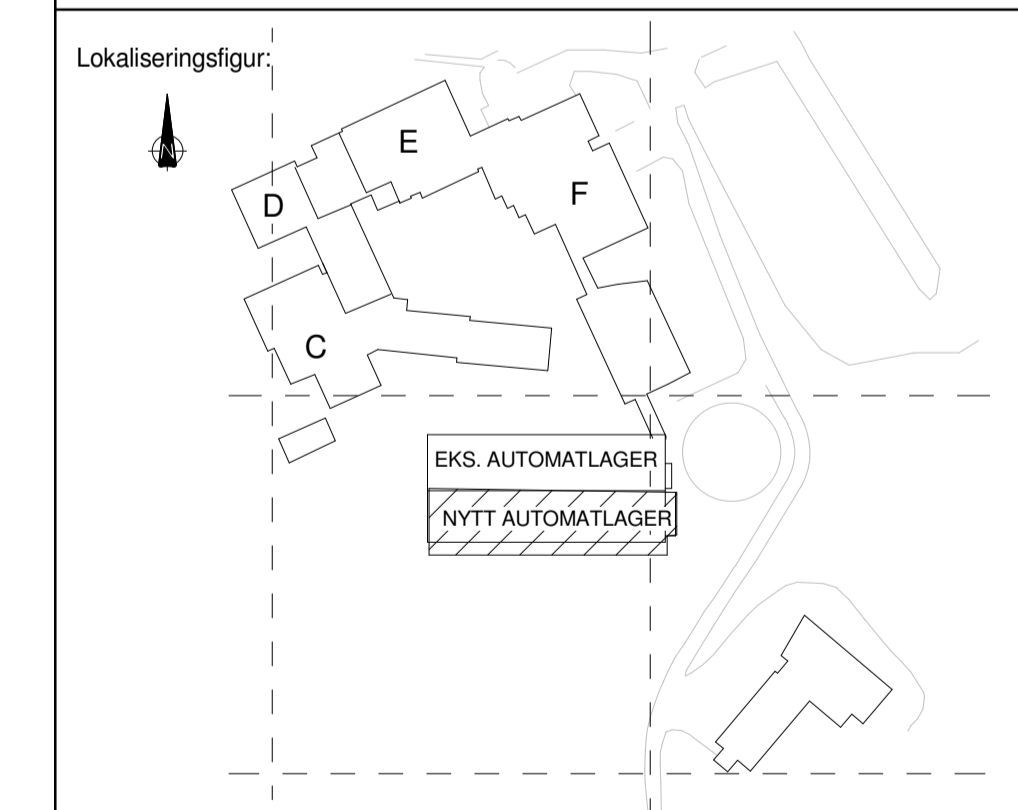

Fase: SOM BYGGET

STATSBYGG PROSJEKTNR. SB: 11939


Tittel: Nasjonalbiblioteket i Mo
AUTOMATLAGER 2

Godkjent: Sign. hv Kontroll gko

Dato: 2013-09-30
Målestokk: 1 : 50


SNITT E-E / AKSE F

SB Tegningsnummer: 796 14913 B 40 05 B 5 Z 5134202									
--	--	--	--	--	--	--	--	--	--

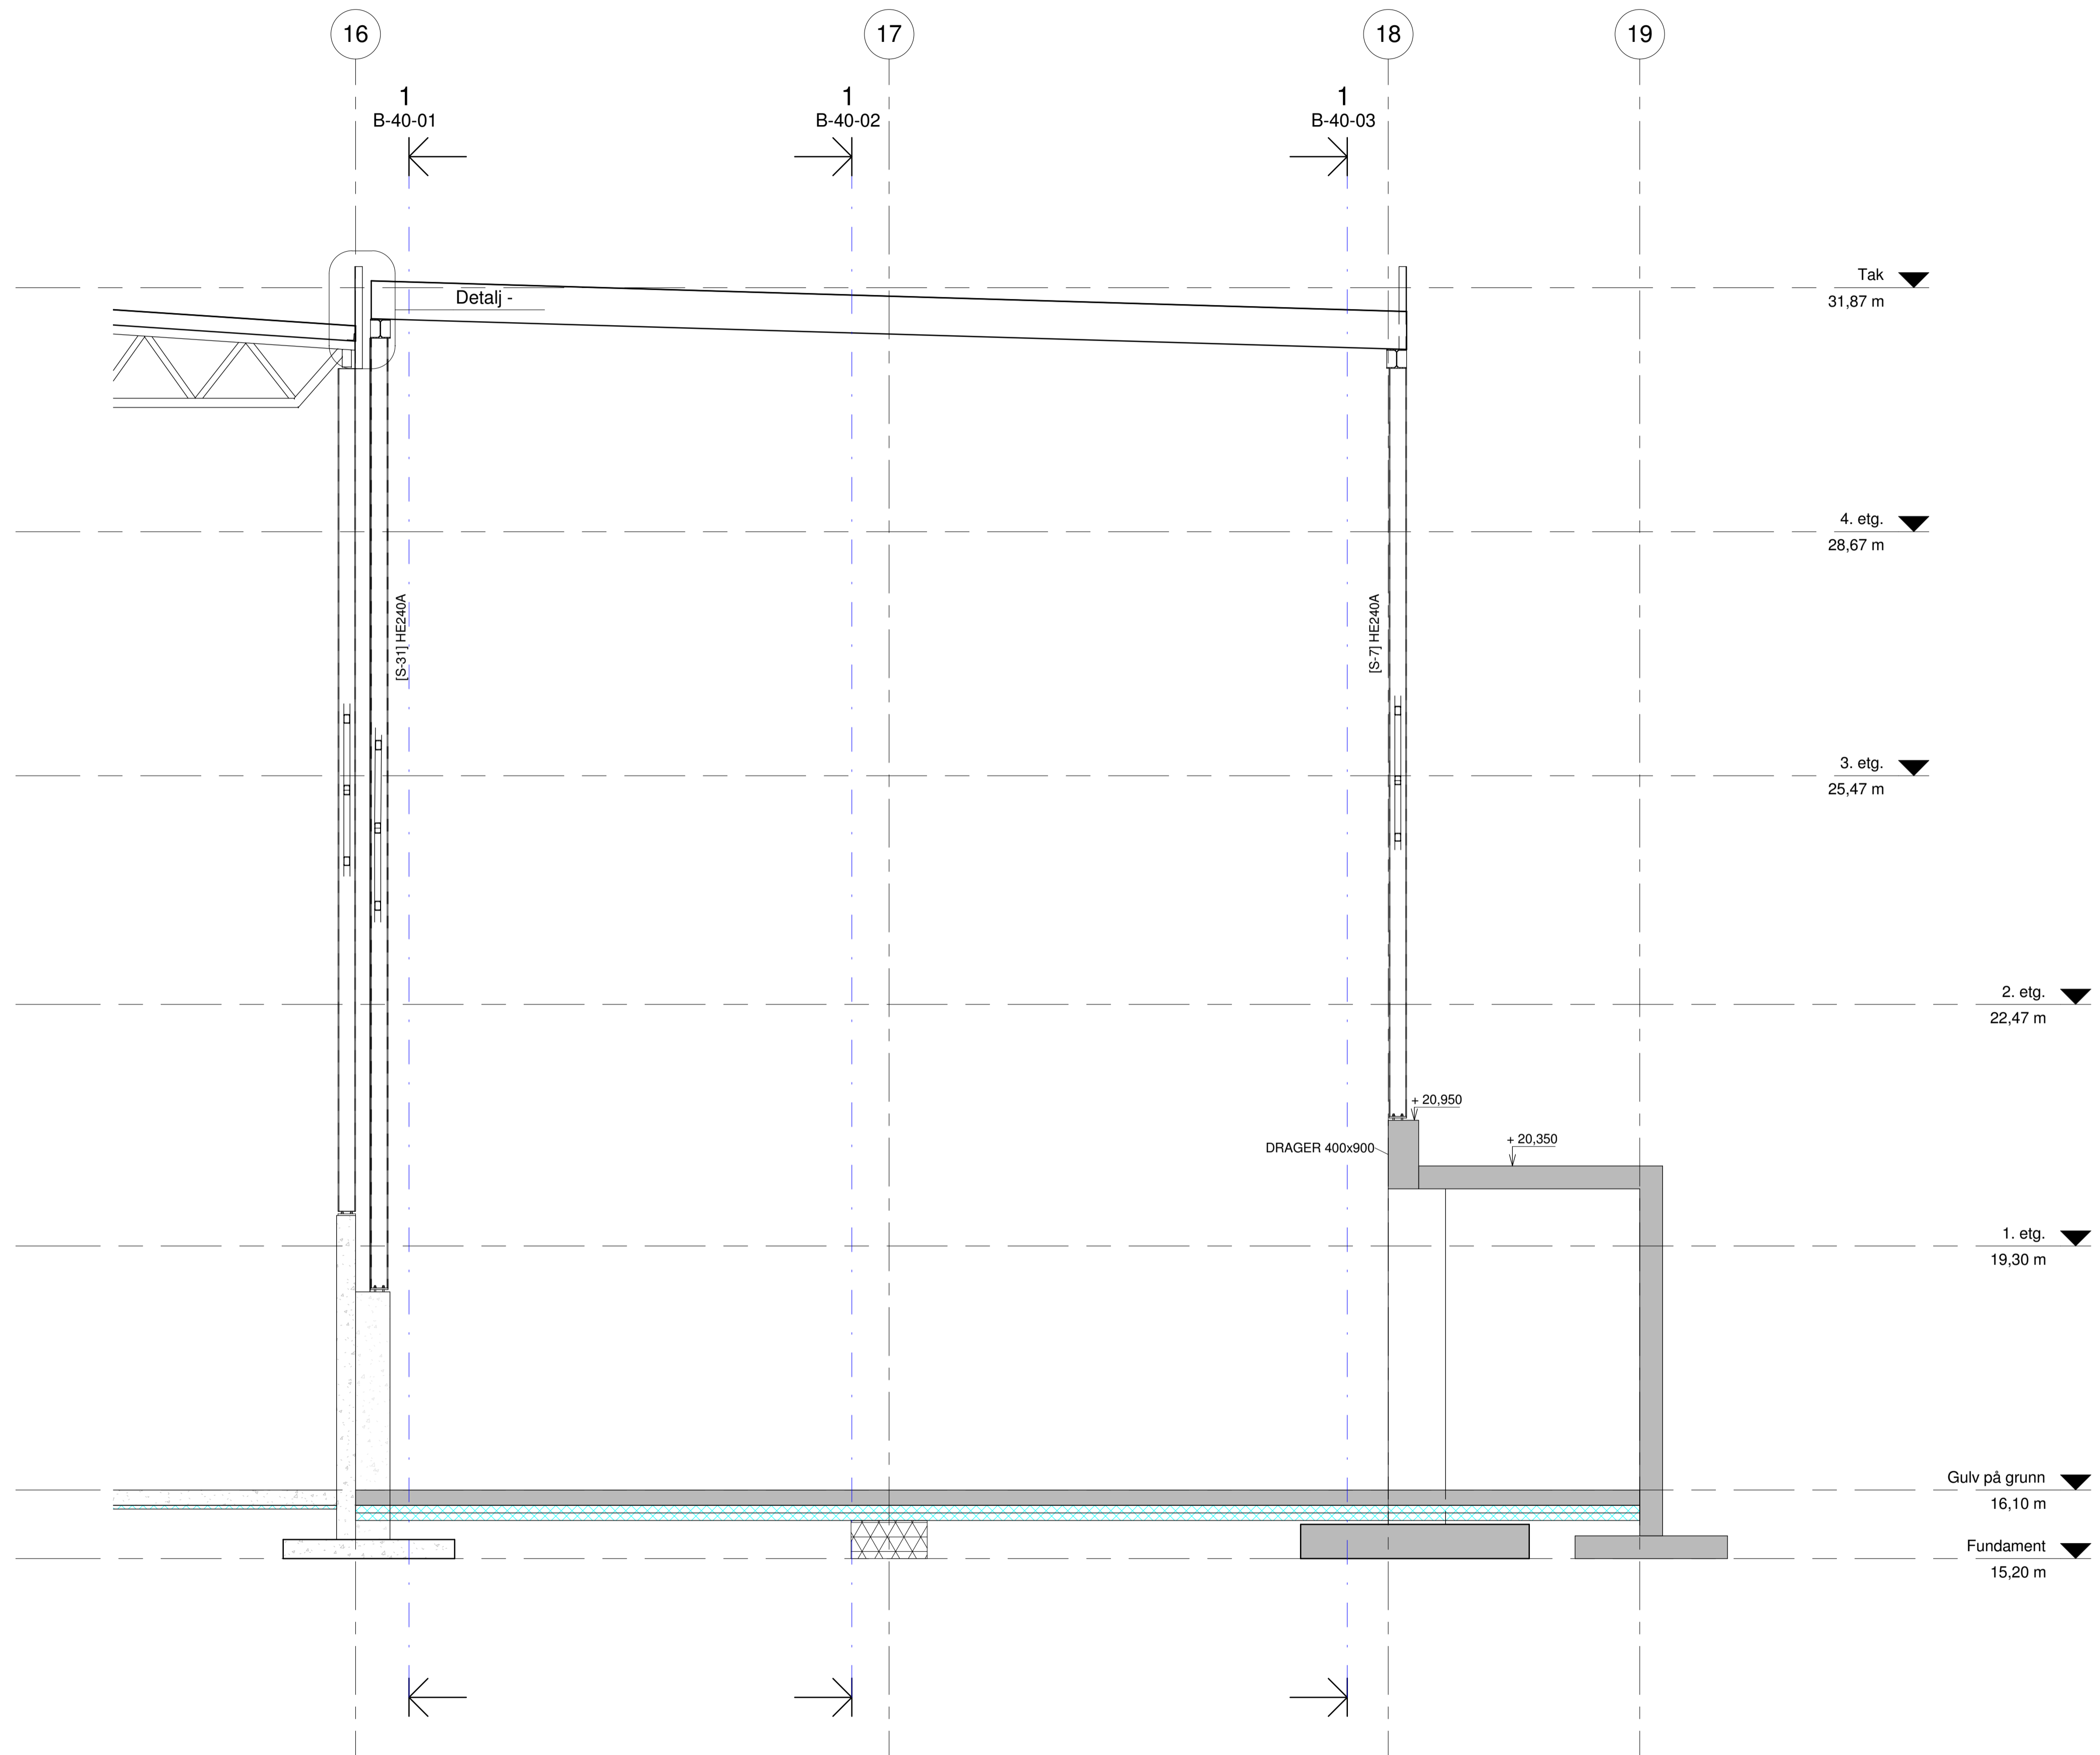

5	2014-11-10	ISOM BYGGET						
4	2014-02-13	FLYTTING STÅL AKSE 16	hv					
3	2014-01-13	KOMPLETTERING	hv					
2	2013-11-20	KOMPLETTERING	hv					
1	2013-09-30	ARBEIDSTEGNING	hv	gko				
Rev.	Dato	Beskrivelse	Sign.	Kontroll				
SB Tegningsnummer: 796 14913 B 40 06 B 5 Z 5134202								
Kompleksnummer Byggnummer Etasje Fas Systemkode Type tegn. Egenr. Prosj. fase Rev Status								

- Prosjekteringsgruppen:
- ARK : TEGNEVERKET ARKITEKTER AS
 - RB : NORCONSULT AS
 - RIE : NORCONSULT AS
 - RIV : NORCONSULT AS

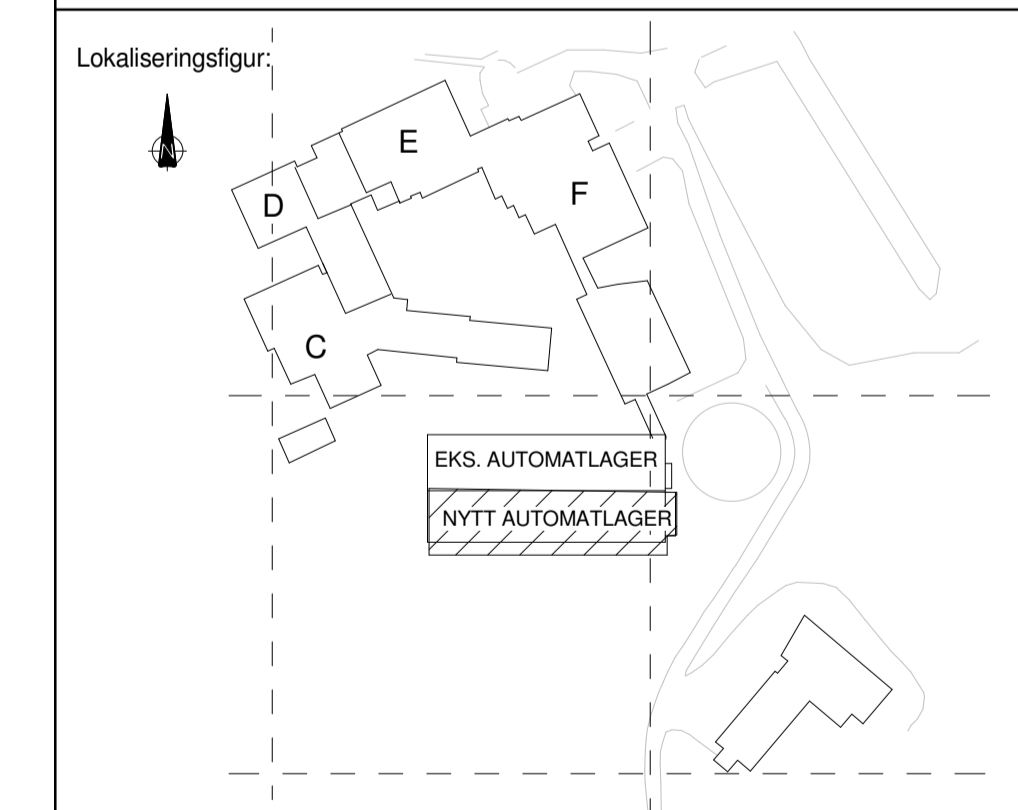

Fase: SOM BYGGET

STATSBYGG PROSJEKTNR. SB: 11939

Tittel: Nasjonalbiblioteket i Mo
AUTOMATLAGER 2


Godkjent: hv gko

Dato: 2013-09-30

Målestokk: 1 : 50

SNITT F-F / AKSE K


SB Tegningsnummer: 796 14913 B 40 06 B 5 Z 5134202								
Kompleksnummer Byggnummer Etasje Fas Systemkode Type tegn. Egenr. Prosj. fase Rev Status								

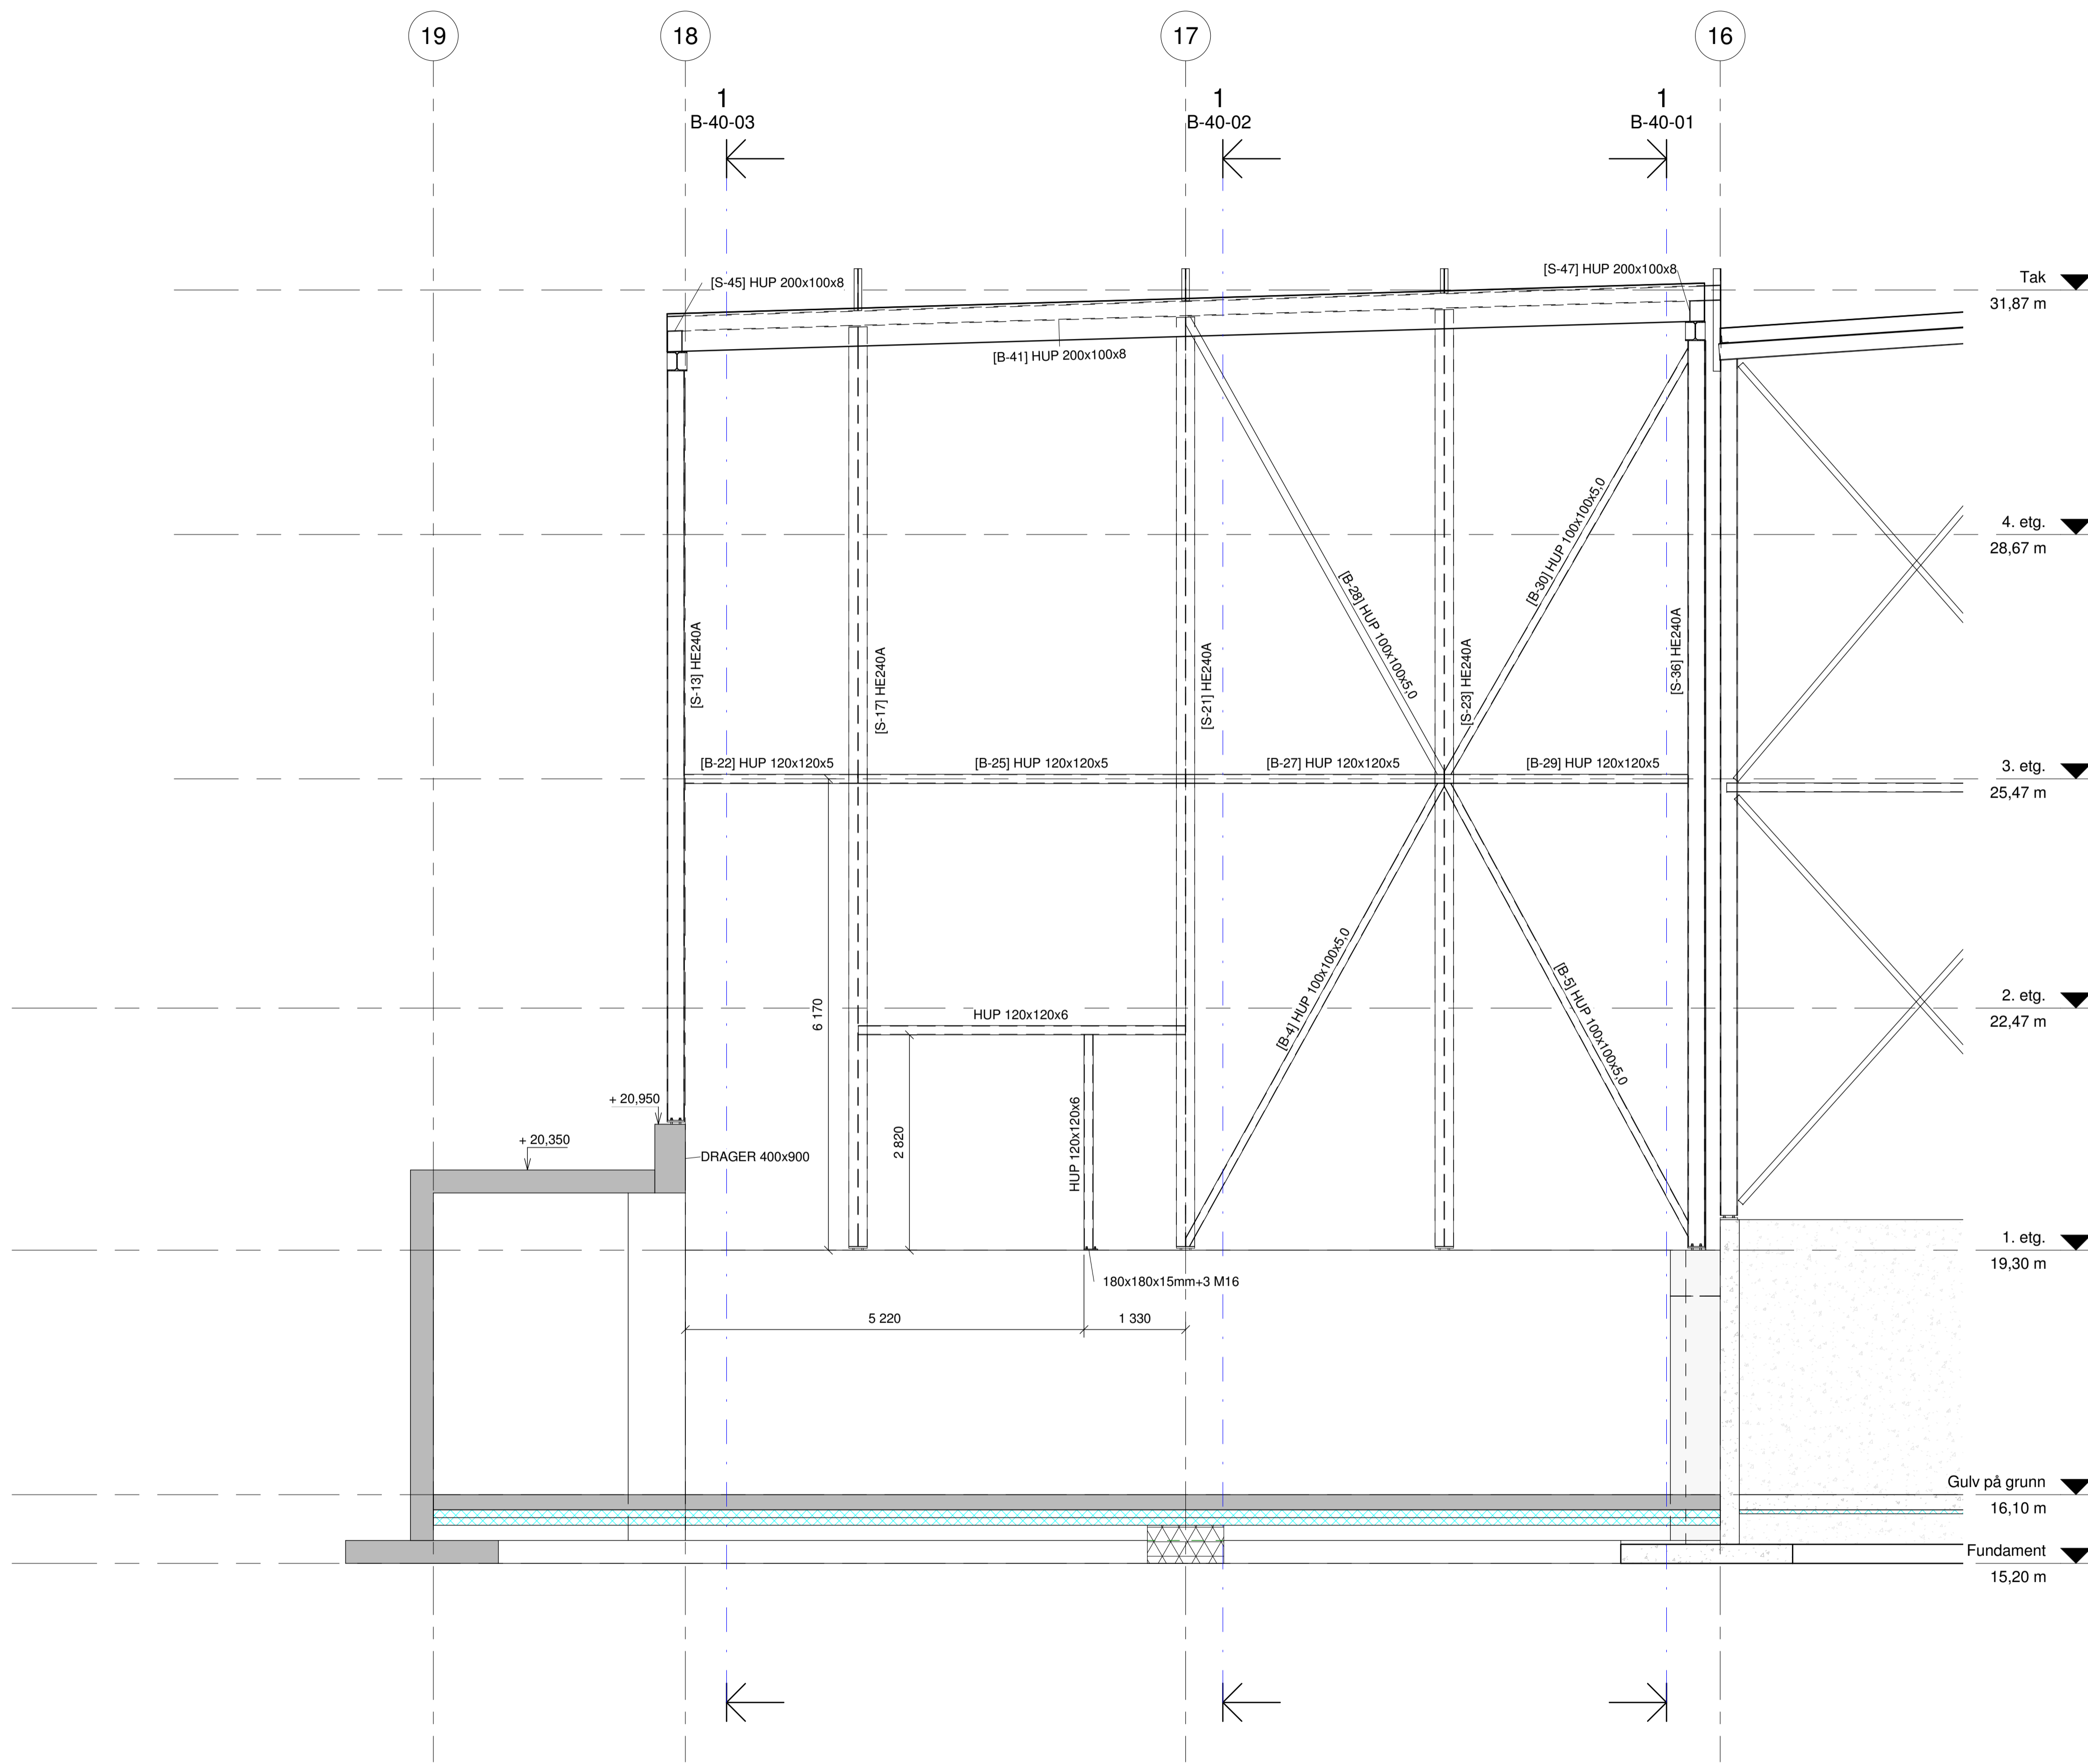

Rev.	Dato	Beskrivelse	Sign.	Kontroll
8	2016-03-14	SOM BYGGET	hv	
7	2015-09-28	ARBEIDSTEGNING	hv	gko
6	2014-11-10	SOM BYGGET		
5	2014-02-13	ARBEIDSTEGNING	HV	
4	2014-01-27	RANDDRAGER	hv	
3	2014-01-13	KOMPLETTERING	hv	
2	2013-11-20	KOMPLETTERING	hv	gko
1	2013-09-30	ARBEIDSTEGNING	hv	gko

SB Tegningsnummer	Kompleksnummer	Byggsnummer	Etasje	Fag	Systemkode	Type tegn.	Lapenr.	Prosj.fase	Rev	Status	Prosjekt nr for prosjektet/etg.
796	14913	B	40	07	B	8	Z				5134202

- Prosjekteringsgruppen:
- ARK : TEGNEVERKET ARKITEKTER AS
 - RIB : NORCONSULT AS
 - RIE : NORCONSULT AS
 - RIV : NORCONSULT AS

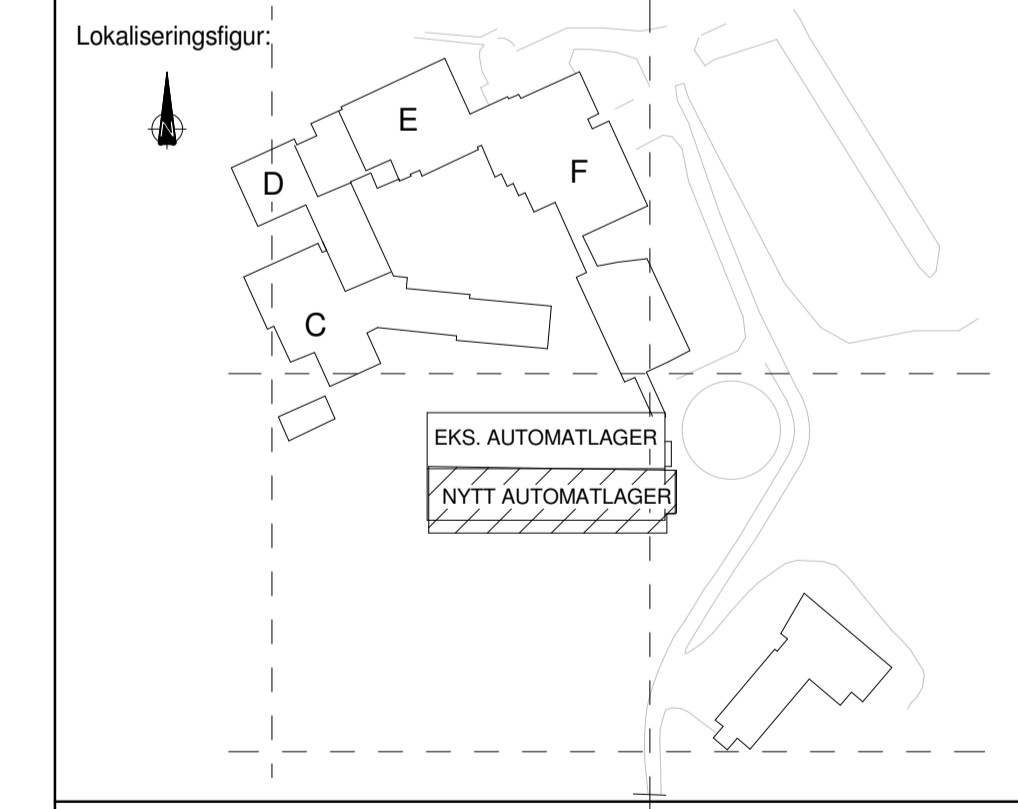

Fase: SOM BYGGET

STATSBYGG PROSJEKTNR. SB 11939

Tittel: Nasjonalbiblioteket i Mo
AUTOMATLAGER 2


Godkjent: hv gko

Sign. hv gko

Prosjekt nr for prosjektet/etg.: 5134202


SB Tegningsnummer: 796 14913 B 40 07 B 8 Z

SB Tegningsnummer	Kompleksnummer	Byggsnummer	Etasje	Fag	Systemkode	Type tegn.	Lapenr.	Prosj.fase	Rev	Status	Prosjekt nr for prosjektet/etg.
796	14913	B	40	07	B	8	Z				5134202

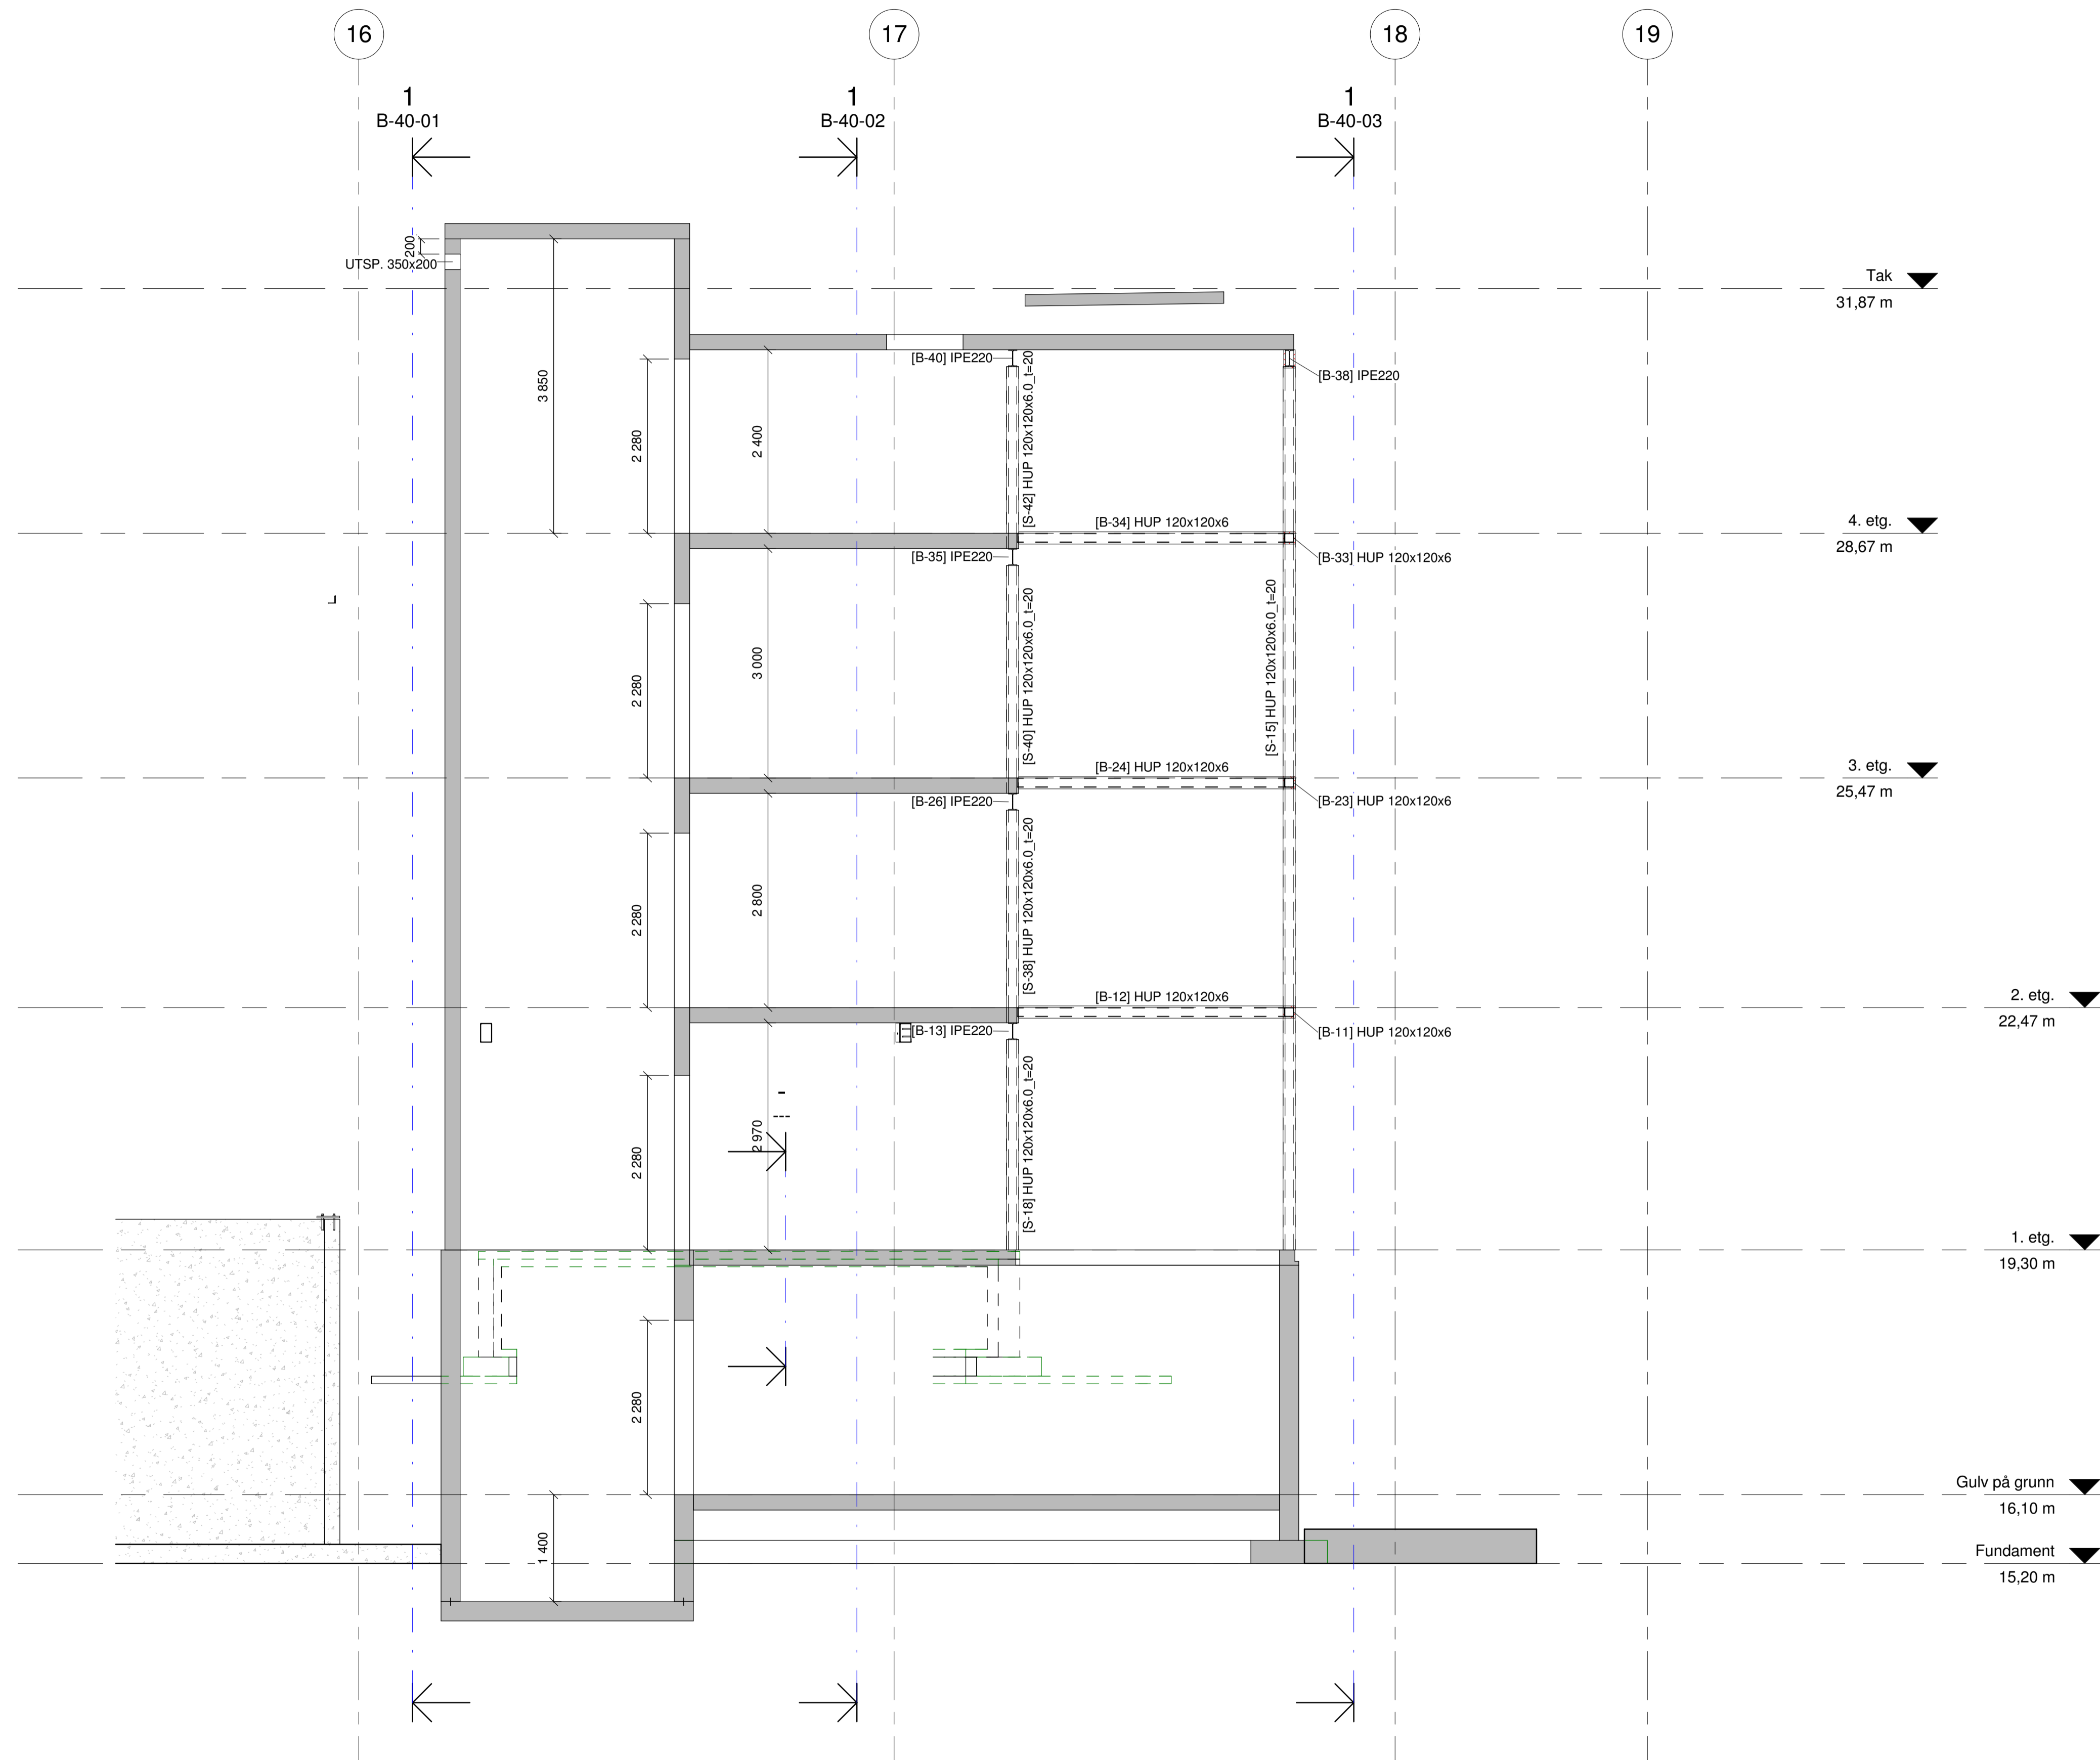

4	2014-11-10	SOM BYGGET						
3	2014-01-13	KOMPLETTERING				hv		
2	2013-11-20	KOMPLETTERING				hv		
1	2013-09-30	ARBEIDSTEKNING				hv	gko	
Rev.	Dato	Beskrivelse	Sign.	Kontroll				
SB Tegningsnummer: 796 14913 B 40 08 B 4 Z 5134202								
Kompleksnummer Byggsnummer Etasje Fas Systemkode Type tegn. Eapenr. Prosj. fase Rev. Status								

- Prosjekteringsgruppen:
- ARK: TEGNEVERKET ARKTEKTER AS
 - RB: NORCONSULT AS
 - RIE: NORCONSULT AS
 - RIV: NORCONSULT AS

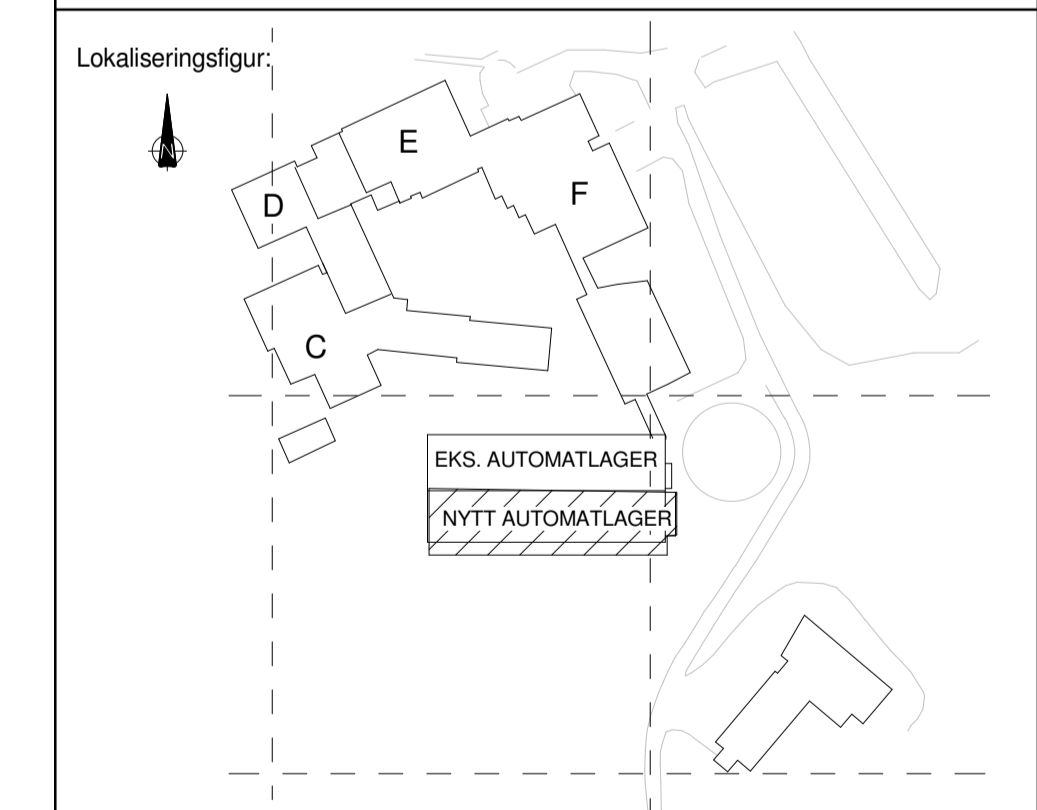

Fase: SOM BYGGET

STATSBYGG PROSJEKTR. SB: 11939

Tittel: Nasjonalbiblioteket i Mo
AUTOMATLAGER 2


Godkjent: Sign. hv Kontroll gko

Dato: 2013-09-30

Målestokk: 1 : 50

Kontroll utførende: Sign. Kontroll


SB Tegningsnummer: 796 14913 B 40 08 B 4 Z 5134202								
Kompleksnummer Byggsnummer Etasje Fas Systemkode Type tegn. Eapenr. Prosj. fase Rev. Status								

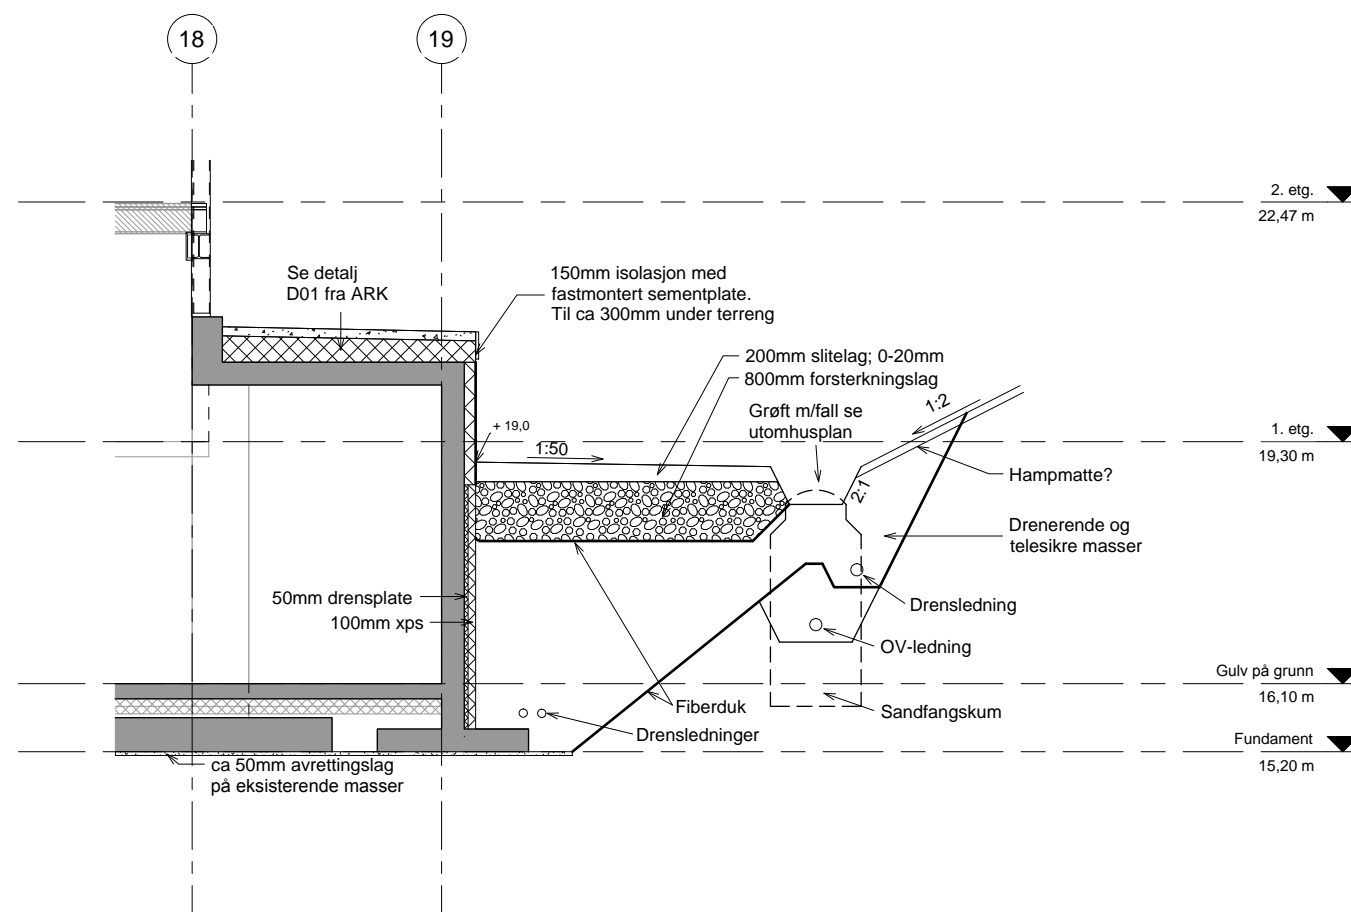

Generelt snitt yttervegg mot terreng
1:50

4	SOM BYGGET	SMK		2014-11-13		
3	DRENERING OG OVERVANNsledning LAGT TIL	SMK	MRI	2014-03-10		
2	KOMPLETTERING	KDa	MRI	2014-01-07		
1	ARBEIDSTEGNING	KDa	MRI	2013-12-16		
Revisjon		Beskrivelse	Utarb.	Fagk.	Godk.	Dato
SB Tegningsnummer:		Kompleksnummer Byggsnummer Etasje Fag Systemkode Type Tegning Løpnr. Pros. fase Rev Status		Prosjekt nr. for prosjekterende/lev		
796 14 913 B		40 09 B 4		5134202		

- Prosjekteringsgruppen:
- ARK : TEGNEVERKET ARKITEKTER AS
 - RIB : NORCONSULT AS
 - RIE : NORCONSULT AS
 - RIV : NORCONSULT AS

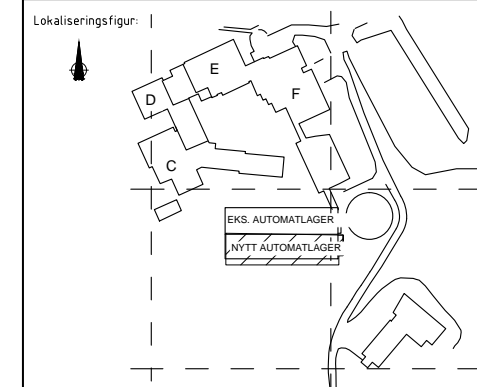

Fase: SOM BYGGET

STATSBYGG PROSJEKTNR. SB: 11939

Tittel: Nasjonalbiblioteket i Mo
11939 AUTOMATLAGER 2

Generelt snitt/prinsipp
Tilfylling mot grunnmur

Godkjent	Kontroll prosjekt
Sign. KDa	Kontroll MRI
Følgende	
Date 2013-12-16	
Målestokk 1:50 (A1)	
Sign.	Kontroll

SB Tegningsnummer:		Kompleksnummer Byggsnummer Etasje Fag Systemkode Type Tegning Løpnr. Pros. fase Rev Status		Prosjekt nr. for prosjekterende/lev		
796 14 913 B		40 09 B 4		5134202		