

DIGITALISERT
TOFT arkitekter as 01.11.06/UGJ
underlag "AS BUILT" 1992

REV.	REVISJON	DATE	PRO.	KPR.
------	----------	------	------	------

ARBEIDSTEKNING

STATSBYGG


1926 NBR MEDIALAB NYBYGG

A	TOFT arkitekter AS P.O. Box 17, Rindøytun 1214, NO-0403 Oslo Tlf: 75 95 00 33, Fax: 75 95 07 75 E-MAIL: info@toftarkitektur.no	MVA MPA Tlf: 75 95 00 33, Fax: 75 95 07 75 E-MAIL: info@toftarkitektur.no
B	BYGGPLAN NORD AS Medre gate 12, 0654 Ålu Flå Tlf: 75 95 00 33, Fax: 75 95 07 75 E-MAIL: firmapost@byggplan.no	
E	ELEKTROINNGIVERNE AS Torpelien 20, Østmark, Pb. 3344, 0689 Bære Tlf: 75 95 00 33, Fax: 75 95 07 75 E-MAIL: info@elektroinngivne.no	
V	INTEKNO AS P.O. Box 237, 8001 MO I RANA Tlf: 75 95 00 33, Fax: 75 95 07 75 E-MAIL: info@intekno.no	

MÅSTEFF:	1:50	ALLE MÅL:	MM	TEGNET:	UGJ
UAV:	00:00	ANSV. PROJ.:	ET	ANSV. KPR.:	ET
TEGNING:	INTERN NR.: 11622 Medialab Plan 1 etg.				

PLAN 1. ETASJE NYBYGG

KOMPLEKS NR.:	BYGG NR.:	FASE:	STATUS:
796	1926	B3	-
FAO:	ETASJE:	FAGKODE:	TYPE:
A	01	200	20
			002
REV.:			

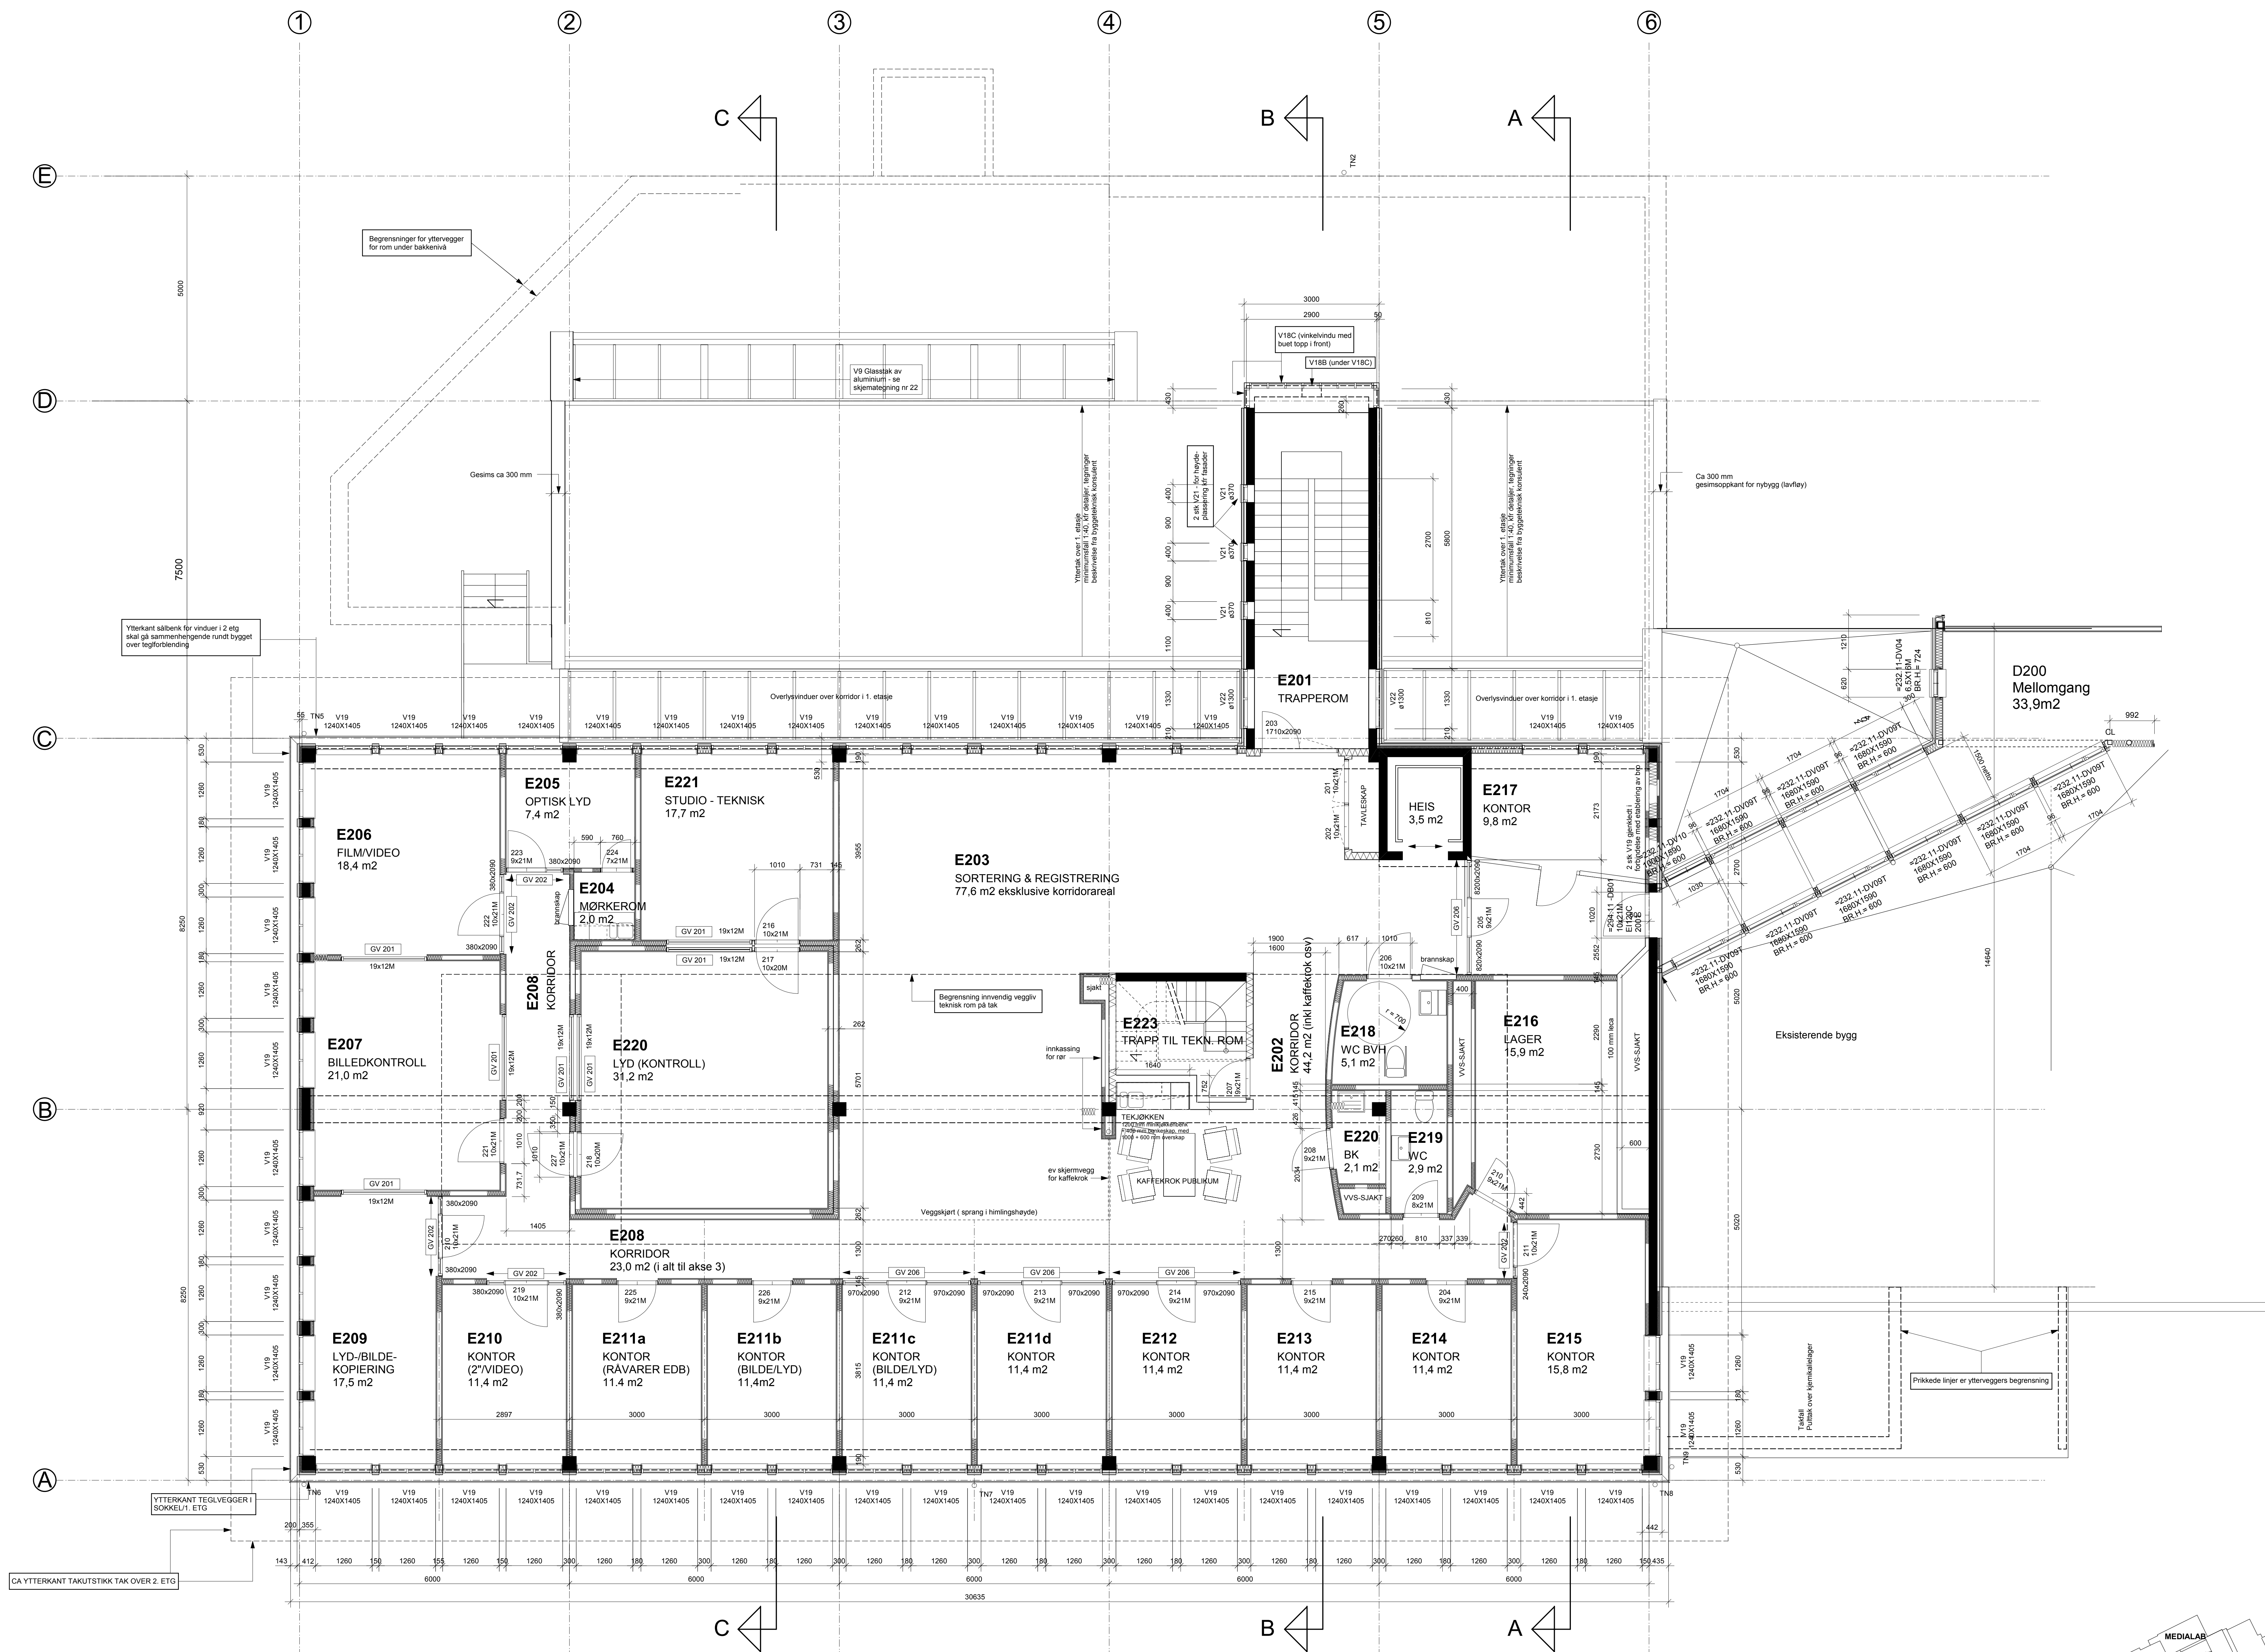

DIGITALISERT
(17.01.00 TOFT arkitekter as vikep)

REV. REVISJON DATO. PRO. KPR

ARBEIDSTEGNING

STATSBYGG
1926 NBR MEDIALAB
NYBYGG


- A** TOFT arkitekter AS
MNL NPA
F: Næringsg. 20, postboks 1214, 8002 Mo Rana
Tlf: 75 55 00 20, Fax: 75 55 07 00
E-MAIL: toft@toftarkitekter.no
- B** BYGGPLAN NORD AS
Kilde gate 12, 8004 Mo Rana
Tlf: 75 54 32 10, Fax: 75 54 32 11
E-MAIL: byggplan@byggplan.no
- E** ELEKTROBRADOVERNE AS
Tranøyen 50, Jannevik, Pb. 4344, 8089 Boda
Tlf: 75 56 62 00, Fax: 75 56 62 01
E-MAIL: gjeff@bradoverne.no
- V** INTEKNO AS
P.B. 237, 8607 MO FRANA
Tlf: 75 12 81 80, Fax: 96 12 93 90
E-MAIL: mo@intekno.no


MAKSET: 1:50 ALLE MÅL: MM TEINET: kep
ANSV. PROS: ET ANSV. OPS: ET
DATO: 00.00.00 INTERN.NR.: 11602 MEDIALAB PLANNER

TEGNING
PLAN 2. ETASJE
NYBYGG


KOMPLEKS NR.: 796 BYGG NR.: 1926 FASE: B3 STATUS: -

FAG: A U FAGKODE: 200 TYPE: LØPENR. REV:

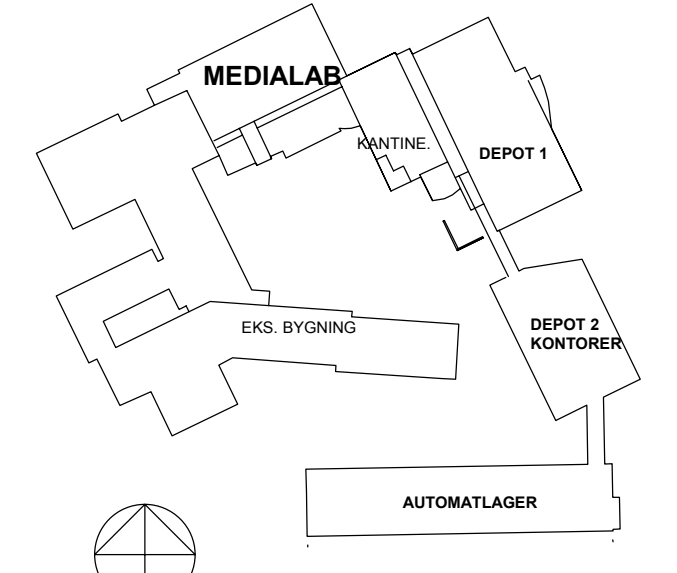

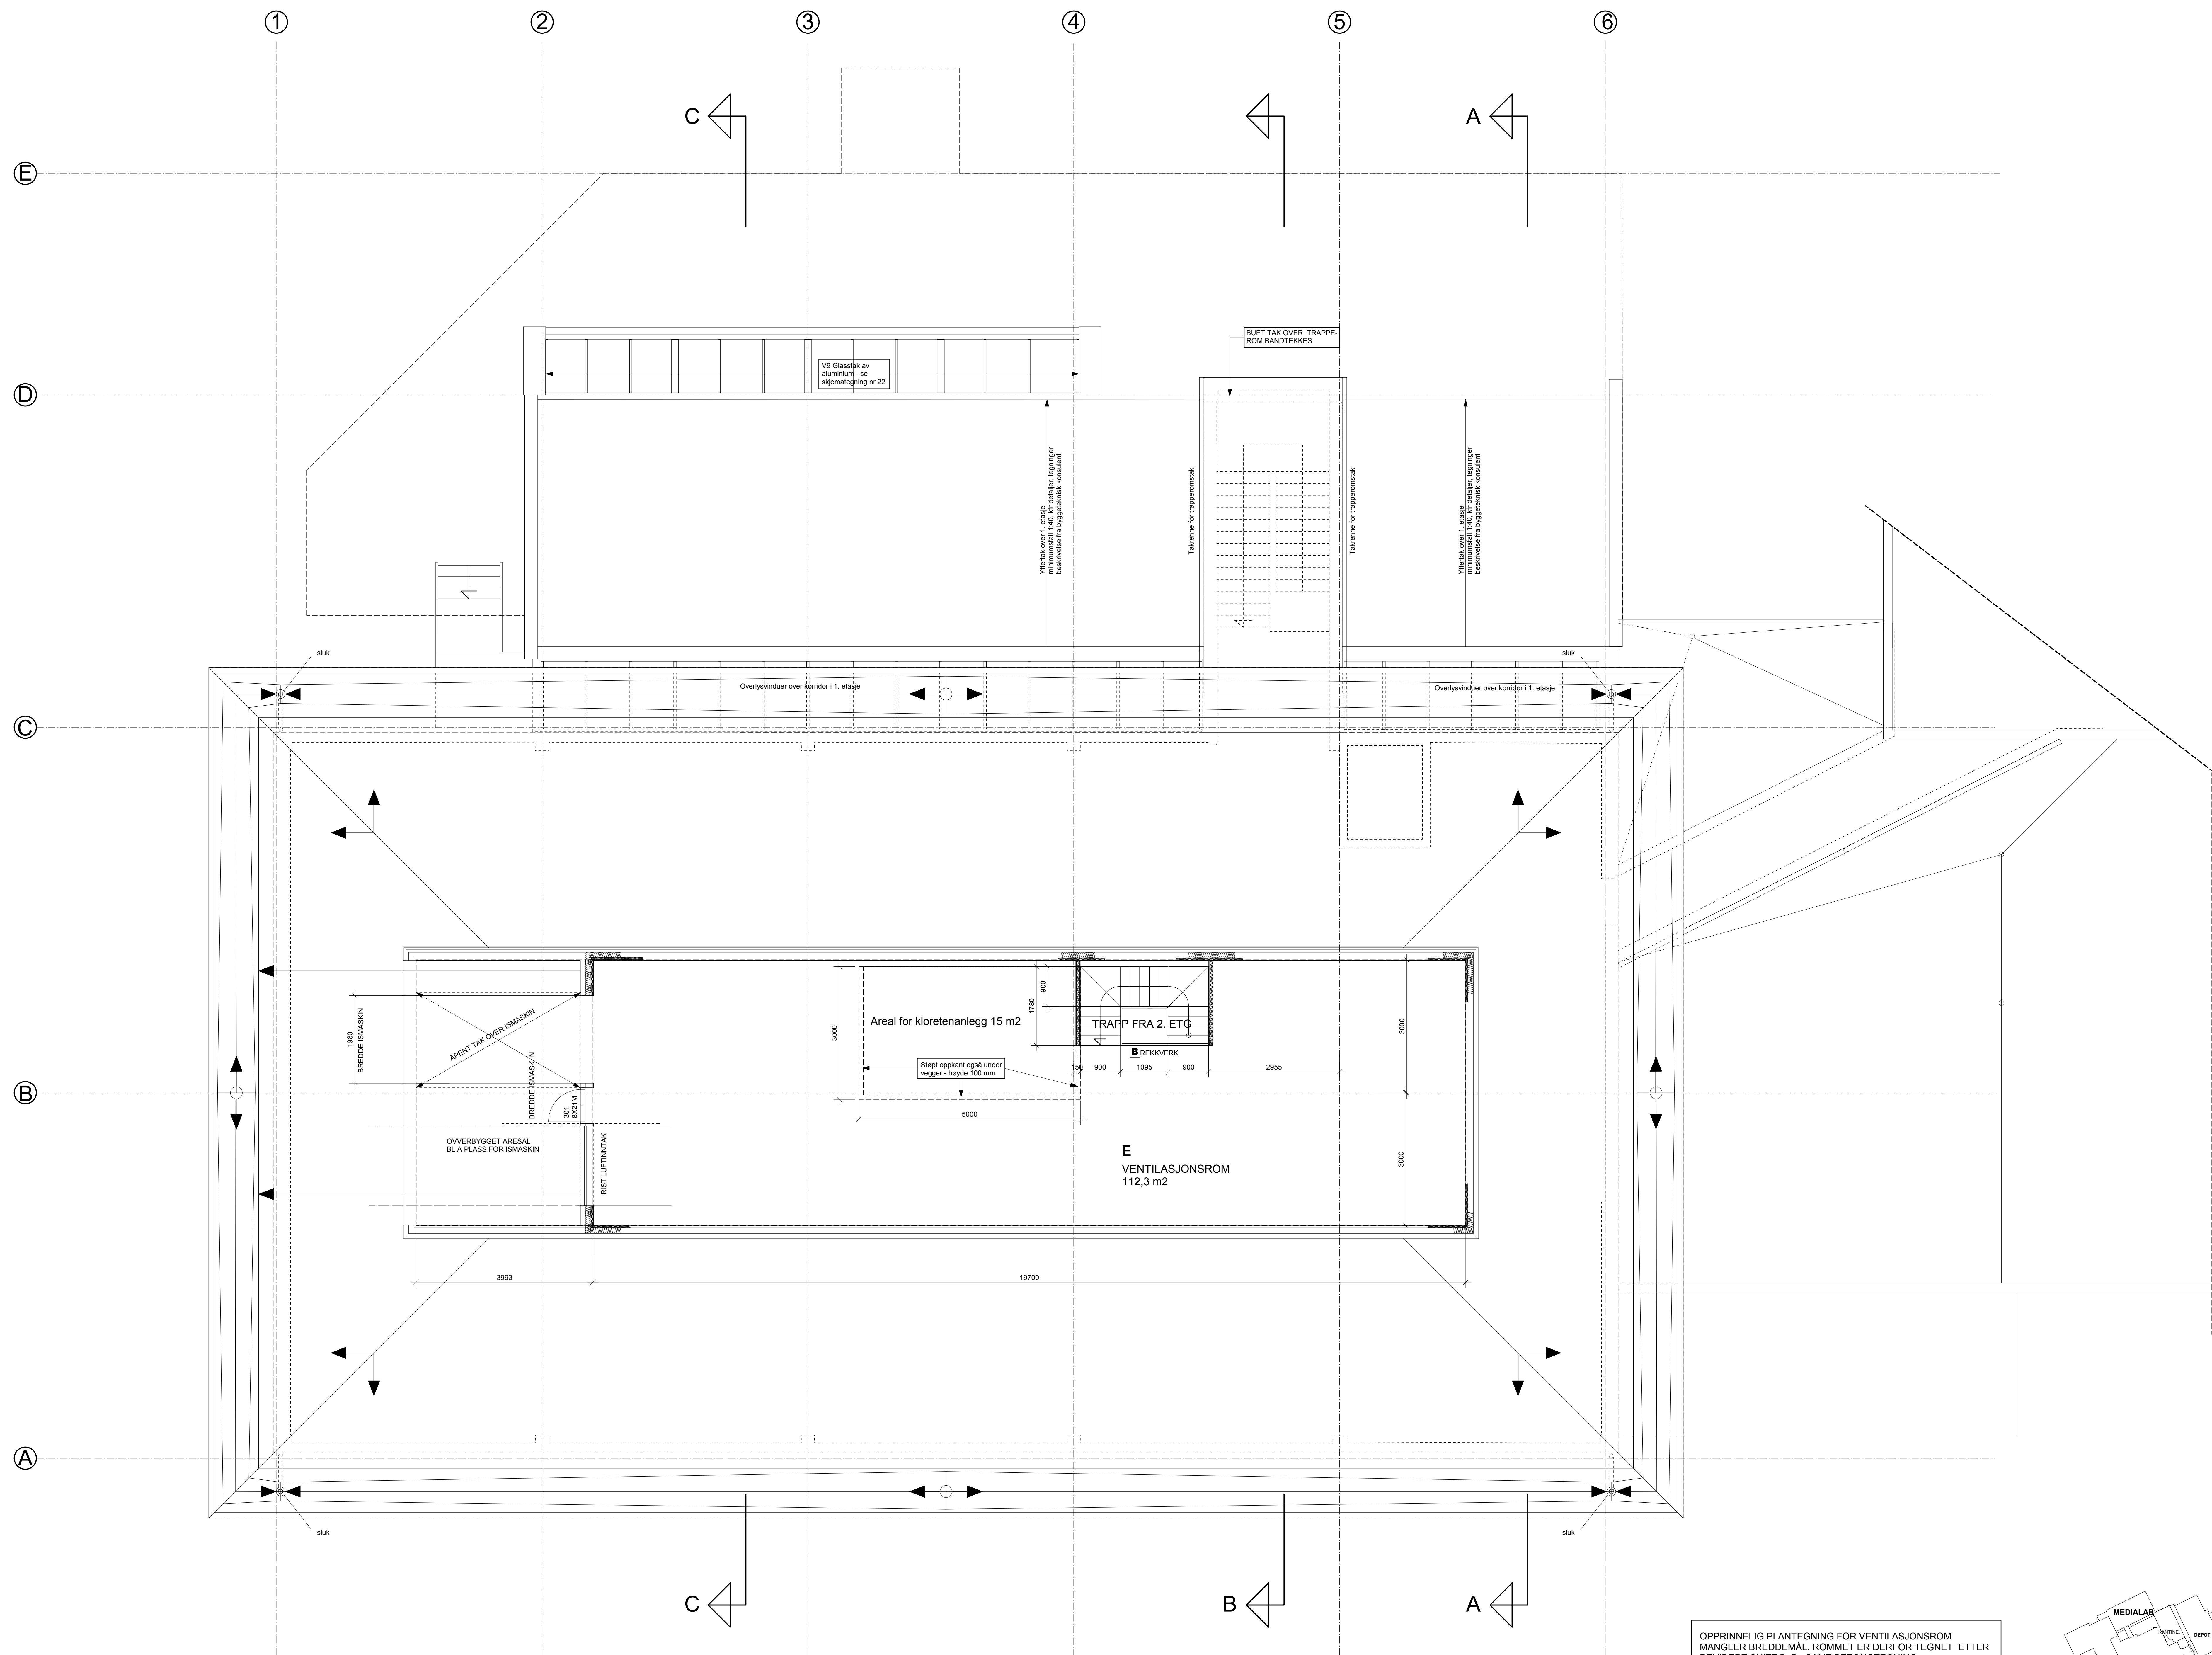

OPPRINNELIG PLANTEGNING FOR VENTILASJONSROM
 MANGLER BREDDEMÅL - ROMMET ER DERFOR TEGNET ETTER
 REVIDERT SNITT Ø_B, SAMT BETONGTEGNING

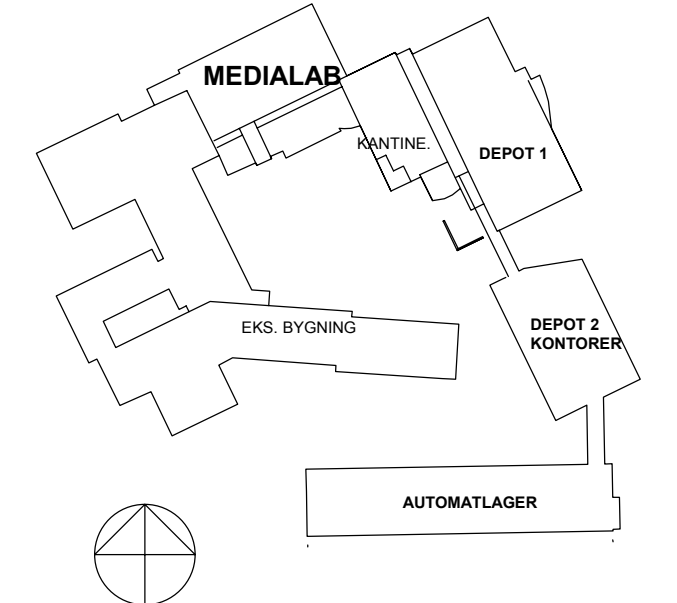

DIGITALISERT
 (17.01.09 TOFT arkitektar as w/KEP)

REV	REVISJON	DATO	PRO	KPR

ARBEIDSTEGNING

STATSBYGG
 1926 NBR MEDIALAB
 NYBYGG

A	TOFT arkitekt AS F: Hønsenggt 21, postboks 1214, 8002 Mo i Rana Tlf: 75 55 00 20 Fax: 75 55 07 21 E-MAIL: tofta@toft-arkitekt.no	MMAL NFA
B	BYGGPLAN NORD AS Hedre gate 12, 8004 Mo i Rana Tlf: 75 54 32 10 Fax: 75 54 32 11 E-MAIL: bnygg@byggplan.no	
E	ELEKTROADIVERNE AS Traneveien 50, Jansrud, Pb. 4344, 8089 Bode Tlf: 75 96 62 00 Fax: 75 96 62 01 E-MAIL: post@elektro.no	
V	INTEKNO AS P.B. 237, 8607 MO I RANA Tlf: 75 12 93 90 Fax: 96 12 93 90 E-MAIL: info@intekno.no	

MÅLST: 1:50	ALLE MÅL: MM	TEGNET: kep
ANSV. PROS: ET	ANSV. KPR: ET	
DATO: 00.00.00	INTERN.NR.: 11600-MEDIALAB-PLANER	

TEGNING
**PLAN VENTILASJONSROM/
 TAKPLAN
 NYBYGG**

KOMPLEKS NR:	BYGG NR:	FASE:	STATUS:
796	1926	B3	-
FAG:	ETASJE:	FAGKODE:	TYPE:
A	200		