


# Prinsipp snitt G

M=1:50

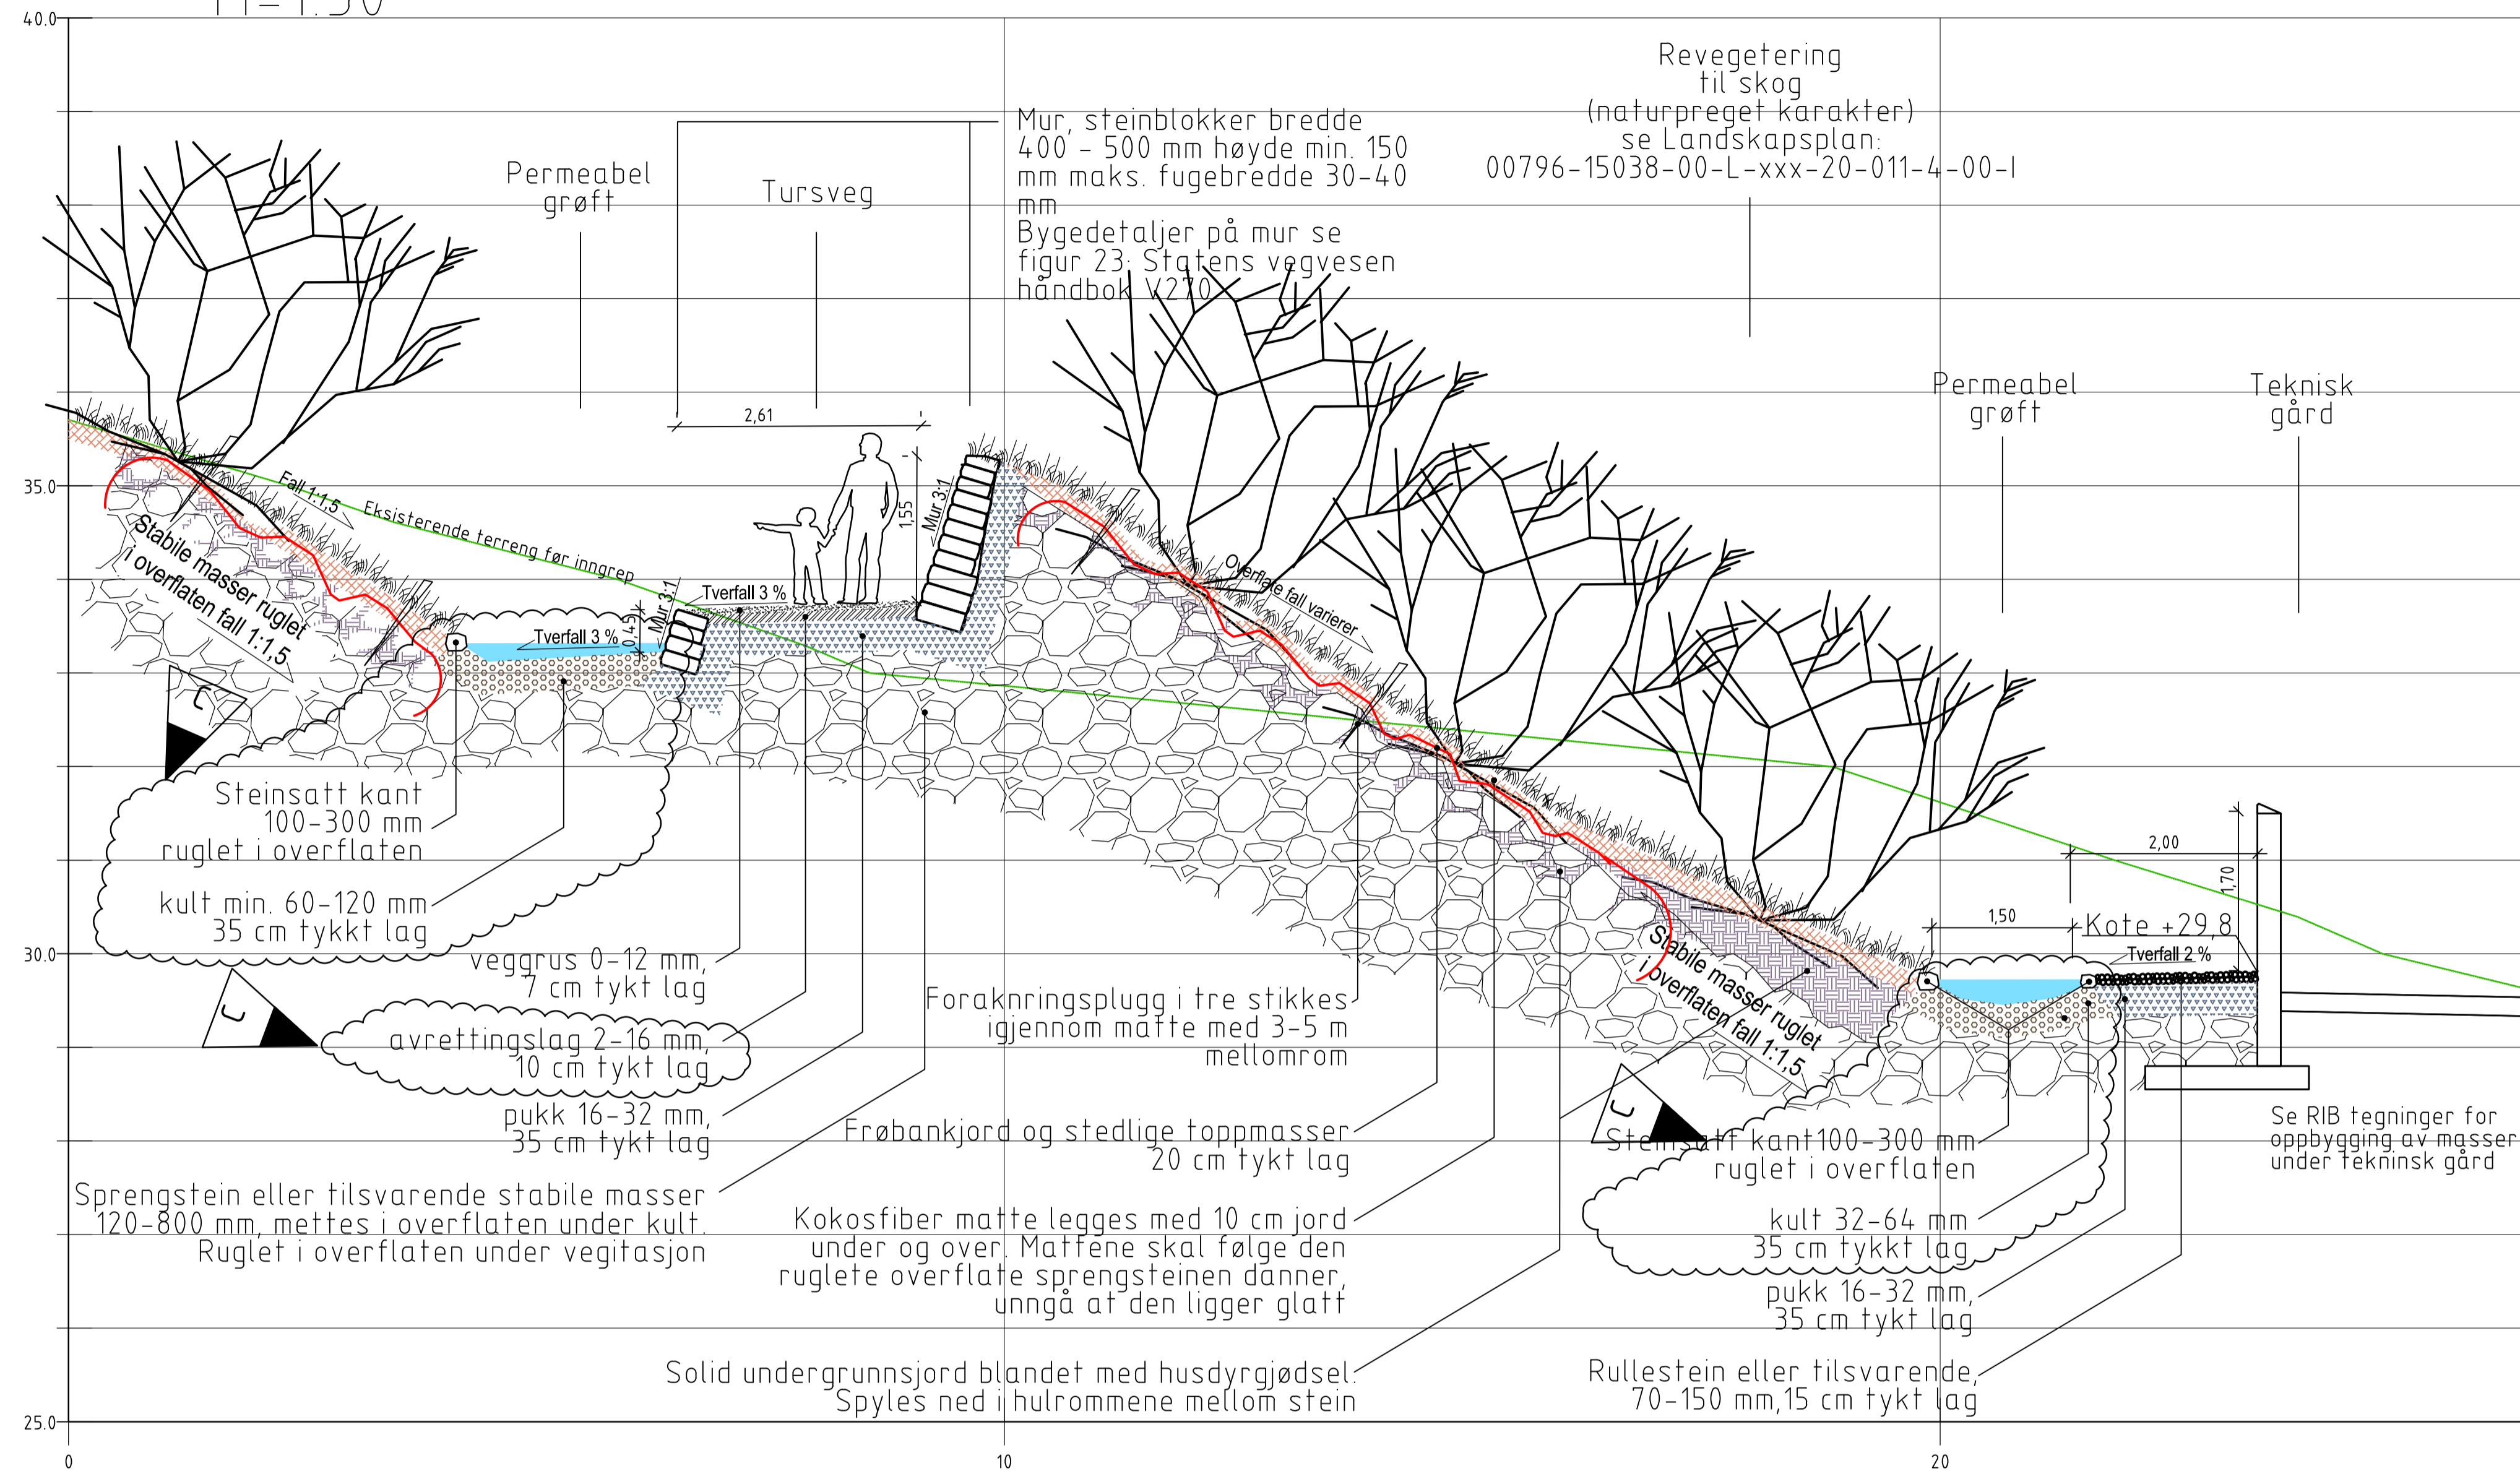

Rev.	Beskrivelse	Dato	Tegn.	Kontr.	Godkj.
C	Fraksjon justert, pukk under grøft endret	05.06.2020	ADA	FA	HD
B	Tekst redigert	18.05.2020	ADA	FA	HD
A	Arbeidstegning	17.02.2020	ADA	FA	HD

SB Tegningsnummer: 10202548

Eiendomsnummer | Bygnummer | Etasje | Fag | Systemkode | Type tegn. | Løpenr. | Proj.fase | Rev. | Status


00796 | 15038 00 | L | xxx | 40 | 116 | 4 | C | I | 10202548

Prosjekteringsgruppen:

- ARK :
- LARK :
- RIB :
- RIE :
- RIV :

**LINK** ARKITEKTUR

**VEIDEKKE** Multiconsult

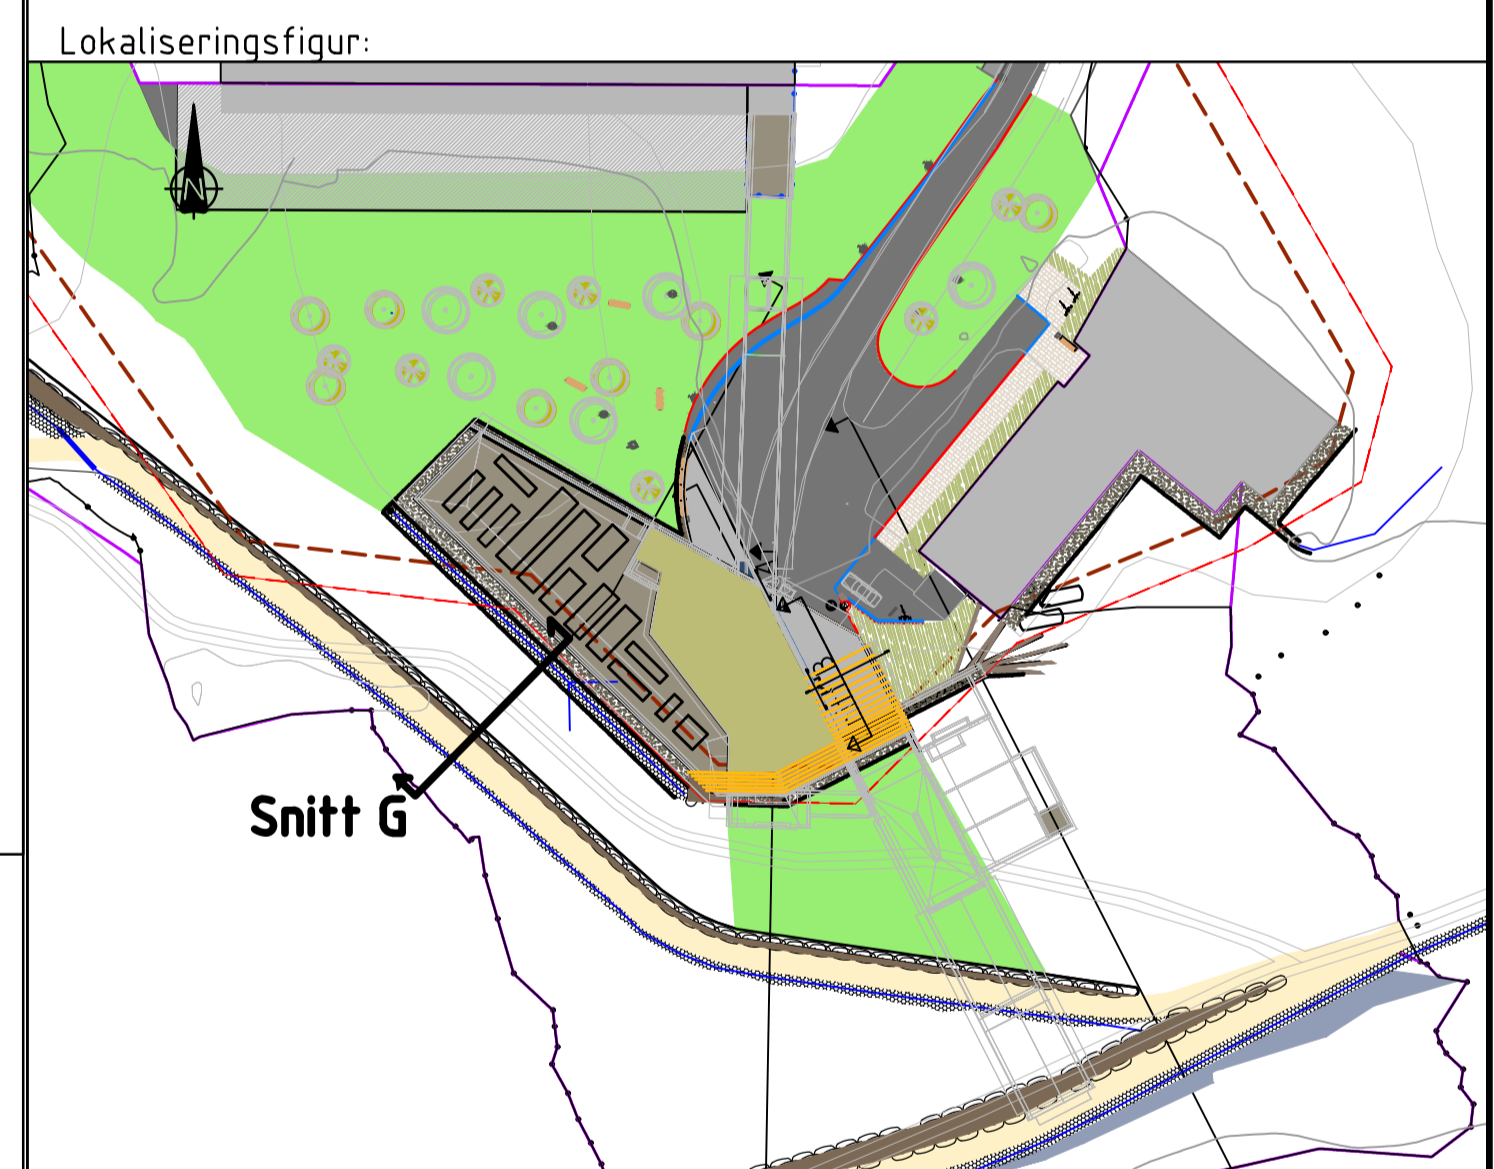

Fase: **Arbeidstegning**

**STATSBYGG** PROSJEKTNR. SB: 1010303

Tittel: NB FJELLANLEGGET K201  
Landskapsplan  
Snitt G  
Sørpeskredsvoll, turveg, og terreng over teknisk gård

Rana 1833-20/378

Godkjent	HD
Kontroll prosjekt	Sign. Kontroll ADA
Filnavn	Lay_LARK_
Dato	17.02.2020
Målestokk	A1/1:50
Kontroll utførende	Sign. Kontroll FA/ÅM

SB Tegningsnummer:	Eiendomsnummer	Bygnummer	Etasje	Fag	Systemkode	Type tegn.	Løpenr.	Proj.fase	Rev.	Status
10202548	00796	15038 00	L	xxx	40	116	4	C	I	10202548

O:\10202548-01\10202548-01-03 ARBEIDSMÅL\10202548-01-LAY\_LAY\_LARK.dwg. - Layout: (40-116 -A1-snitt). - Plottet av: ada, Dato: 2020.06.08 kl.13:34