







Dersom ventilasjonslegget forsyner flere brannceller må ventilasjonsrommet utføres som egen branncelle

EI2 30-Sa [B 30]

 Branncellebegresende konstruksjon i etasjeskillet - EI30
 Branncellebegresende konstruksjon EI30
 Rømningsvei
 Vindu tilrettelagt for rømming

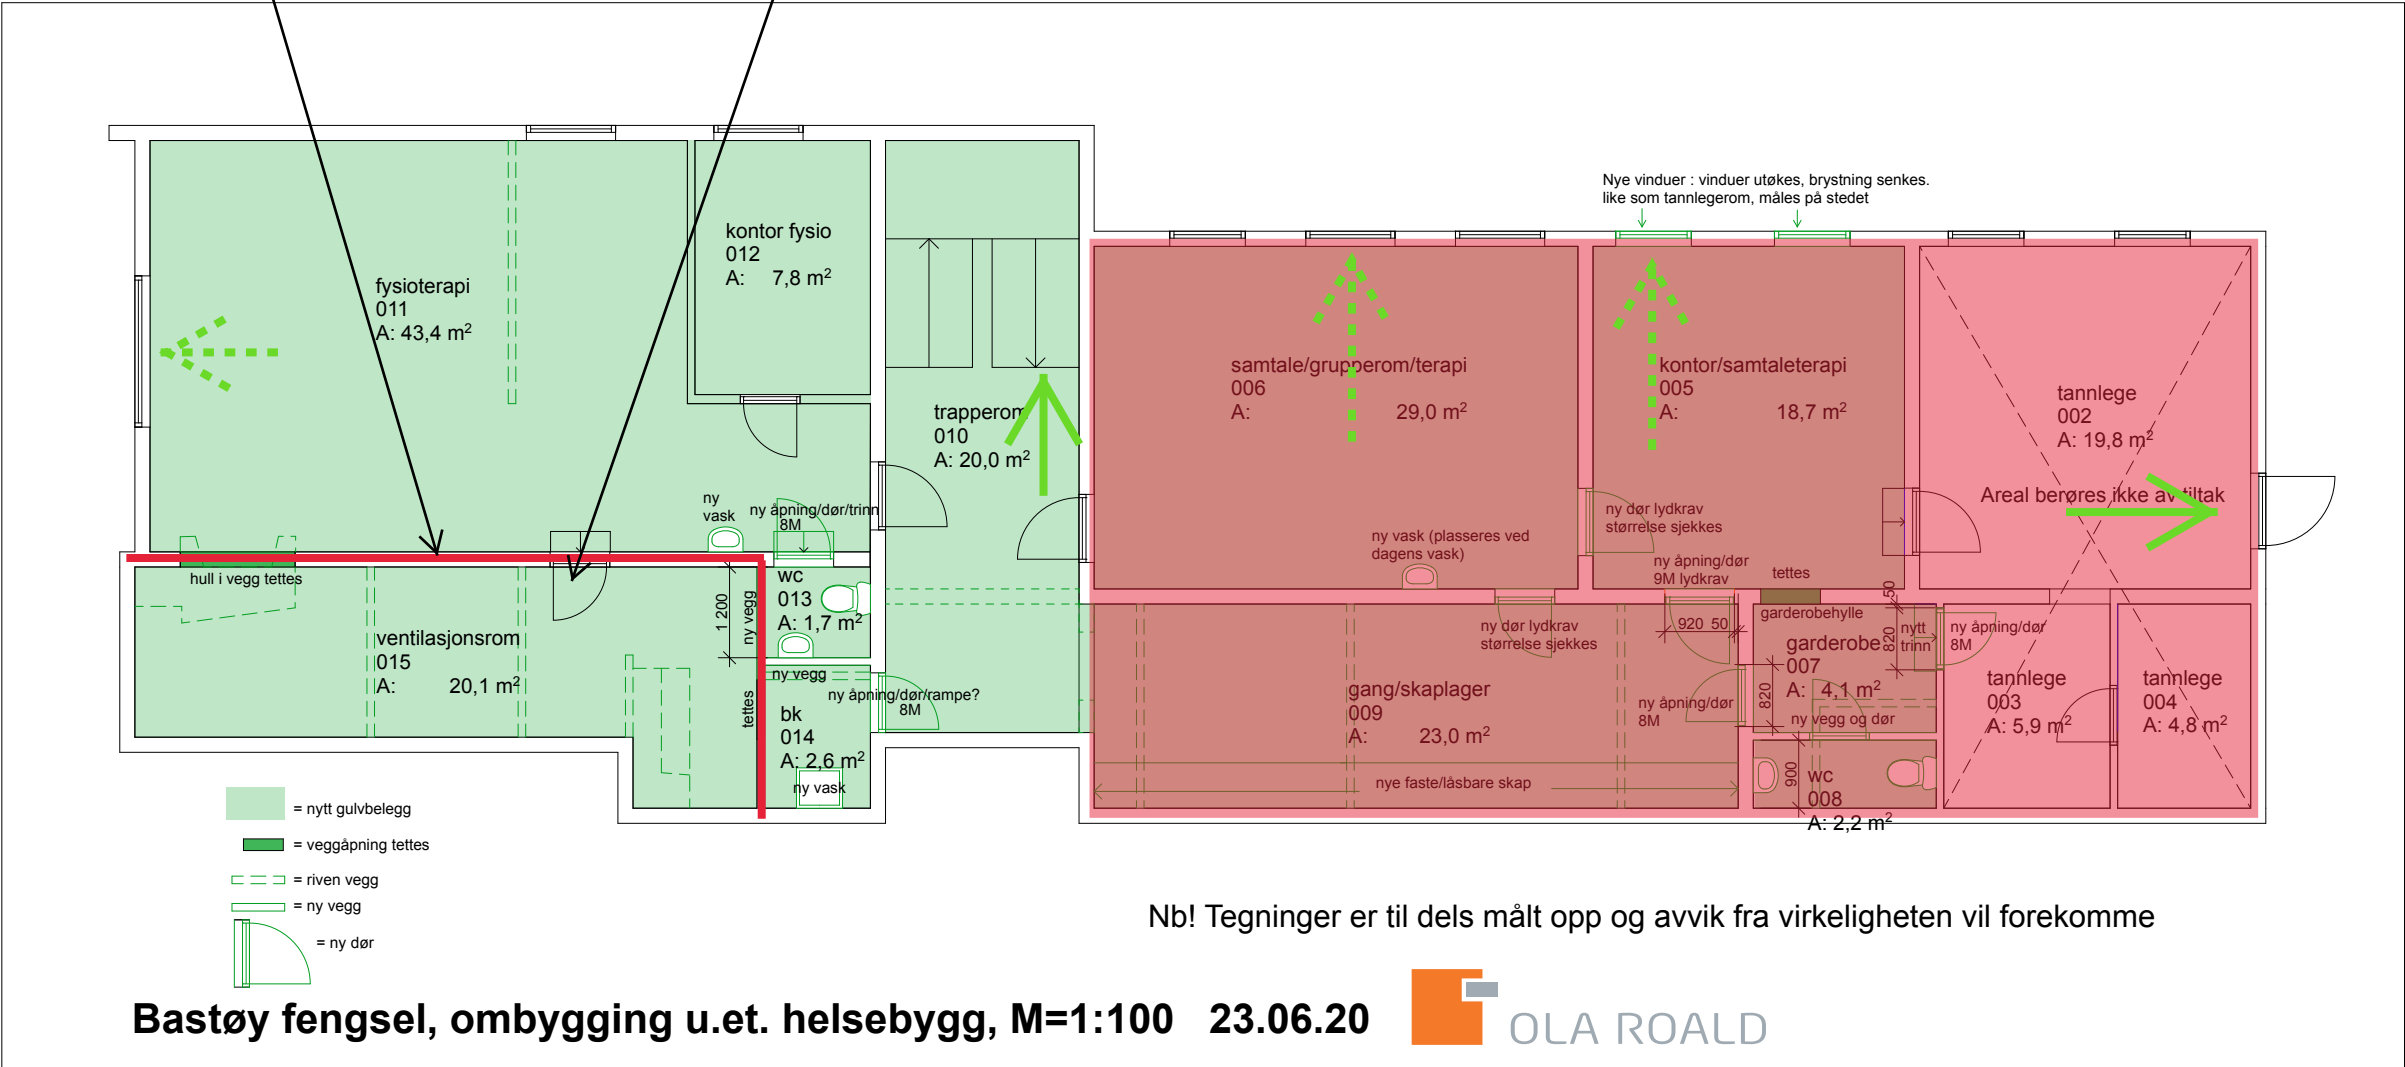

EI2 30-Sa [B 30]

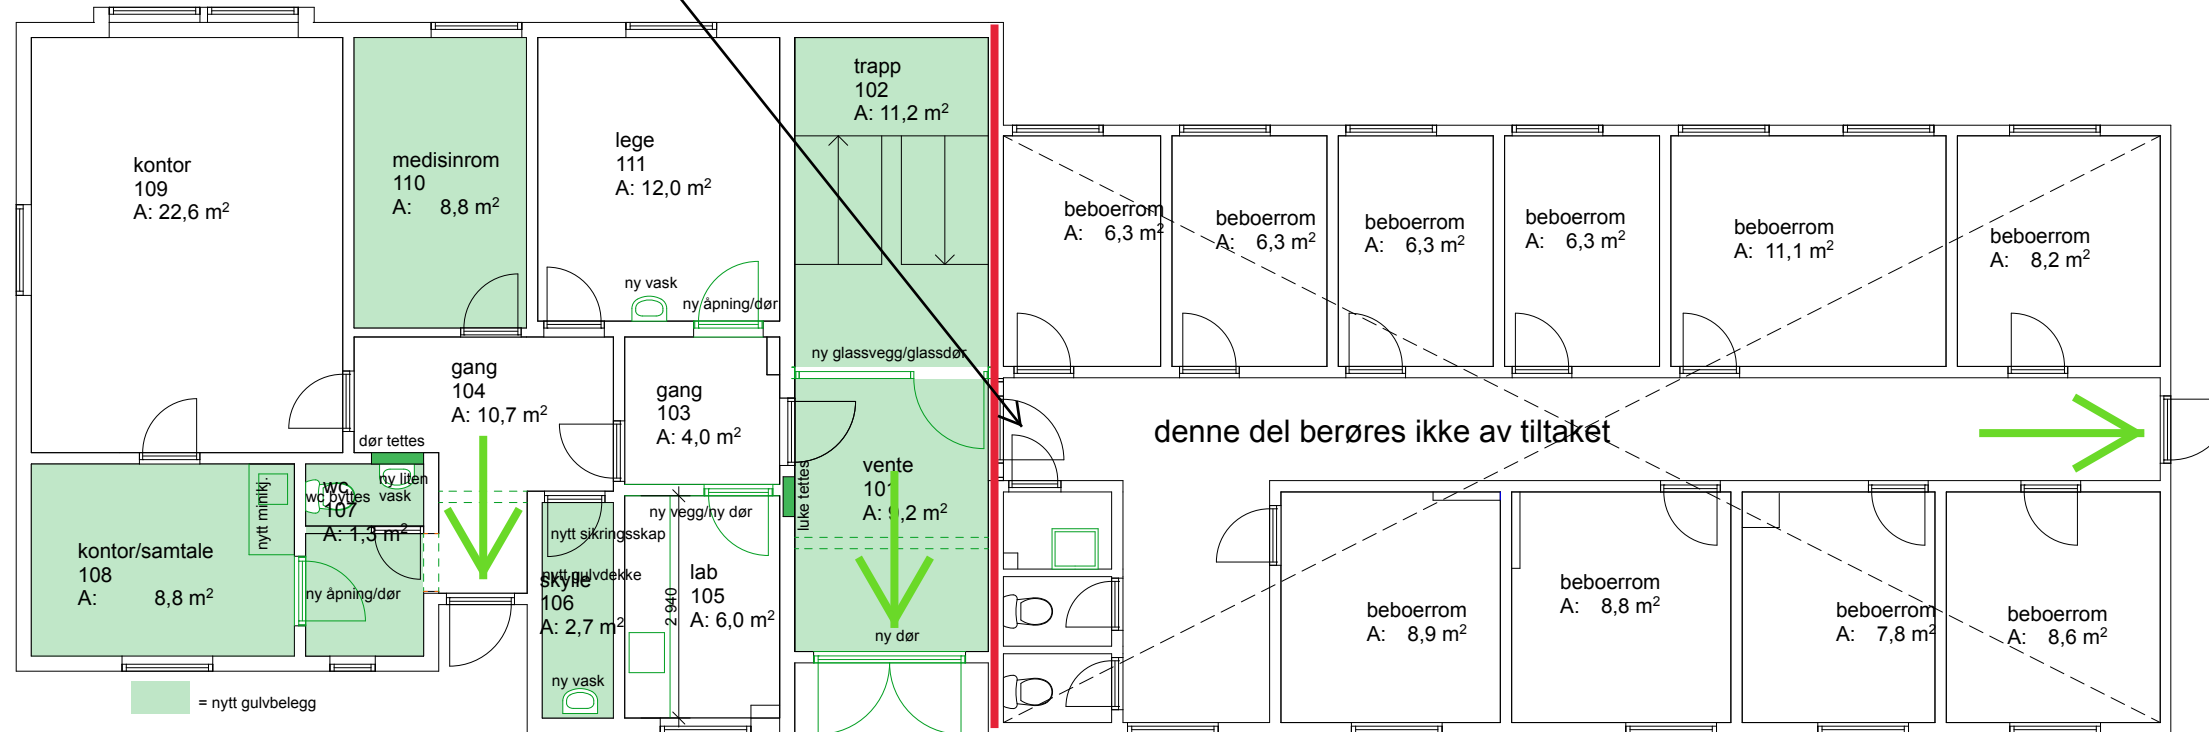

Nb! Tegninger er til dels målt opp og avvik fra virkeligheten vil forekomme

Bastøy fengsel, ombygging 1 et. helsebygg, M=1:100 23.06.20

