



MOT ØST

← nye vinduer →

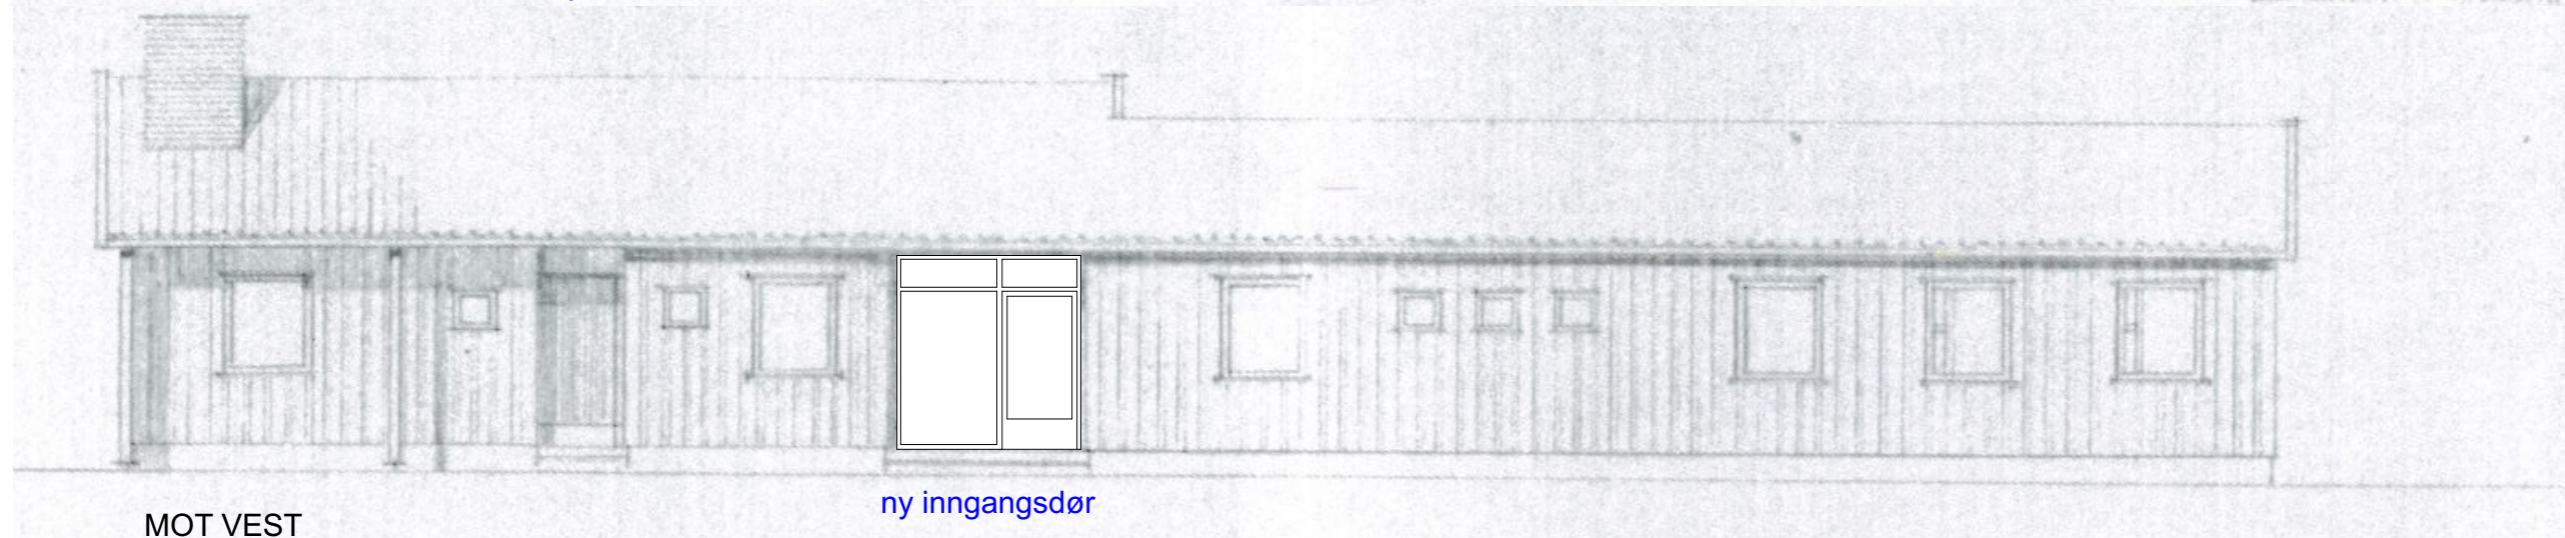


MOT VEST

ny inngangsdør

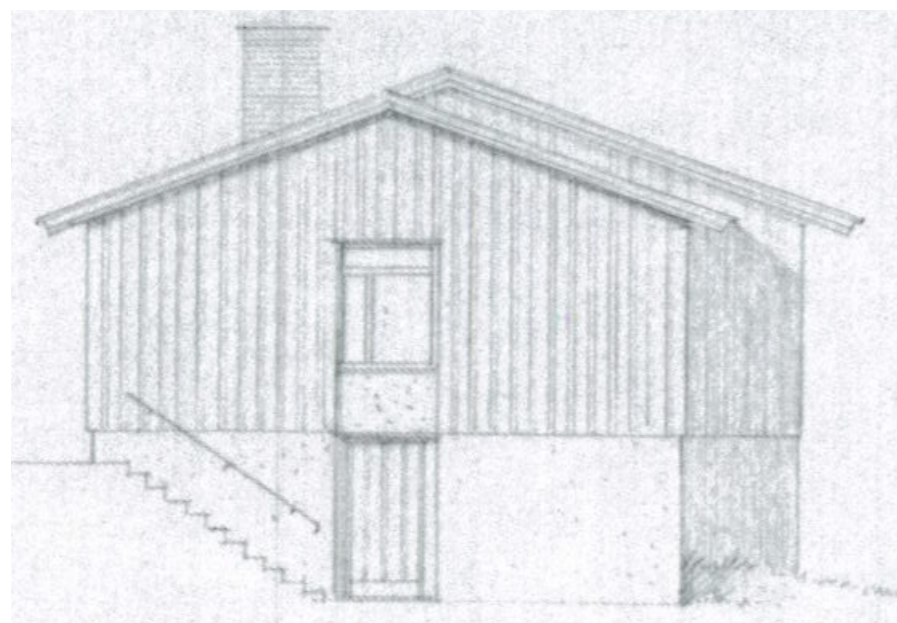

MOT NORD

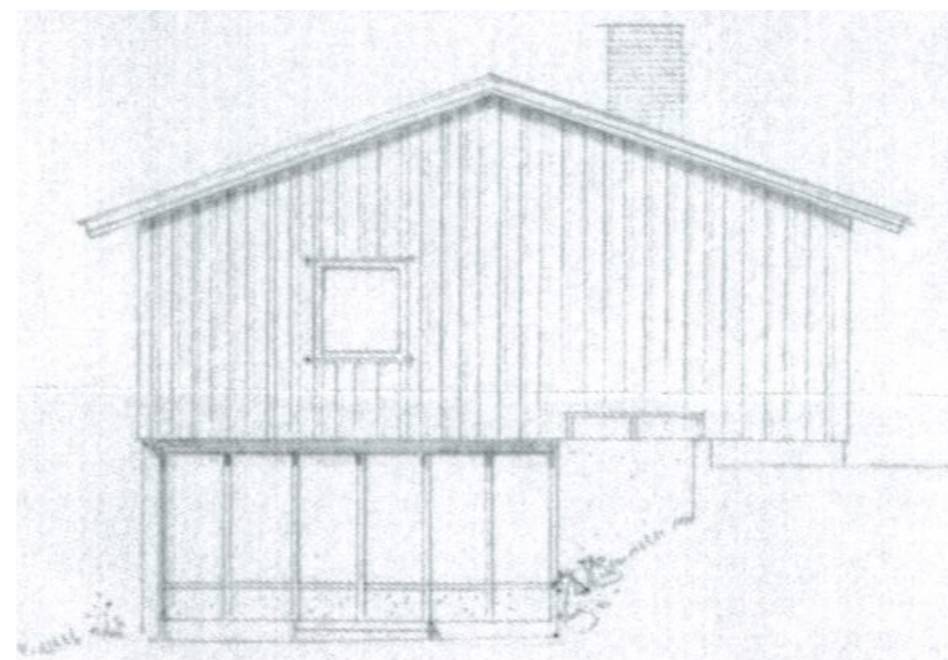

MOT SØR

	Tiltakshaver: Statsbygg sør	Prosjektnr.: 3461	Fase: Rammesøknad	Dato: 06.08.2020	Mål: 1:100 / A3
	Tittel: Helsehus, Bastøy fengsel	Type tegning: FASADER	