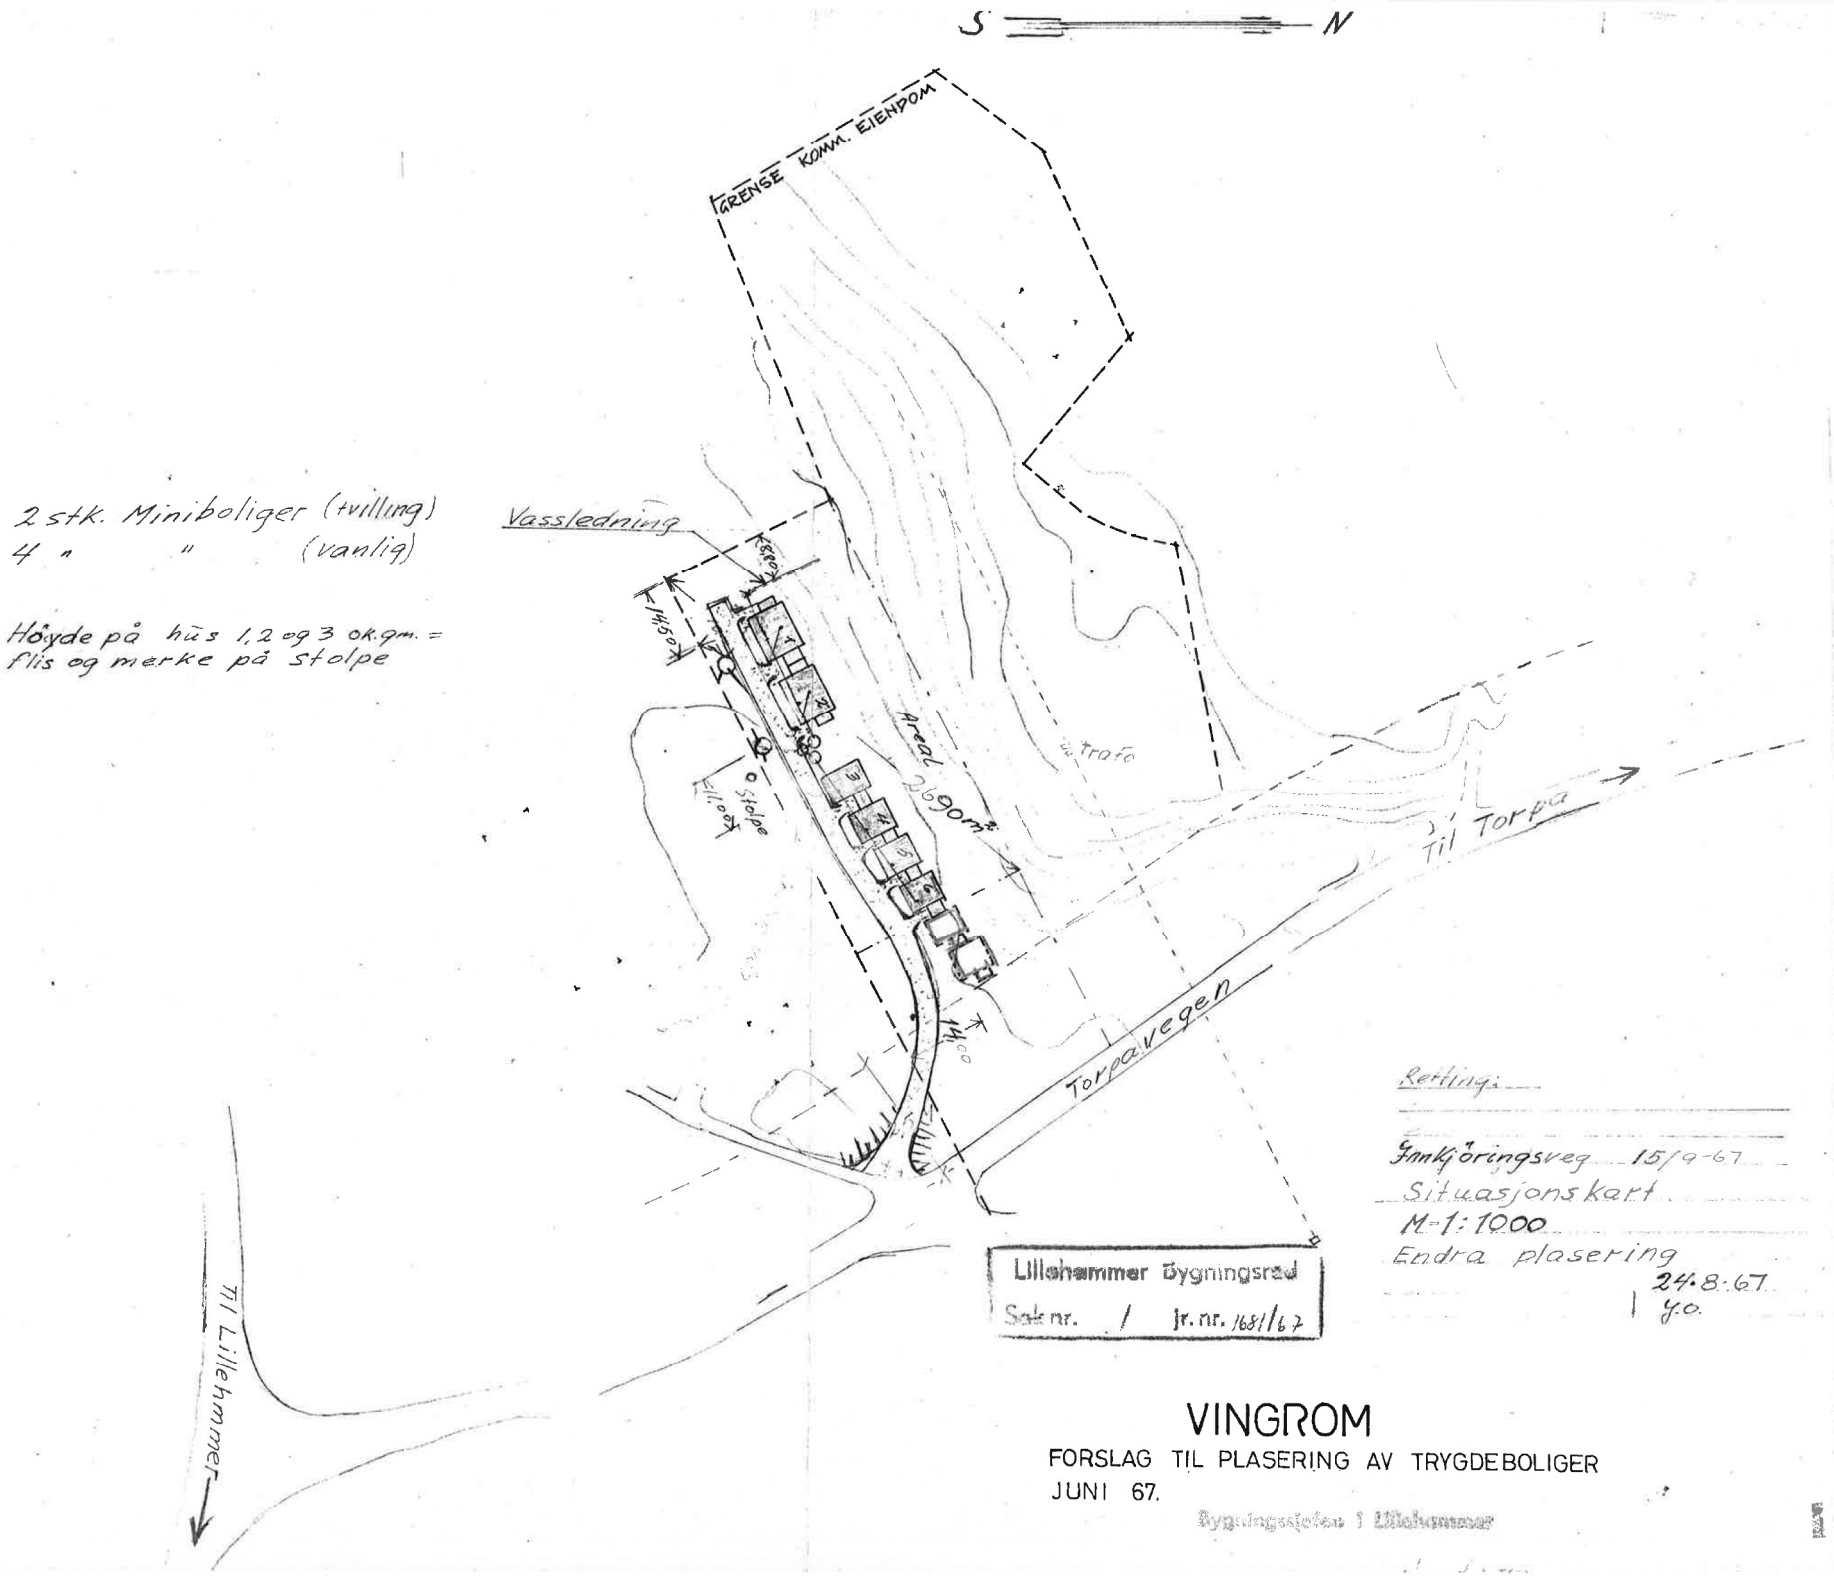

2 stk. Miniboliger (tvilling)
4 " " (vanlig)

Høyde på hus 1, 2 og 3 ok.gm. = flis og merke på stolpe

Lillehammer Bygningsråd
Sak nr. / Jr. nr. 1681/67

Rettinger:

Innkjøringsveg 15/9-67
Situasjonskart
M-1:1000
Endra plasering
24.8.67
J.o.

VINGROM

FORSLAG TIL PLASERING AV TRYGDEBOLIGER
JUNI 67.

Bygningssjefen i Lillehammer