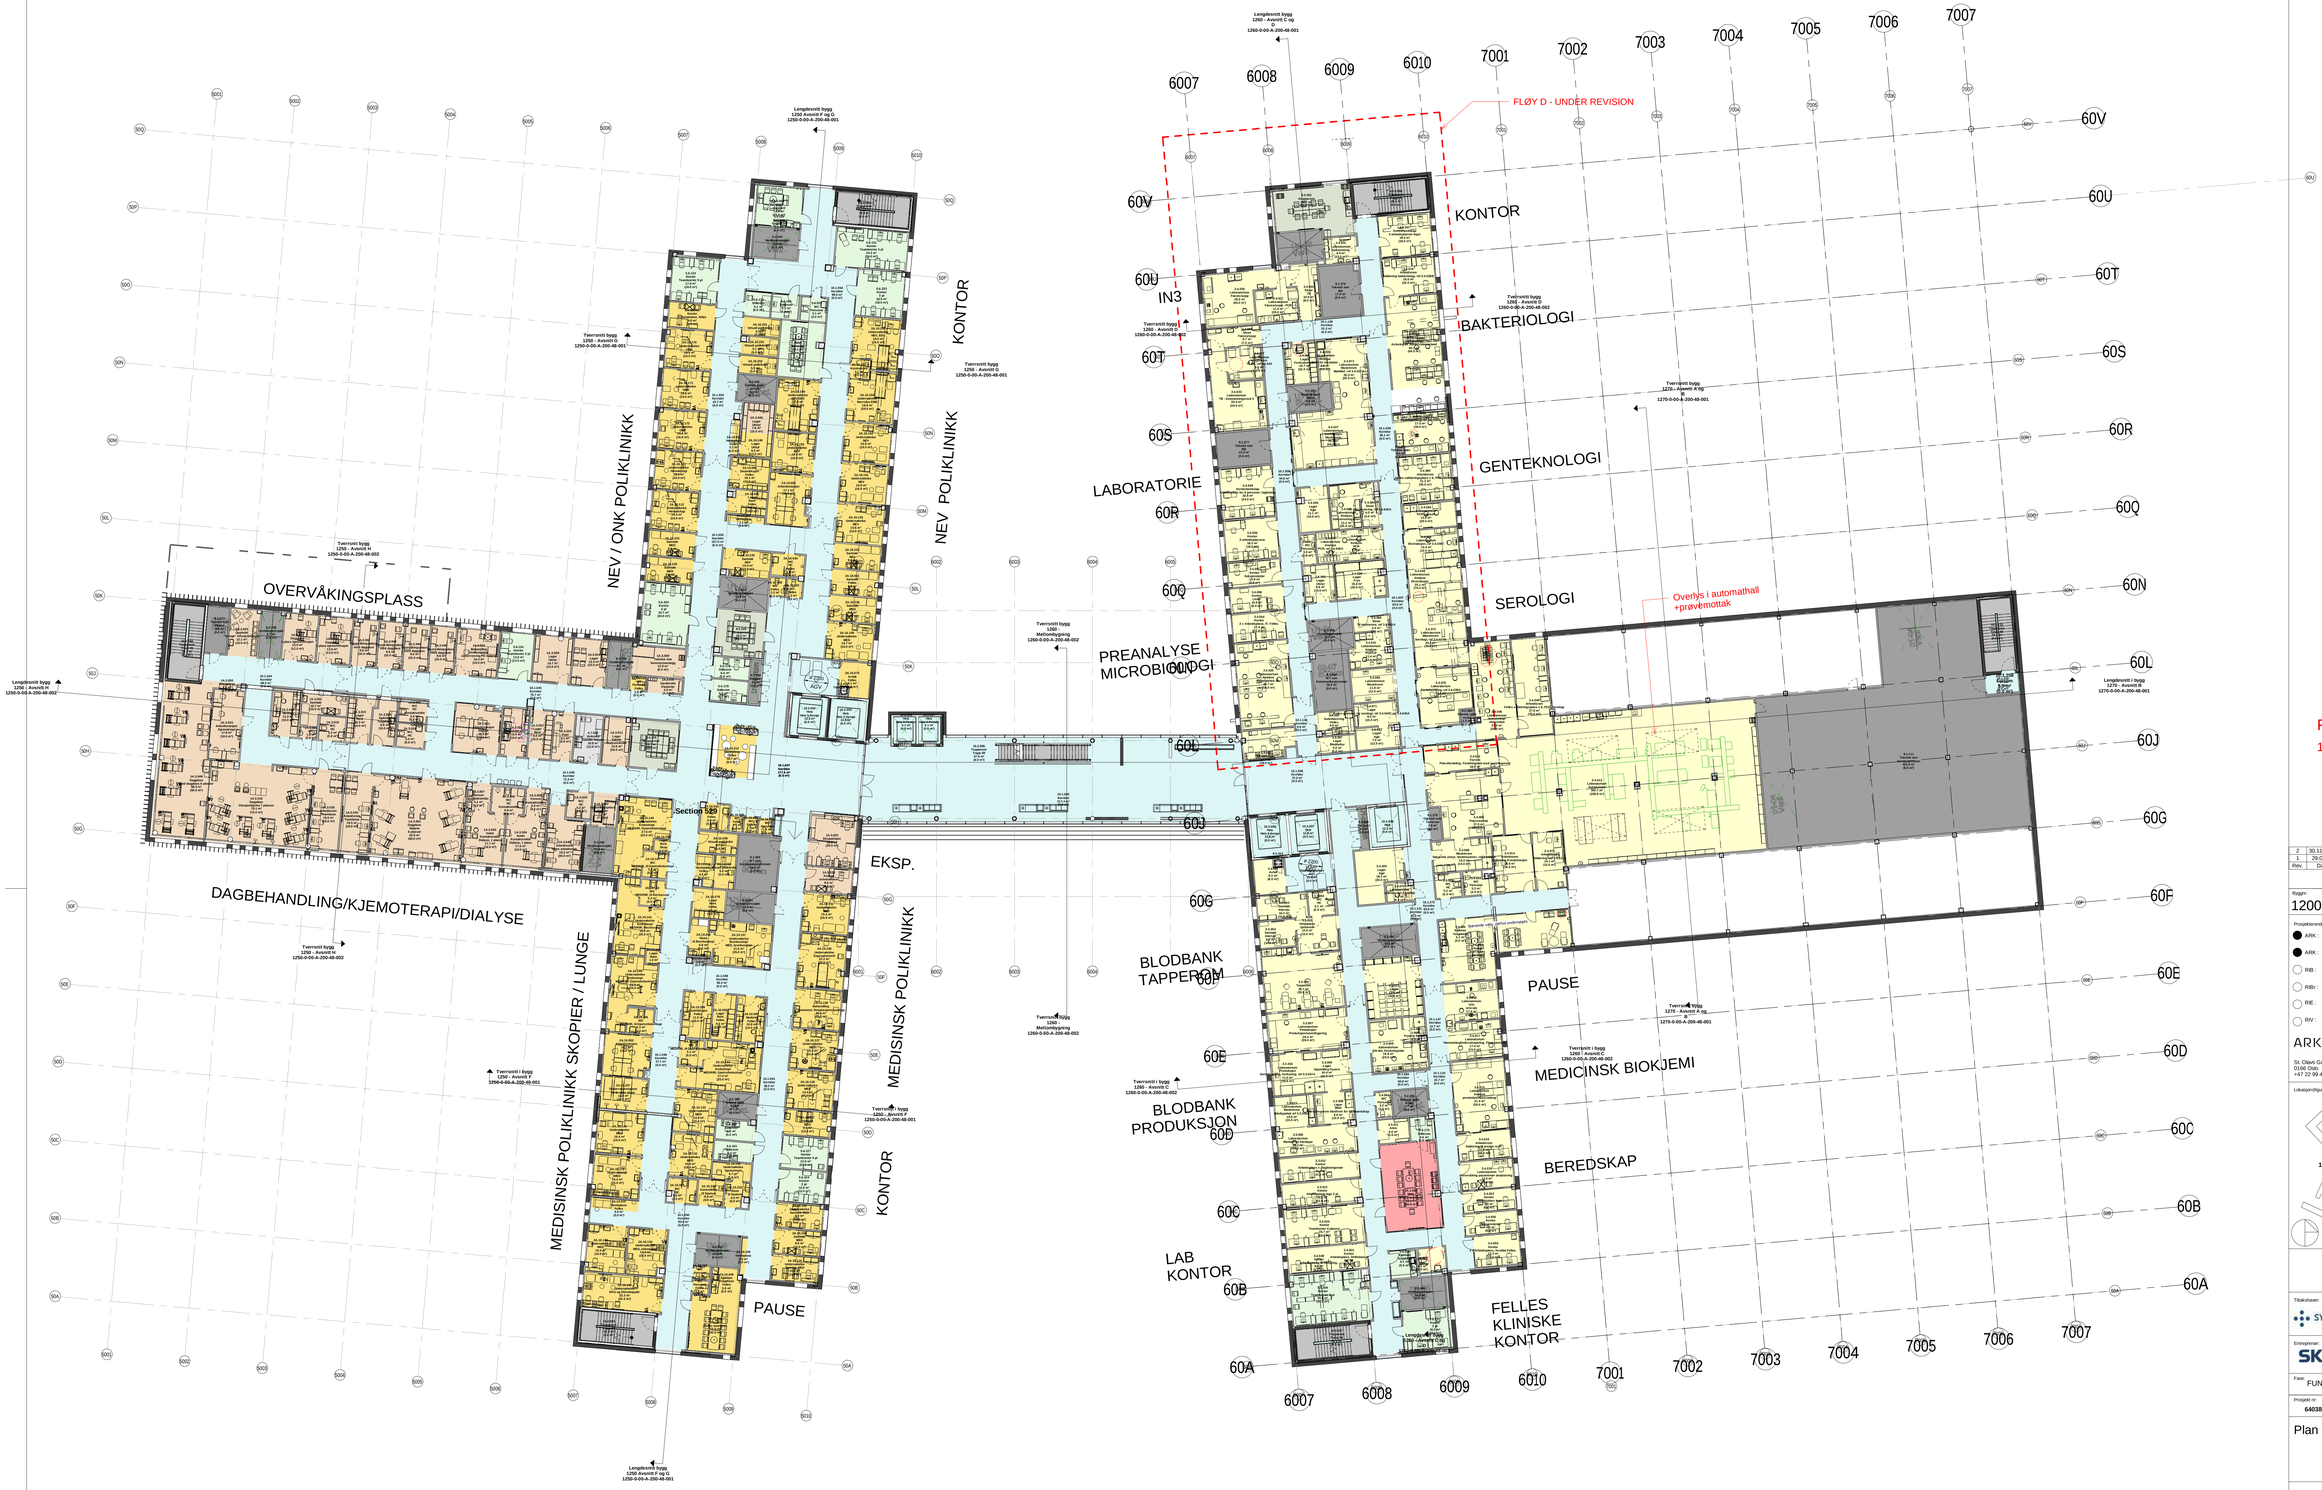

FORELØPIG TEGNING

16-12-2020 21:57:42

Rev.	Dato	Beskrivelse	Tegn.	Kontr
2	30.11.2020	Funksjonsprosjekt	BH, SIMS	AG
1	29.05.20	Forenklet forprosjekt	ALG	AG

Byggnr. Etasje Fag Fagkode Type Løpenr. Rev.

1200-0-04-A-200-31-001 2

Prosjekterende:

- ARK : Arkitema Architects, St. Olavs Gate 27, 0166 Oslo +47 22 99 44 50
- LARK : Arkitema Architects, St. Olavs Gate 27, 0166 Oslo +47 22 99 44 50
- ARK : RATIO, Drammensveien 130, 0277 Oslo +47 41 52 1111
- RIB : COWI A/S, Otto Nielsens veg 12, 7052 Trondheim +47 02694
- RIVA : COWI A/S, Otto Nielsens veg 12, 7052 Trondheim +47 02694
- RIBr : COWI A/S, Otto Nielsens veg 12, 7052 Trondheim +47 02694
- RIBra : COWI A/S, Otto Nielsens veg 12, 7052 Trondheim +47 02694
- RIE : COWI A/S, Otto Nielsens veg 12, 7052 Trondheim +47 02694
- RIVAu : COWI A/S, Otto Nielsens veg 12, 7052 Trondheim +47 02694
- RIV : COWI A/S, Otto Nielsens veg 12, 7052 Trondheim +47 02694
- RIG : COWI A/S, Otto Nielsens veg 12, 7052 Trondheim +47 02694

ARKITEMA ARCHITECTS — St. Olavs Gate 27, 0166 Oslo, +47 22 99 44 50

RATIO — Drammensveien 130, 0277 Oslo, +47 41 52 1111

COWI — Otto Nielsens veg 12, 0277 Trondheim, +47 02694

Lokasjonsfigur:

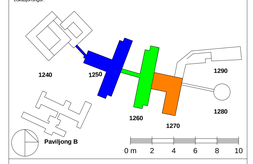

ASH - Akuttsjukehuset Hjelset

G.nr: 60 / B.nr.: 45

Tilbakshaver:

SYKEHUSBYGG — HELSE MØRE OG ROMSDAL

Entreprenør:

SKANSKA

Adresse: Brattarkaia 17A, 7010 Trondheim, Tlf: +47 400 13 660

Fase:	Tegnet:	Kontrollert:	Godkjent:
FUNKSJONSPROJEKT	BH, SIMS	AG	ANGG

Prosjekt nr:	Prosjektnr. for proj.	Dato opprettet:	Målestokk:	Format:
640389		29.05.2020	1:200	A0

Plan 04 - Funksjon -Bygg. 50,60,70

Byggnr. Etasje Fag Fagkode Type Løpenr. Rev.

1200-0-04-A-200-31-001 2