


2280

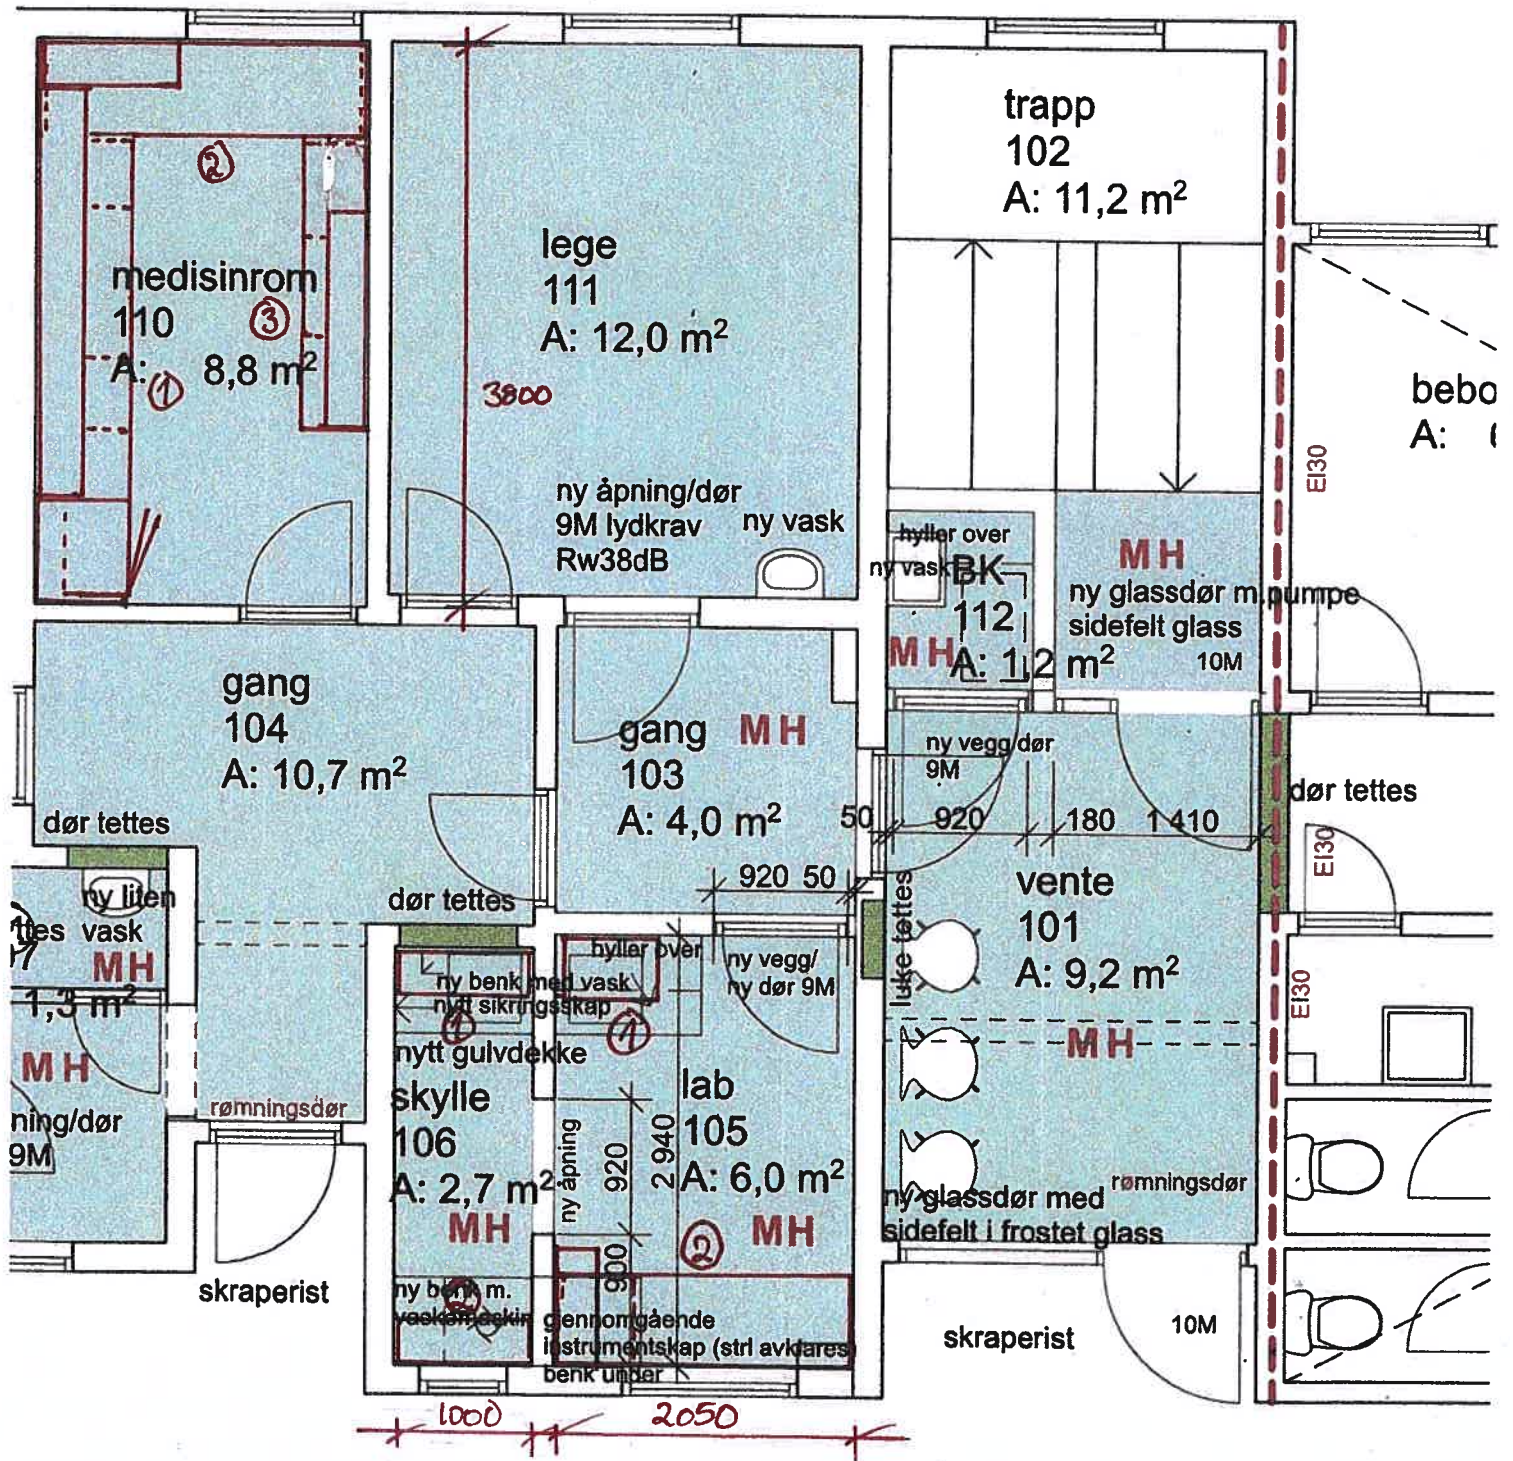

medisinrom  
110  
A: 8,8 m²

lege  
111  
A: 12,0 m²

trapp  
102  
A: 11,2 m²

bebo  
A: (

3900

ny åpning/dør  
9M lydkrav  
Rw38dB

ny vask

BK

MH

ny glassdør m. sidefelt glass  
pumpe  
10M

hyllar over  
ny vask  
112  
MH  
A: 1,2 m²

gang  
104  
A: 10,7 m²

gang MH  
103  
A: 4,0 m²

ny vegg/dør  
9M

dør tettes

dør tettes

50 920 180 1410

Ei30

vente  
101  
A: 9,2 m²

50

MH

dør tettes

ny liten  
vask  
MH  
1,3 m²

hyllar over  
ny vegg/  
ny dør 9M

nytt gulvdekke  
skulle  
106  
A: 2,7 m²  
MH

lab  
105  
A: 6,0 m²  
MH

luke tettes

ny glassdør med  
sidefelt i frostet glass  
rømningsdør

Ei30

skraperist

skraperist

10M

ny benk m. vask  
vask  
gjennomgående instrumentskap (strl avkjøles)  
benk under

1000 2050

Pos	Beskrivelse	Anta
<b>Rom 105 Lab</b>		
1	Højskab uden låge vario-tilt B657 x D430 x H2100	1
1	Tilsætning hvid melamin 19 mm B50 x H2100 x D800	1
<i>Kurver m/ skille og stoppere til høys</i>		
1	ABS KURV GRÅ DIM.600X400X100mm	9
1	ABS SKILLERUM GRÅ - TVÆRS DIM.400X100MM	12
1	ABS SKILLERUM GRÅ - LANGS DIM.600X100MM	9
1	ABS KURV GRÅ DIM.600X400X200MM	1
1	ABS SKILLERUM GRÅ - TVÆRS DIM.400X200MM	1
1	STOPS HALV STØRRELSE TOP/BUND	20
2	Underskab vario-tilt B457xD630xH905mm	1
2	TILSÆTING HVID MELAMIN 19MM B50xH905 mm INCL.	1
<i>Kurver m/ skille til 1 underskab 406</i>		
2	ABS KURV GRÅ DIM.600X400X100mm	3
2	ABS SKILLERUM GRÅ - TVÆRS DIM.400X100MM	3
2	ABS SKILLERUM GRÅ - LANGS DIM.600X100MM	3
2	ABS KURV GRÅ DIM.600X400X200MM	1
2	Bordplade postformet forkant Lige bagkant D650 x 1	2,0
2	Vægbeslag i metal 3 x 30 x 560 mm epox	1
2	Bordpladeknægt H500 x D560mm RAL9016, m/3 plastic	2
<i>Hylleseksjon m/ 3 hylleplan</i>		
2	Vægskinne, hvid L: 781mm	2
2	Underkonsol, hvid L: 270 mm	6
2	Laminat hylde D300 x B800 x 18 mm	3
<b>Rom 106 Skylle</b>		
<i>Hylleseksjon m/ 2 hylleplan</i>		
1	Vægskinne, hvid L: 781mm	2
1	Underkonsol, hvid L: 270 mm	4
1	Laminat hylde D300 x B900 x 18 mm	2
<i>Hylleseksjon m/ 2 hylleplan</i>		
2	Vægskinne, hvid L: 781mm	2
2	Underkonsol, hvid L: 270 mm	4
2	Laminat hylde D300 x B900 x 18 mm	2
<b>Rom 110 Medisinrom</b>		
<i>Gram Biocompact II Medisinkjøleskap 125 l (netto 104 l) B595 x</i>		
1	Gram Medicin kjøleskab Biocompact II RH 210	1
1	GRAM Alu skuffe, BioLine 420mm, m/skullerum	2
1	GRAM Alu skuffe, BioLine 300mm, m/skullerum	2
RR - Normal kjøling (+ 2 / + 20 ° C) Venstre hengslet, selvlukket		
L - Hvitlakkert utvendig 35 - ben H = 100 / 135mm		
G - Halogenfritt kjølemiddel (R600a 41 - E-sensor		

	10 - Solid dør m/ lås	ledningsnett hvit 300mm N	
1	Miljøgebyr		1
1	Bordplade postformet forkant	Liige bagkant D650 x	3,14
	Længdesamling, 1 side		2
1	Vægbeslag i metal	3 x 30 x 560 mm epox	1
1	Bordpladeknægt H500 x D560mm	RAL9016, m/3 plastic	1
1	Underskab vario-tilt	B457xD630xH905mm	3
1	TILSÆTING HVID MELAMIN 19MM	B50xH905 mm INCL.	1
	<i>Bakker m/ skille og stoppere til 3 un</i>		
1	ABS BAKKE FOR SKILLERUM	DIM. 600 x 400 x 100	15
1	ABS SKILLERUM GRÅ - TVÆRS	DIM.400X100MM	20
1	ABS SKILLERUM GRÅ - LANGS	DIM.600X100MM	15
1	STOPS HALV STØRRELSE	TOP/BUND	30
	<i>Medisinskap til montasje på bordplade</i>		
1	Medicinskap VH 5 vingehylder	B657 x D450 x H1195	1
1	LÅS RUKO 1614 FORSKELLIGT L	TIL VENSTRE ENKEL	1
1	NØGLE FOR RUKO 1614 LÅS	EKSTRA NØGLE	1
	<i>Side- og bakforing til medisinskap Inndekning også av toppen</i>		
1	Tilsætning hvid melamin 19 mm	B50 x D800 x H1195	1
1	Tilsætning hvid melamin 19 mm	B200 x D800 x H1195	1
	<i>Hylleseksjon m/ 6 hylleplan (2 x 1385 mm)</i>		
1	Vægskinne, hvid	L: 1009 mm	6
1	Underkonsol, hvid	L: 270 mm	48
1	Laminat hylde	D300 x B1385 x 18 mm	24
2	Bordplade postformet forkant	Lige bagkant D650 x	2,27
2	Kabelgennemføring	Ø60x72x19,7/23,3 mm	2
2	Vægbeslag i metal	3 x 30 x 560 mm epox	2
2	Bordpladeknægt H500 x D560mm	RAL9016, m/3 plastic	2
	<i>Hylleseksjon m/ 6 hylleplan</i>		
2	Vægskinne, hvid	L: 1009 mm	2
2	Underkonsol, hvid	L: 270 mm	12
2	Laminat hylde	D300 x B900 x 18 mm	6
3	Underskab vario-tilt	B657xD430xH905mm	3
	<i>Bakker m/ skille og stoppere til 3 un</i>		
3	ABS BAKKE FOR SKILLERUM	DIM. 600 x 400 x 100	15
3	ABS SKILLERUM GRÅ - TVÆRS	DIM.400X100MM	20
3	ABS SKILLERUM GRÅ - LANGS	DIM.600X100MM	15
3	STOPS HALV STØRRELSE	TOP/BUND	30
3	Bordplade postformet forkant	Lige bagkant D0-450	2
	<i>Hylleseksjon m/ 2 hylleplan</i>		
3	Vægskinne, hvid	L: 781mm	3
3	Underkonsol, hvid	L: 270 mm	6
3	Laminat hylde	D300 x B1500 x 18 mm	2
	<i>Uniboks m/ skillevegger (medisinbo</i>		
	BOX MED HÅNDTAG, UNI-DOSIS	B: 80 L:340 H:70 MM	20
	SKILLERUM, TVÆRGÅENDE	B: 80 H: 50 MM	60
	BOX MED HÅNDTAG, UNIDOSIS	B:120 L:340 H:70 MM	30
	SKILLERUM, TVÆRGÅENDE	B:120 H:50 MM	90