


# Foreløpig

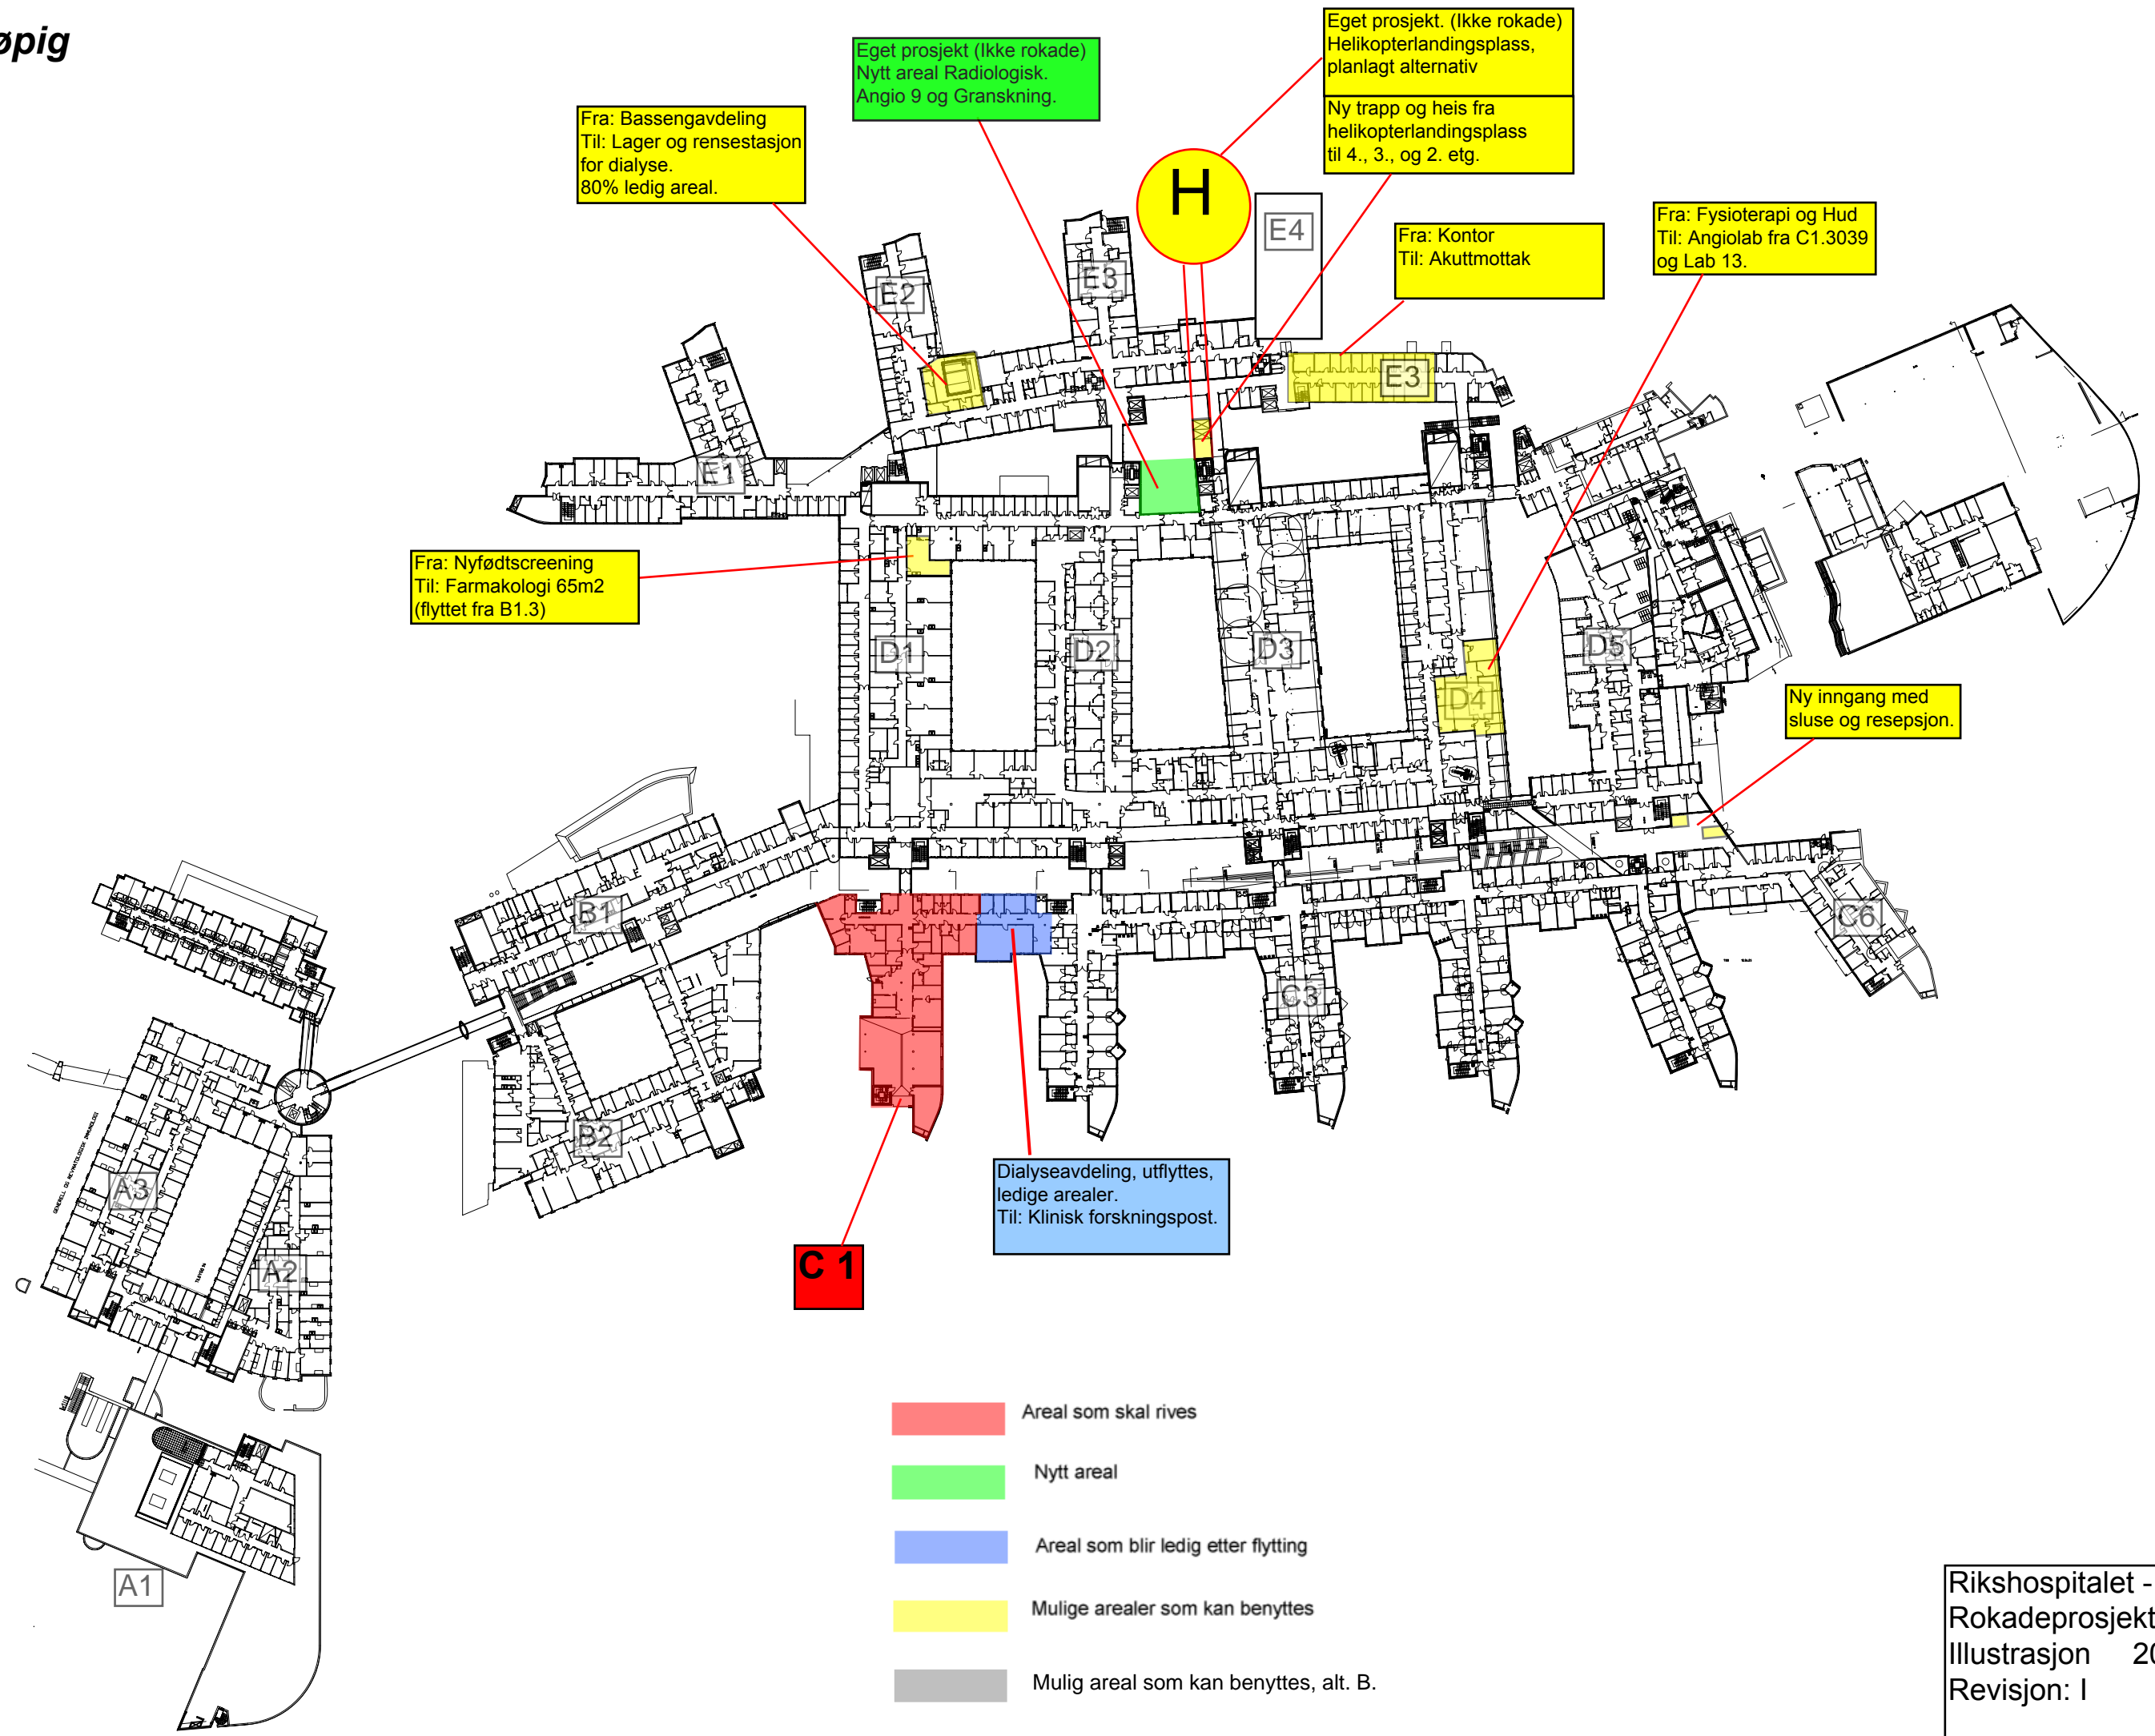

Fra: Bassengavdeling  
Til: Lager og rensestasjon  
for dialyse.  
80% ledig areal.

Eget prosjekt (Ikke rokade)  
Nytt areal Radiologisk.  
Angio 9 og Granskning.

**H**

Eget prosjekt. (Ikke rokade)  
Helikopterlandingsplass,  
planlagt alternativ  
  
Ny trapp og heis fra  
helikopterlandingsplass  
til 4., 3., og 2. etg.

Fra: Kontor  
Til: Akuttmottak

Fra: Fysioterapi og Hud  
Til: Angiolab fra C1.3039  
og Lab 13.

Fra: Nyfødtscreening  
Til: Farmakologi 65m2  
(flyttet fra B1.3)

Ny inngang med  
sluse og resepsjon.

Dialyseavdeling, utflyttes,  
ledige arealer.  
Til: Klinisk forskningspost.

**C 1**

- Areal som skal rives
- Nytt areal
- Areal som blir ledig etter flytting
- Mulige arealer som kan benyttes
- Mulig areal som kan benyttes, alt. B.

Rikshospitalet - 2. etasje  
Rokadeprosjektet  
Illustrasjon 20.11.2020  
Revisjon: I