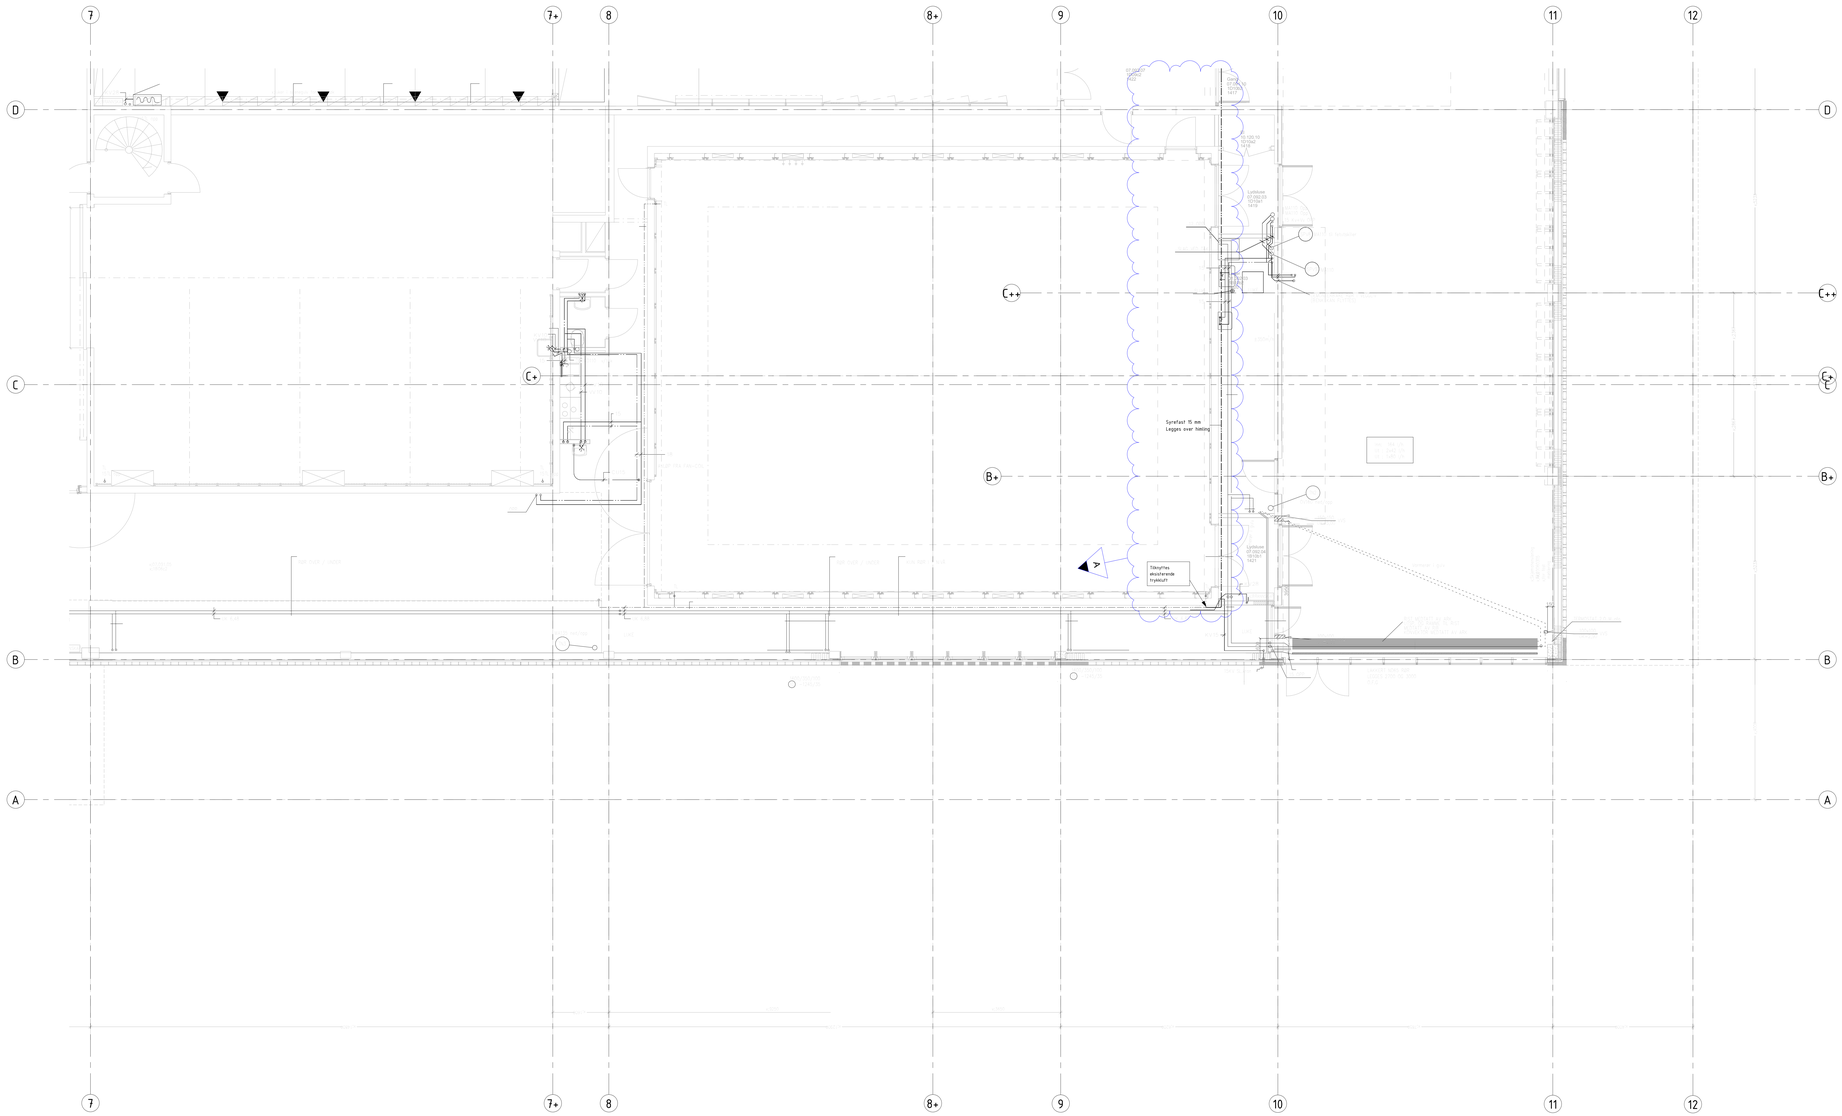

Lokaliseringsplan:

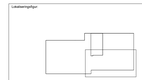

TILBUDSTEGNING

REV	DATO	REVISJONEN GJELDER
A	09.12.2021	Ny tekstoftering på plan

Prosjekterende:







COWI

PROSJEKTNR.
A219172

HÅLOGALAND TEATER

PLAN 01 NØ
OMBYGGING FOAJE
RØRANLEGG

Utskriftsmålestokk	Tegnet	Kontrollert
1:100	KLT	FJJ

Dato: 21.01.00 Alog

Plotdato: 10.05.2023

Plotfil: 1:50

Rev.	Status
A	-

Prosjektnummer	Fase	Disk.	Systemnr.	Sortering	Lokal.	Funksjon	Nr.	Disk.	Revisjon

Format: A0-1