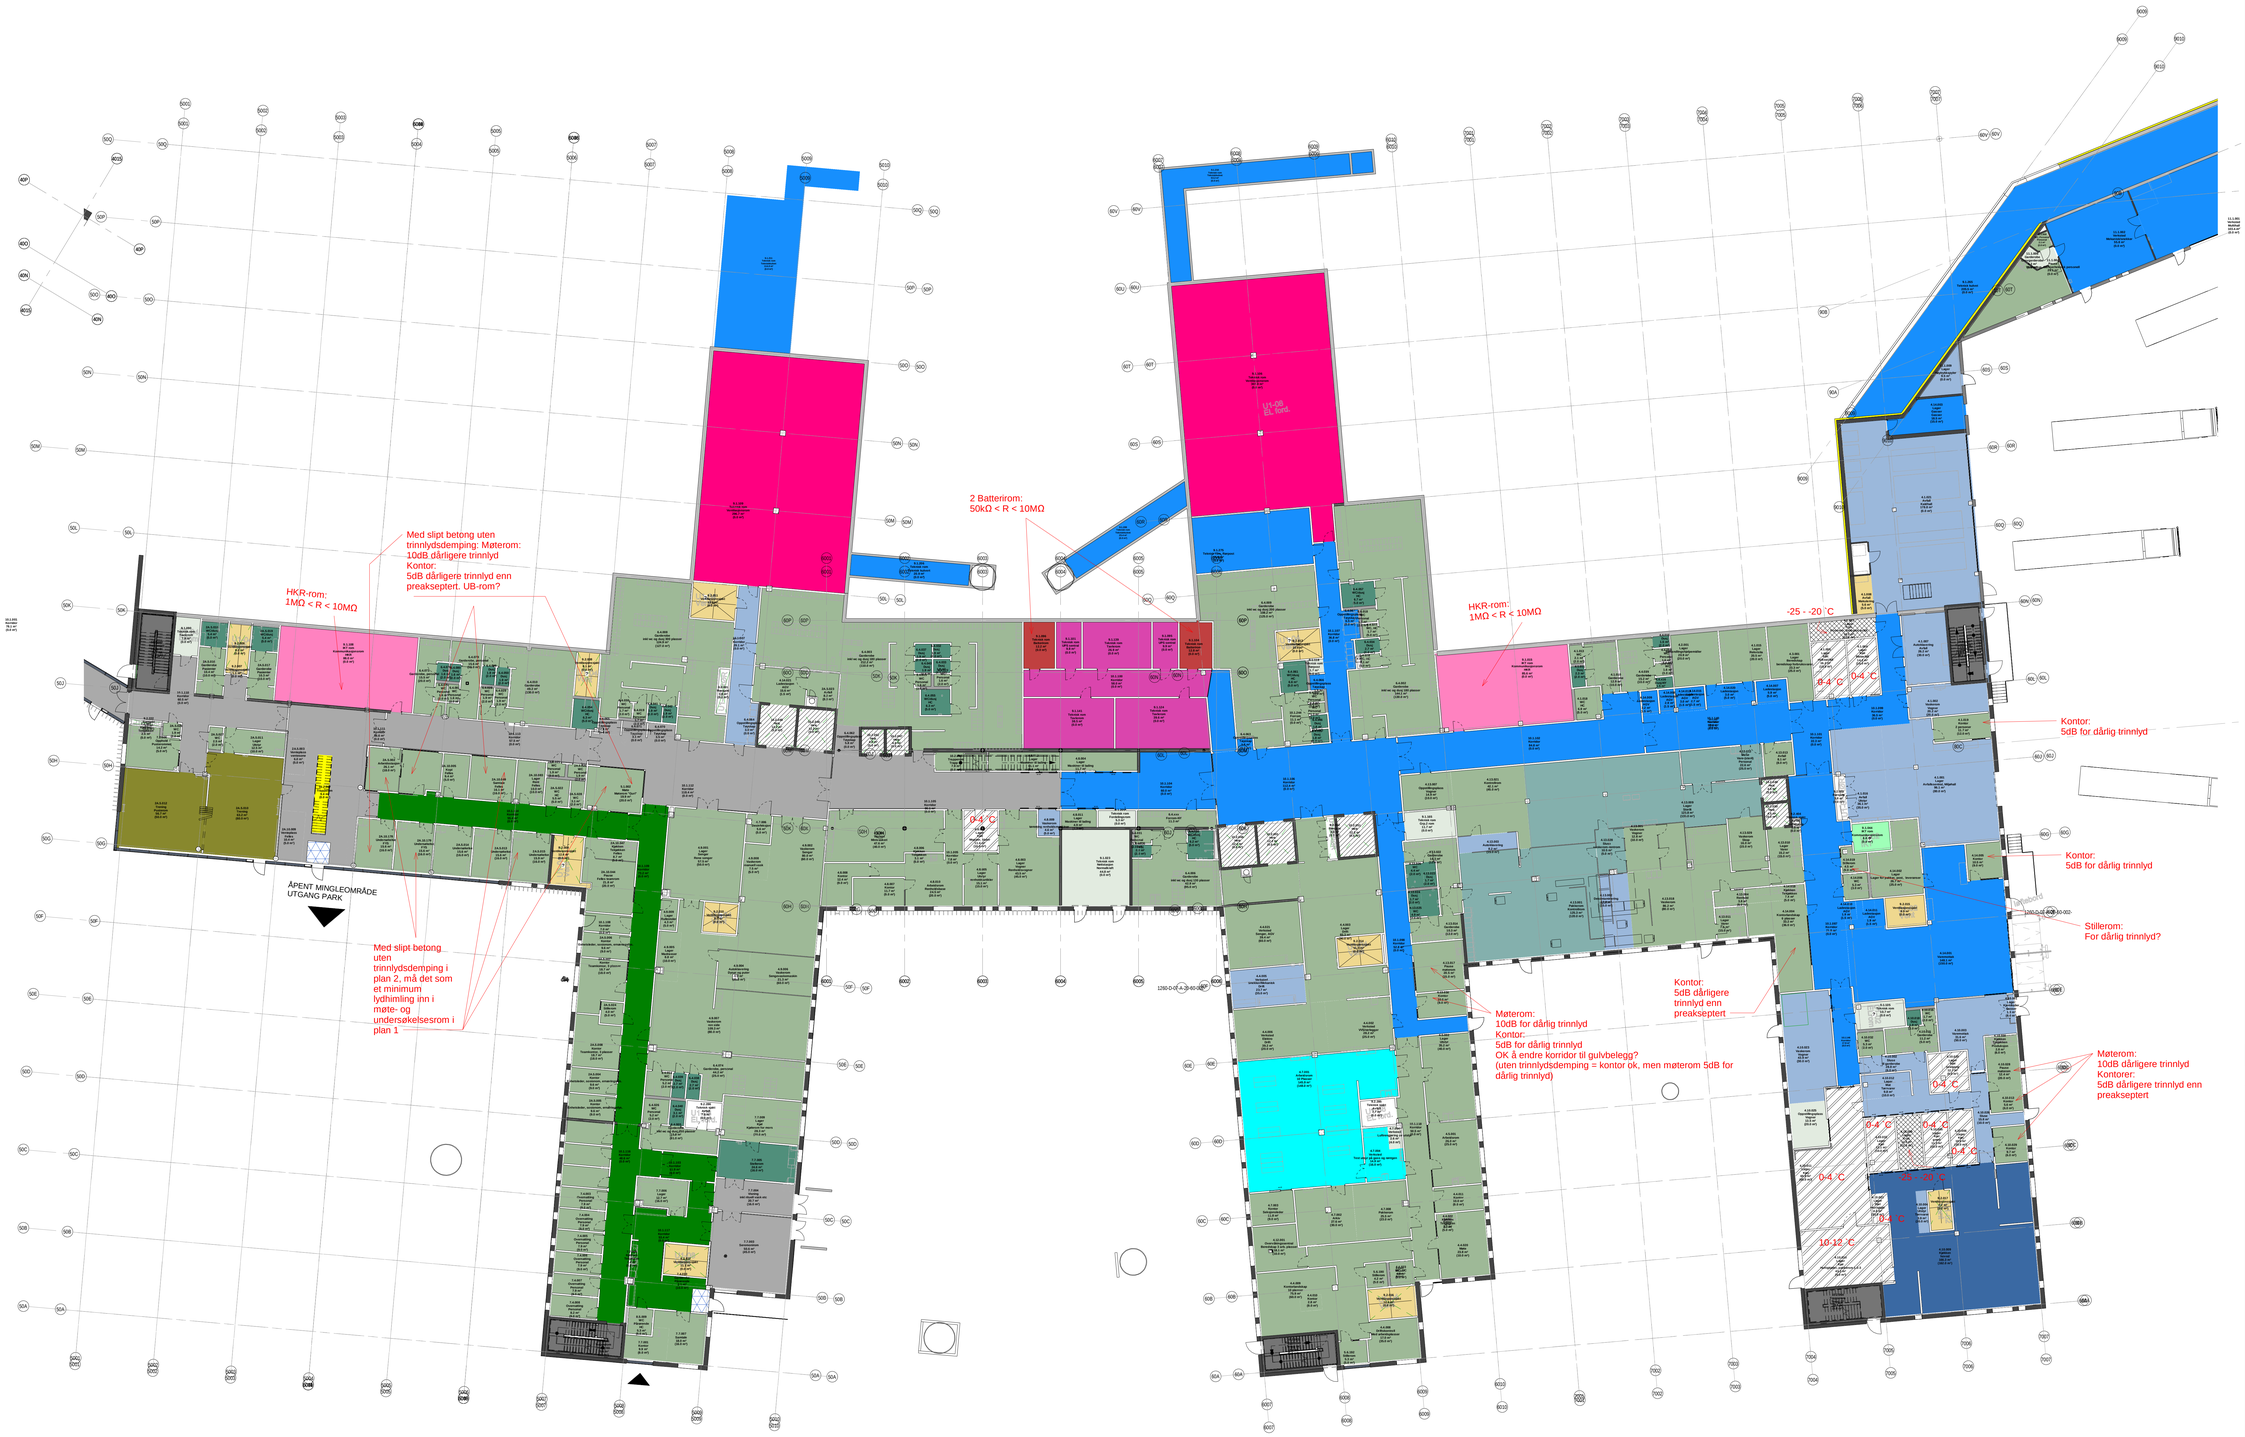

Gulvoverflater

- Vinylgulv 5dB - OMFANG AVKLARES
- Vinylgulv 10dB
- Vinylgulv
- ESD gulv: 1MΩ < R < 10MΩ - KRAV AVKLARES
- Vinylgulv m.renhetskrav
- Sklisikker vinyl
- Antistatisk gulvbelegg-dRofus - KRAV AVKLARES
- ESD-Gulv med installasjonsgulv H:600mm
- ESD-Gulv med installasjonsgulv H:700mm
- Installasjonsgulv H:700mm
- Treningsgulv
- Slipt betong
- Betong
- Enkel betong / Akryl - AVKLARES
- Senket dekke 800mm - akrylbelegg
- Akrylbelegg
- Sklisikkert akrylbelegg
- Klar støvbinding
- Frys
- Kjøleromsgulv - AVKLARES
- Hovedtrapp
- Heisgulv

Omfang ledelinjer må avklares og vises ikke på denne tegningen, avklares i detaljprosjektet.

Videre kartlegging av krav og funksjoner er nødvendig frem mot endelig fyldetilpasning av gulv opp mot funksjonsbeskrivelsen.

For å underbrekke vellfoning, funksjoner og for å skape variasjon er det tenkt flere fargevariasjoner på banebeleggene.

Type belegg:
Slipt betong: Slipt, konstruktiv betong.
I tekniske arealer og korridorer der det ikke er spesielle krav til slitestyrke, spylbarhet eller vaskbarhet er det lagt inn enkelt betonggulv med Radimp-impregnering. Banebelegg må være tilpasset bruken og være i henhold til byggherres kravspesifikasjon. Sklisikker vinyl (R10) må fremstå sklisikkert også for barfotbruk. Treguv: Bambus industriparket, oljet.

Antistatiske og ledende gulvbelegg
Ordinære banebelegg er antistatiske.
Det er lagt inn ESD gulvbelegg i alle Gruppe 2-rom, el-tekniske rom og rom med merknad om dette i dRofus. Sykehusbygg og RIE må kontrollere omfanget på legning mot funksjonskrav for rom og utstyr for endelig avklaring av omfang og type gulvbelegg.

For gulvbelegg i spesialrom (inkiempelvis lab, operasjon, billeddiagnostikk, desinfeksjonsrom, teknikkområder (U1)
Kort: spesifikasjon i dRofus og eventuelle stylings i premissdokumenter for det gjeldende området. I produksjonskjøkken er det lagt inn akrylbelegg med sklisikring. Dette må gjennomgås i neste fase.

Merknader:
Oppbrett og lister: Alle banebelegg skal ha oppbrettskant på ca 100mm som tuges på toppen, evt. sparkles ut fra, egen detalj. Eventuelle akryligulv legges med hulkil og belegg 100mm opp på vegg som en oppbrett i området der dette er nødvendig. Konferer også premissdokumentene. Lidelsning for treguv og betonggulv avklares i detaljprosjektet.

Prefab rom: Utføres på gulvplaner med orange stjelet omriss. Er forslag vist med overflate på ferdig gulv. Gulv i heis og kjøl / fryserom er ikke avklart - må koordineres mot sortiment fra heisleverandør og kjøleskinneleverandør. Spesielle temperaturkrav i dRofus er tekstet.

For psykiatrisvdeling:
Kort: dRofus og robusthetsmatrise.

Generelle avklaringer:
- Avvik av trinnlydskrav fra RIAKU er markert ut som egen type belegg i korridorer der trillemotstand er prioritert, I tillegg er andre kjente avvik tekstet med rødt. Avvik må godkjennes av byggherre.
- Komfortbelegg må avklares mot bygghere. Det legge ikke opp til dette i detaljprosjekterte rom.
- Gulv i heis må avklares med brukere / bygghere.
- Fargeplaner: Egne fargeplaner et fil i utstyrslisten som viser de ulike fargene for de enkelte avdelingsområdene, evt. etasjer.

HVITE OMRÅDER: gjennomgående sjaktar.

Rev.	Dato	Beskrivelse	Tegn	Kontr
2	30.11.2020	Funksjonsprosjekt	CS	AG
1	29.05.20	Forenklet forprosjekt	ALG	AG

Byggnr. | Etasje | Fag | Fagkode | Type | Løpenr. | Rev.
1200-0-01-A-250-34-001 | 2

Prosjekterende:

● ARK:	Arkitema Architects, St. Olavs Gate 27. 0166 Oslo +47 22 99 44 50	○ LARK:	Arkitema Architects, St. Olavs Gate 27. 0166 Oslo +47 22 99 44 50
● ARK:	RATIO. Drammensveien 130. 0277 Oslo +47 41 52 1111		
○ RIB:	COWI A/S. Otto Nielsens veg 12. 7052 Trondheim +47 02694	○ RIVA:	COWI A/S. Otto Nielsens veg 12. 7052 Trondheim
○ RIBr:	COWI A/S. Otto Nielsens veg 12. 7052 Trondheim +47 02694	○ RIBra:	COWI A/S. Otto Nielsens veg 12. 7052 Trondheim +47 02694
○ RIE:	COWI A/S. Otto Nielsens veg 12. 7052 Trondheim +47 02694	○ RIAku:	COWI A/S. Otto Nielsens veg 12. 7052 Trondheim +47 02694
○ RIV:	COWI A/S. Otto Nielsens veg 12. 7052 Trondheim +47 02694	○ RIG:	COWI A/S. Otto Nielsens veg 12. 7052 Trondheim +47 02694

ARKITEMA ARCHITECTS — St. Olavs Gate 27. 0166 Oslo +47 22 99 44 50
RATIO ARKITEKTER — Drammensveien 130. 0277 Oslo +47 41 52 1111
COWI — Otto Nielsens veg 12. 0277 Trondheim +47 02694

Lokasjonsplan:

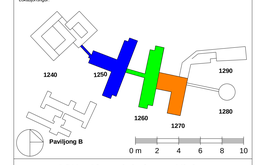

ASH - Akuttsjukehuset Hjelset

G.nr: 60 / B.nr.: 45

Tiltakshaver: SYKEHUSBYGG — HELSE MØRE OG ROMSDAL

Entreprenør: SKANSKA
Adresse: Brattørkaia 17A, 7010 Trondheim TF. +47 400 13 660

Fase	Tegnet	Kontrollert	Godkjent
FUNKSJONSPROSJEKT	FINY, CS	AG	ANGG

Prosjekt nr.	Prosjektnr. for proj.	Dato opprettet	Målestokk	Format
640389		29.05.2020	1:200	A0

Gulvplan Plan 01.

Byggnr. | Etasje | Fag | Fagkode | Type | Løpenr. | Rev.
1200-0-01-A-250-34-001 | 2