

Tegnforklaring

- Veger etablert i infrastruktur fase I
- Veger bygd opp i et senere fase II

FORELØPIG TEGNING

ARKITEMA : RATIO COWI


ASH - Akuttsjuehuset Hjelset
 Gnr: 60 / B. nr.: 45


SKANSKA
 STYKKEPRIS
 HELSE MØRE OG RØMSDAL

Adresse: **1200-4-00-1-761-10-B-10**


Prosjekt: **1200-4-00-1-761-10-B-10**

Arbeidsplan

1200-4-00-1-761-10-B-10

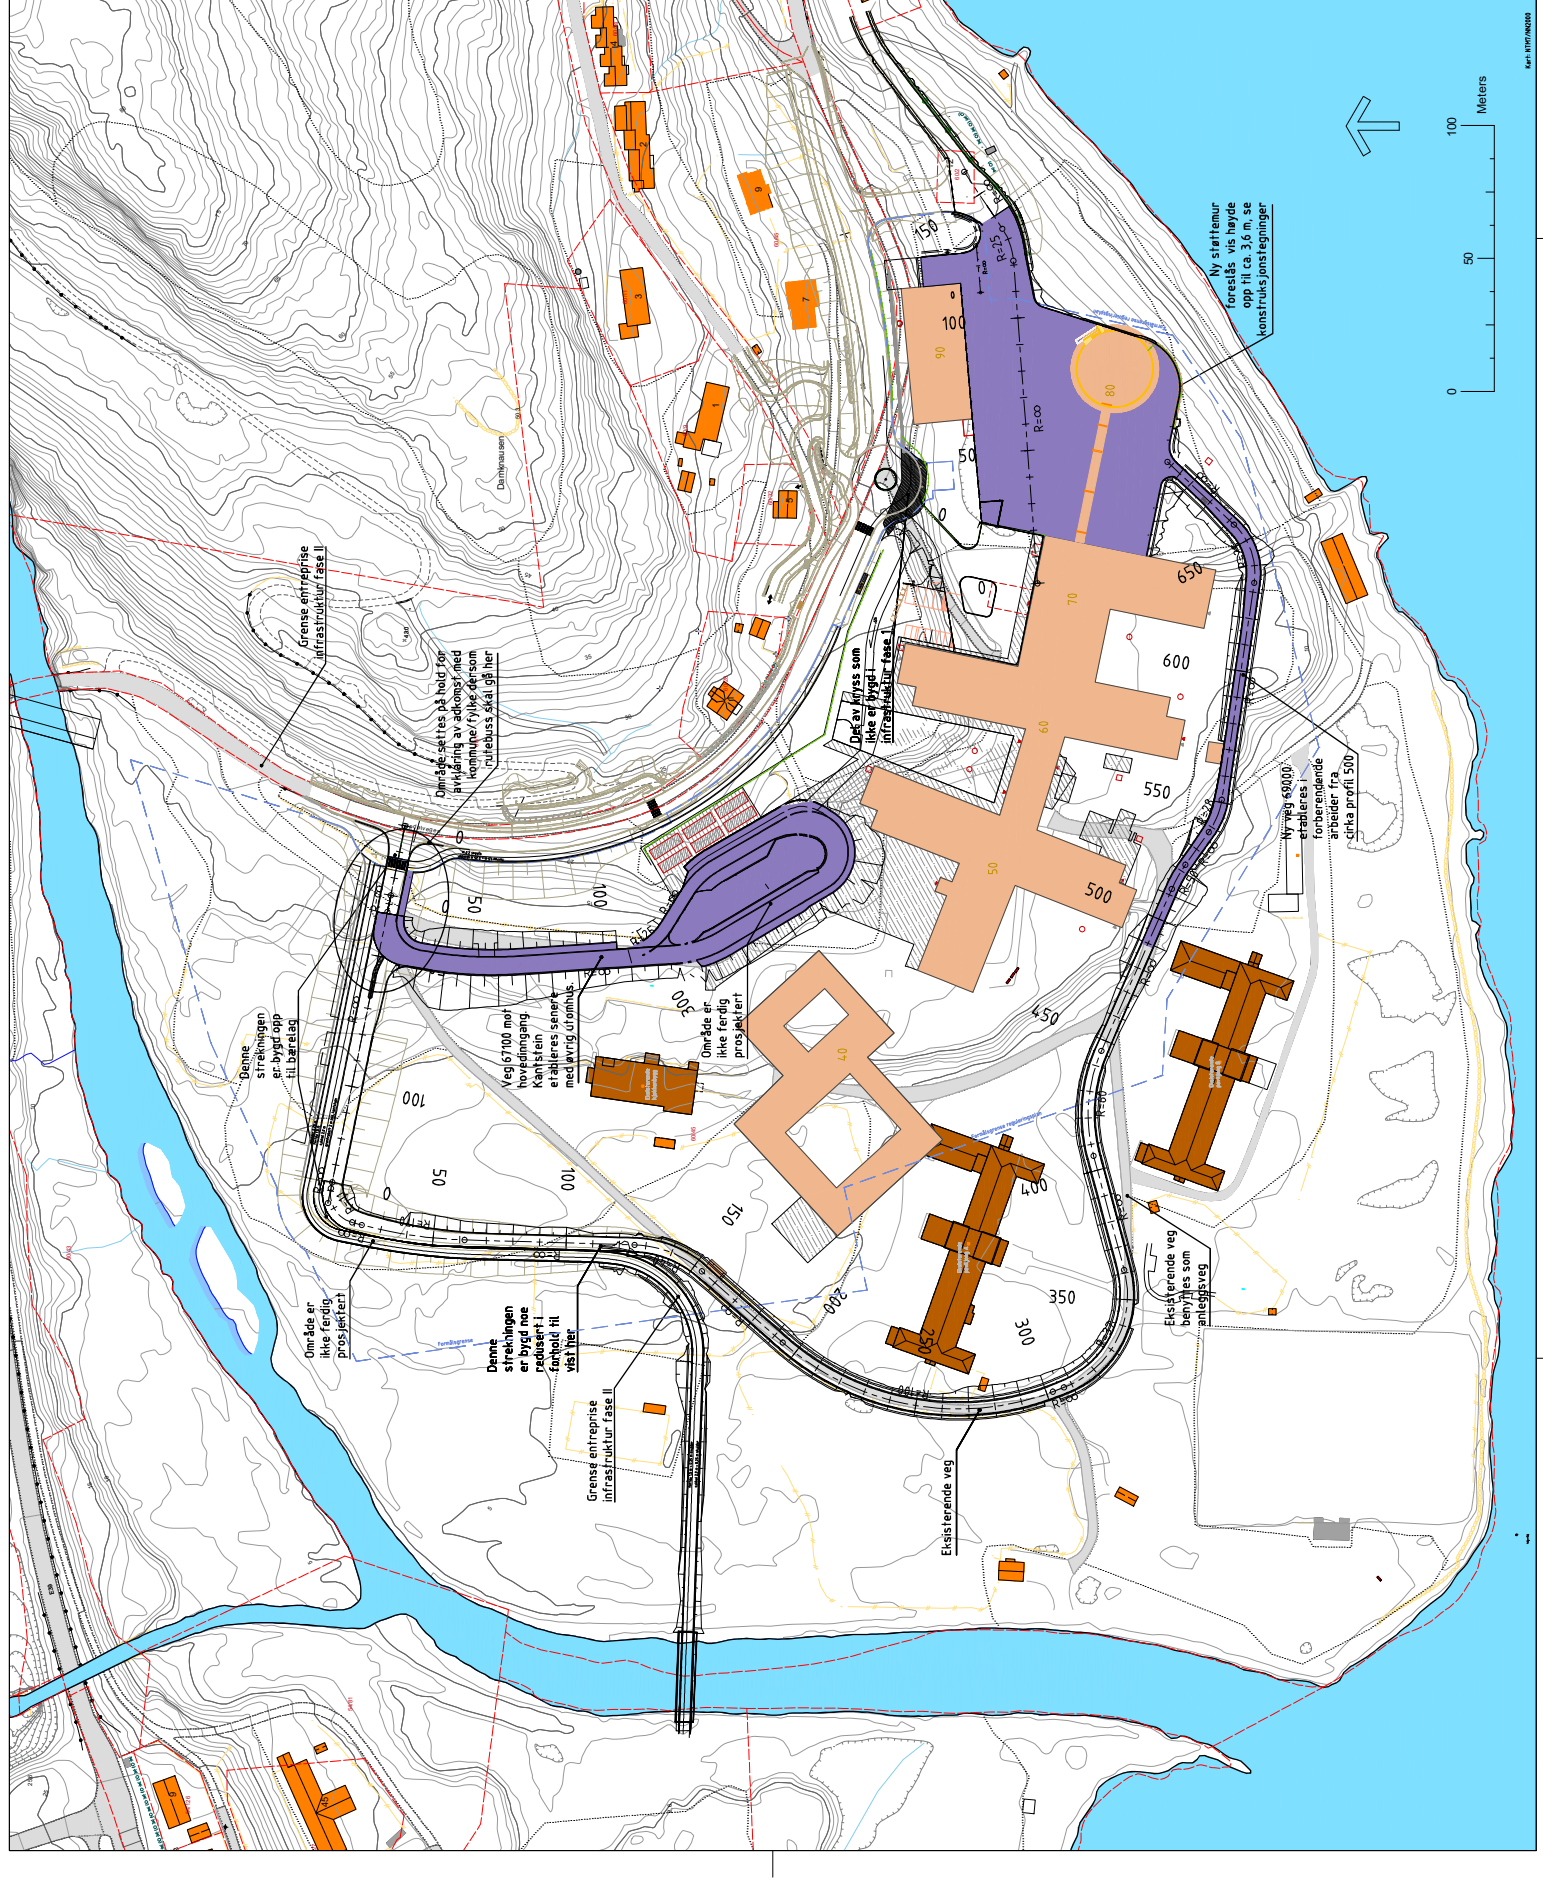

Tegnforklaring
 Veger etablert i infrastruktur fase 1 med utv. i utbyggingsområdet
 Veger bygd for å få utv. i utbyggingsområdet

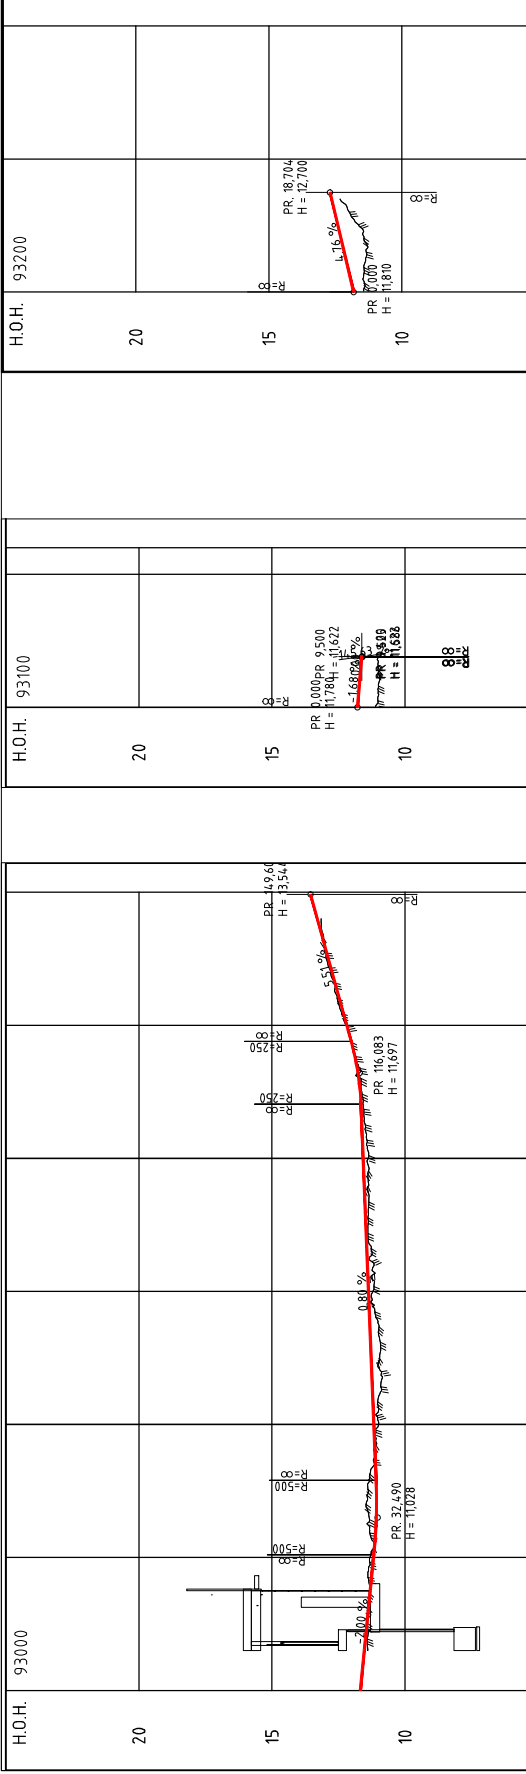





ARKITEMA : RATIO COWI


ASH - Akuttsjkehuset Hjelset
 Gnr: 60 / B.m.: 45

SKANSKA
 ARBEIDS-TEGNING

Plan og profil

Modell 93000, 93100, 93200 - økonomigråd

1200-1-00-1-761-20-D102

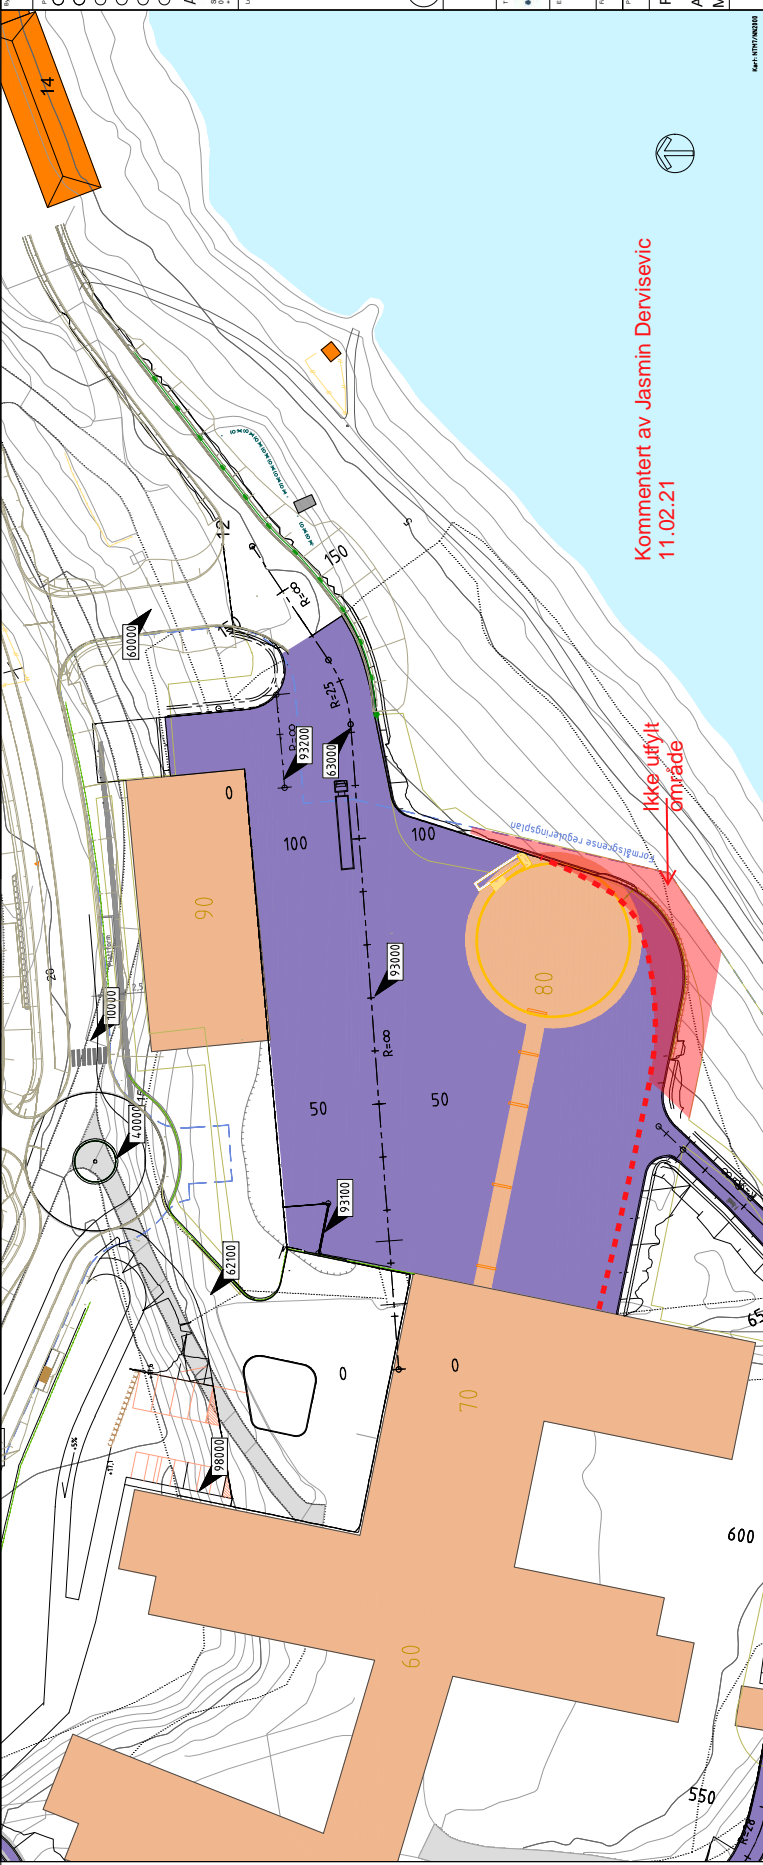

Kommentert av Jasmin Derisevic
 11.02.21




H.O.H.: 69000

15


10

5

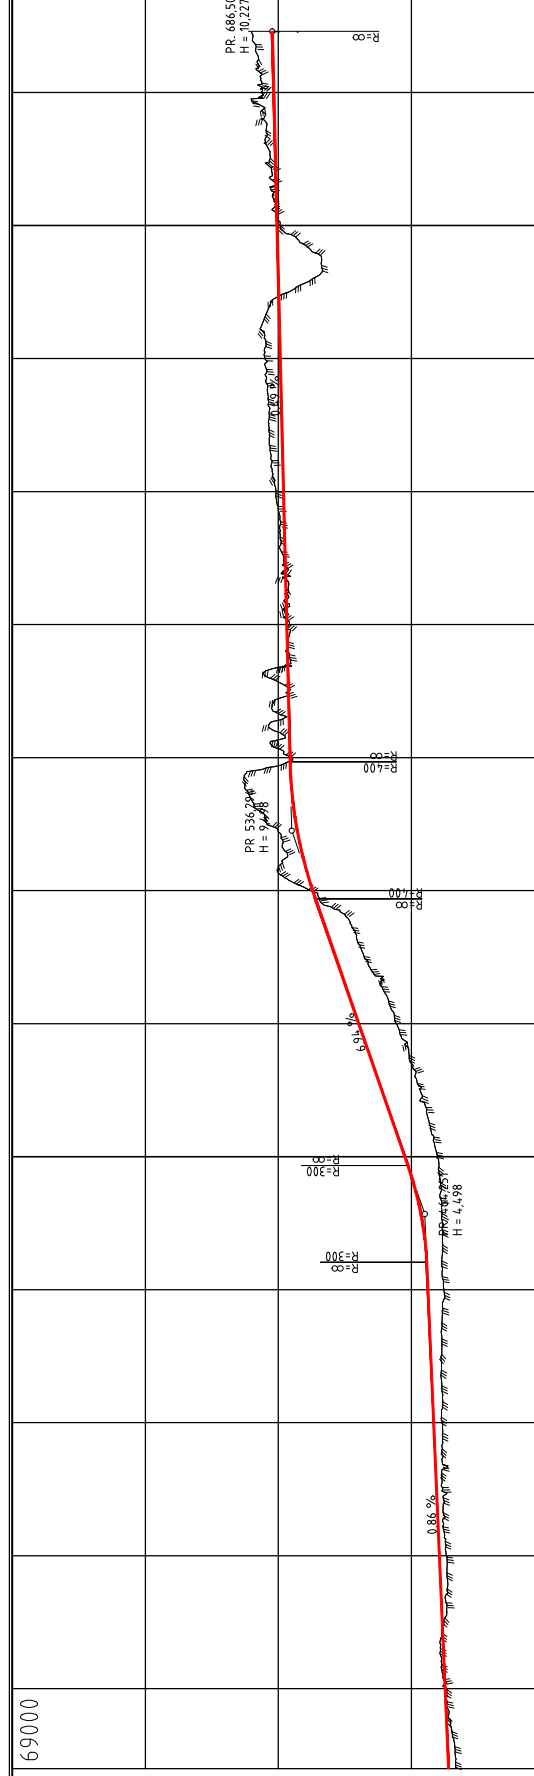



OVERBYGN.T.												

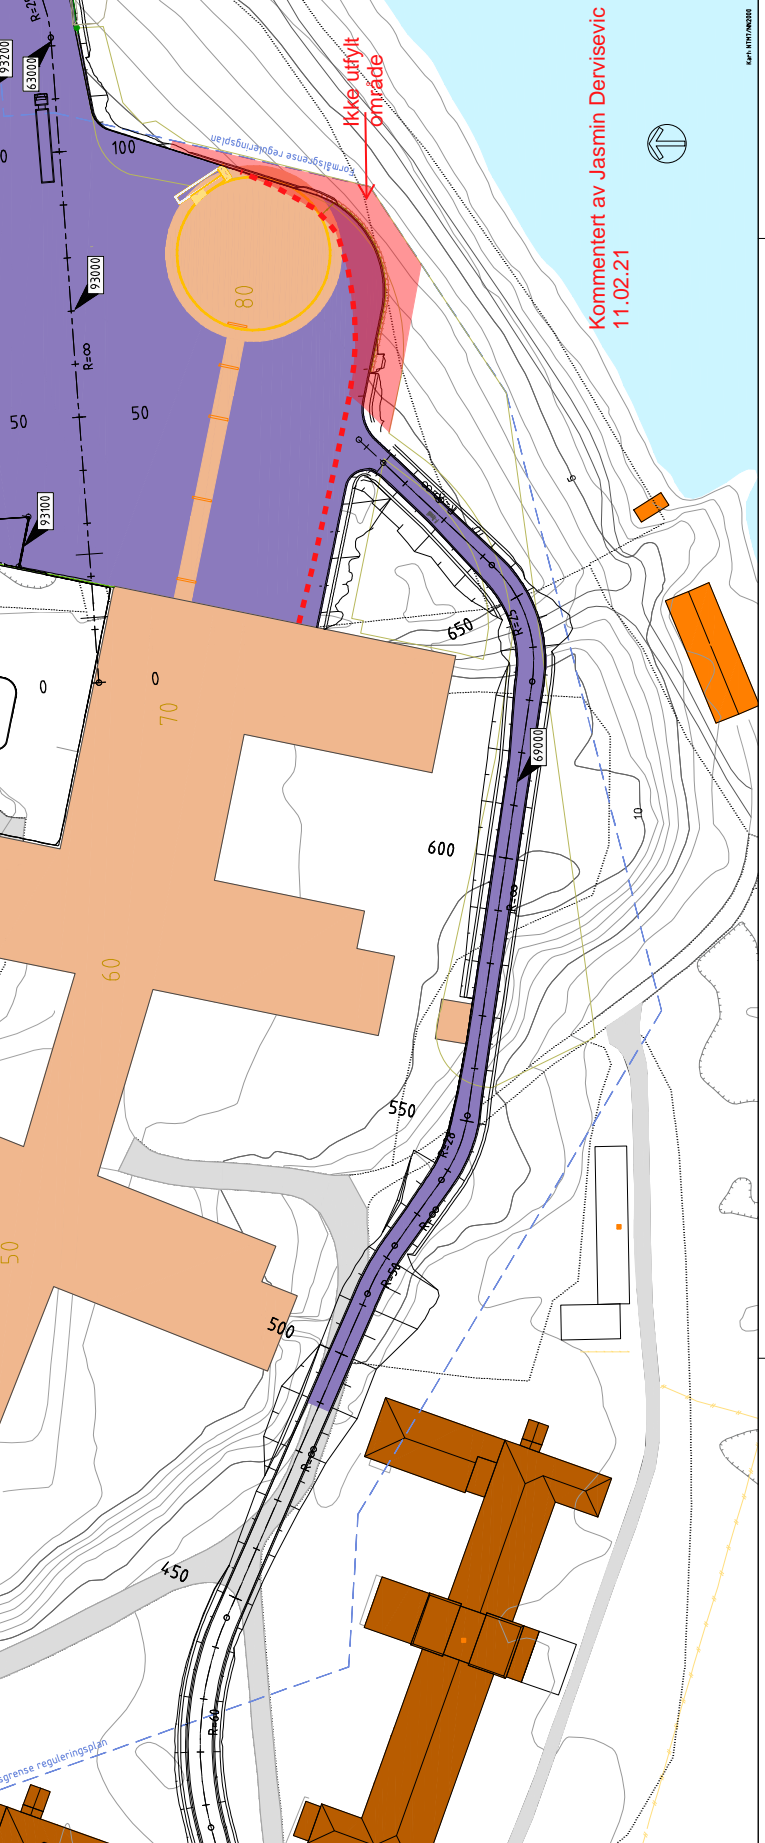

- Tegnforklaring**
- Veger etablert i infrastruktur fase I
 - Veger bygget for å få etableringskriterier for byggestier
 - Vegerbetsverk

FORELØPIG TEGNING

PROJEKT	NUMMER	STATUS	REVISJON	DATO
ASH - Akuttsjuehuset Hjelset	Gnr. 60 / B.M. - 45	Plan og profil		

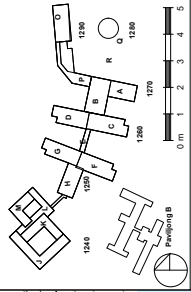

ARKITEMA RATIO COWI

STYKKEHUSBYGG · HELSE MØRE OG RØMSDAL


SKANSKA

ARBEIDSTEKNING

Kommentert av Jasmin Dervisevic 11.02.21

Kommentert_Entret av Jasmin Derwisevic
11.02.21
Viser overbygning etablert i forberedende arbeid.

Samelevveg, adkomst parkering
Trafikkgruppe B, Bæresevnegruppe 6
Vegmodell 67100 og 93000 frem til profil 130
M 1:10, A1

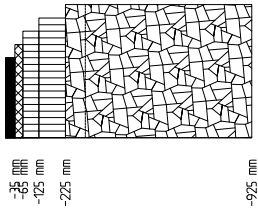


Sliteslag, Ag 16, 30 mm
Bærelag, Ag 16, 50 mm
Bærelag, Fk, 0-32, 100 mm
Nedre bærelag, Fk, 0-32, 100 mm

Førstekjenningslag, kult 22/180, 200 mm, inkl. maks 100 mm Gja som avrettingslag

Fiberduk kl. 3

Adkomstveg - serviceveg
Trafikkgruppe B, Bæresevnegruppe 6
Vegmodell 69000, 93200, 93000 fra profil 130
M 1:10, A1

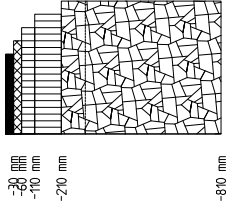


Sliteslag, Ag 16, 30 mm
Bærelag, Ag 16, 50 mm
Bærelag, Fk, 0-32, 100 mm

Førstekjenningslag, kult 22/180, 600 mm, inkl. maks 100 mm Gja som avrettingslag

Fiberduk kl. 3

Gang-/sykkelveg/ Fortau
Bæresevnegruppe 6
M 1:10, A1

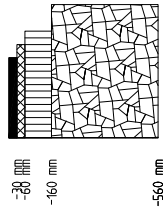


Sliteslag, Ag 16, 30 mm
Bærelag, Ag 16, 50 mm
Bærelag, Fk, 0-32, 100 mm

Førstekjenningslag, kult 22/180, 400 mm, inkl. maks 100 mm Gja som avrettingslag

Fiberduk kl. 3

Vaskelass
Bæresevnegruppe 6
93100
M 1:10, A1

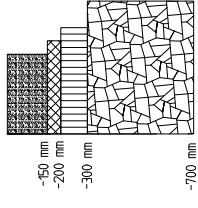

Utarmet betonglekkje Bus, 150 mm
Avretting, pukk 8-16 mm, 50 mm
Bærelag, Fk, 0-32, 100 mm

Førstekjenningslag, kult 22/180, 400 mm, inkl. maks 100 mm Gja som avrettingslag

Fiberduk kl. 3

Merknader:


- Frostsikker dybde
- Frostmergde: F10 = 200
- Årsmiddeltemperatur: 6,9
- Frosttrybde: 890mm

FORELØPIG TEGNING 20-11-2020

Rev.	Dato	Endring	Rev.	Rev.

- Prosjekt: ASH - Akuttsjuehuset Hjelset
- ARK1 - ASH Akuttsjuehuset Hjelset, Gnr. 60/B.M.-45
 - ARK2 - ASH Akuttsjuehuset Hjelset, Gnr. 60/B.M.-45
ARKITEMA : RATIO COWI
Dokumentnr 130
Dokumentnr 130
Gnr. 60/B.M.-45

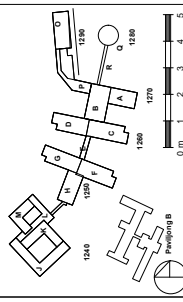

STYKELISTE			HELSE MØRE OG ROMSDAL		
