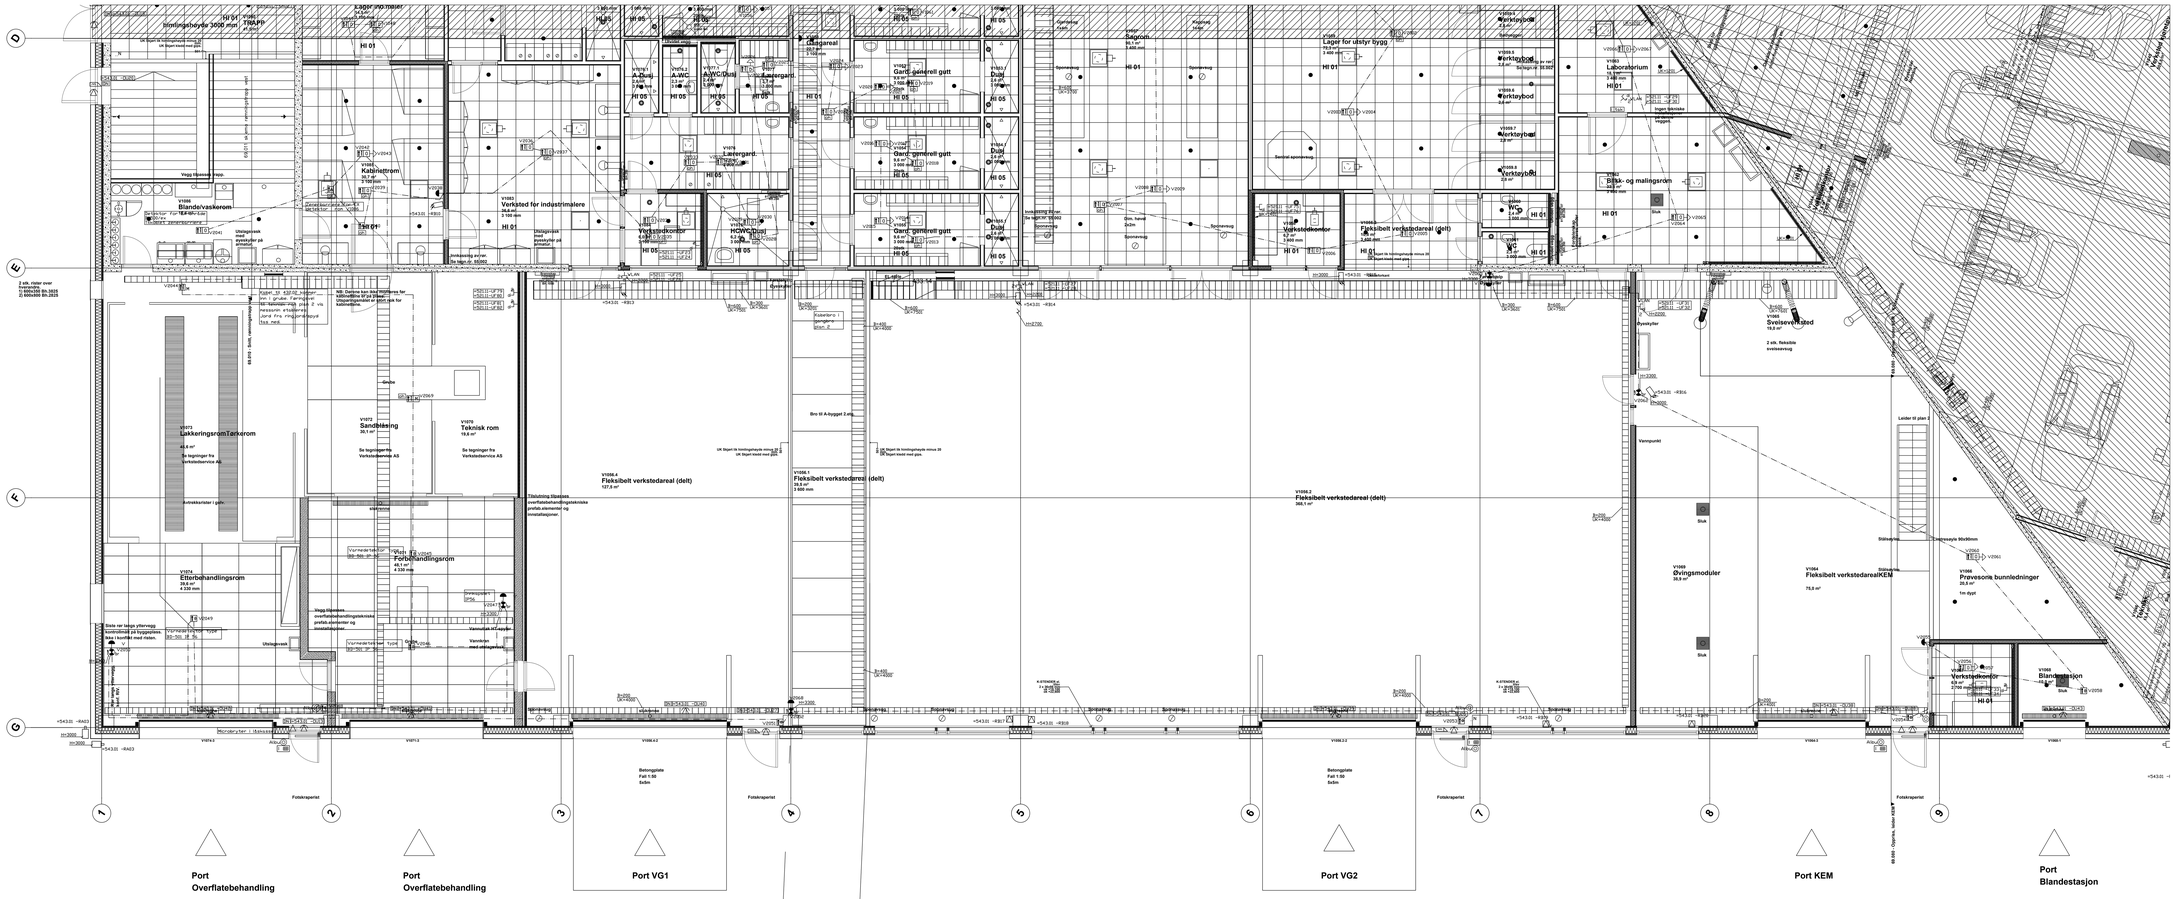


## SYMBOLLISTE TELETEKNISK ANLEGG

| | |
|---|---|
| | Eggangstelefon / Dryptelefon IKT IP / adr. |
| | Generell signalkilde for signaler av analog / lav fjese / annen spenning |
| | Vifte EX-D for hav, skitv, skitv / skitter / flamsikt for Skjelett |
| Jamfr. | Varsellampe lys, lyd-klokk, e.l. |
| | Portkamera, Turoppsyn portkamera, Ringeknapp |
| | Switch for Telefon, data, data etc., Basestasjon mac / adr. |
| | Serveranlegg Brandt, Tyveralarmsystemer, Adgangskontroll |
| | Brannalarmpanel, IR-TM, Nødsluttvin |
| | Brannkanalgasse, Infrapanel, Bel.pentralpanel |
| | Spiller regulatorkurs, Spiller, signalsenker med sokkel |
| | Signalsystemkontroll, Lysspektrum / sender / mottaker |
| | Multisensor / brannalarmdetektor |
| | Manuell melder, Nødstoppknapp/ brann- dør / vinduspost |
| | Infrarødt, Spiritter kontrollpanel, Nødstoppknapp |
| | Brannalarm klokke, Brannalarm blink / Infrarødt, Nødstoppknapp med lys |
| | Serveranlegg/ adgangskontroll, Serveranlegg/ adgangskontroll |
| | Kortleser med kortsfor, Kortleser u. kortsfor, Kortleser/tast |
| | Dørfjærsmagnet, Nød-kortfjærsl. Alkos dørfjærsl |
| | Elektrisk kortfrikning, Magnetlås, Permalås |
| | Dørautomatikk, Dørmotor |
| | Regnsensorsystem Sone / overvåk / Kontrollsystem / Bel. / adr. |
| | Bevegelsesdetektor, Glassbruddsdetektor |
| | Regulatorsone, Kontrollsystem, Kontrollsystem |
| | Serveranlegg/ adgangskontroll, Kortmessagerie |
| | Kortmiddelpunkt, Kontrollpanel m. Kontrollenhet/ring og display |
| | Kontrollpanel m. Kontrollenhet/ring, Kontrollenhet/ytel |
| | Vifte, Antenne, Bilde |
| | Kamera, Overvåkning |
| | Monitor, Kontrollenhet m TV |
| | Kontrollenhet for Lydanlegg, Mikrofon, Betjeningsfelt |
| | Vifte, Kortleser, Lyd, Talleanlegg |
| | Innvalg/ kortleser, kortfor/ kortleser, Kortkortleser |
| | Projektor, Storskjerm |
| Dør/ Skjerm | Dørautomatikk, Smartkortleser |

Tegningsnummer:
Prosjekt Fag Bygg Type tegning Løpenr. Fase Rev.

**04.715-E50-V-20-120-3-Z**

| | | | | |
|---|---|---|---|---|
| 3 | Z | Revidert Tale + brann | LJ | 20.03.17 LJ |
| 3 | Z | Som bygget | SAMA | 03.02.16 THTE |
| 2 | C | Revisjon ifht befaring | THTE | 26.11.15 THTE |
| 2 | B | ARBEIDSTEGNING | JOSK | 20.08.15 THTE |
| 2 | A | FORELØPIG | THTE | 09.11.15 - |

Fase Rev. Rev.
Revisjoner: Utført Sjekk Godkj.

Tegningsnummer:
Prosjekt Fag Bygg Type tegning Løpenr. Fase Rev.

**04.715-E50-V-20-120-3-Z**

Lokaliseringsfigur:

Prosjektlennde: (Segning utarbeidet av:)

- ○ ARK: ERIKSEN ARKITEKTER AS, Bringelandsgata 19, 4313 Sandnes
- ○ RIB: MULTICONSULT AS, Bringelandsgata 23, 7024 Trondheim
- ○ RIV: SWECO AS, Professor Brochs gate 2, 7034 Trondheim
- ● RIE: SWECO AS, Professor Brochs gate 2, 7034 Trondheim
- ○ LARK: LYNGGAARD AS LANDSKAPSARKITEKTER, Bringelandsgata 19, 4313 Oslo
- ○ RIBr: RAMBØLL NORGE AS, Nidarvoll 19, 7018 Trondheim
- ○ RIA: COWI AS, Olaf Nilsens vei 12, 7052 Trondheim
- ○ RIBr: Ø

**BYGGHERRE:**
NORDLAND FYLKESKOMMUNE
FYLKESBYGGSJEFEN
FYLKESHUSET
8048 BODØ
tlf 75 65 67 00
e-post: post@nfk.no

**TOTALENTREPRENØR:**
HENT AS
Professor Brochs gate 74
7053 TILLER
tlf 73 92 47 00
e-post: firmapost@hent.no

Prosjektnr. / arkivnr. / delprosjektnr.

# 04.715 BODØ VGS.
## NYBYGG & REHABILITERING

**Torvgata, Bodø Gnr. 138 / Bnr. 3825 mfl.**
**Gnr. 139 / Bnr. 3223 mfl.**

Fase:

## Som bygget

Tittel:

PLAN 1 DEL 2, BYGG V
TELE OG ALARM ANLEGG
---

| Tegn. av: | Dato: |
|---|---|
| JOSK | 20.08.15 |
| Kontr.: | Dato: |
| THTE | THTE |
| 09.11.12 | |
| Målestokk: | |
| 1:50 | |
| Papirformat: | |

Tegningsnummer:
Prosjekt Fag Bygg Type tegning Løpenr. Fase Rev.

**04.715-E50-V-20-120-3-Z**