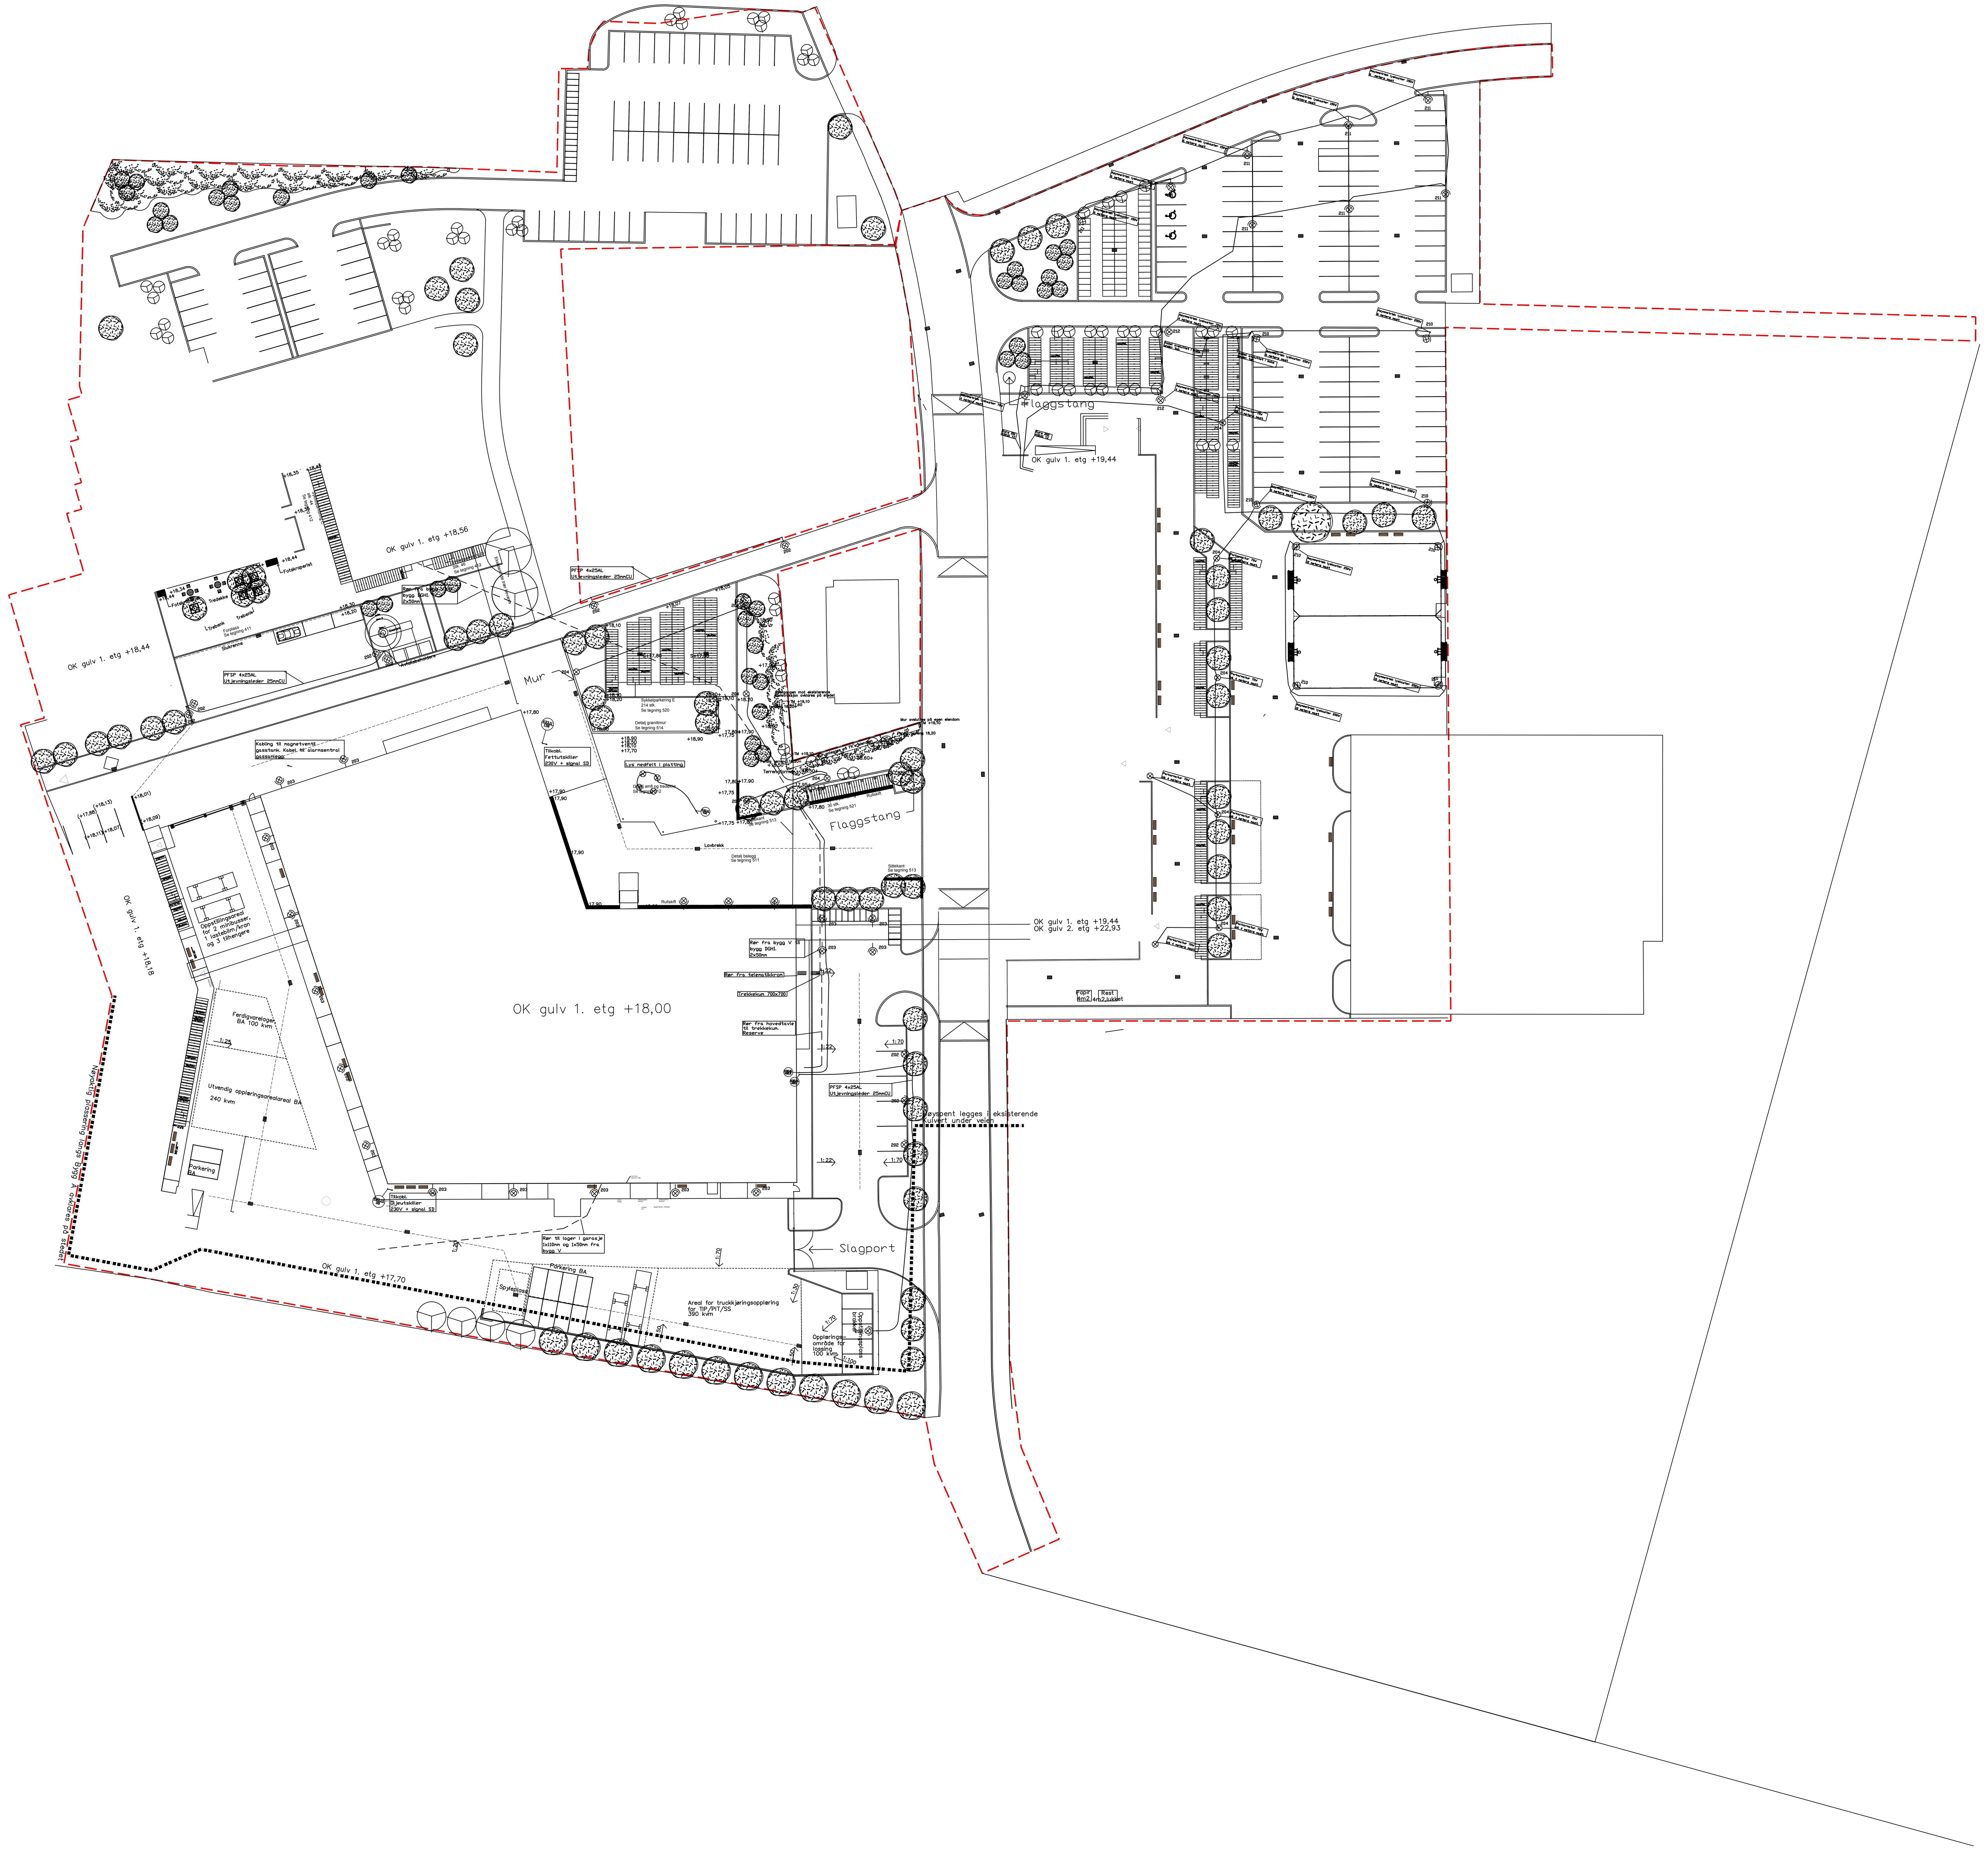

Tegningsnummer:

Prosjnr. - Fag - Bygg - Type tegning - Løpenr. - Fase - Rev.

04.715-E744-V-20-101-3-Z

Fase	Rev.	Rev.	Utført:	Dato:	Godkj.:
3	Z	Som bygget	SABA	03.02.15	THTE
2	C	Revisjon ihht forklaring	THTE	18.11.13	THTE
2	B	ARBEIDSTEGNING	CALA	25.06.13	THTE
2	A	FORELØPIG	THTE	29.11.12	-

Revisjoner:

Tegningsnummer:

Prosjnr. - Fag - Bygg - Type tegning - Løpenr. - Fase - Rev.

04.715-E744-V-20-101-3-Z

Lokaliseringsfigur:

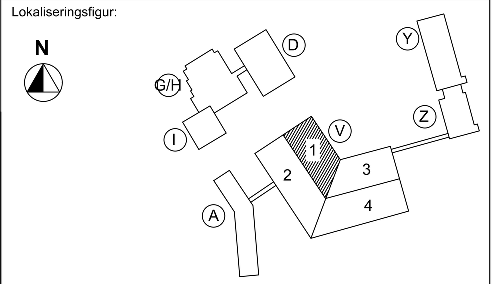

Prosjekterende: (tegning utarbeidet av:)

ARK: OTTAR ARKITEKTER AS
Rosenborg gate 19B, 0356 Oslo
tlf: 22 12 12 50
ARKITEKTKONTORET KVADRAT AS
Statsråd Kroghs veg 15E, 7021 Trondheim
tlf: 72 56 60 20

RIB: MULTICONSULT AS
Sluppenvegen 23, 7037 Trondheim
tlf: 72 89 31 80

RIV: SWECO AS
Professor Brochs gate 2, 7030 Trondheim
tlf: 73 83 35 00

RIE: SWECO AS
Professor Brochs gate 2, 7030 Trondheim
tlf: 73 83 35 00

LARK: GRINDAKER AS LANDSKAPSARKITEKTER
Klingenberggata 7A, 0113 Oslo
tlf: 23 11 34 40

RIBr: RAMBØLL NORGE AS
Mellomila 79, 7018 Trondheim
tlf: 73 84 10 00

RIA: COWI AS
Otto Nielsens vei 12, 7052 Trondheim
tlf: 02694

BYGGHERRE:
NORDLAND FYLKESKOMMUNE
V/ EIENDOMSSEKSJONEN
FYLKESHUSET
8048 BODØ
tlf: 75 65 00 00
e-post: post@nfk.no

TOTALENTREPRENØR:
HENT AS
VESTRE ROSTEN 79
7075 TILLER
tlf: 72 90 17 00
e-post: firmapost@hent.no

Prosjektnr., -navn, -lokalisering:

04.715 BODØ VGS.
NYBYGG & REHABILITERING
Torvgata, Bodø Gnr. 138 / Bnr. 3825 mfl.
Gnr. 138 / Bnr. 3825 mfl.

Fase:

Som bygget

Tittel:

Plan 1, Utendørs Bygg V
Utvendig Belysningsanlegg

Tegn. av: CALA
Kontr.: THTE
Godkj.: THTE
Dato: 25.06.13
Målestokk: 1:400
Filnavn/referanse:

Tegningsnummer:

Prosjnr. - Fag - Bygg - Type tegning - Løpenr. - Fase - Rev.

04.715-E744-V-20-101-3-Z