

Skjema for ferdigmelding av stikkledninger

Gnr/bnr:

Plantegning nr.: H0 Rev.D


Adresse: Sentrumsgate Ålgård

Prosjekt nr.: 402121 Målekvalitet: GPS

Koordinater på enden av stikkledninger

VL-ende	6518571.5575	317795.5040	92,89	(Topp rør)
OV-ende	6518572.6390	317796.5160	92,601	(Bunn rør)
SP-ende	6518573.6910	317795.9610	92,26	(Bunn rør)

Målsatt skisse

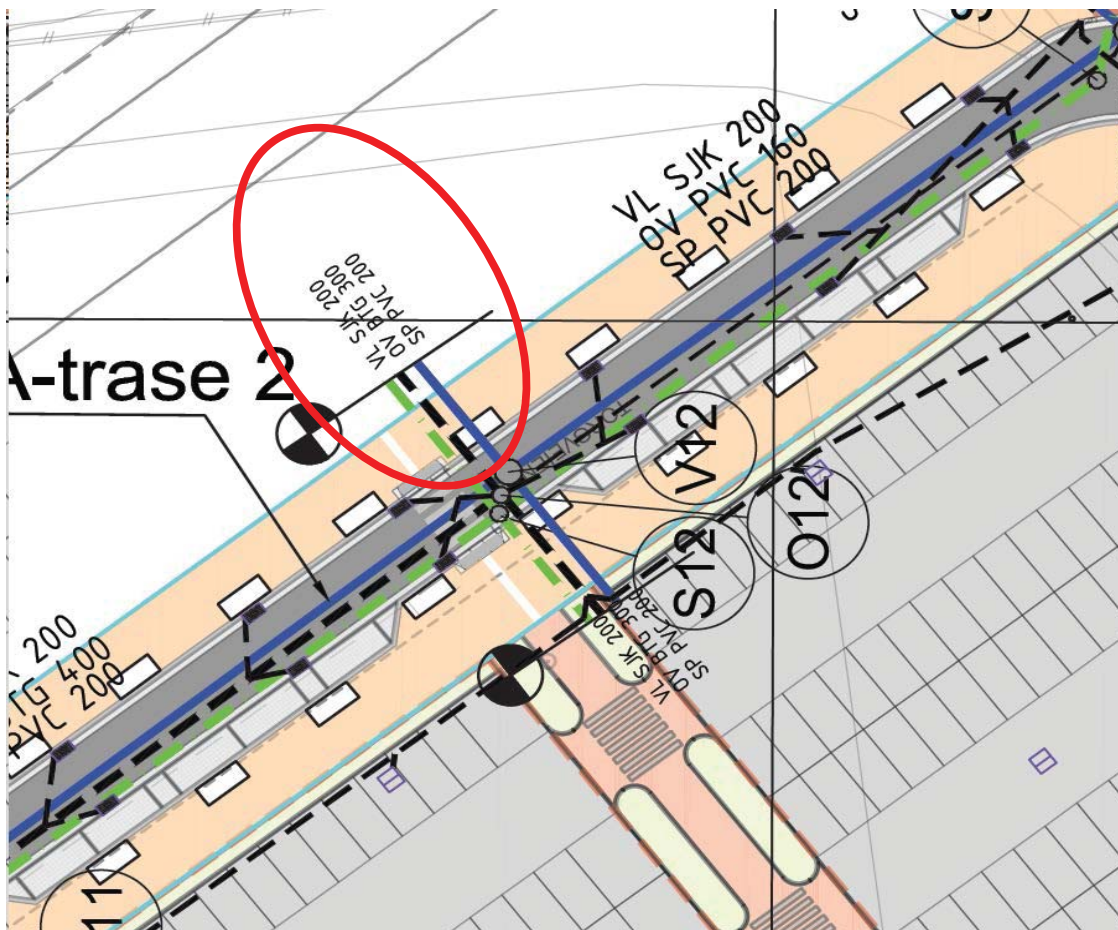

VA-ledninger	Dimensjon		Materiell		Merknad
	Hovedledning	Stikkledning	Hovedledning	Stikkledning	
Vann	200	200	SJK	SJK	
Overvann	400	300	BTG	BTG	
Spillevann	200	200	PVC	PVC	

Dato: 04.07.2016

Sign: Svein Viste

Bjelland AS