

Skjema for ferdigmelding av stikkledninger

Gnr/bnr:

Plantegning nr.: H0 Rev.D


Adresse: Sentrumsgate Ålgård

Prosjekt nr.: 402121 Målekvalitet: GPS

Koordinater på enden av stikkledninger

VL-ende	6518614.0260	317765.1720	92.9910	(Topp rør)
OV-ende				(Bunn rør)
SP-ende	6518612.1130	317766.7660	92.53	(Bunn rør)

Målsatt skisse

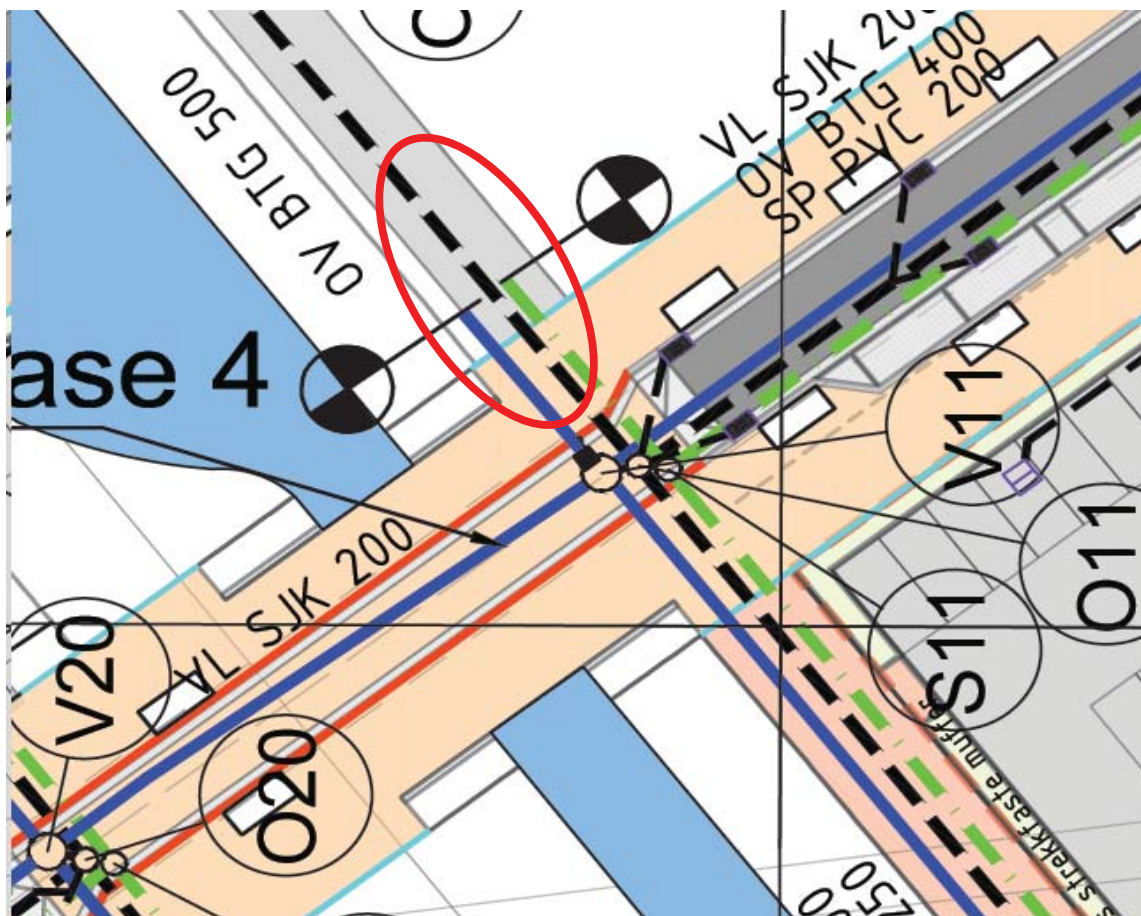

VA-ledninger	Dimensjon		Materiell		Merknad
	Hovedledning	Stikkledning	Hovedledning	Stikkledning	
Vann	200	200	SJK	SJK	
Overvann					
Spillevann	200	200	PVC	PVC	

Dato: 04.07.2016

Sign: Svein Viste

Bjelland AS