



NB! Tegningen er ikke kontrollert.
Alle kritiske mål må kontrolleres på stedet.

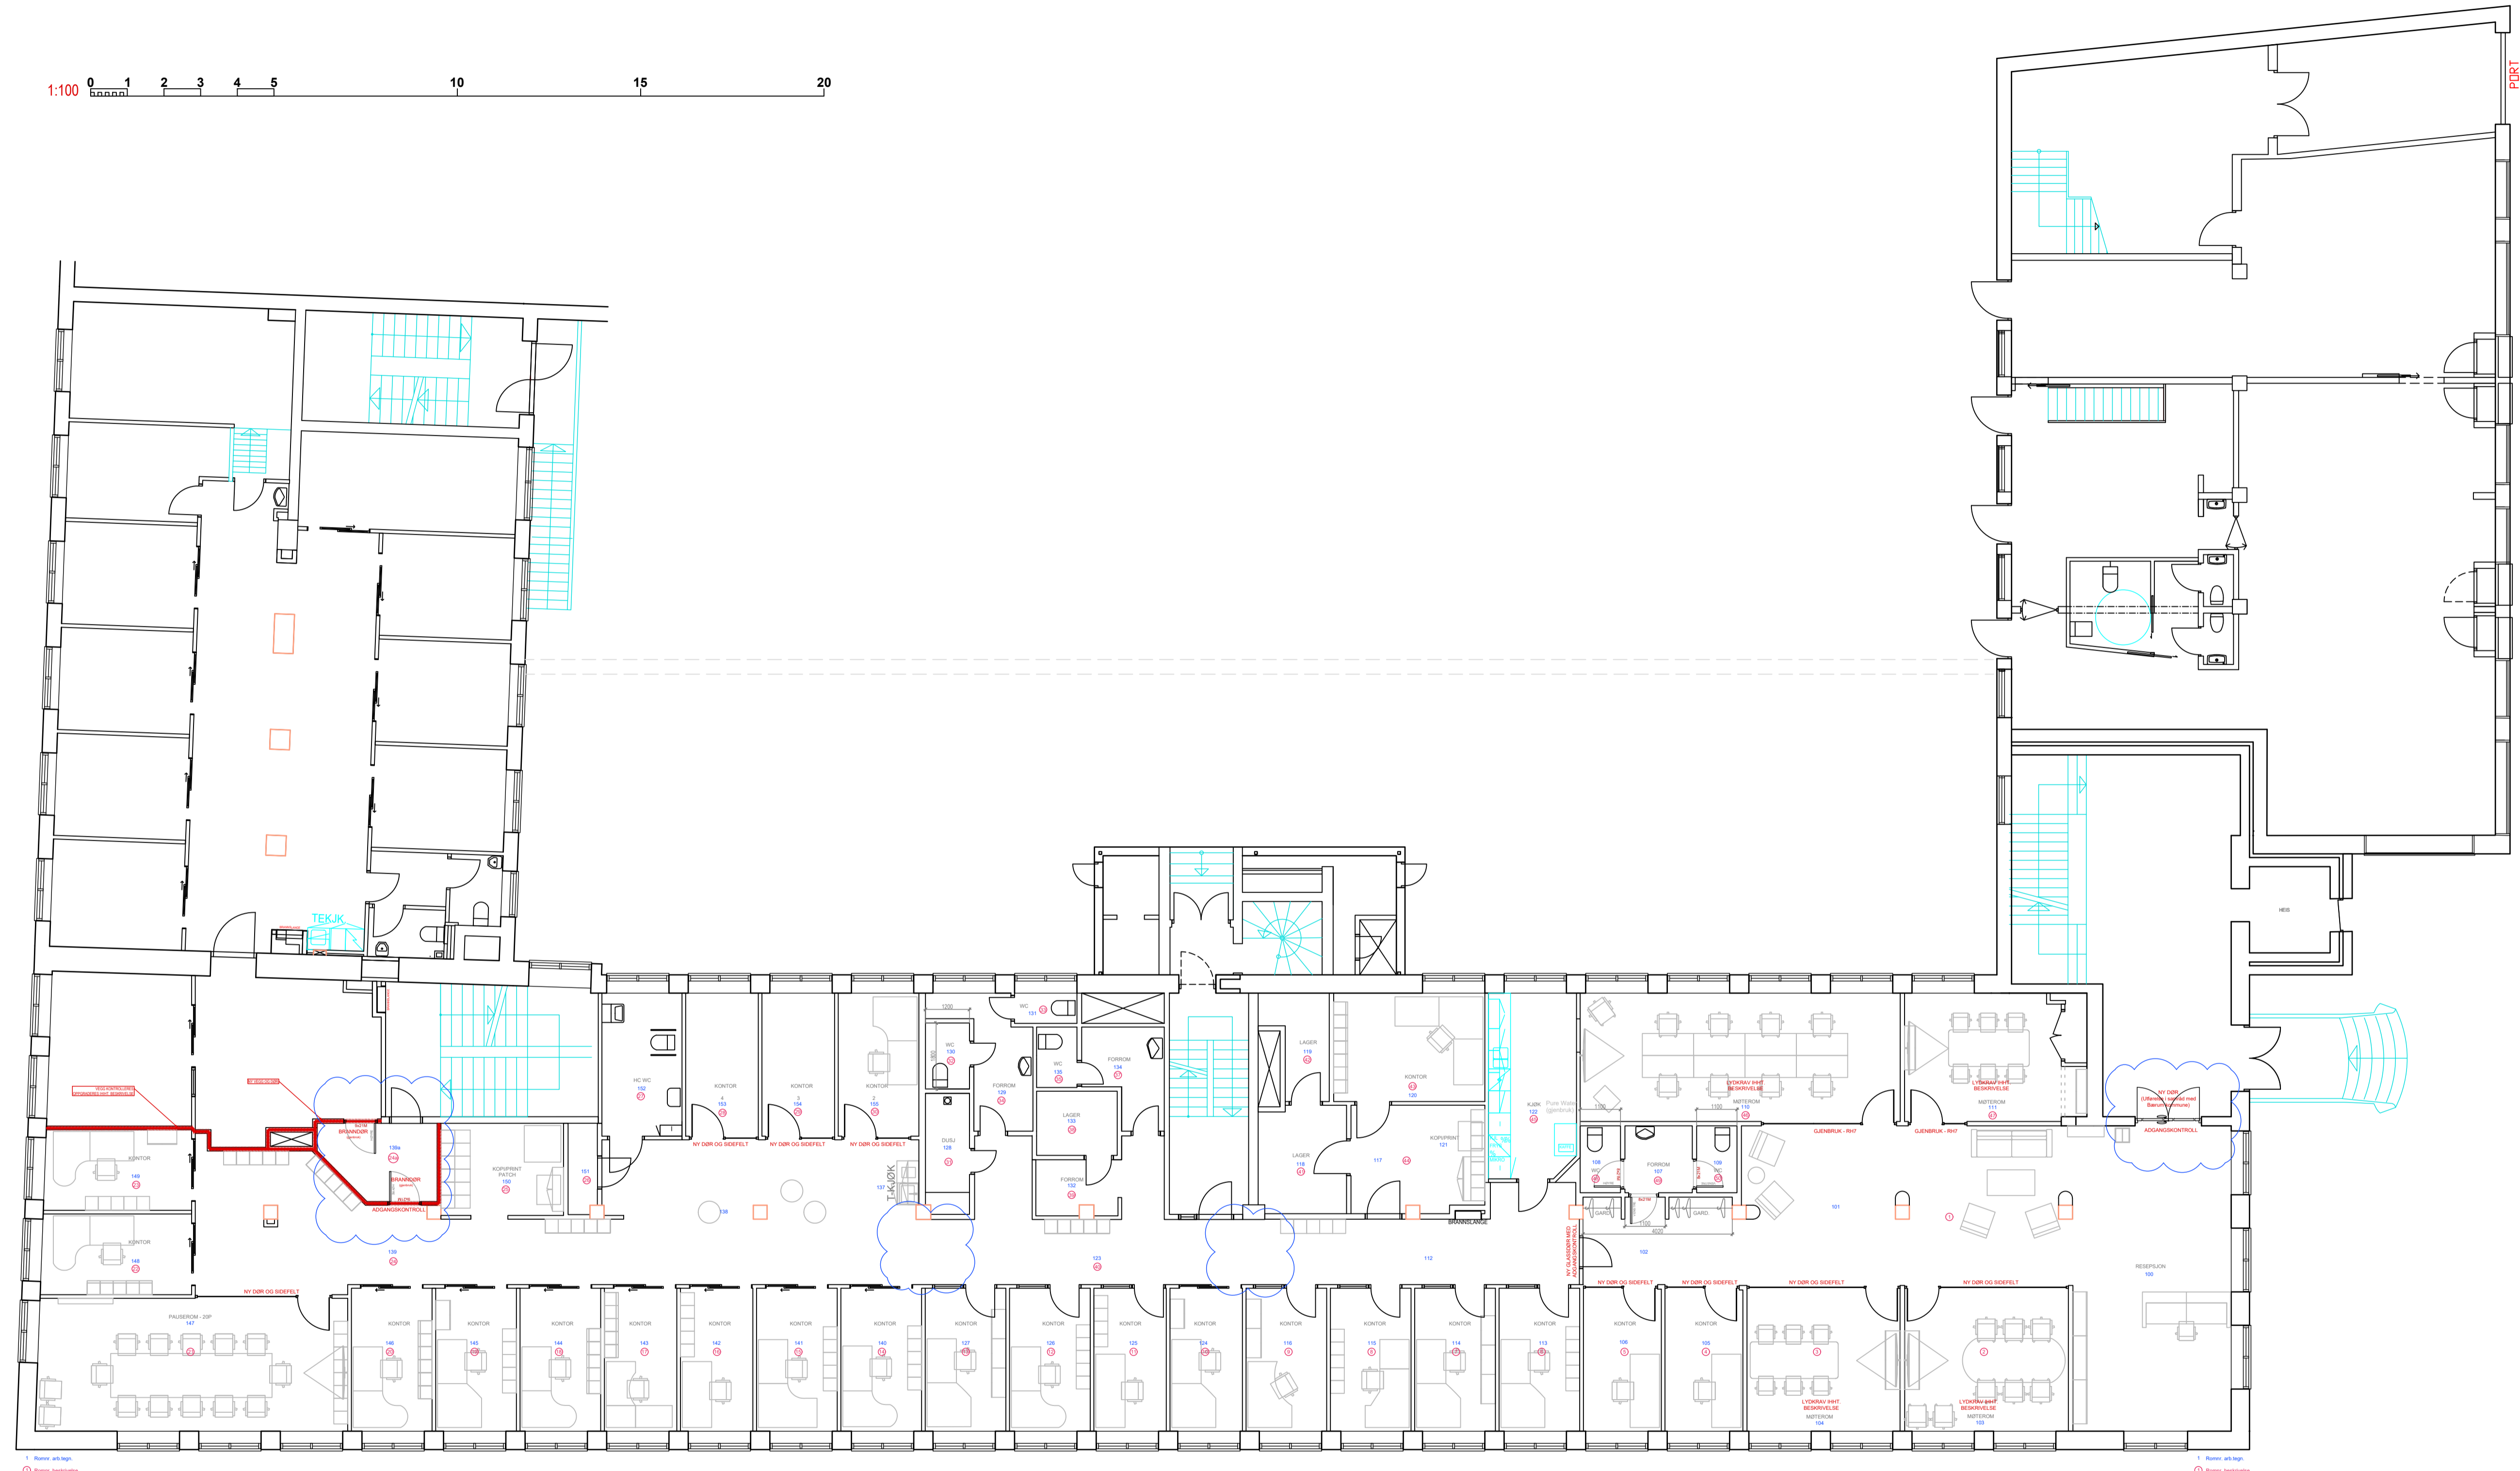

Vedlegg: -

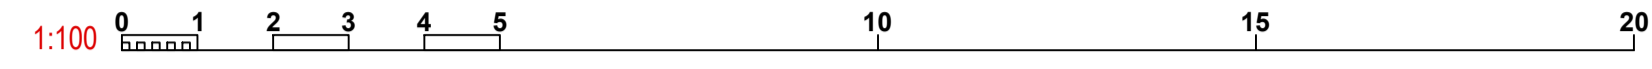

Tel: +47 667 16000
post@aeark.no · www.aeark.no

Rådmann Halmstrøms vei 18, 1337 Sandvika


B Korrigert 12.02.21 KAB
A Korrigert layout 10.02.21 KAB
Rev. Korrigering Dato. Sign.

Byggherre:
Advokatfirmaet Dehn DA
Pb. 216
1300 Sandvika

Prosjekt:
Brambanigården
Rådhusstorg 5
1337 Sandvika

Gnr.	Bnr.	Snr.	Fnr.
7	283	000	000

Tegn. av. Kontr./godkjent.

KAB -

Tegning:
PLAN 01

Tegningstype / status:
OMBYGGING

Dato:	Målestokk:
10/02 2021	1:100 Arkst.: A1

Prosj. nr.	Tegn. nr.	Rev.
205	1-112	B