



# 6 ETASJE

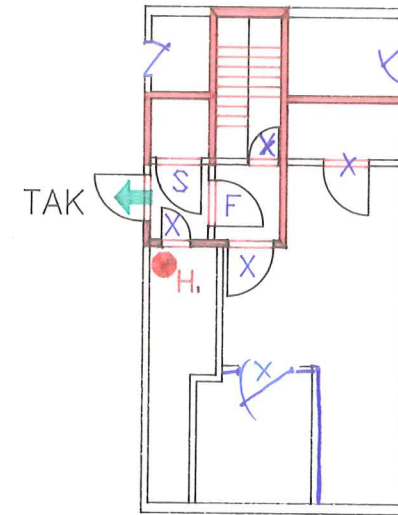







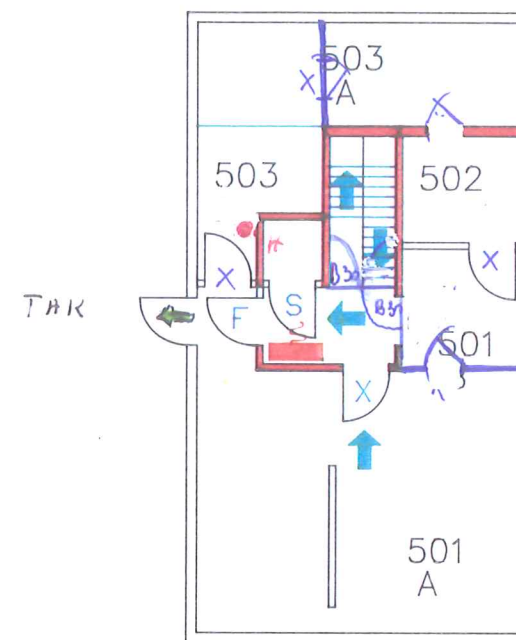
-  Rømningsvei
-  Brannslange i skap
-  H. Håndsløkningsapparat
-  S A60 dør
-  X B30 dør
-  F F30-s dør
-  A60 vegg
-  Brannmelder

	<b>HYDRO CARE</b>		Firesafe AS Brannsikring
	Meteorologisk— institutt.		Tegningsnr. Branntegninger
Arkivnr.			
Tegn. O.W.B.    Målestokk    Dato 3/8 92.			


# 5 ETASJE





-  Rømningsvei
-  Brannslange i skap
-  Håndslukningsapparat
-  A60 dør
-  B30 dør
-  F30-s dør
-  A60 vegg
-  Brannmelder

	<b>Firesafe AS</b> Brannsikring		
	Tegningsnr. Branntegninger		
Meteorologisk- institutt.	Arkivnr.		
	Tegn. O.W.B	Målestokk	Dato 3/8 92.
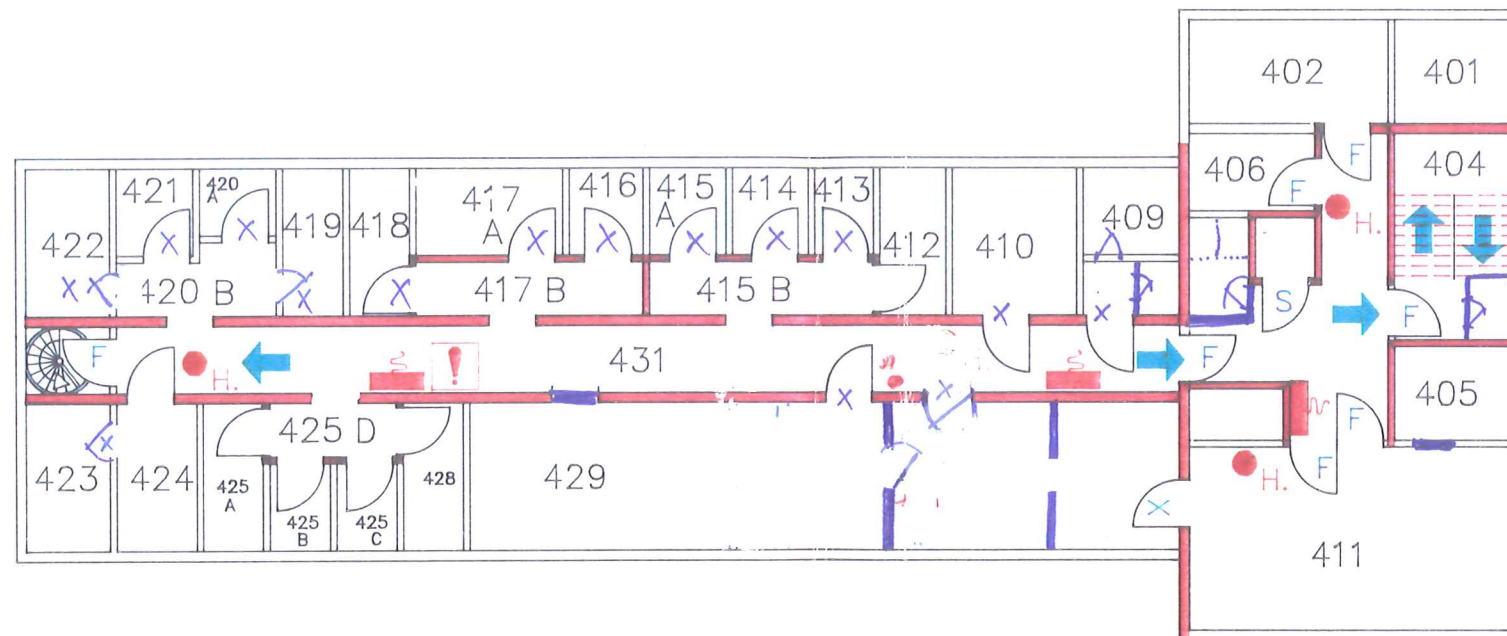
# 4 ETASJE



-  Rømningsvei
-  Brannslange i skap
-  H. Håndslukningsapparat
-  S A60 dør
-  X B30 dør
-  F F30-s dør
-  A60 vegg
-  Brannmelder




Firesafe AS  
Brannsikring

Meteorologisk—  
institutt.

Tegningsnr. Branntegninger		
Arkivnr.		
Tegn. O.W.B	Målestokk	Dato 3/8 92.


# 3 ETASJE

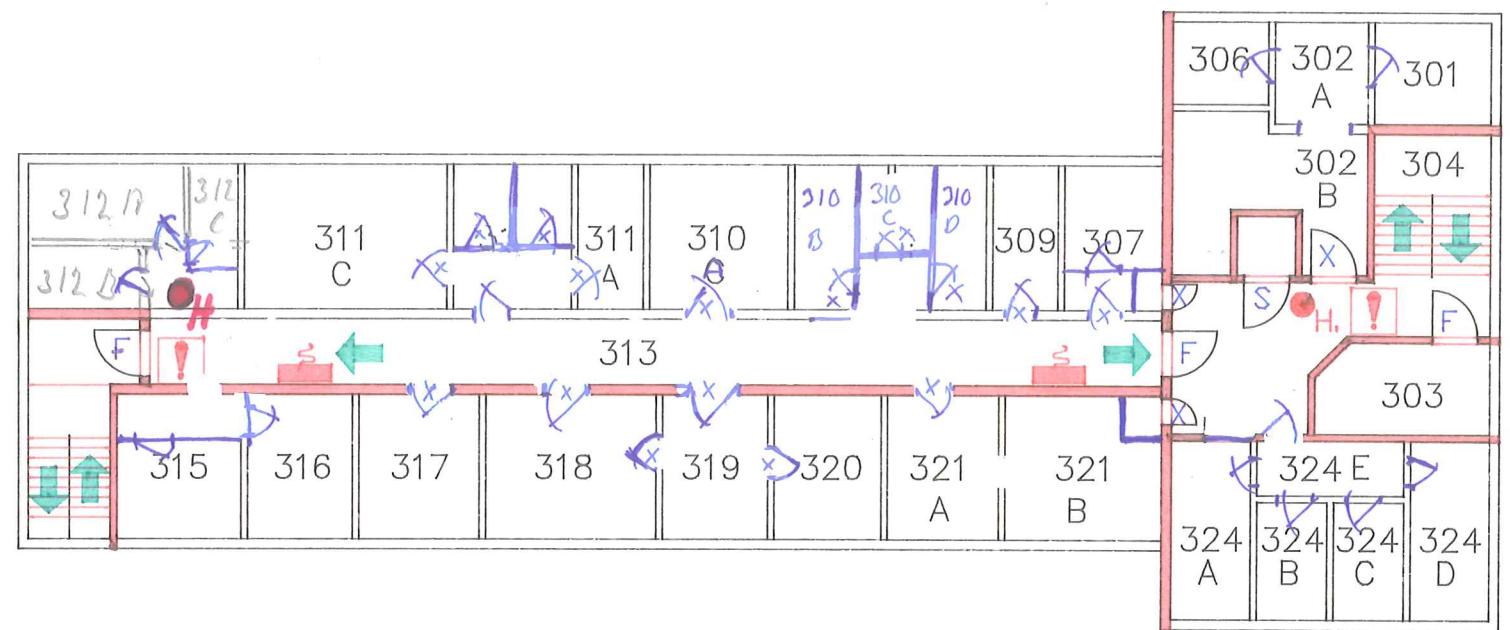

-  Rømningsvei
-  Brannslange i skap
-  Håndslukningsapparat
-  A60 dør
-  B30 dør
-  F30-s dør
-  A60 vegg
-  Brannmelder

	<b>Firesafe AS</b> Brannsikring		
	Tegningsnr. <b>Branntegninger</b>		
Meteorologisk- institutt.	Arkivnr.		
	Tegn. O.W.B	Målestokk	Dato 3/8 92.


# 2 ETASJE

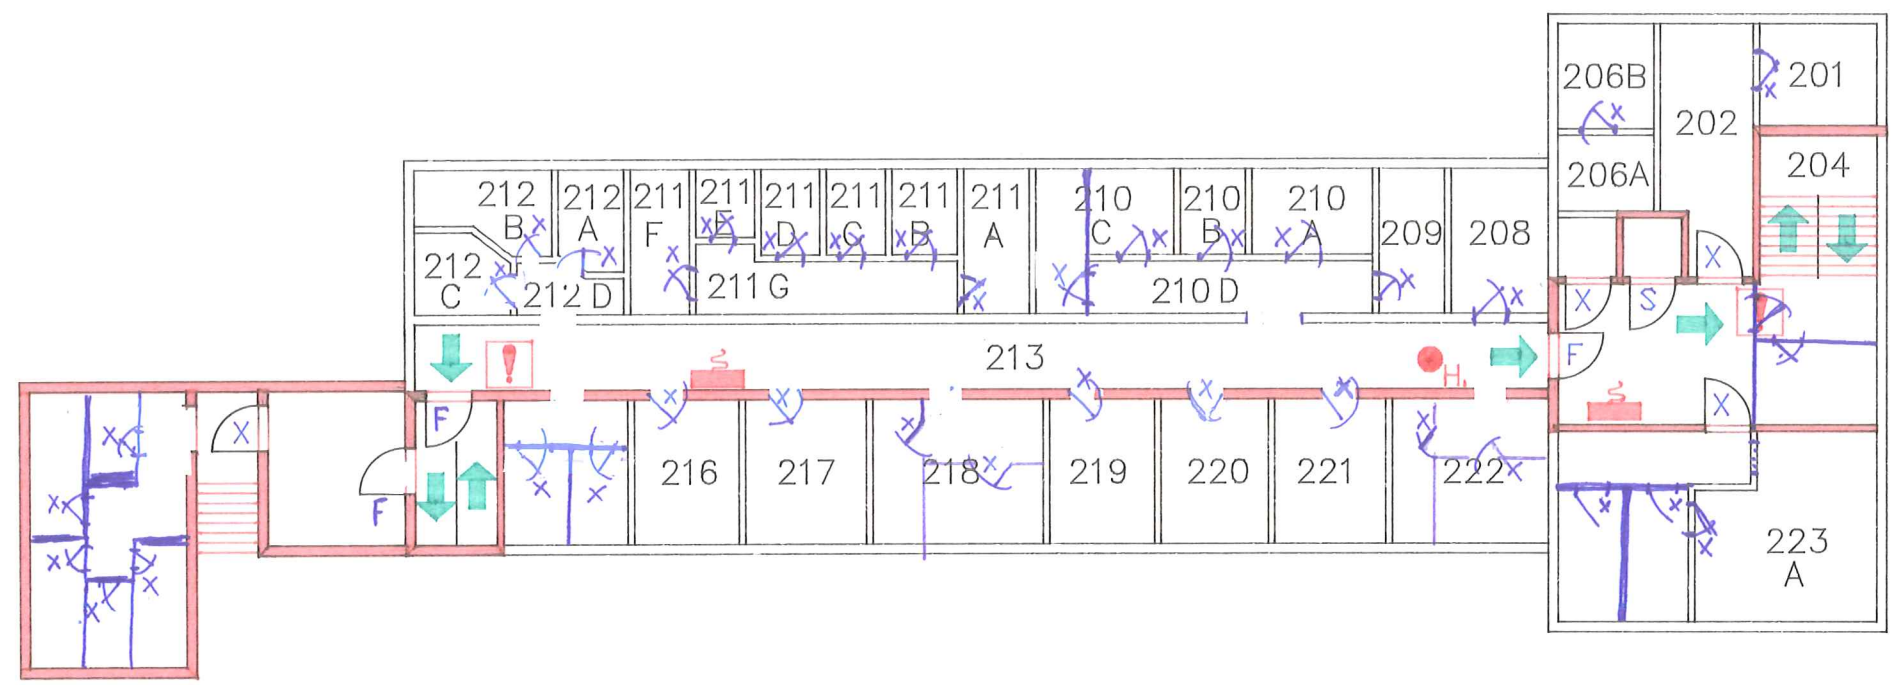





-  Rømningsvei
-  Brannslange i skap
-  Håndslokningsapparat
-  A60 dør
-  B30 dør
-  F30-s dør
-  A60 vegg
-  Brannmelder

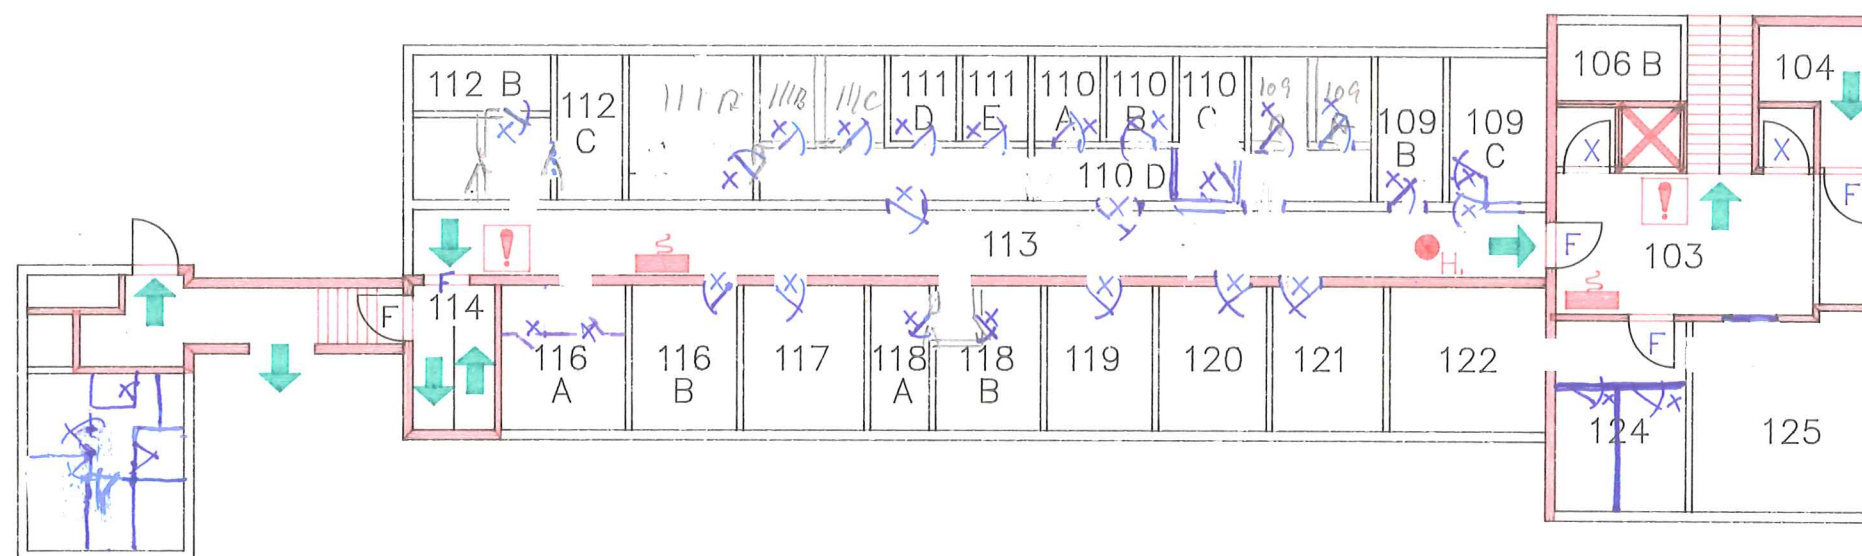 <b>HYDRO CARE</b>	<b>Firesafe AS</b> Brannsikring		
	Tegningsnr. Branntegninger		
Meteorologisk- institutt.	Arkivnr.		
	Tegn. O.W.B	Målestokk	Dato 3/8 92.

# 1 ETASJE



-  Rømningsvei
-  Brannslange i skap
-  Håndslukningsapparat
-  A60 dør
-  B30 dør
-  F30-s dør
-  A60 vegg
-  Brannmelder



Firesafe AS  
Brannsikring


Meteorologisk-  
institutt.

Tegningsnr.  
Branntegninger

Arkivnr.

Tegn. O.W.B	Målestokk	Dato 3/8 92.
----------------	-----------	-----------------

# KJELLER

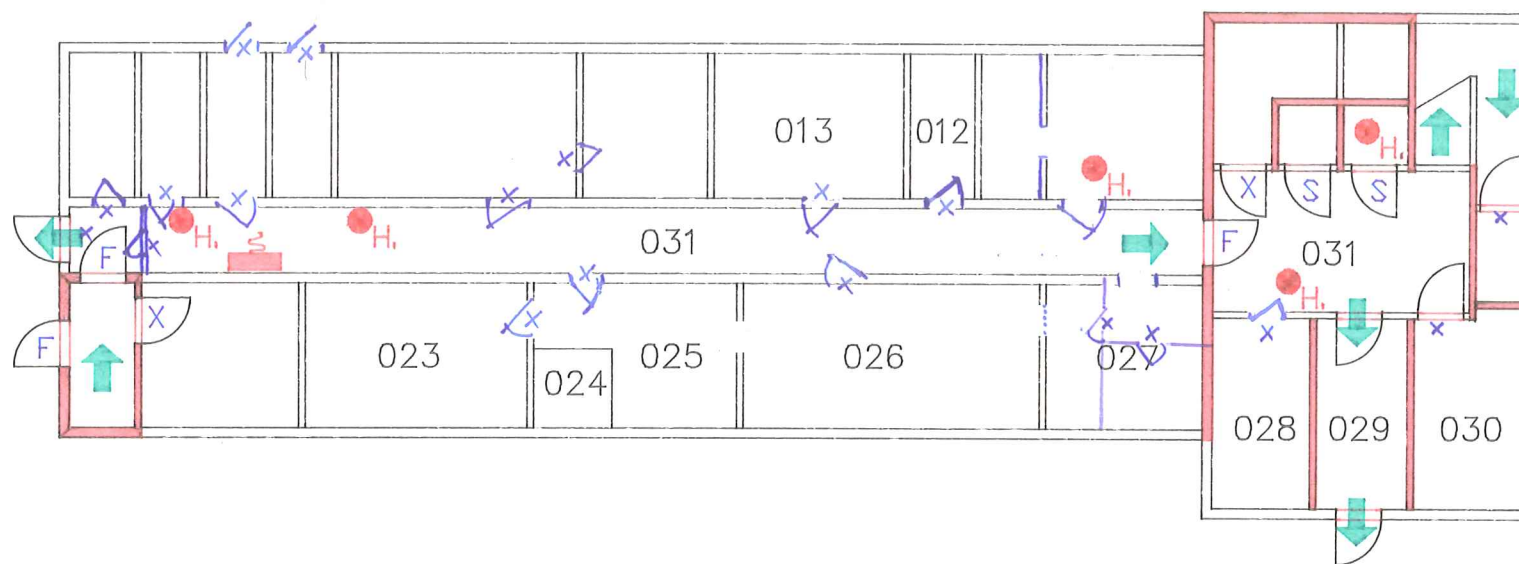

-  Rømningsvei
-  Brannslange i skap
-  Håndslukningsapparat
-  A60 dør
-  B30 dør
-  F30-s dør
-  A60 vegg



Firesafe AS  
Brannsikring

Meteorologisk—  
institutt.

Tegningsnr.  
Branntegninger

Arkivnr.

Tegn.	Målestokk	Dato
O.W.B		3/8 92.