



Innholdsfortegnelse

Bygg 6 3 etg Føringsveg	2
Bygg 6 4 etg føringsveg	3
Tegning autoklaverom	4
Autoklaverom 6412 framside	5
Autoklaverom 6412 bakside	6
Autoklaverom 6412 bakside 2	7

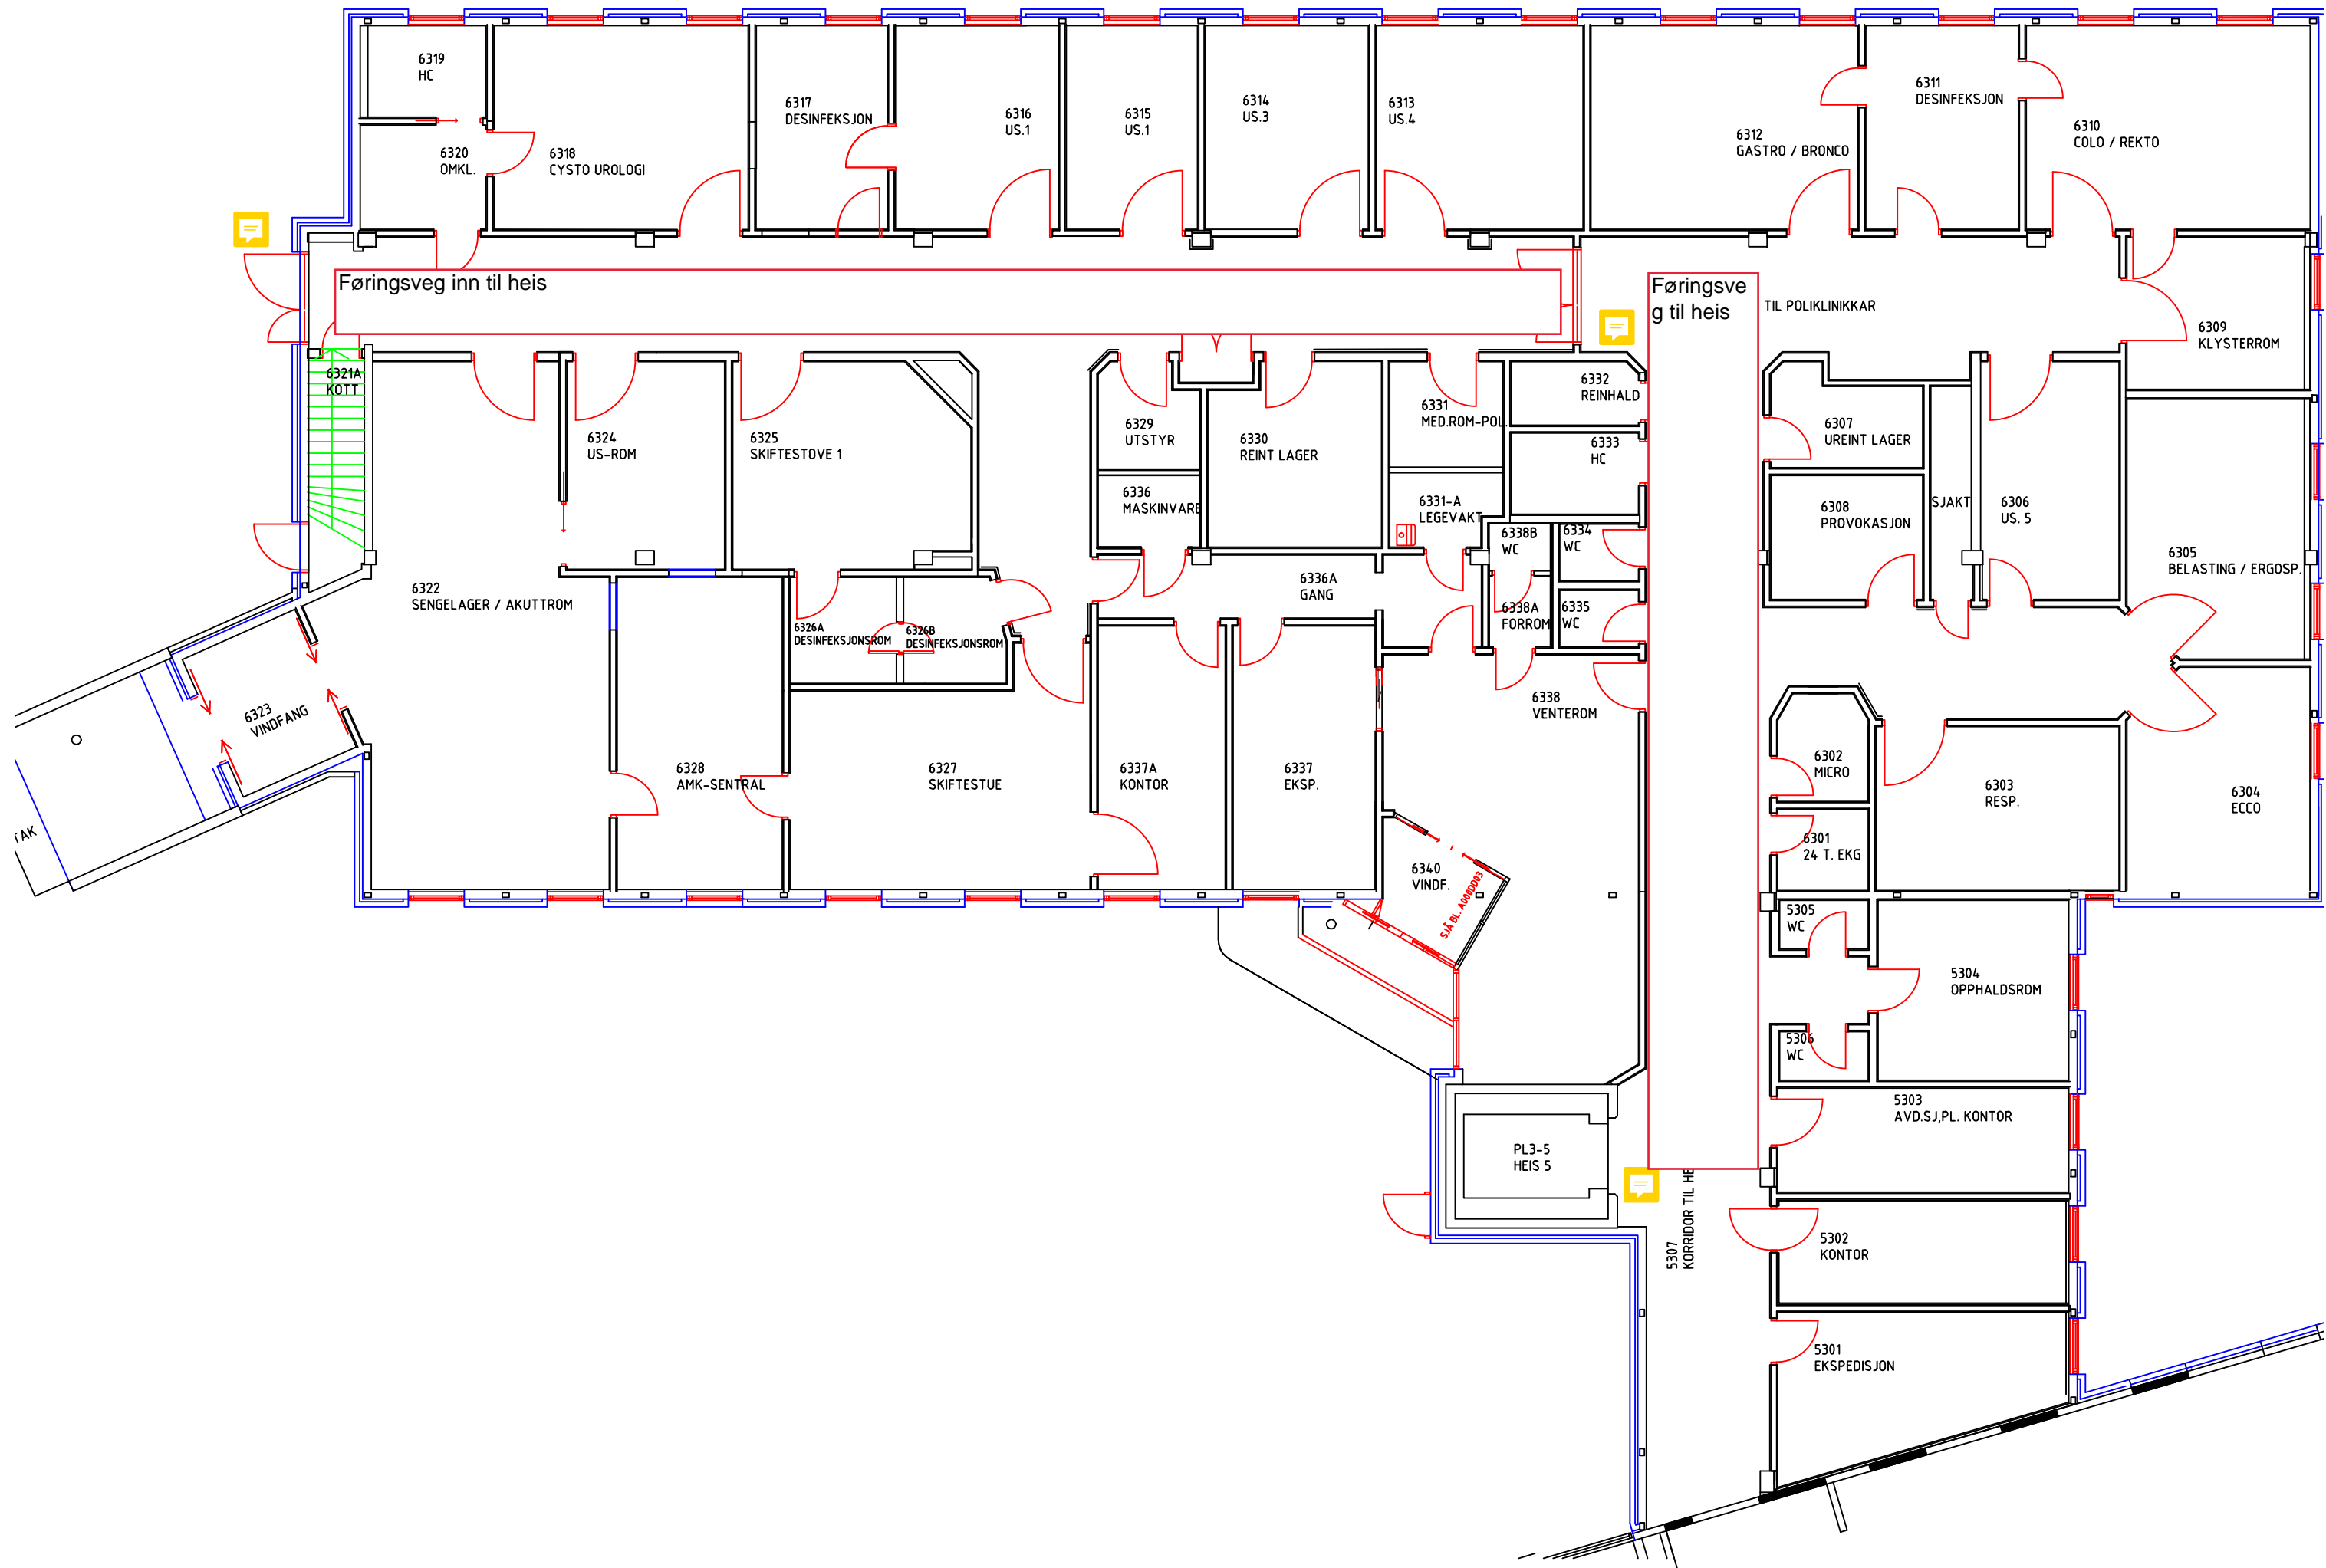

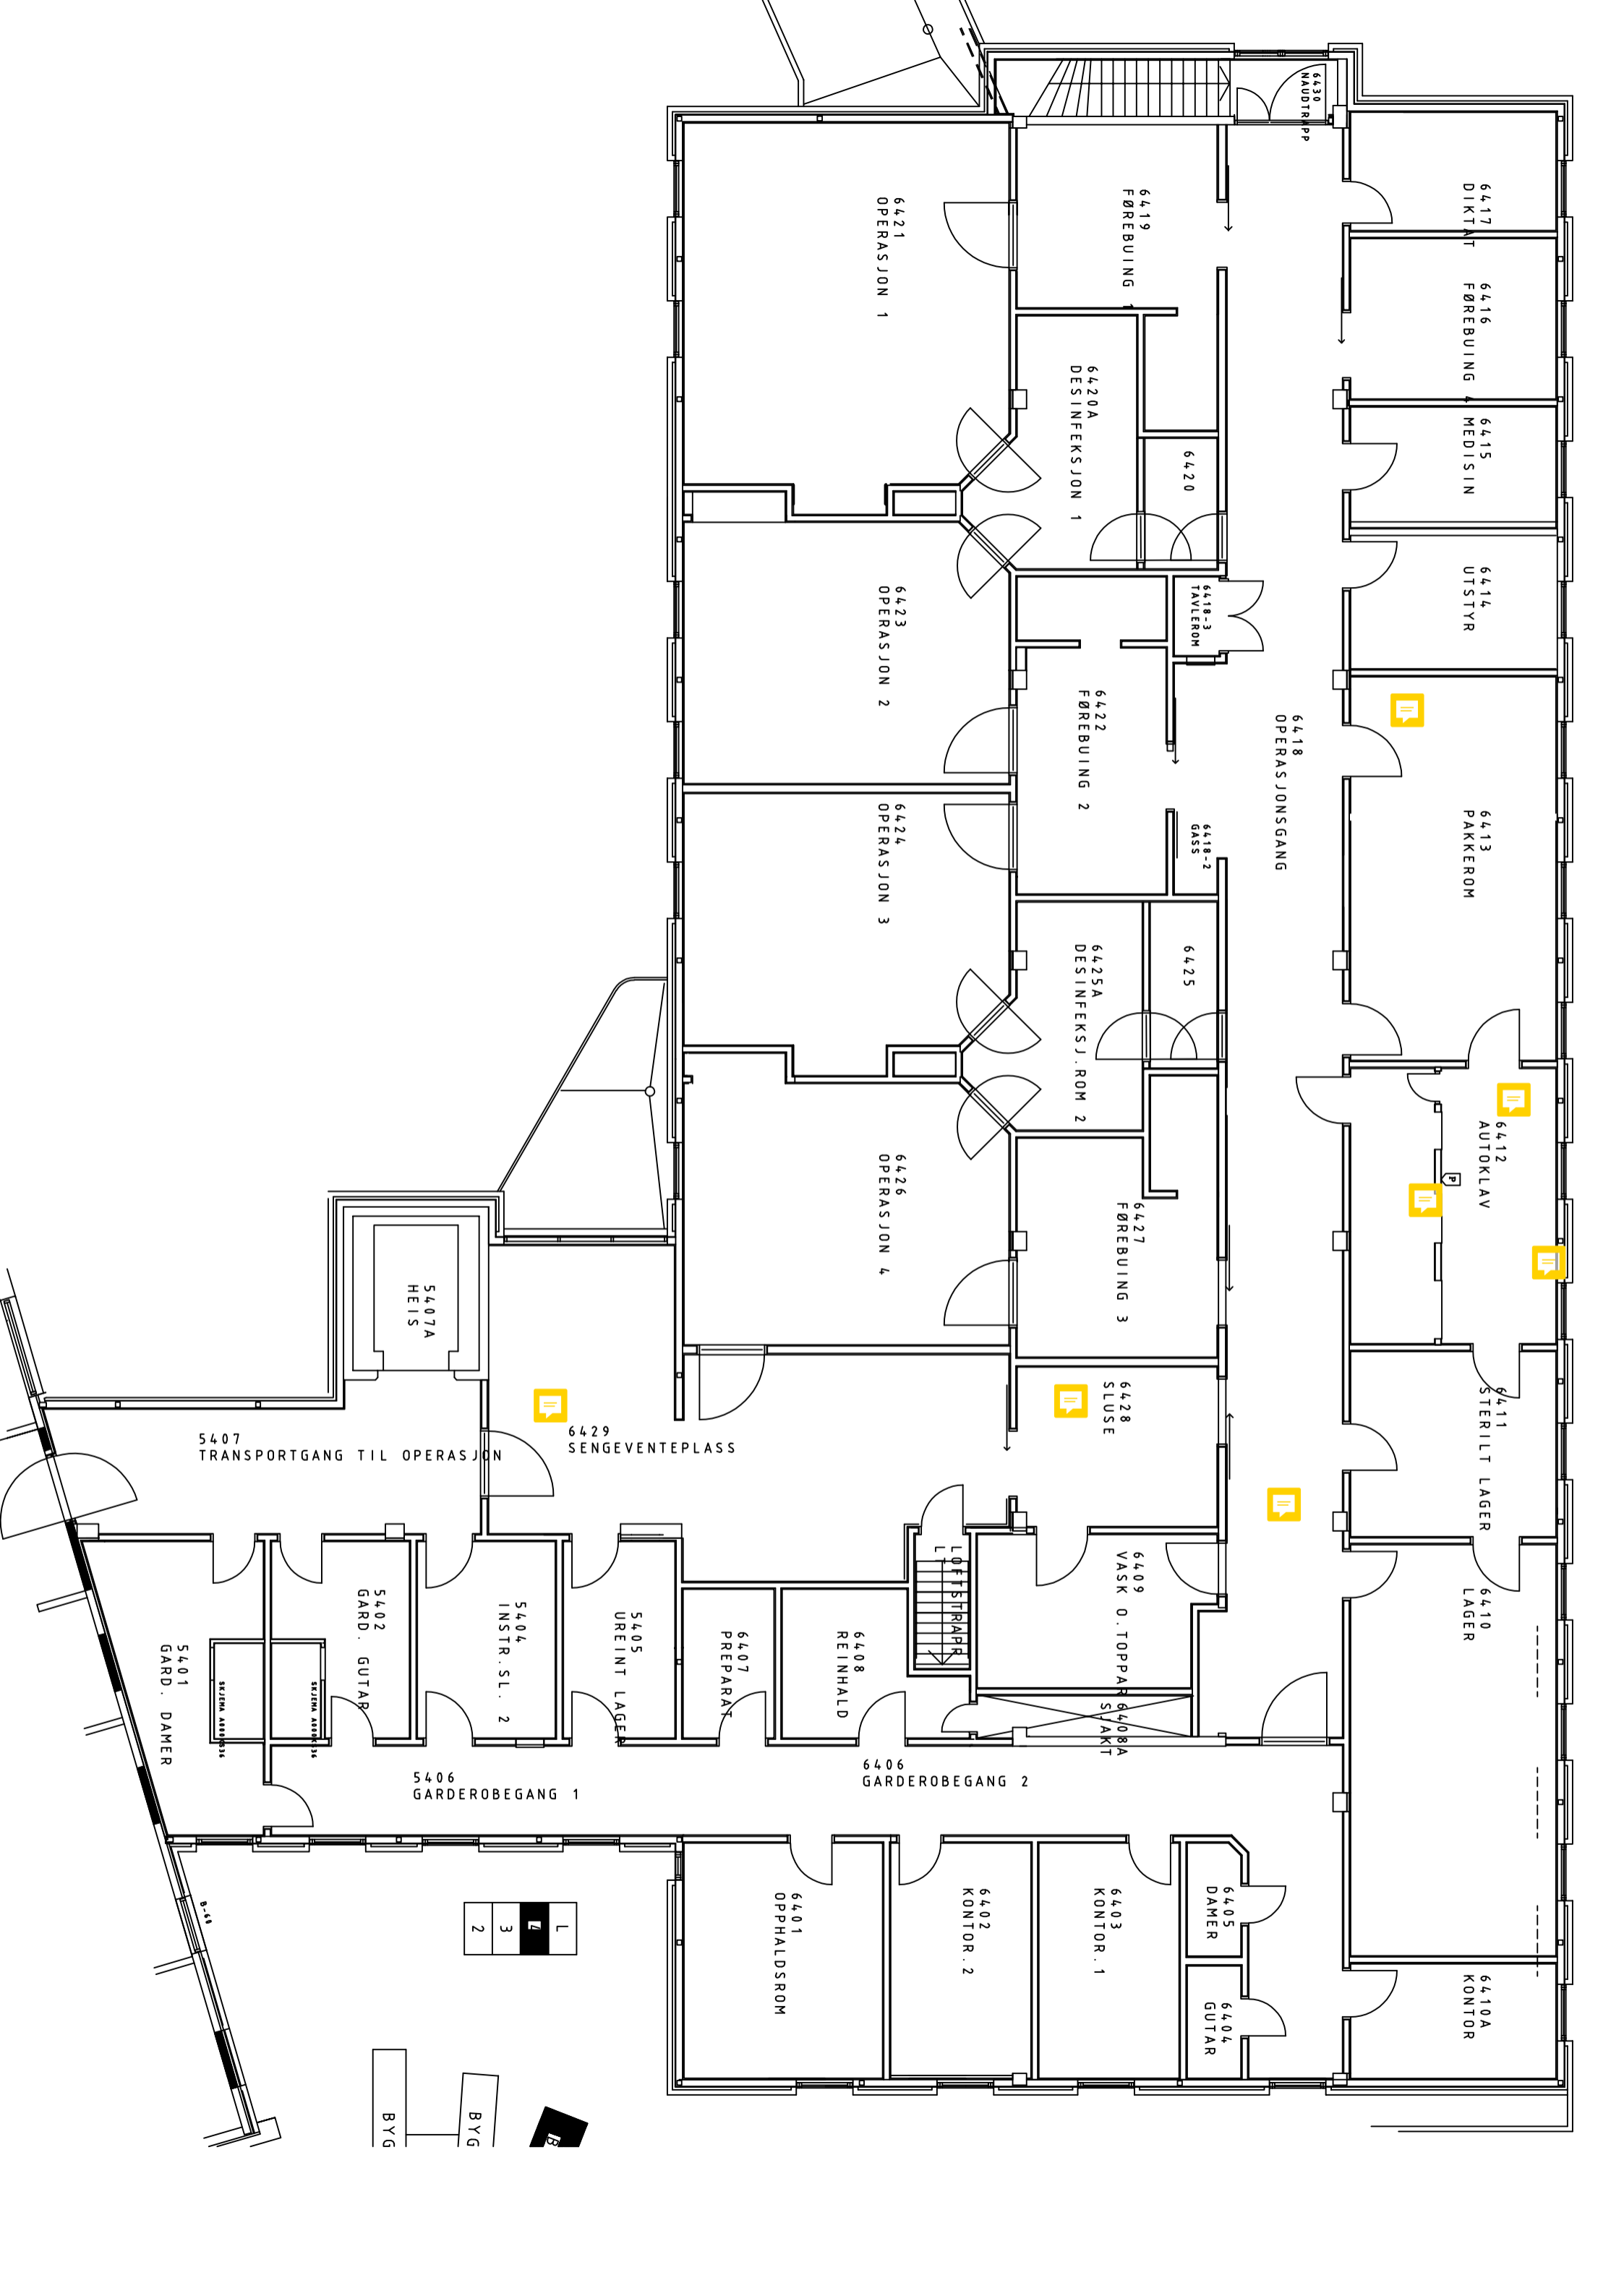

6417 DIKTAT
6416 FØREBUING
6415 MEDISIN

6414 UTSTYR

6413 PAKKEROM

6412 AUTOKLAV

6411 STERILT LAGER

6410 LAGER

6410A KONTOR

6418 OPERASJONGSANG

6419 FØREBUING

6420A DESINFESJON 1

6418-3 TAVLEROM

6422 FØREBUING 2

6418-2 GASS

6425A DESINFESJON 2

6427 FØREBUING 3

6428 SLUSE

6409 VASK O. TOPPAR

6408A SIAKT

6421 OPERASJON 1

6423 OPERASJON 2

6424 OPERASJON 3

6426 OPERASJON 4

LOFTSTRAPP

6408 REINHOLD

6407 PREPARAT

5405 UREINT LAGER

5404 INSTR. SL. 2

5402 GARD. GUTAR

5401 GARD. DAMER

5407 TRANSPORTGANG TIL OPERASJON

6429 SENGEVENTEPASS

5406 GARDEROBEGANG 1

6406 GARDEROBEGANG 2

6405 DAMER

6404 GUTAR

6403 KONTOR. 1

6402 KONTOR. 2

6401 OPPHALDSROM

L
3
2

BYG
BYG

6412
AUTOKLAV

ÅPNING

97x204


ÅPNING


119x205

ÅPNING

125x202

P

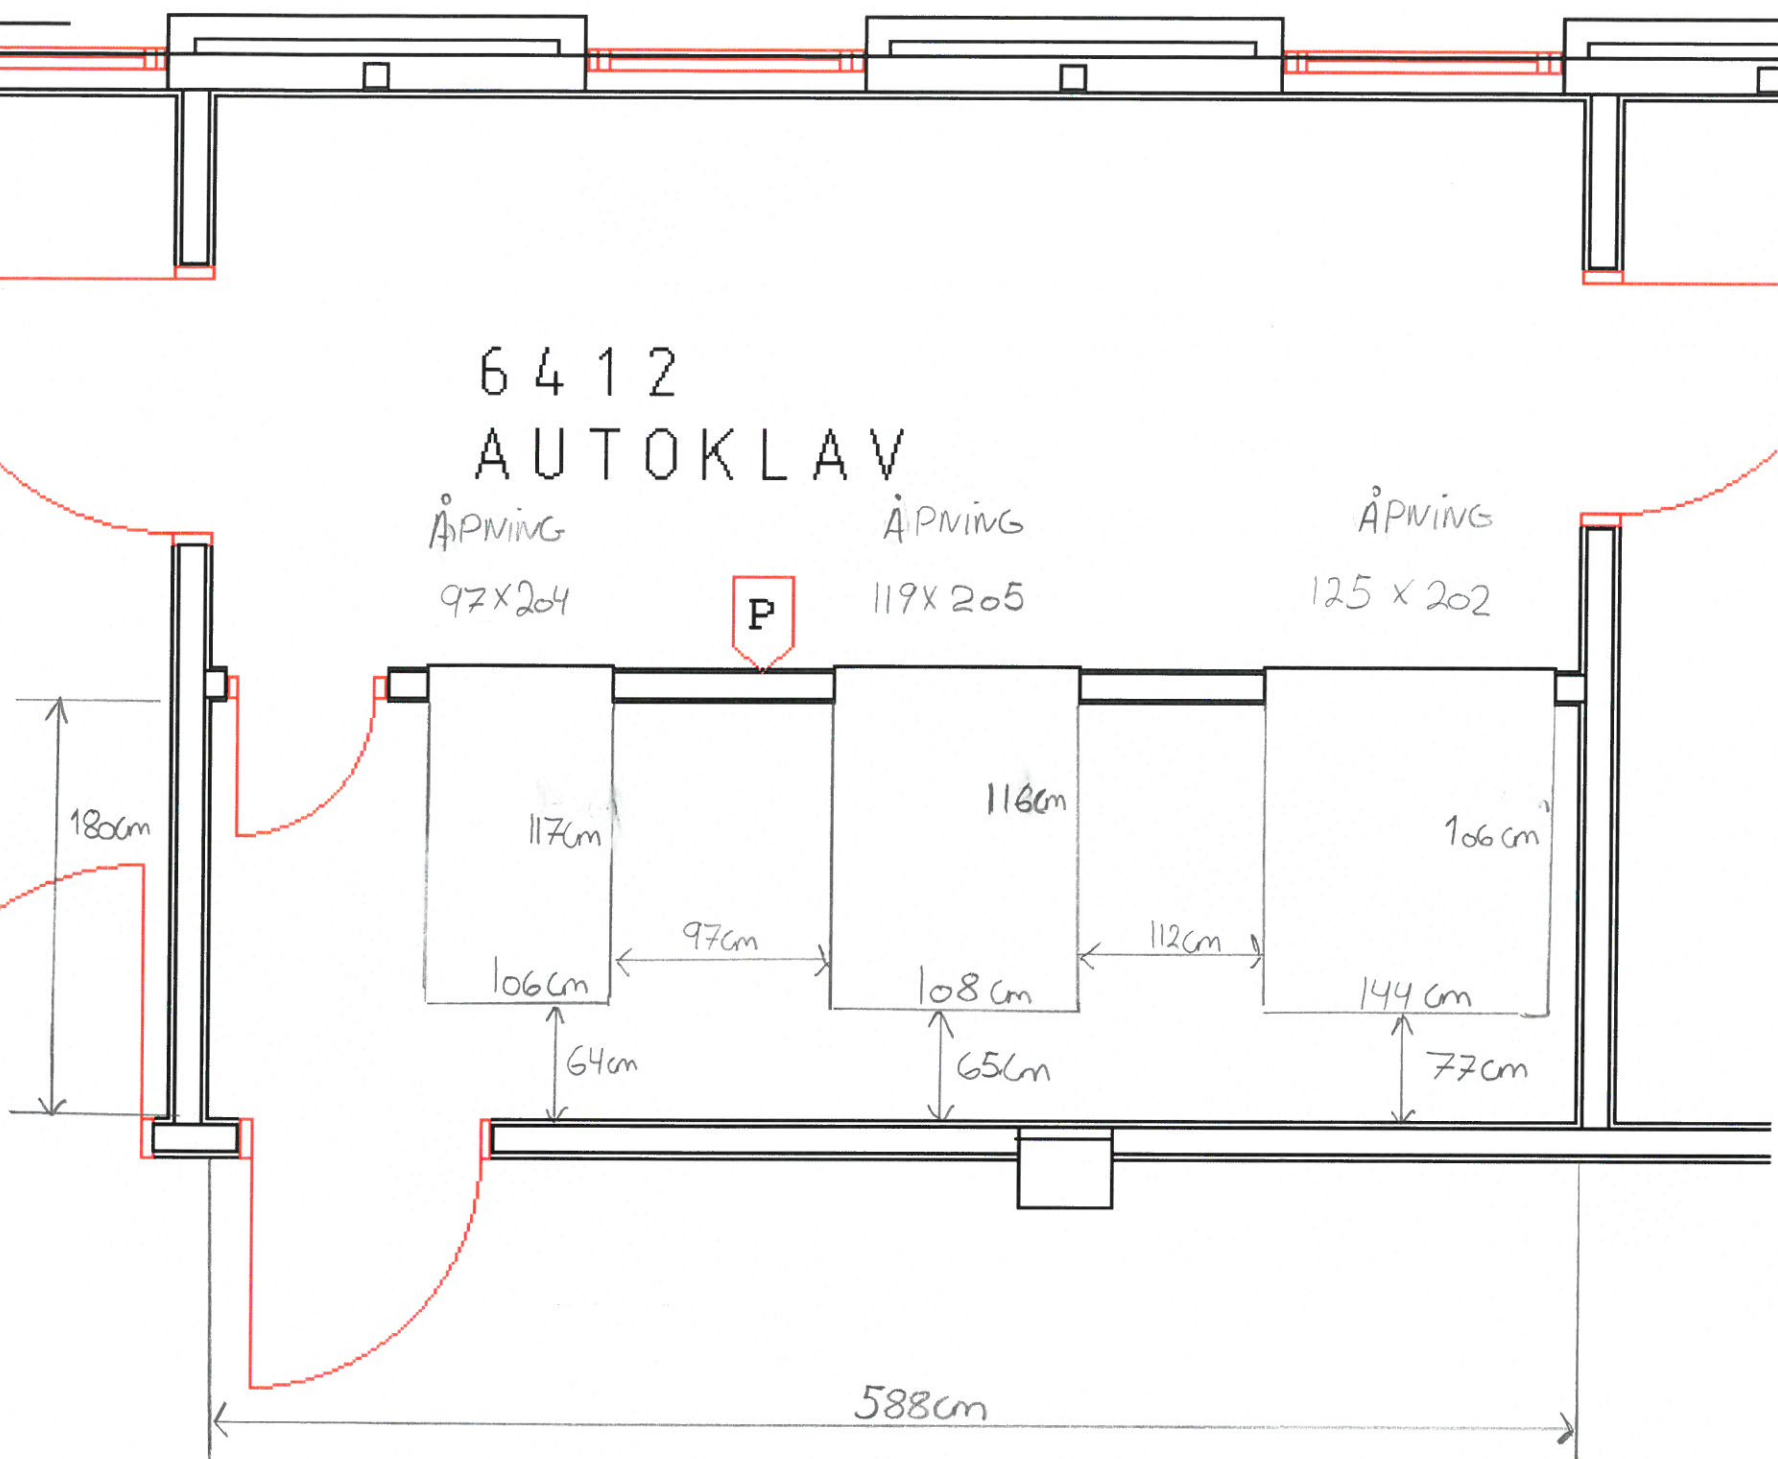

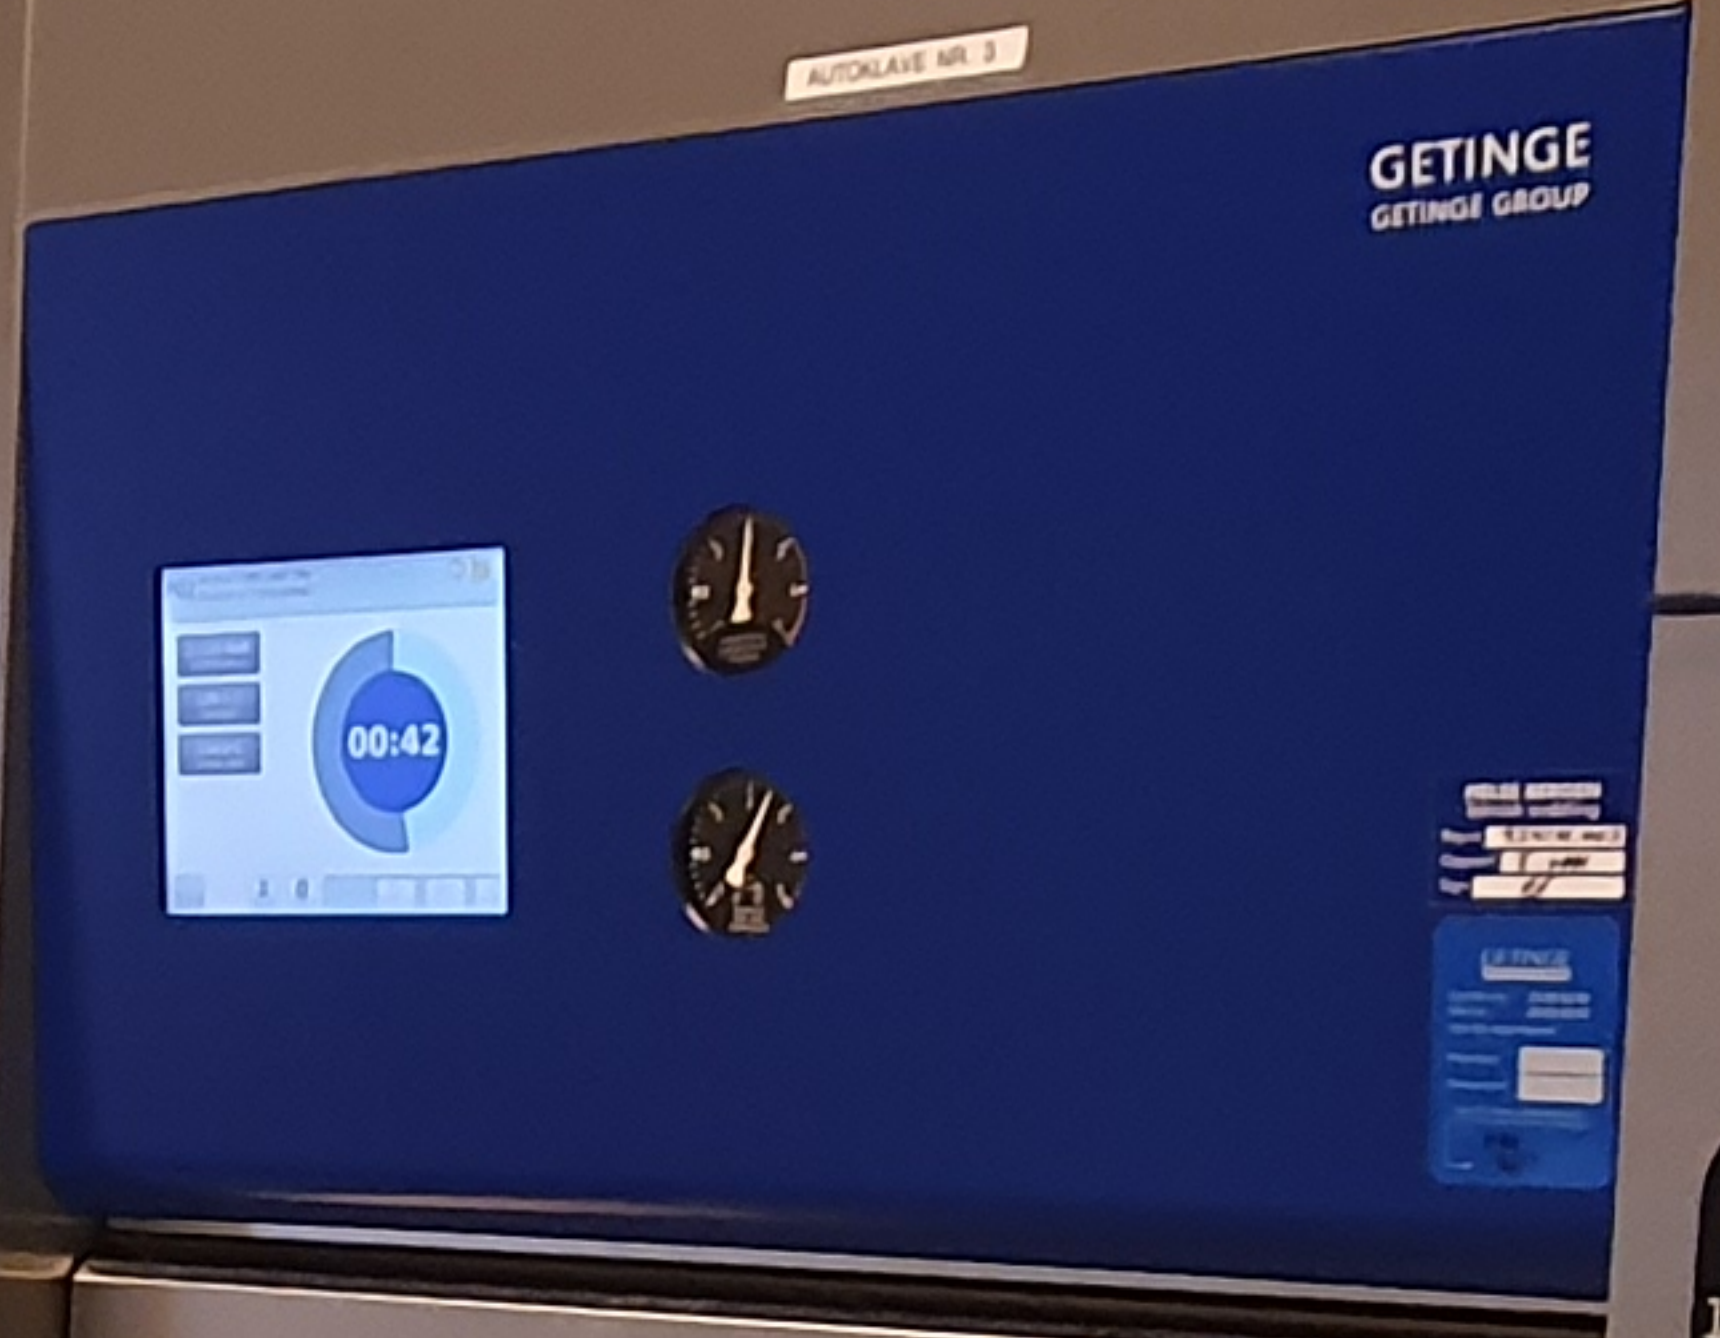

GETINGE
GETINGE GROUP


