




N 13 C 3 / 38682147 Geomatikk
8/607/0/1, 8/607/0/2 1998 1998-05-0

Denne leilighet er ikke med .

 


S.nr. 2

S.nr. 1

FASADE VEST

Denne leilighet er ikke med .

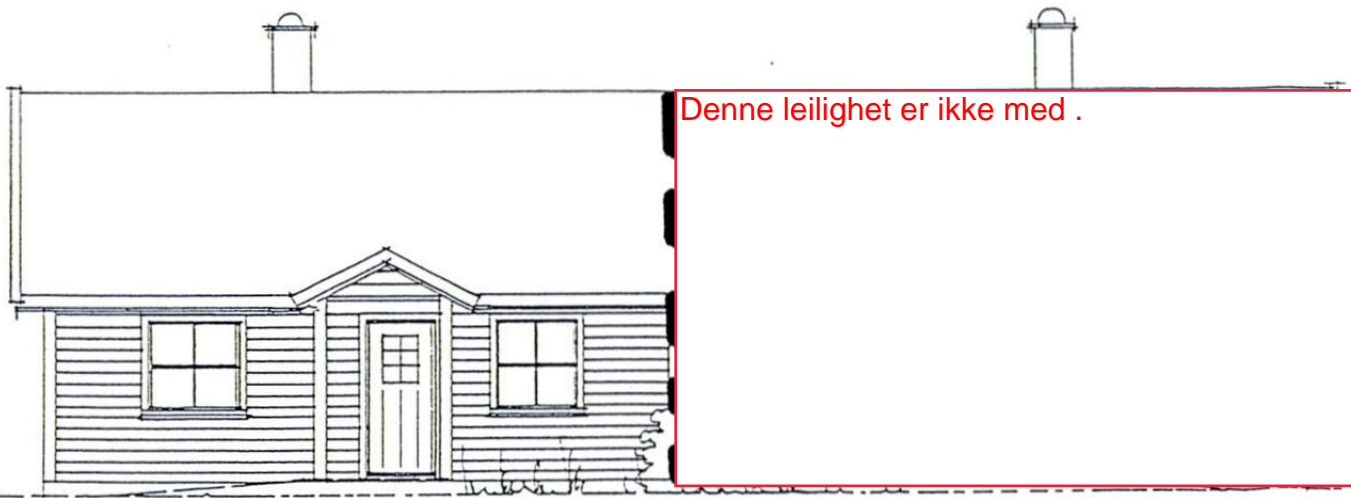

S.nr. 1

S.nr. 2

FASADE ØST



Terrase

Her er et lite tilbygg som skal være med på prisingen.

Levegg og plattning

FASADE SYD


S.nr 1 a 2

ÅMØS
TEKNISKE BYGGERI
13 NOV 1997
J.nr.: 97014067
Ark./Bak nr.

Denne gavl er ikke med

FASADE NORD


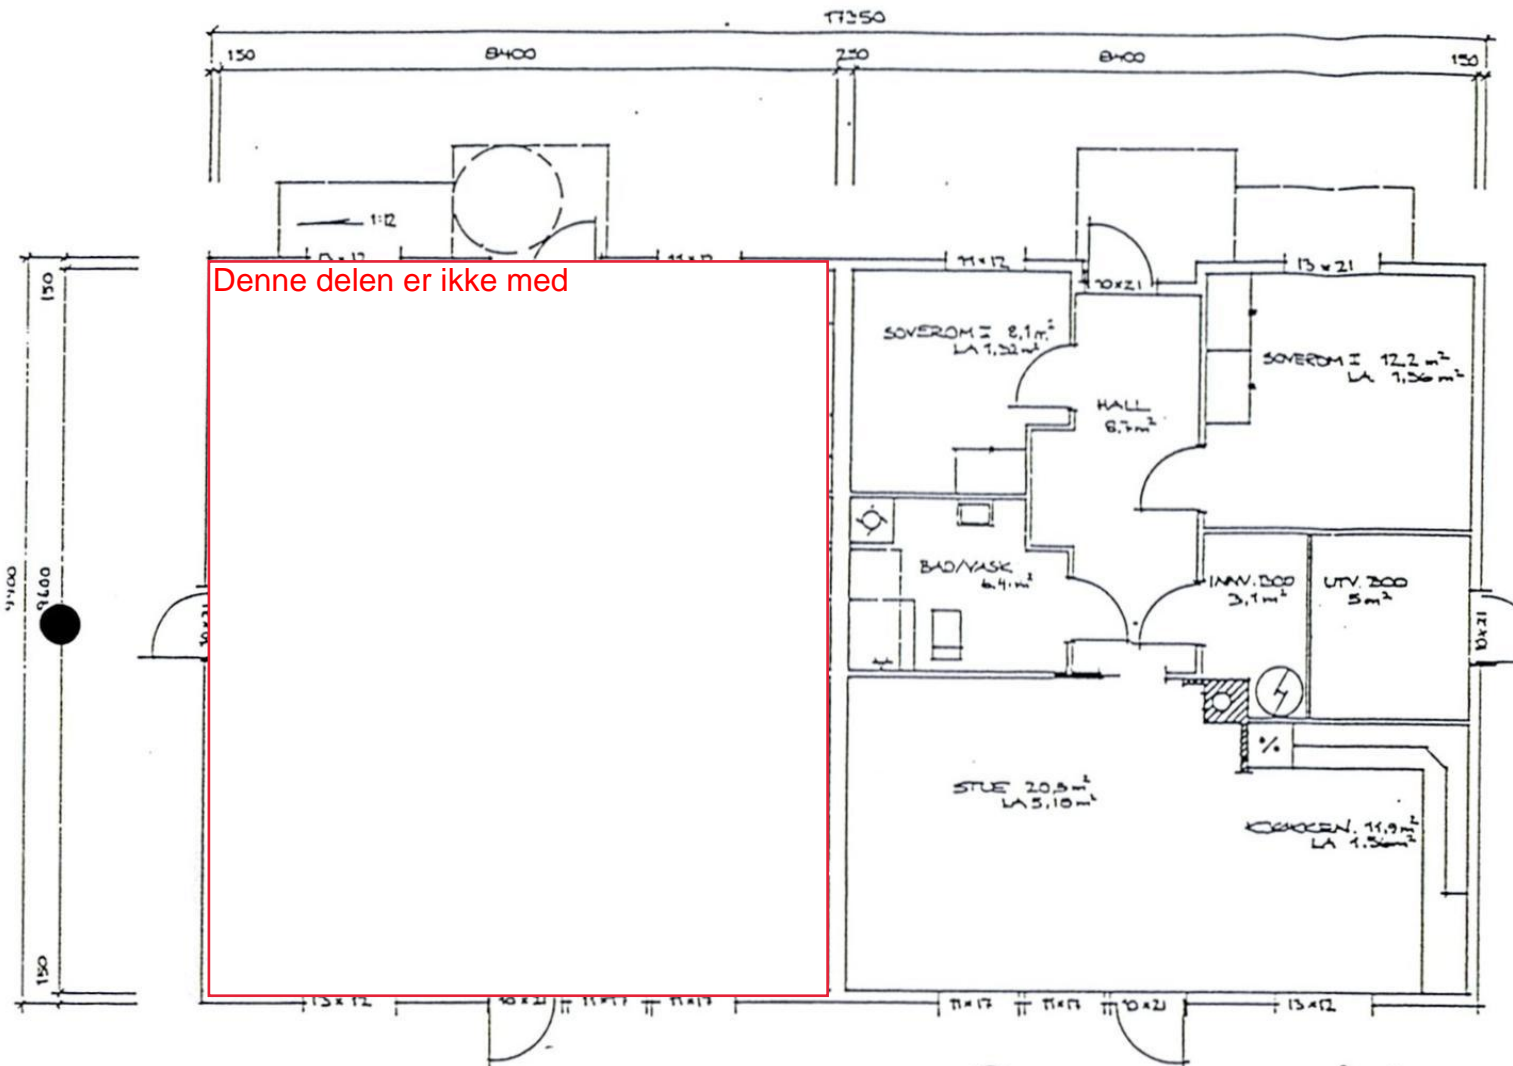

S. nr. 2

S. nr. 1

