


ÅMOT KOMMUNE
TEKNISK ETAT
13 NOV 1997
J.nr.: Arb 14066
Ark./Sak nr.

Her er det et tilbygg på ca 2,70 x 3,90m. Må kontrollmåles av tilbyder.

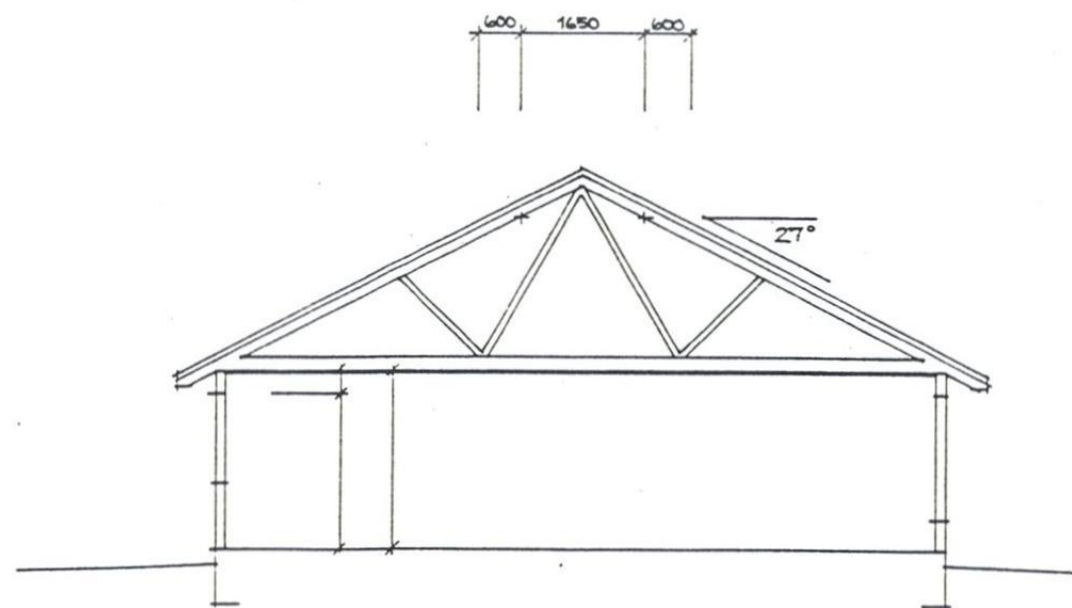

ÅMOT KOMMUNE
GOSKENT
BYGGERÅDET
JNR 97014877197
SAK NR 166197

NOWHE / 38673266
8/607 1997 1997-11-13 Tegning 199



Byggh.	Byggepl.	Kommune:	Mål: 1:100	BRA: 30 m ²	BA: 30 m ²	Arkiv:	Korl.:	Date: 09.08.94	Sign.: OTHUSEN	
										Denne tegn. tilhører Nordbo Norge a/l. Etterligning kfr. lov om åndsverk av 12.5.1961.
Byggh. :			Byggepl. :			Kommune :			Arkitekt:	
Type KVAL			Plan og snitt.							
Nr. 2										




Nr. 2

ÅMOT KOMMUNE
TEKNISK ETAT
13 NOV 1997
J.nr.: 9701406b
Ark./Sak nr.


Denne leilighet er ikke med

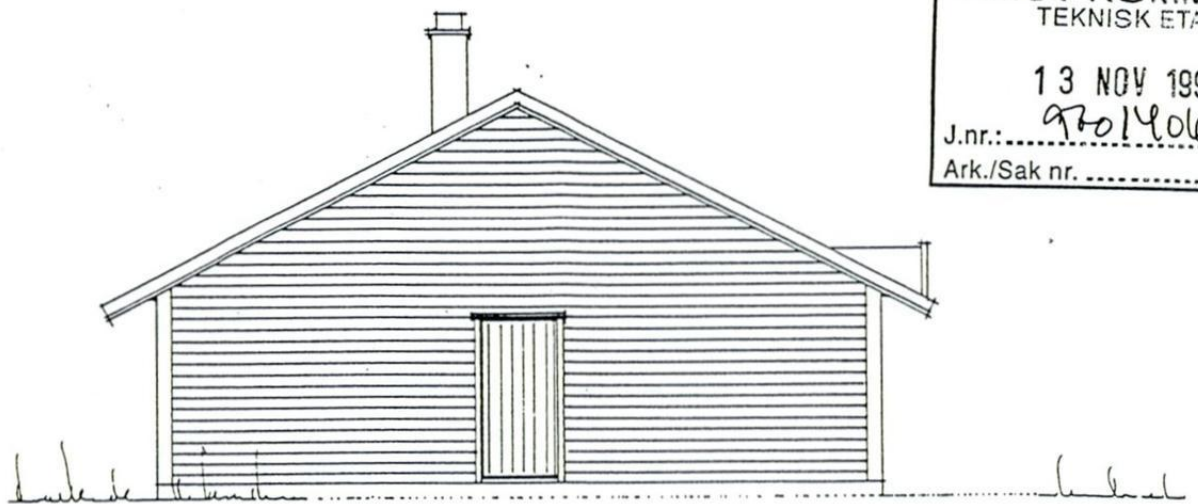 

Denne leilighet er ikke med .

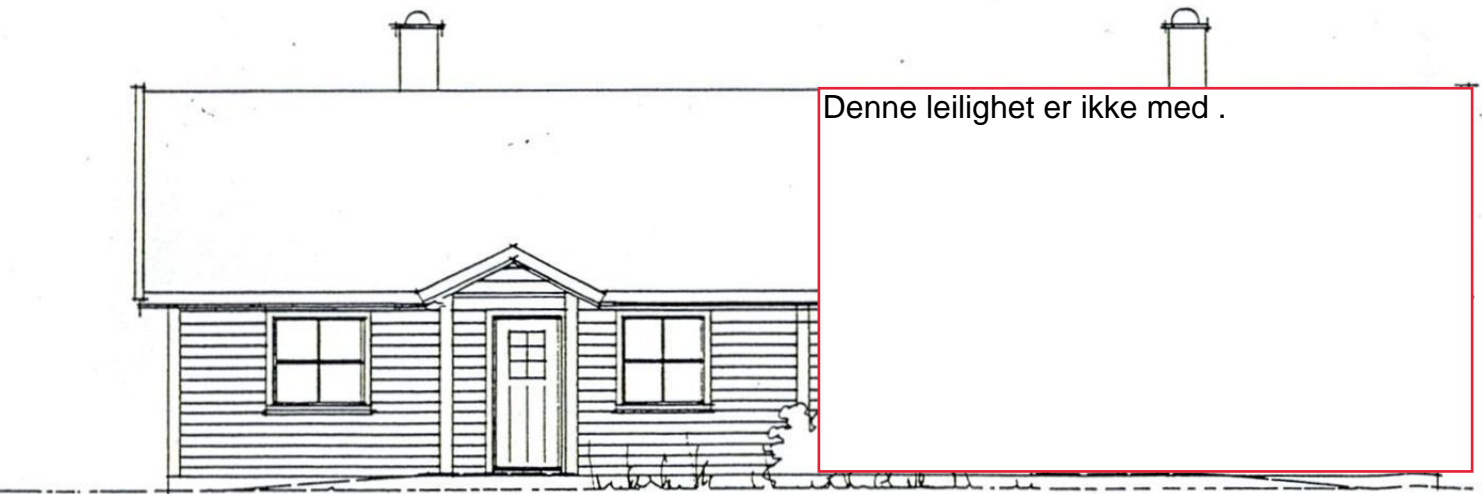

Denne gavl er ikke med .

 

ÅMOT KOMMUNE
BYGNINGSSET
J.NR 970 14877,97
SAK NR 166 197