


Generelt:

"Sky" = nye installasjoner
"Lang stipling"=eksisterende anlegg

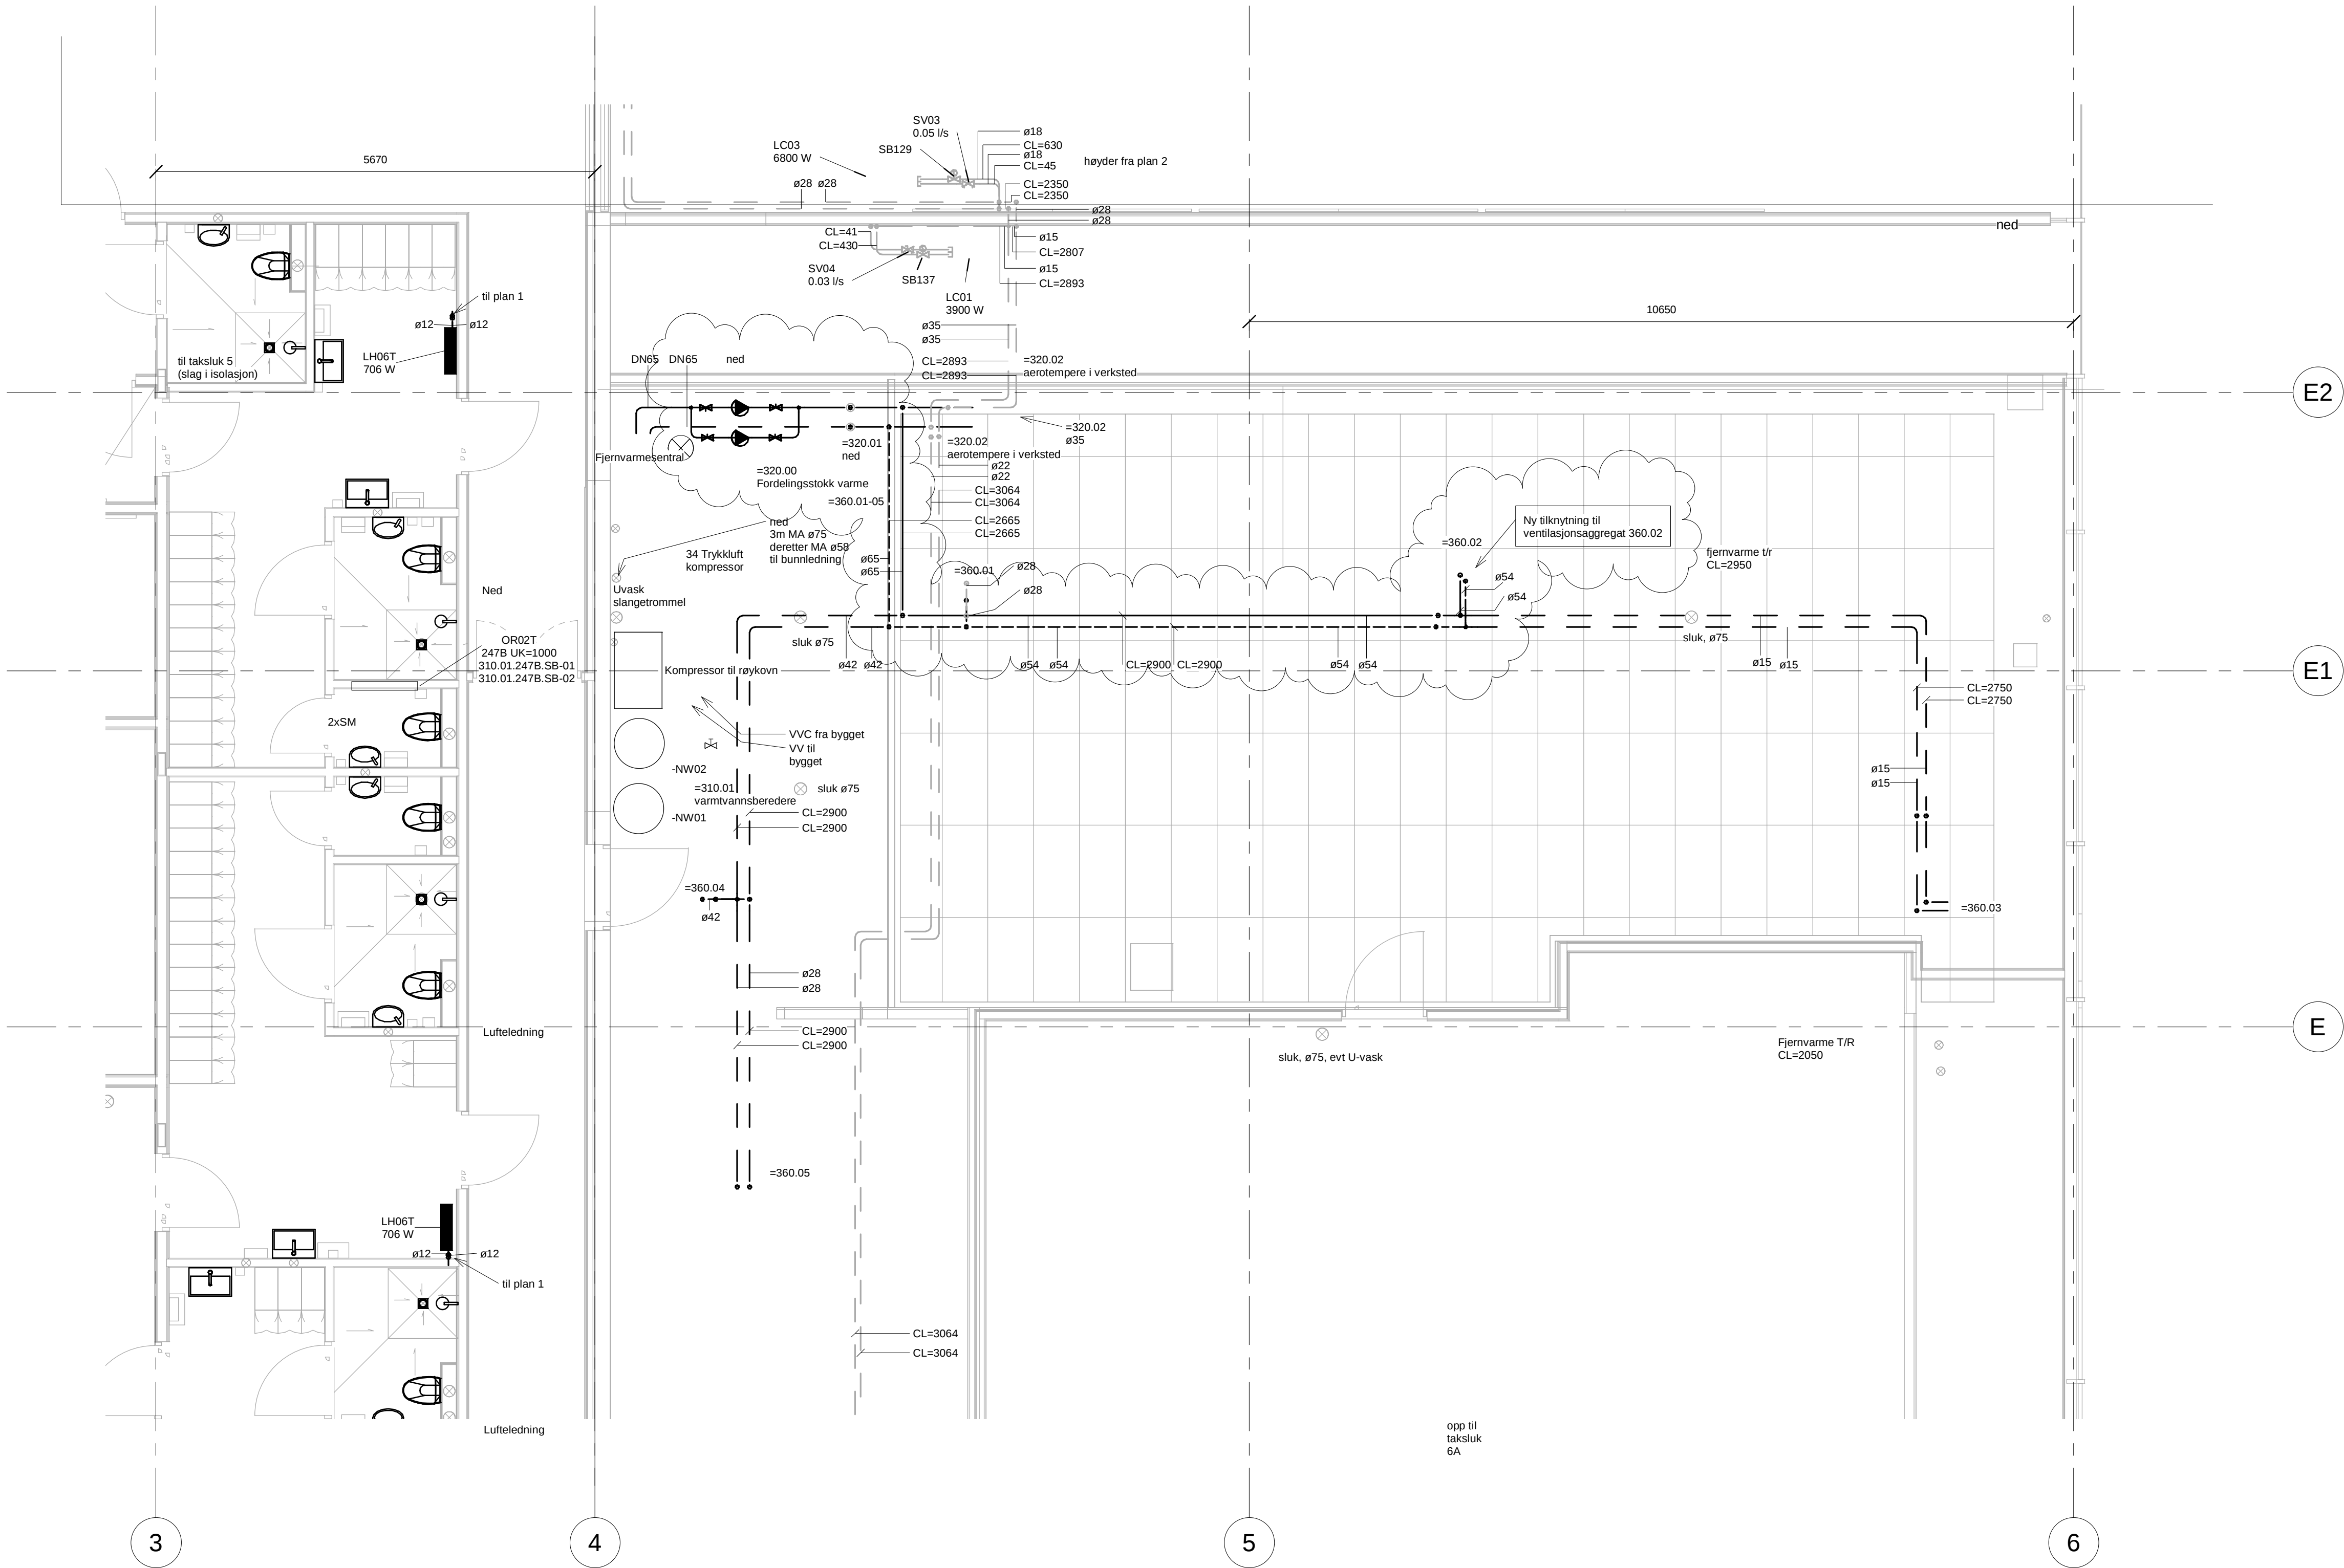

Tegningstittel: Varmeanlegg teknisk rom plan 2
Tegningsstatus: 10219120 -02-V-320-20-010 -A

A	Tilbudstegning	NONIGR	NOISAK	20.10.2020
Rev	Endring	Utf	Kont	Dato
Oppdragsgiver	TFFK			
Dato	20.10.2020	Utført av	NOISAK	Kontrollert av
Tittel		Senja Videregående Skole		
Format		1:50		
Varmeanlegg teknisk rom plan 2		Sweco oppdragsnr. 10219120		
		Sweco oppdragsleder NONIGR		
Tegningsstatus		Tilbudstegning		
Fagdisiplin	Tegningsnummer (bygg-et-fag-syst-type-løpenr)		Status	Rev.
	02-V-320-20-010			A