


Luftbehandlingsanlegg
SYSTEMSKJEMA

Generelt:
"sky" = nye installasjoner

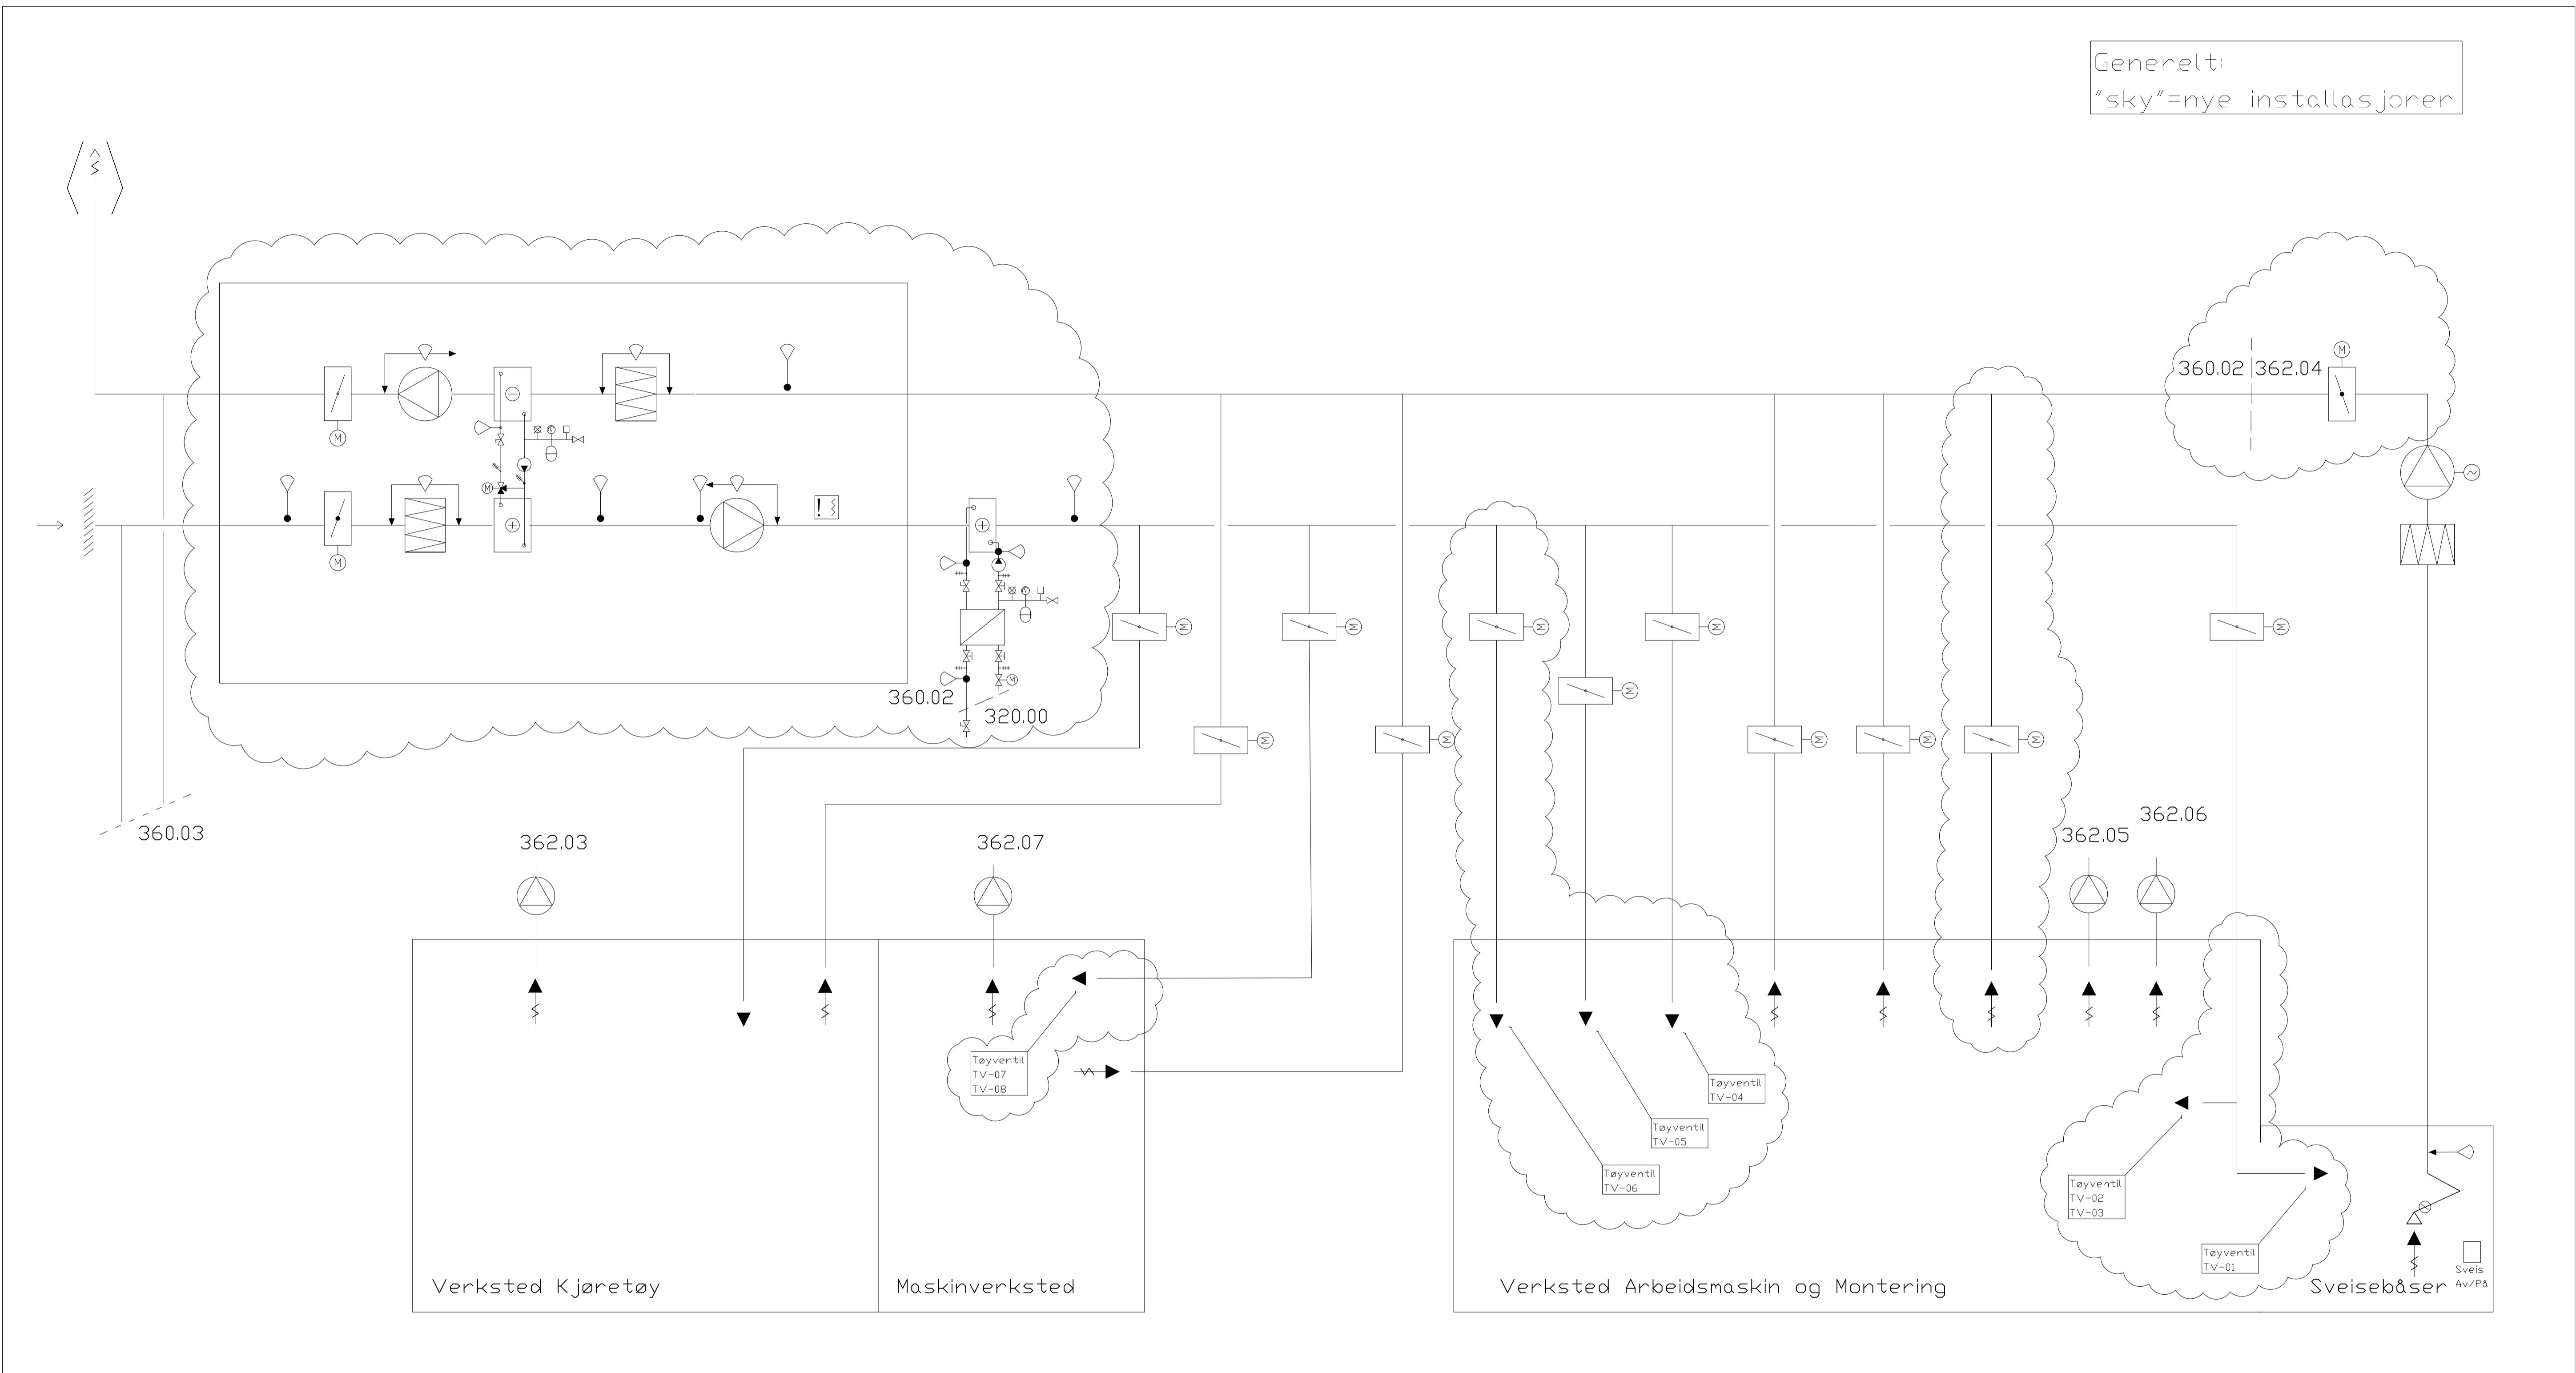

Senja Videregående Skole
Luftbehandling system 360.02
Tilbudstegning

Oppdragsansvarlig
NONIGR

Saksbeh.: NONIGR

System:
360.02

Dato: 20.10.2020

Rev. dato: 22.10.2020

Kontr.: NOISAK

Tegning nr.
V-360-70-002

Rev.
-

