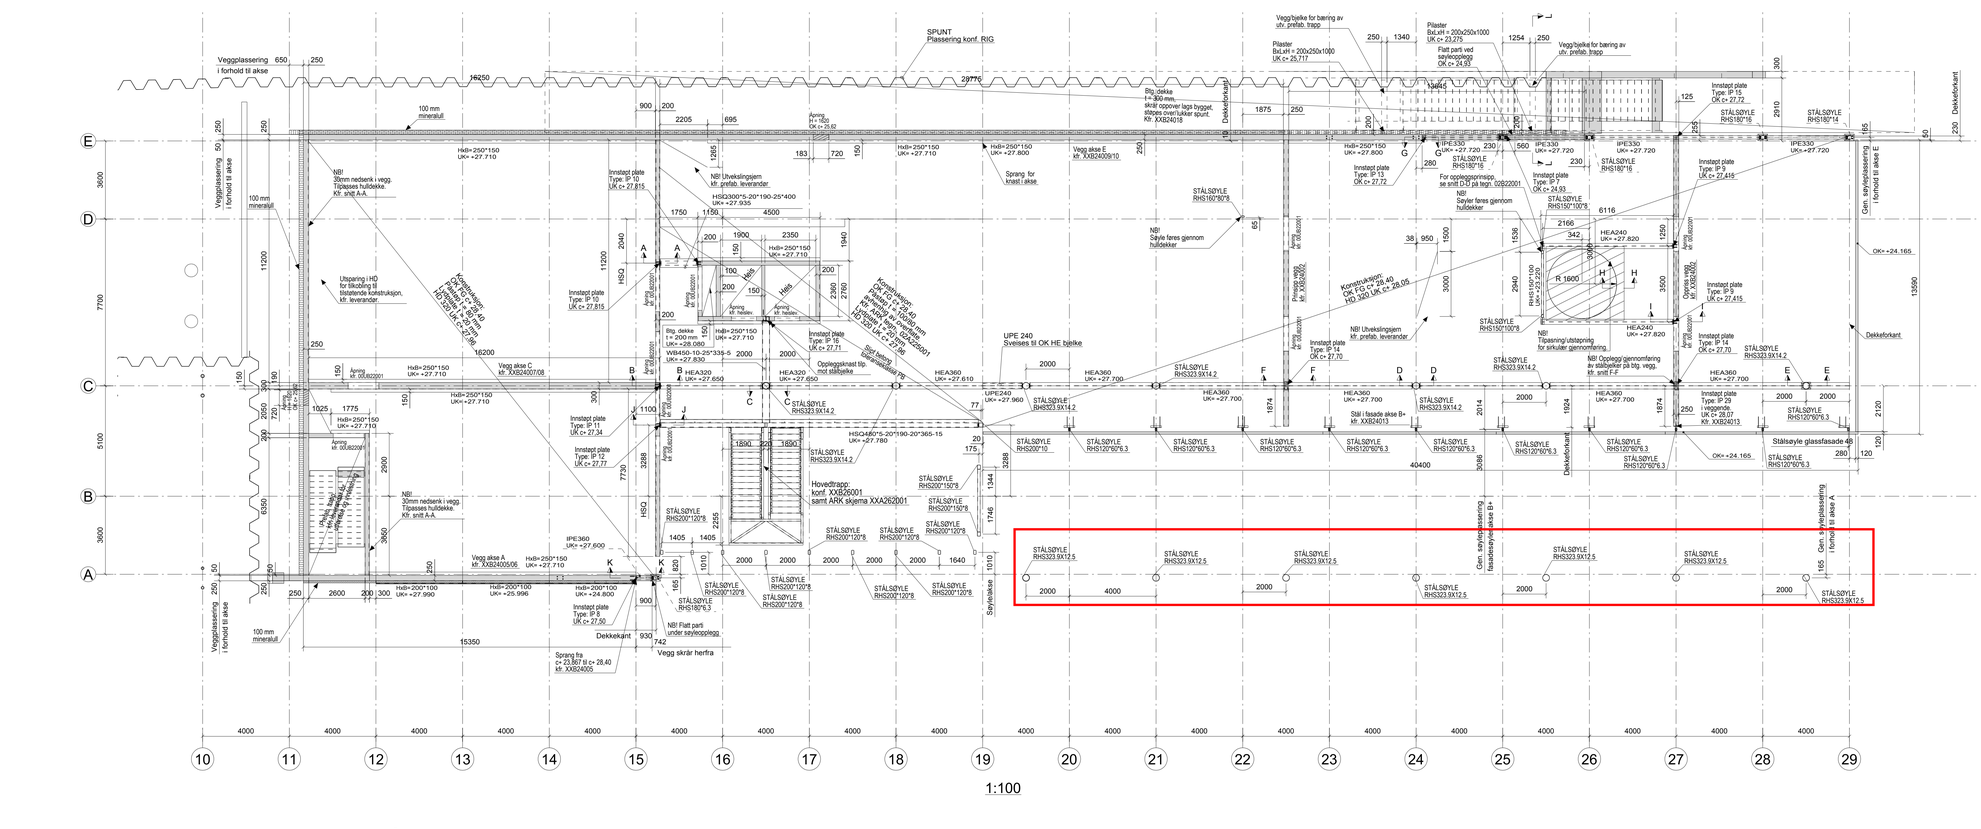
SPUNT
Plassering konf. RIG
Veggplassering i forhold til akse
Vegg/bjelke for bæring av ufv. prefab. trapp
Pilaster
Flatt parti ved sayleoppleggg
Vegg/bjelke for bæring av ufv. prefab.trapp
Btg. dekke
Sprang for knast i akse
Innstøpt plate
Type: IP 15
Type: IP 9
Type: IP 13
Type: IP 7
Type: IP 14
Type: IP 29
Type: IP 10
Type: IP 11
Type: IP 12
Type: IP 8
Dekkeforkant
Gen. søyleplassering i forhold til akse A
Gen. søyleplassering i forhold til akse E
Gen. søyleplassering i fasadevegg/vindusakse B+
Søyleakse
Hovedtrapp:
konf. XXB26001
samt ARK skjema XXA262001
Sprang fra
Dekkekant
Vegg skrår herfra
Utsparing i HD for tilkobling til tilstøtende konstruksjon, kfr. leverander.
