


- Anm. A: 10cm kabelbro monteres vertikalt på rør. Se snitt-tegning 151-401.
- Anm. B: 30cm kabelbro monteres vertikalt fra kabelbro og ned til gulv. Monteres langs fundament til motorer. Sikkerhetsbryter og nødstoppbryter monteres på denne.
- Anm. C: 30cm kabelbro monteres vertikalt fra kabelbro og ned til gulv. Monteres langs fundament til motorer. Sikkerhetsbryter og nødstoppbryter monteres på denne.
- Anm. D: Armaturskinner monteres i flukt med kabelbro.
- Anm. E: 20cm kabelbro monteres fra 40cm kabelbro og ned på "kon" på siloer.
- Anm. F: 20cm kabelbro monteres vertikalt ned på motorfundament.

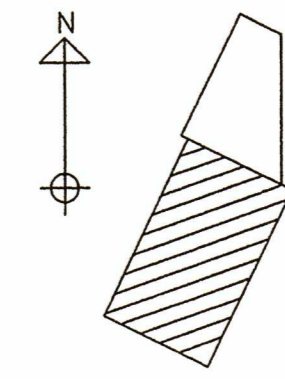

**RSG A/s**  
**SOM BYGGET**  
 Dato: 16.4.97 Sign: [Signature]

ARBEIDSTEGNING

Korrigeret i hht. installater.		A	30.10.95 LO
REVIDERINGEN GJELDER		REV.	DATO SIGN.
<b>ASKØY KOMMUNE, KLEPPE VANNVERK</b>			
PLAN 1	MÅLESTOKK	TEGN.	28.08.92 SHF
FØRINGSVEIER	1:50	TRAC.	
		KONTR.	
		GODKJ.	
<b>RSG A/s</b>	SAK NR.	TEGN.NR.	REV.
RASMUSSEN & STRAND - GUSTAVSEN	151-501	A	
RÅDGIVENDE INGENIØRER - ELEKTROTEKNIKK HARALDSGT. 8, 3256 LARVIK TLF. 33 18 78 99			

Rev / Ant.	Revidert/ingen gjelder	Dato	Tegn.	Kont.
<b>ASKØY KOMMUNE</b>				
<b>KLEPPE VANNVERK</b>				
<b>PLAN 1. ETASJE</b>		Mål	1:50	
<b>MÅL</b>		Sak nr.	V0101	
		Tegn nr.	K102	Rev.
<b>SAMFUNNSTEKNIKK A.S.</b>				
RÅDGIVENDE INGENIØRER OG ARKITEKTER				