


- Anm. A: 2 stk. 500mm kabelbroer fra fordeling til letg. Detalj kabelbro, se snitt-tegning 151-400.
- Anm. B: Armaturskinne monteres i høyde tilpasset beskrevet UK armatur.
- Anm. C: Armaturskinne monteres i flukt med kabelbro.

K164

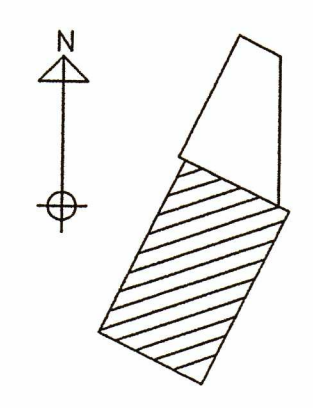

**RSG A/s**  
**SOM BYGGET**  
 16.4.92  
 Dato:..... Sign:.....

ARBEIDSTEGNING

Rev. Ant. Revideringen gjelder	Dato	Tegn	Kontr.
ASKØY KOMMUNE			
KLEPPE VANNVERK			
PLAN 2. ETASJE	Mål 1:50		
MÅL	Sak nr. V0101		
	Tegn nr. K103		
SAMFUNNSTEKNIKK A.S. RÅDGIVENDE INGENIØRER OG ARKITEKTER			

Korrigeret i hht. installatør.		C	30.10.95	LO
Inntegnet kabelbro i VVS-rom		B	09.02.95	AL
Korrigeret etter endringer.		A	14.02.94	LO
REVIDERINGEN GJELDER		REV.	DATO SIGN.	
<b>ASKØY KOMMUNE, KLEPPE VANNVERK</b>				
PLAN 2	MÅLESTOKK	TEGN.	14.08.92	SHF
FØRINGSVEIER	1:50	TRAC.		AL
		KONTR.		
		GODKJ.		
<b>RSG A/s</b>	SAK NR.	TEGN.NR.	REV.	
RASMUSSEN & STRAND - GUSTAVSEN	151-502		C	
RÅDGIVENDE INGENIØRER - ELEKTROTEKNIKK				
HARALDSØT. 8, 3256 LARVIK TLF. 33 18 78 99				