



Vest  
1 : 100

Øst  
1 : 100

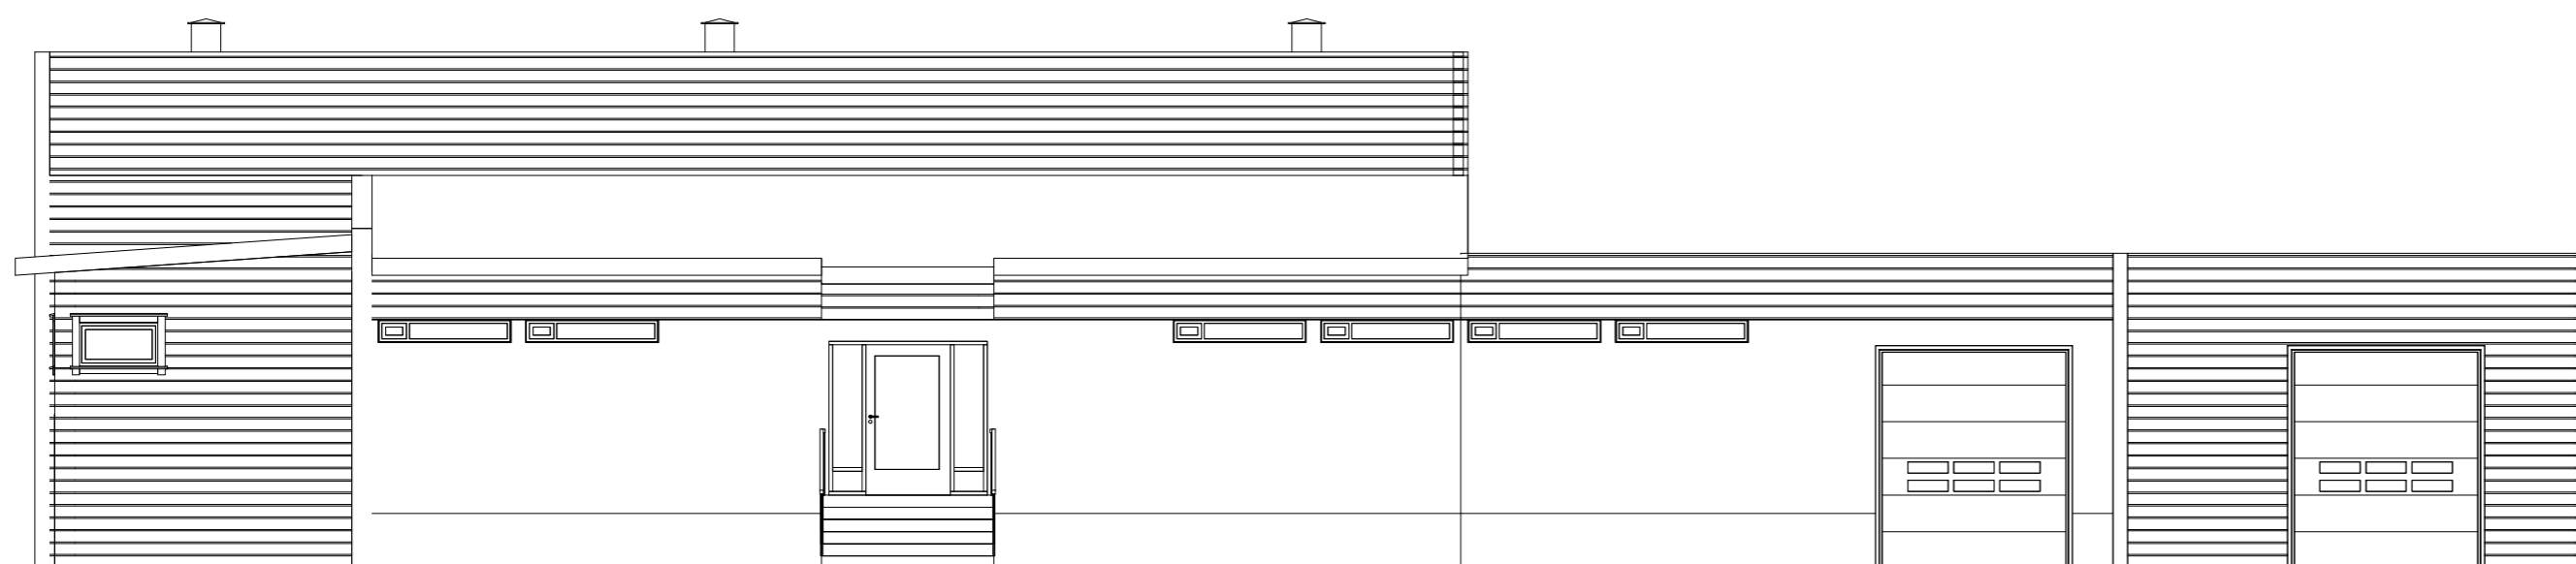


Nord  
1 : 100

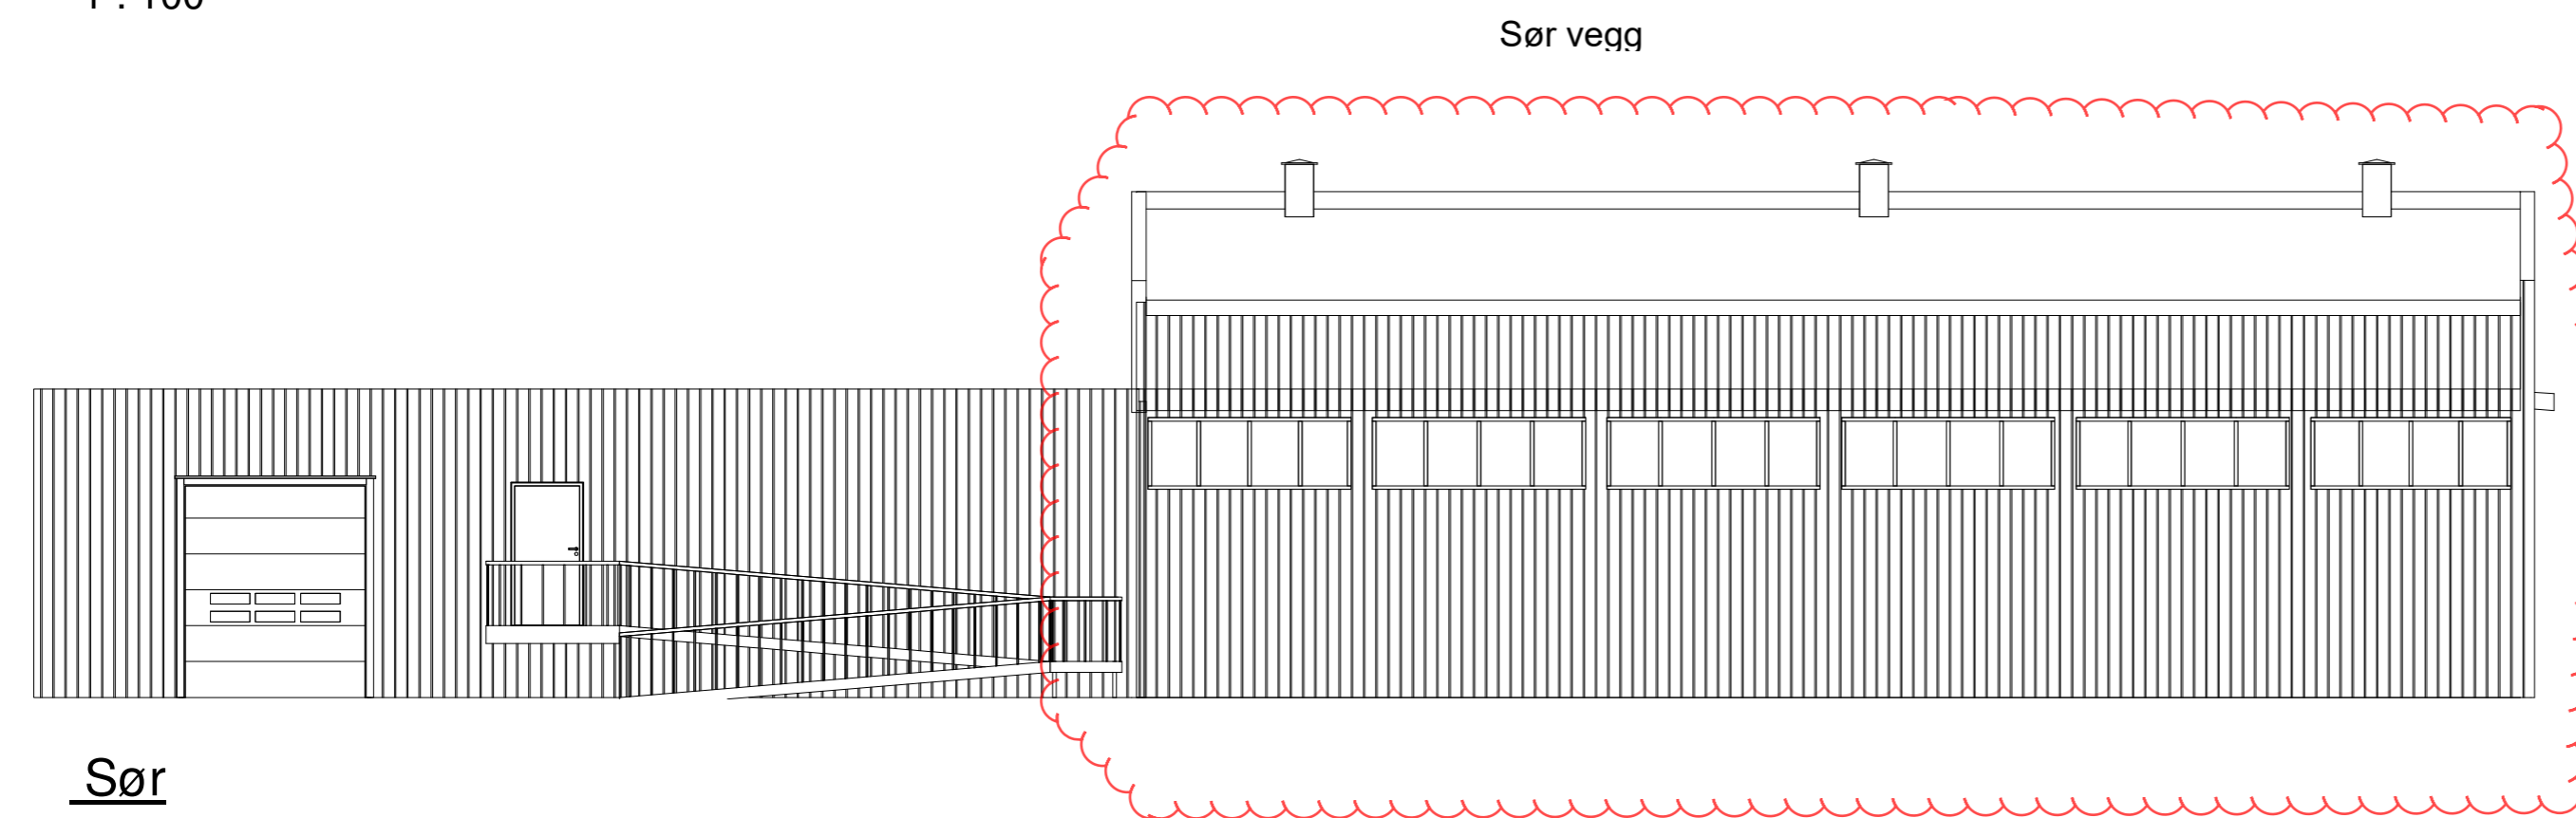

Sør  
1 : 100

Tegn.nr: **A32-01** Rev:  
Status: **Prosjektstatus**

Revisjon:	Retting:	Dato:	Sign.:	Ktr.:
		Oppdragsgiver: <b>Sømna Kommune</b>	Prosj.ansv: -	
		Prosjekt: <b>Sømna Svømmehallen</b>	Tegn: ITS	
		Tegningstittel: <b>Fasader</b>	Kontr: <b>ÅN</b>	Godkj: <b>ÅN</b>
			Dato: <b>19.08.19</b>	
Prosjektnr: <b>3360-103</b>	Tegn.nr: <b>A32-01</b>	Rev:	Format: <b>A2</b>	Målestokk: <b>1 : 100</b>
<small>ARKITEKTER OG RÅDGIVENDE INGENIØRER NAMSOS   VERDAL   TRONDHEIM Telefon: 74 21 65 65 E-post: arcon@arcon.no Web: www.arcon.no</small>		07.10.2019 15:48:17		