


Kartutsnitt er ikke målestokkriktig og må oppfattes som orienterende

B33T0740

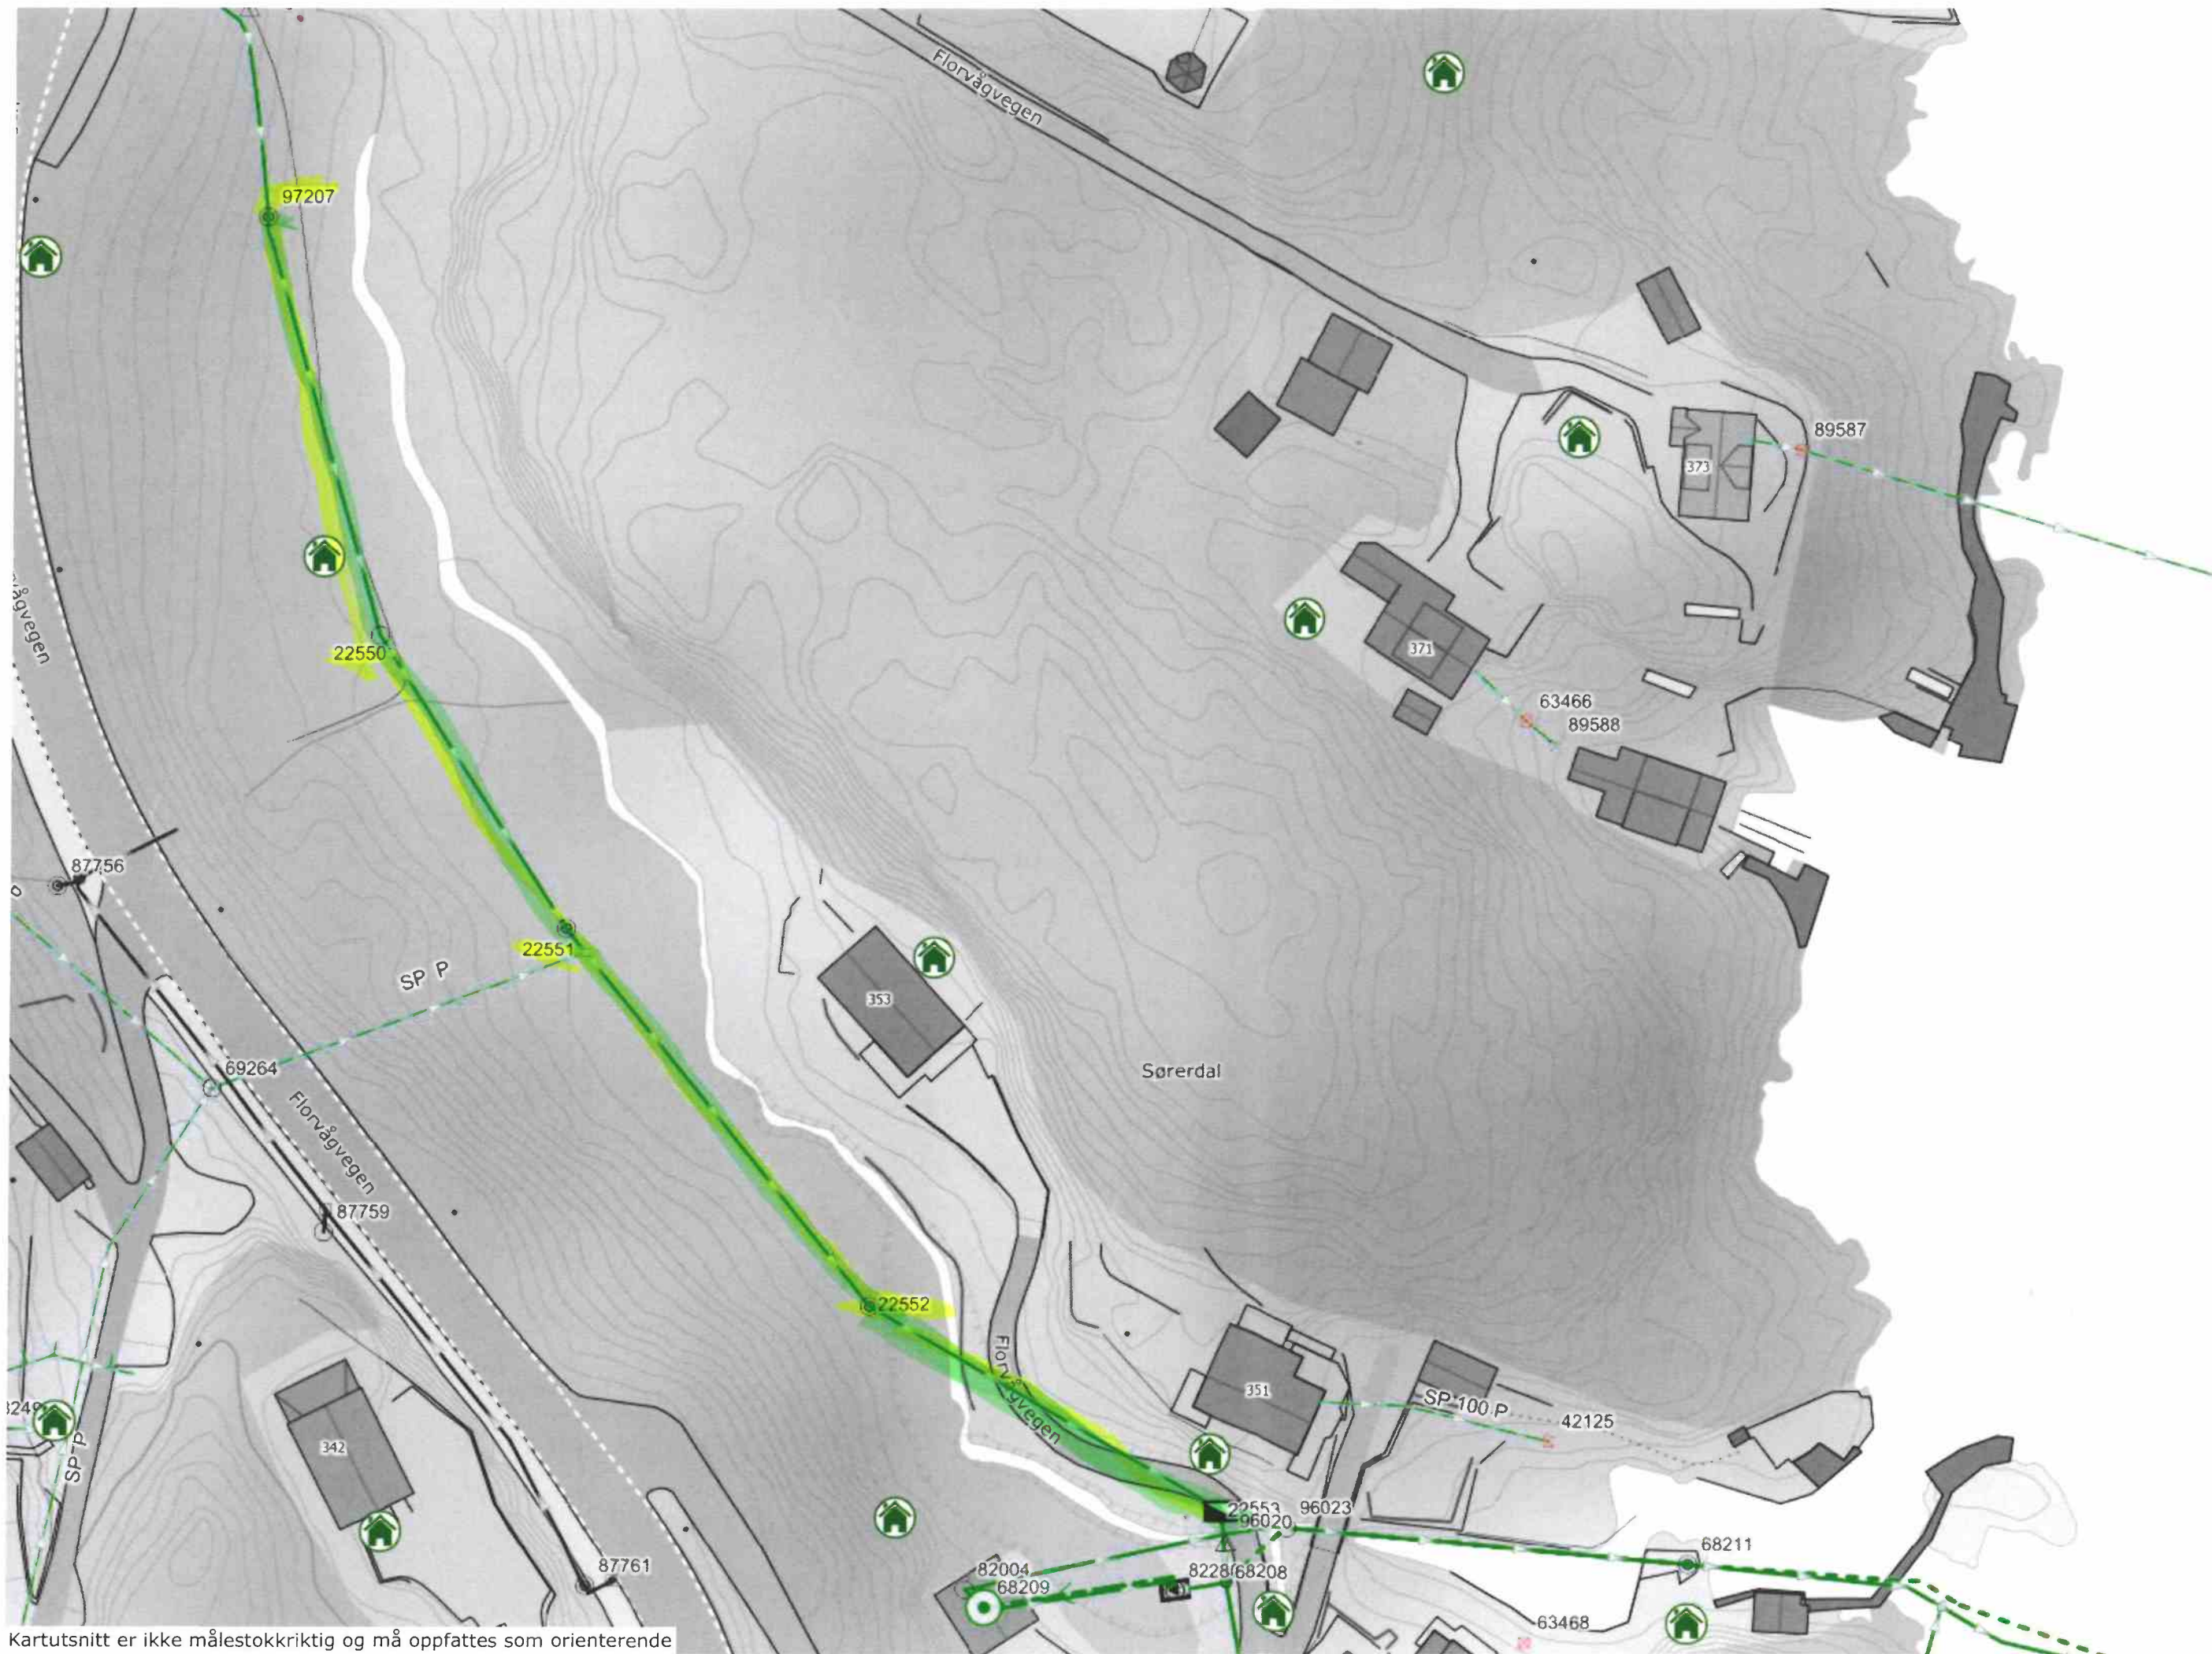

Kartutsnitt er ikke målestokkriktig og må oppfattes som orienterende