



EKSISTERENDE ANLEGG

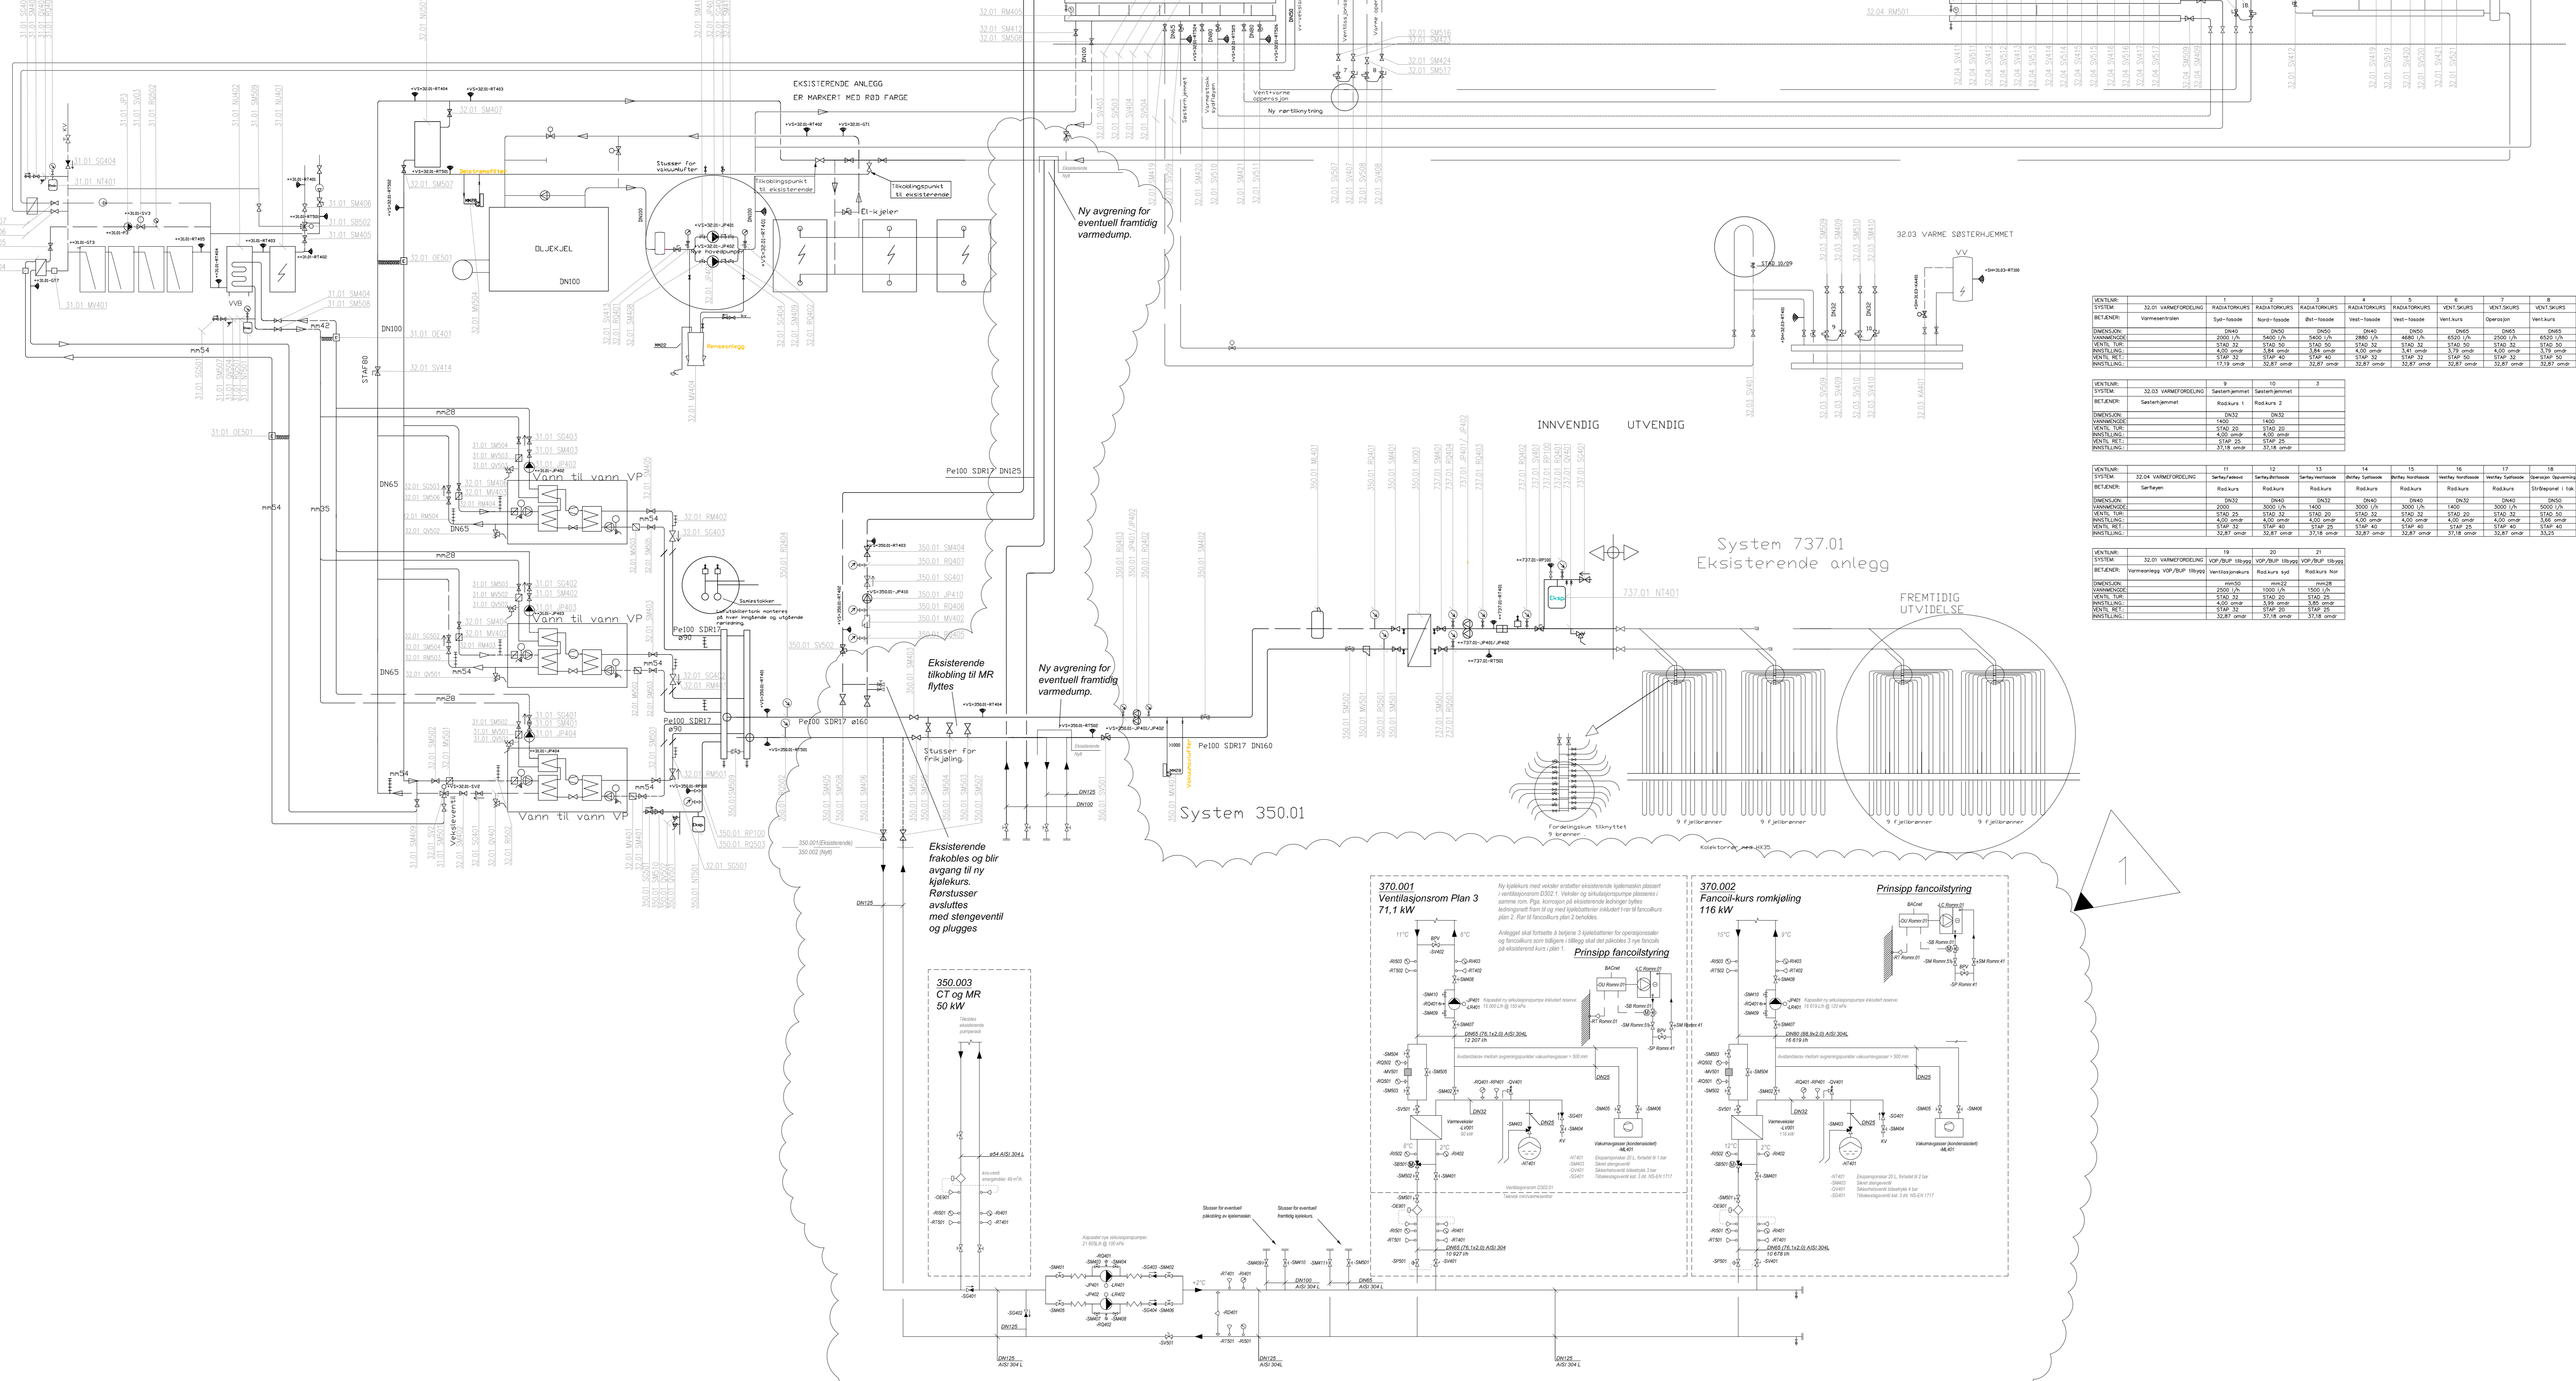





1	22.2.2021	Tilbudstegning	FVK	FVK	ASG
Tittel	Opparbeidelse	Rev.	Rev.	Rev.	Rev.
Systemsjema frikjøling					14736
V 370 70 001					
<input type="radio"/> ARK: <input type="radio"/> RB: <input type="radio"/> RE: <input checked="" type="radio"/> RV: Eriksen & Horgen AS Nydalen, 36 P.O. 4484 Nydalen 0403 OSLO 22.02.2021 <input type="radio"/> RB:					
Lokaliseringsskisse:					
Fase: TILBUDSTEGNING					
ERICHSEN HORGEN			ASG FVK FVK ASG 16.2.2021 1:56		
Lofoten sykehus Systemsjema frikjøling					
Tegningsnummer: V 370 70 001					
Rev. - 14736					