



Ny situasjon. Nye elementer i blått

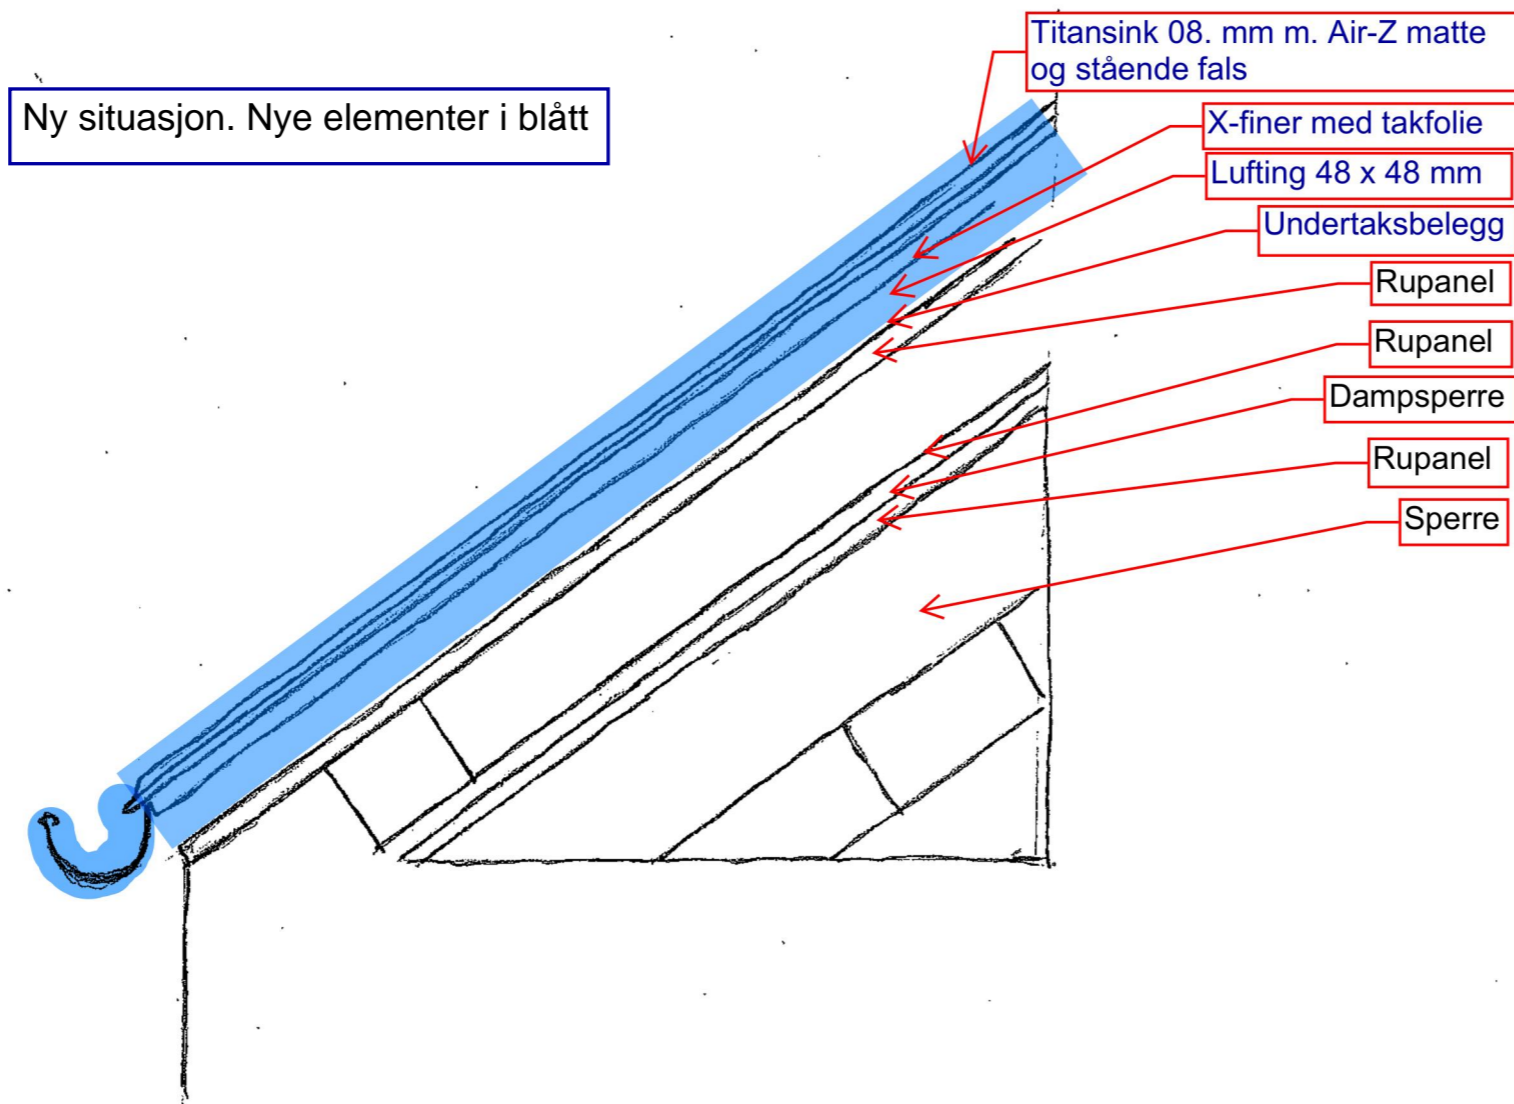

Eksisterende situasjon. Elementer som skal rives i oransje.

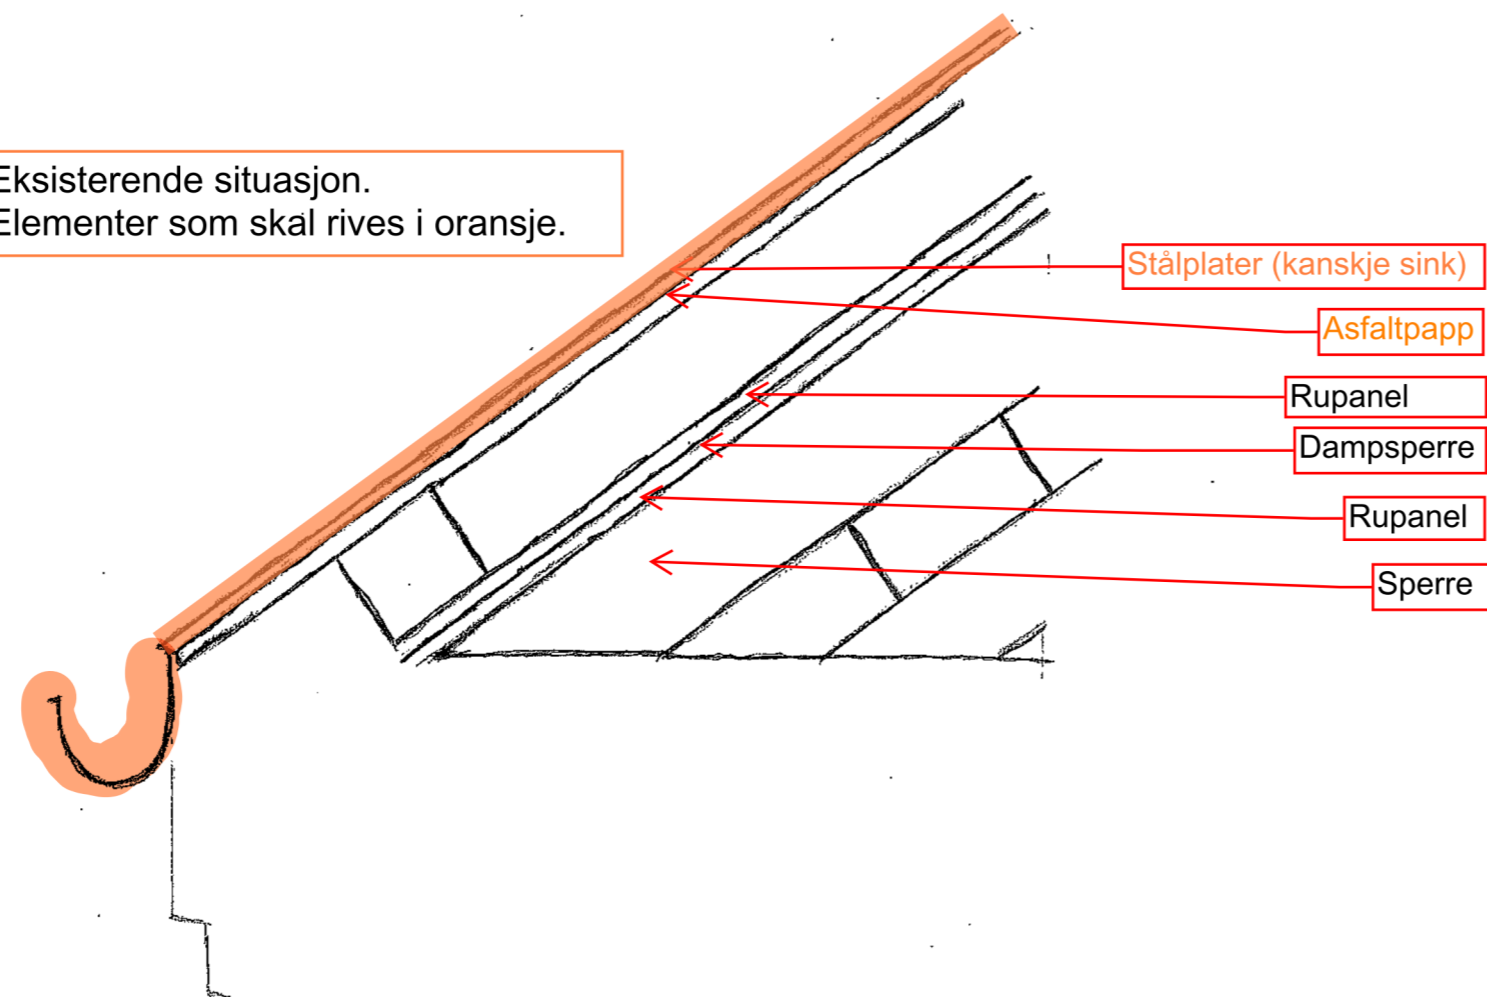

**HENVISNINGER**


Tegningsnummer	Tegningsnavn
----------------	--------------

INDEX	DATO	REVISJON	Tegnet av	Issued to
-------	------	----------	-----------	-----------

SB.Tegningsnummer:										Prosjekt nr. for prosjekterende/lev.
Kompleksnummer	Byggenummer	Etasje	Fag	Systemkode	Type tegn.	Løpenr.	Proj.fase	Rev.	Status	2000684
106	239	03T	B	261	50	003	0			

- Prosjekteringsgruppen:
- ARK:
  - LARK:
  - RIB: WSP - Fred Olsens gate 1, 0152 Oslo
  - RIG:
  - RIV:
  - RIE:
  - RIBR:
  - RIAKU:
  - PGK:

Lokaliserings Figur:

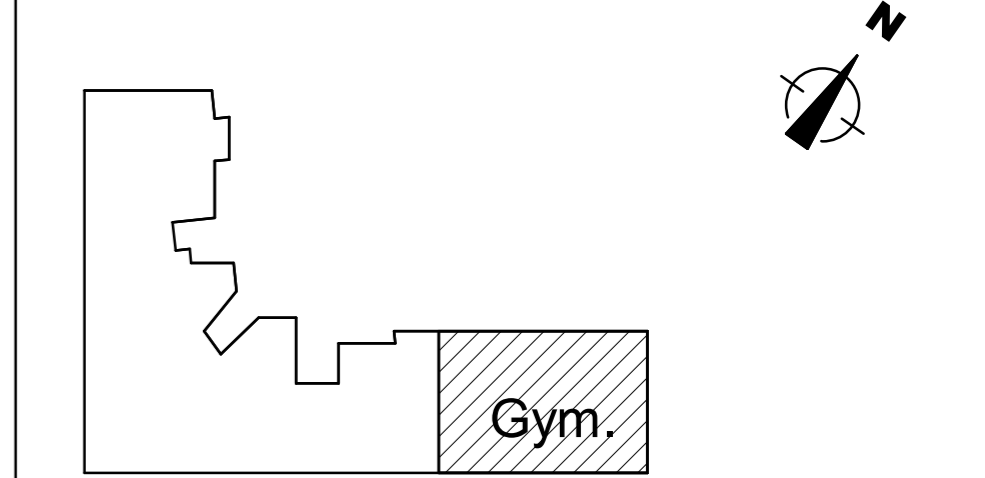

Fase: ANNBUDSTEGNING


PROSJEKTNR. SB  
**STATSBYGG**

Tittel: <b>Politihøgskolen Gymbygning</b>		Godkjent:
<b>Skisser</b>		Kontroll prosjekt:
<b>Detalj</b>		Sign: OS Kontroll: KL
Dato: 11.09.2020		Filnavn:
Målestokk: 1 : 100 /A2		Dato:
Kontroll utført:		Sign: OS Kontroll: KL

SB.Tegningsnummer:										Prosjekt nr. for prosjekterende/lev.
Kompleksnummer	Byggenummer	Etasje	Fag	Systemkode	Type tegn.	Løpenr.	Proj.fase	Rev.	Status	2000684
106	239	03T	B	261	50	003	0			