

Tegningstittel:
Tekniske Utsparinger Del A
Dekket over Plan 01

WBS - Eqp - Fig - System - Type - Løpnummer Tegningsstatus Målestokk Rev.

234701-AH01-K-00-20-001.50 Arbeidstegning 1 : 50 D

Prosjekt:
Arbeidstegning

Oppdragsgiver: 190111
 Utrett av: TG Kontrollert av: VA
 Dato: 15.01.2021 Godkjent: TW

Prosjekt: Strand Kommune
FJELLTUN SKOLE


Tegningstittel:
Tekniske Utsparinger Del A
Dekket over Plan 01

Banevegga 7
 4014 Skaranger
 Telefon: 915 88 102
 E-mail: post@erive.no
 www.erive.no

WBS - Eqp - Fig - System - Type - Løpnummer Tegningsstatus Målestokk Rev.


234701-AH01-K-00-20-001.50 Arbeidstegning 1 : 50 D

BIM 360://fjellun.skole/fjellun.skole_REV.rvt
 14.04.2021 14:26:03

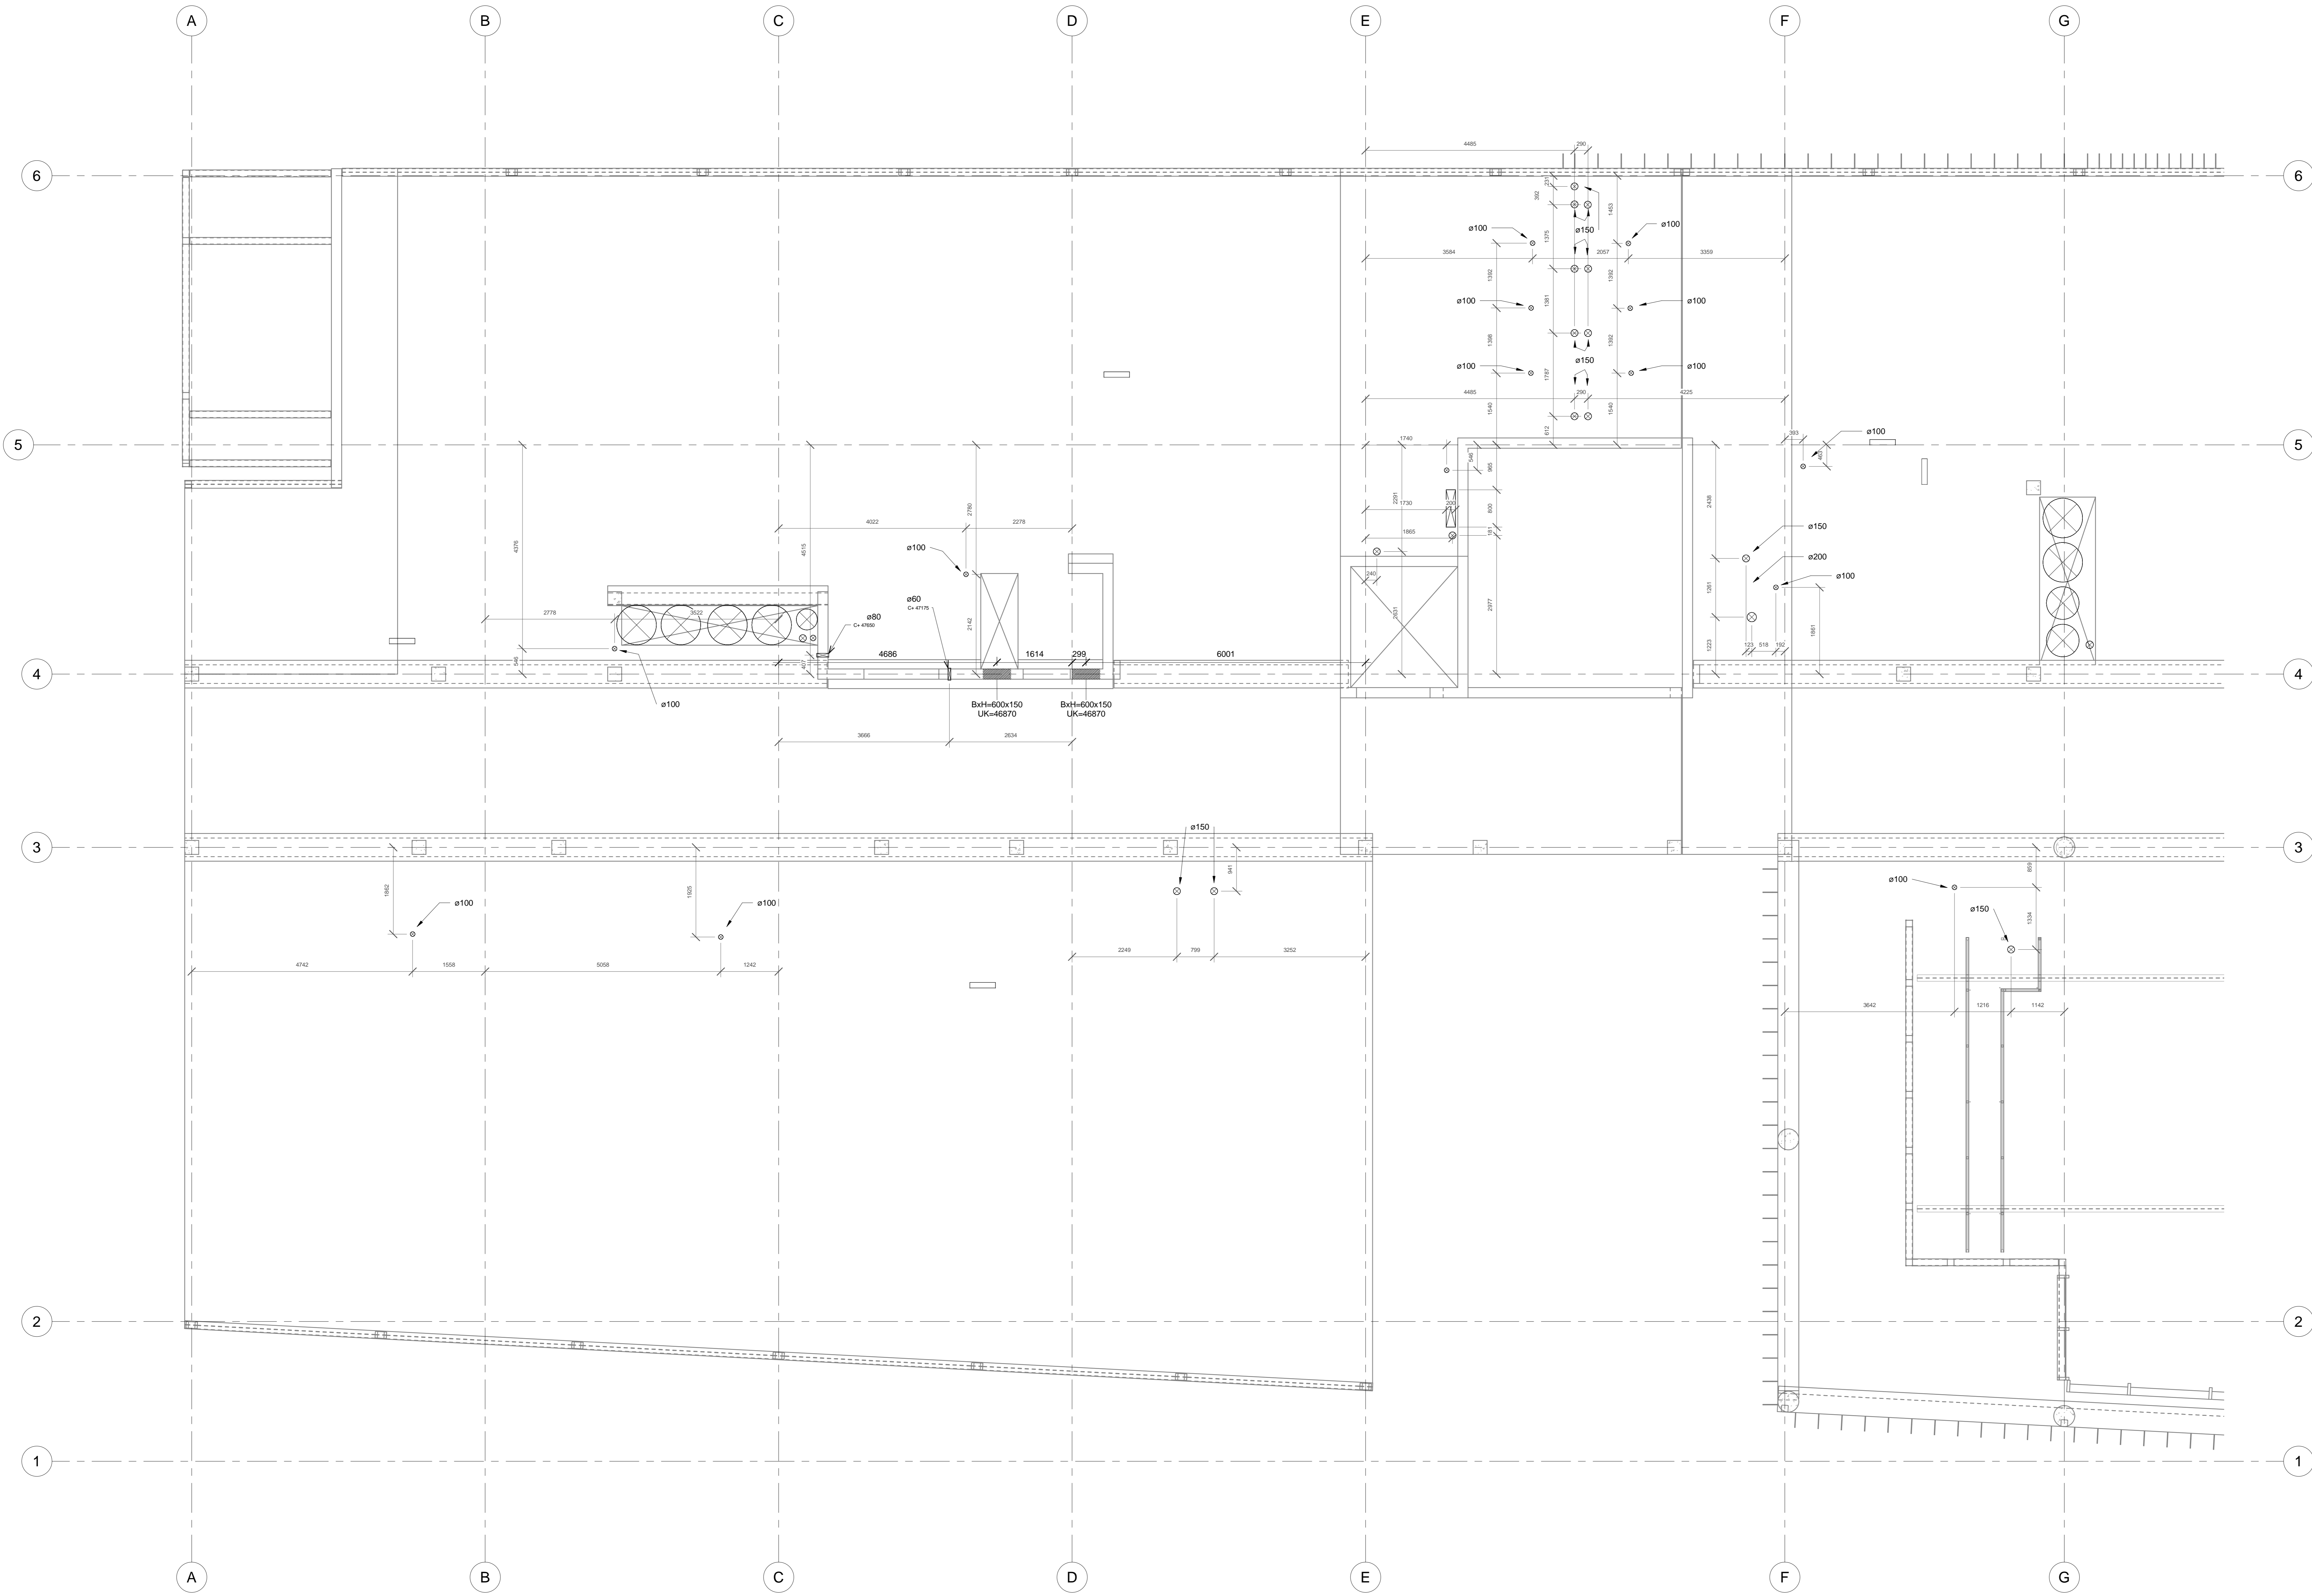

Tegningssett
 Tekniske Utsparinger Del A
 Dekket over Plan 02

WBS - Eqp - Fig - System - Type - Løpnummer	Tegningsstatus	Målestokk	Rev.
234701-AH02-K-00-20-001.50	Arbeidstegning	1 : 50	C

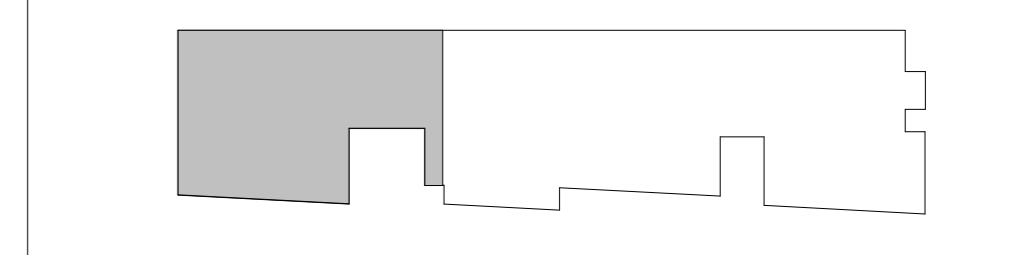

Rev	Endring	Utf	Kontroll	Dato

Prosjekt
Arbeidstegning
 190111

Oppdragsnr
 15.01.2021

Dato
 15.01.2021

Prosjekt
FJELLTUN SKOLE

Tegningssett
Tekniske Utsparinger Del A
 Dekket over Plan 02

WBS - Eqp - Fig - System - Type - Løpnummer
 234701-AH02-K-00-20-001.50


Tegningsstatus
 Arbeidstegning

Målestokk
 1 : 50


Rev.
 C



Barevegga 7
 4014 Skaranger
 Telefon: 915 88 102
 E-mail: post@erive.no
 www.erive.no

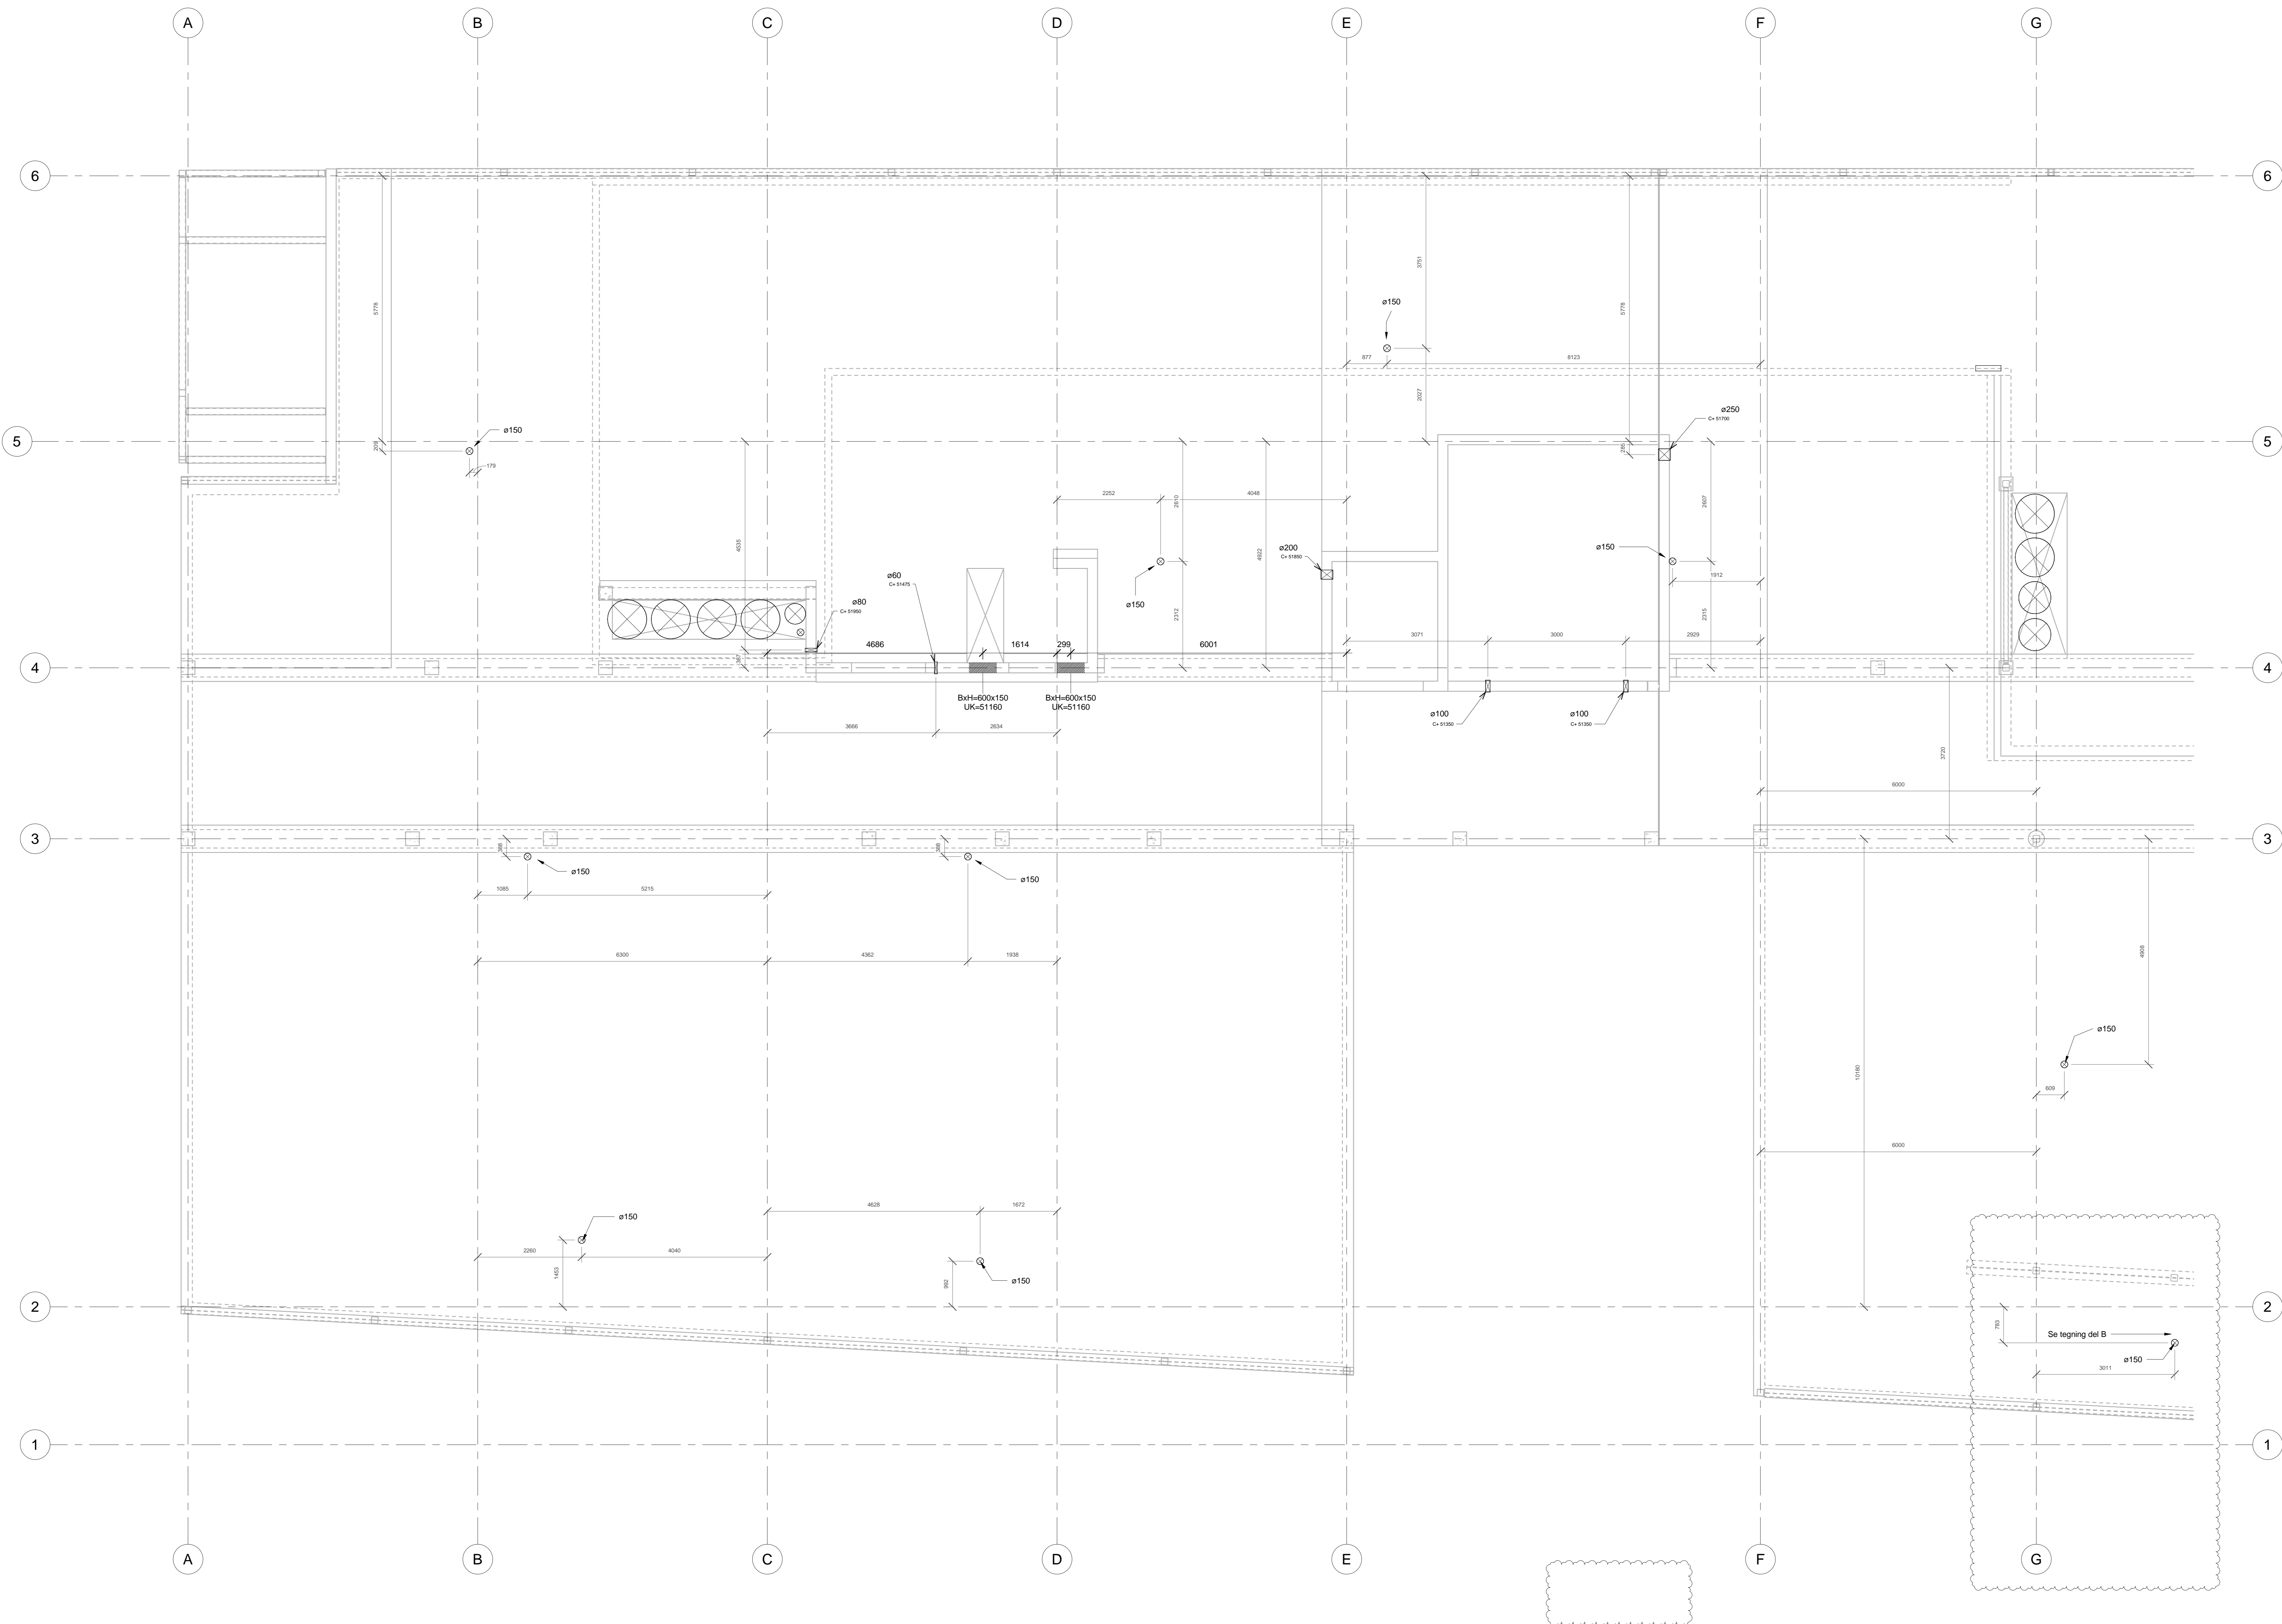


Tegningstittel Tekniske utsparinger Del A Dekket over Plan 03	
WBS - Eqp - Fag - System - Type - Løpnummer	Tegningsstatus	Måsstokk	Rev.	
234701-AH03-K-00-20-001.50	Arbeidstegning	1 : 50	E	
<table border="1"> <tr> <th>Rev</th> <th>Endring</th> <th>Utf.</th> <th>Kontrollert</th> <th>Dato</th> </tr> <tr> <td> </td> <td> </td> <td> </td> <td> </td> <td> </td> </tr> </table>				Rev	Endring	Utf.	Kontrollert	Dato	
Rev	Endring	Utf.	Kontrollert	Dato	
<table border="1"> <tr> <td colspan="2">Prosjekt</td> <td colspan="2">Oppdragsnr.</td> </tr> <tr> <td colspan="2">Arbeidstegning</td> <td colspan="2">190111</td> </tr> <tr> <td colspan="2">Oppdragsleder</td> <td colspan="2">Ulfert</td> </tr> <tr> <td colspan="2">Strand Kommune</td> <td colspan="2">TG</td> </tr> <tr> <td colspan="2">Prosjekt</td> <td colspan="2">Kontrollert av</td> </tr> <tr> <td colspan="2">FJELLTUN SKOLE</td> <td colspan="2">VA</td> </tr> <tr> <td colspan="2">Tegningsstift</td> <td colspan="2">Dato</td> </tr> <tr> <td colspan="2">Tekniske utsparinger Del A</td> <td colspan="2">15.01.2021</td> </tr> <tr> <td colspan="2">Dekket over Plan 03</td> <td colspan="2">Godkjent</td> </tr> <tr> <td colspan="2">Tegningstittel</td> <td colspan="2">Form</td> </tr> <tr> <td colspan="2">Tekniske utsparinger Del A</td> <td colspan="2">A0</td> </tr> <tr> <td colspan="2">Dekket over Plan 03</td> <td colspan="2">erive</td> </tr> <tr> <td colspan="2">WBS - Eqp - Fag - System - Type - Løpnummer</td> <td colspan="2">Barebygg 7</td> </tr> <tr> <td colspan="2">234701-AH03-K-00-20-001.50</td> <td colspan="2">4014 Skolegårder</td> </tr>

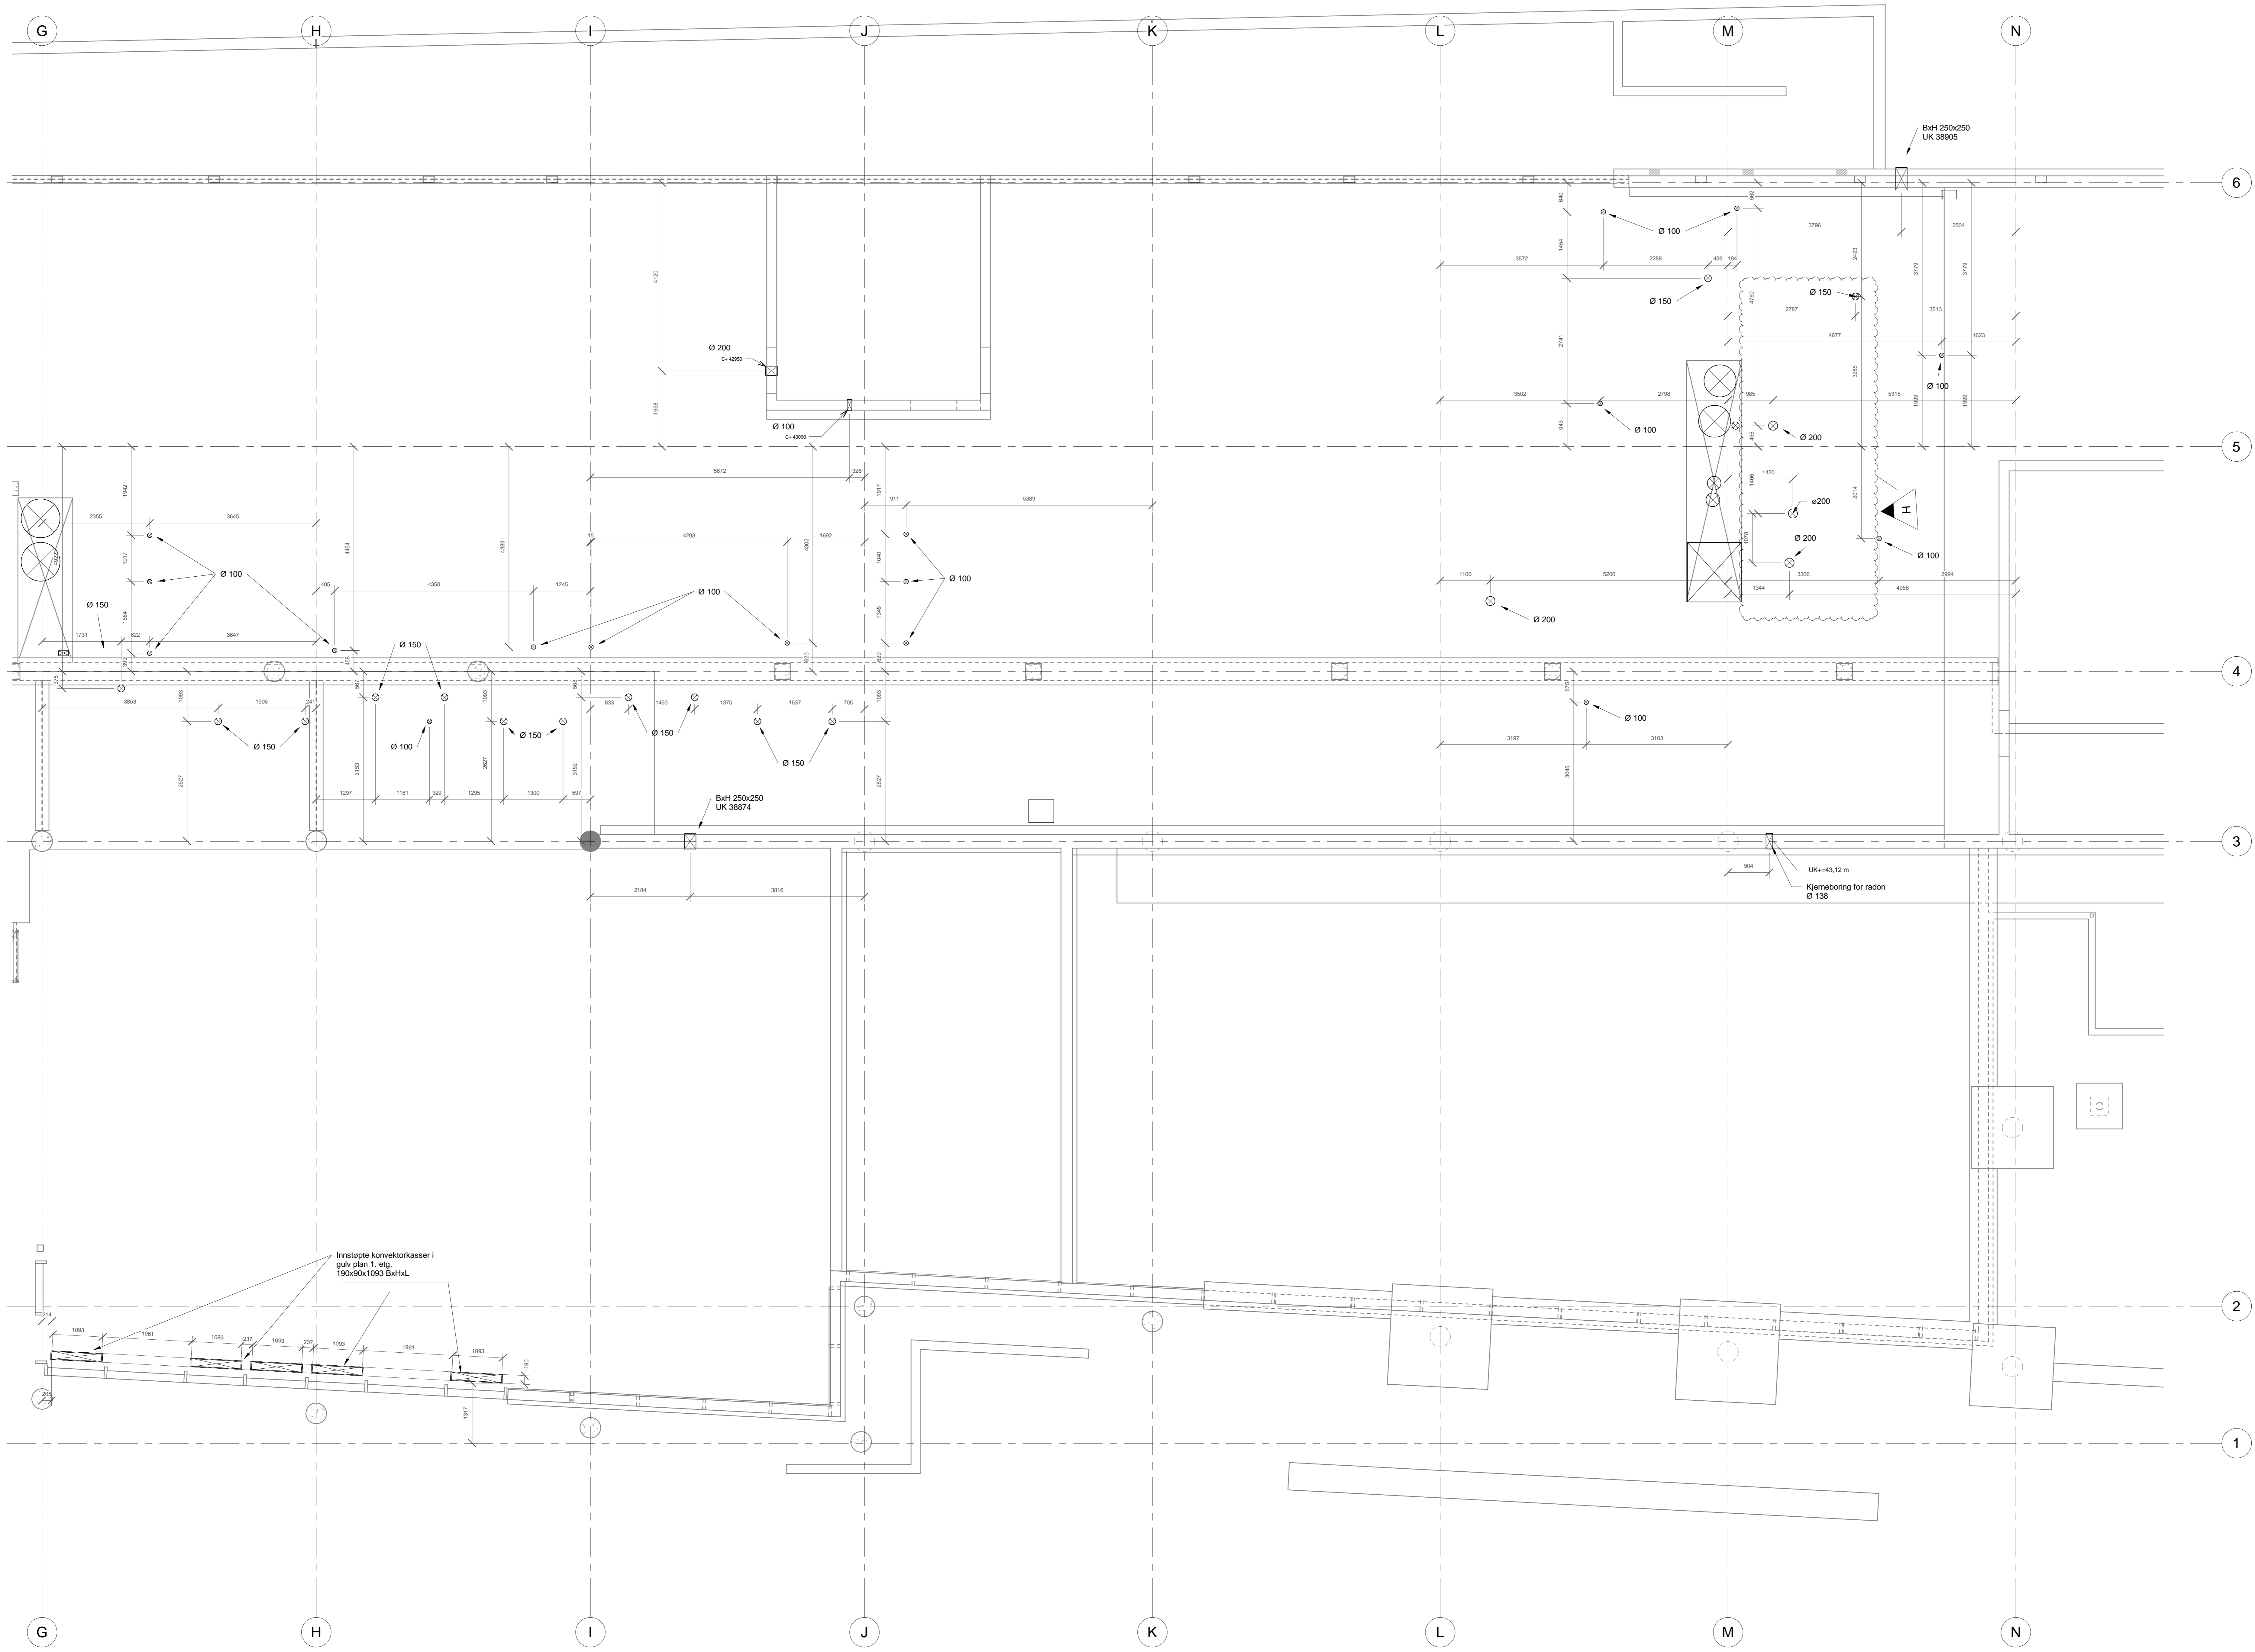

Tegningstittel
Tekniske utsparringer Del B
 Dekket over Plan 01


WBS - Eqp - Fag - System - Type - Løpsnummer	Tegningsstatus	Målestokk	Rev.
234701-BH01-K-00-20-001.50	Arbeidstegning	1 : 50	H

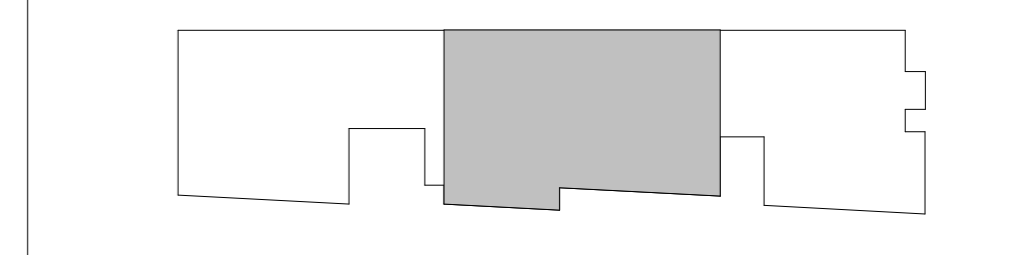

Rev	Endring	Utført av	Kontrollert av	Dato
H	Skjult/avskjedning / lukket/løst	JH	TW	09.04.21
G	Utsp. for skiv på kjøkken inntegret	JH	TW	07.04.21
F	Små justering eller skikemalting	TG	TW	26.02.21
E	Kjerneboring radon	GHJ	TW	03.02.20
D	Løstert utsparring	TG	VA	15.11.20
C	Lagt til utsparring	TG	VA	03.11.20
B	Arbeidstegning	TG	VA	19.10.20
A	Utsparring i vegg (skrevet kommer senere)	TG	VA	09.10.20


Prosjekt
Arbeidstegning
 19011
 Utført av: TG
 Kontrollert av: VA
 Dato: 15.01.2021
 Godkjent: TW
 Prosjekt: **Strand Kommune**
FJELLTUN SKOLE
 Formål: A0
 Tegningstittel: **Tekniske utsparringer Del B**
 Dekket over Plan 01
 Tegningsstatus: **Arbeidstegning**
 Målestokk: 1 : 50
 Rev.: H

WBS - Eqp - Fag - System - Type - Løpsnummer	Tegningsstatus	Målestokk	Rev.
234701-BH01-K-00-20-001.50	Arbeidstegning	1 : 50	H

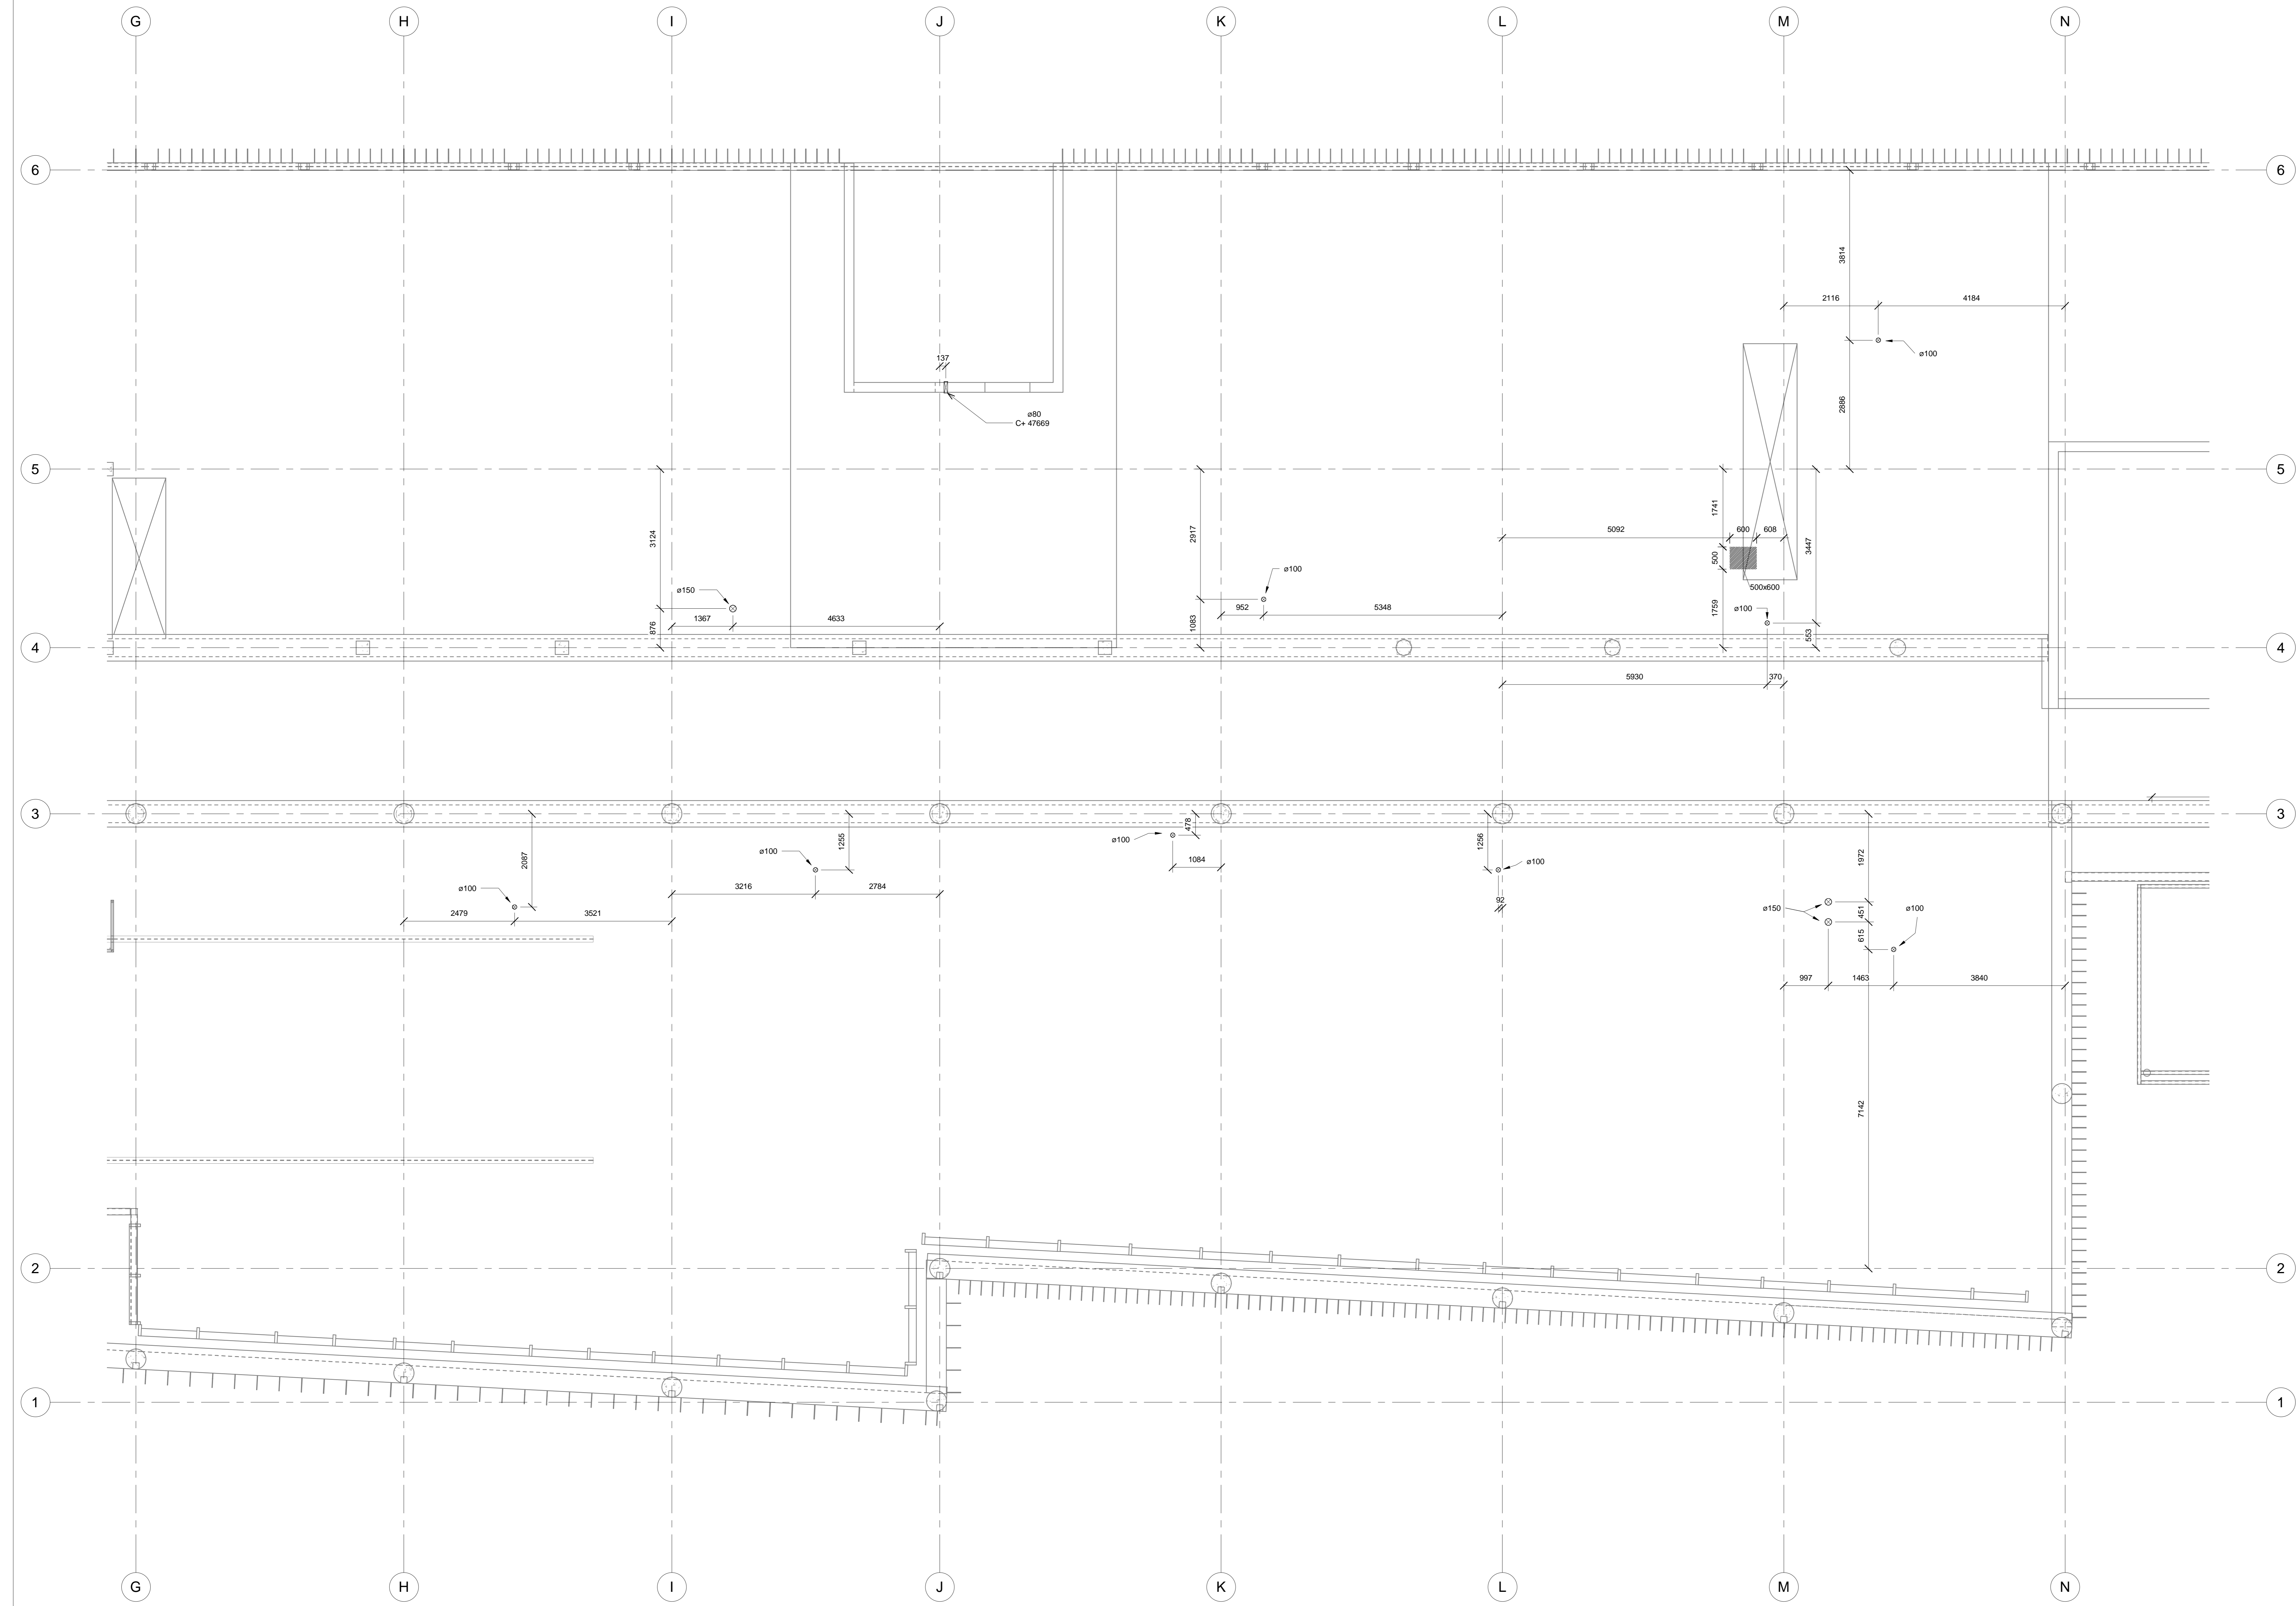

Tegningssett
 Tekniske utsparinger Del B
 Dekket over Plan 02

WBS - Eqp - Fig - System - Type - Løpnummer	Tegningsstatus	Målestokk	Rev.
234701-BH02-K-00-20-001.50	Arbeidstegning	1 : 50	B

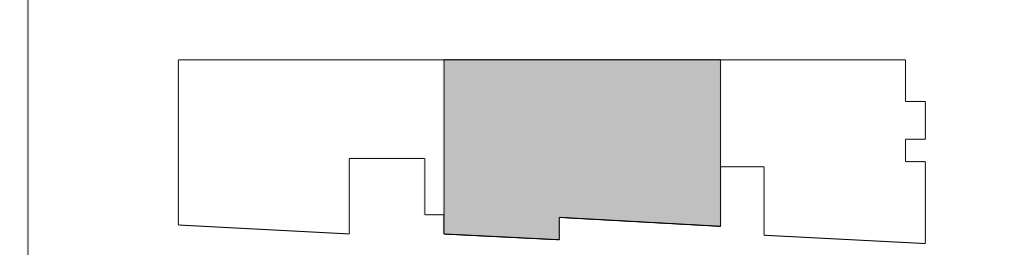


Rev	Endring	Utført av	Kontrollert av	Dato
A	Arbeidstegning	TG	VA	15.10.20
B	Arbeidstegning	TG	VA	15.01.2021

Prosjekt	Oppdragsnr.
Arbeidstegning	19011

Prosjekt	Formål
FJELLTUN SKOLE	AD

Tegningssett	Tegningsstatus	Målestokk	Rev.
Tekniske utsparinger Del B Dekket over Plan 02	Arbeidstegning	1 : 50	B

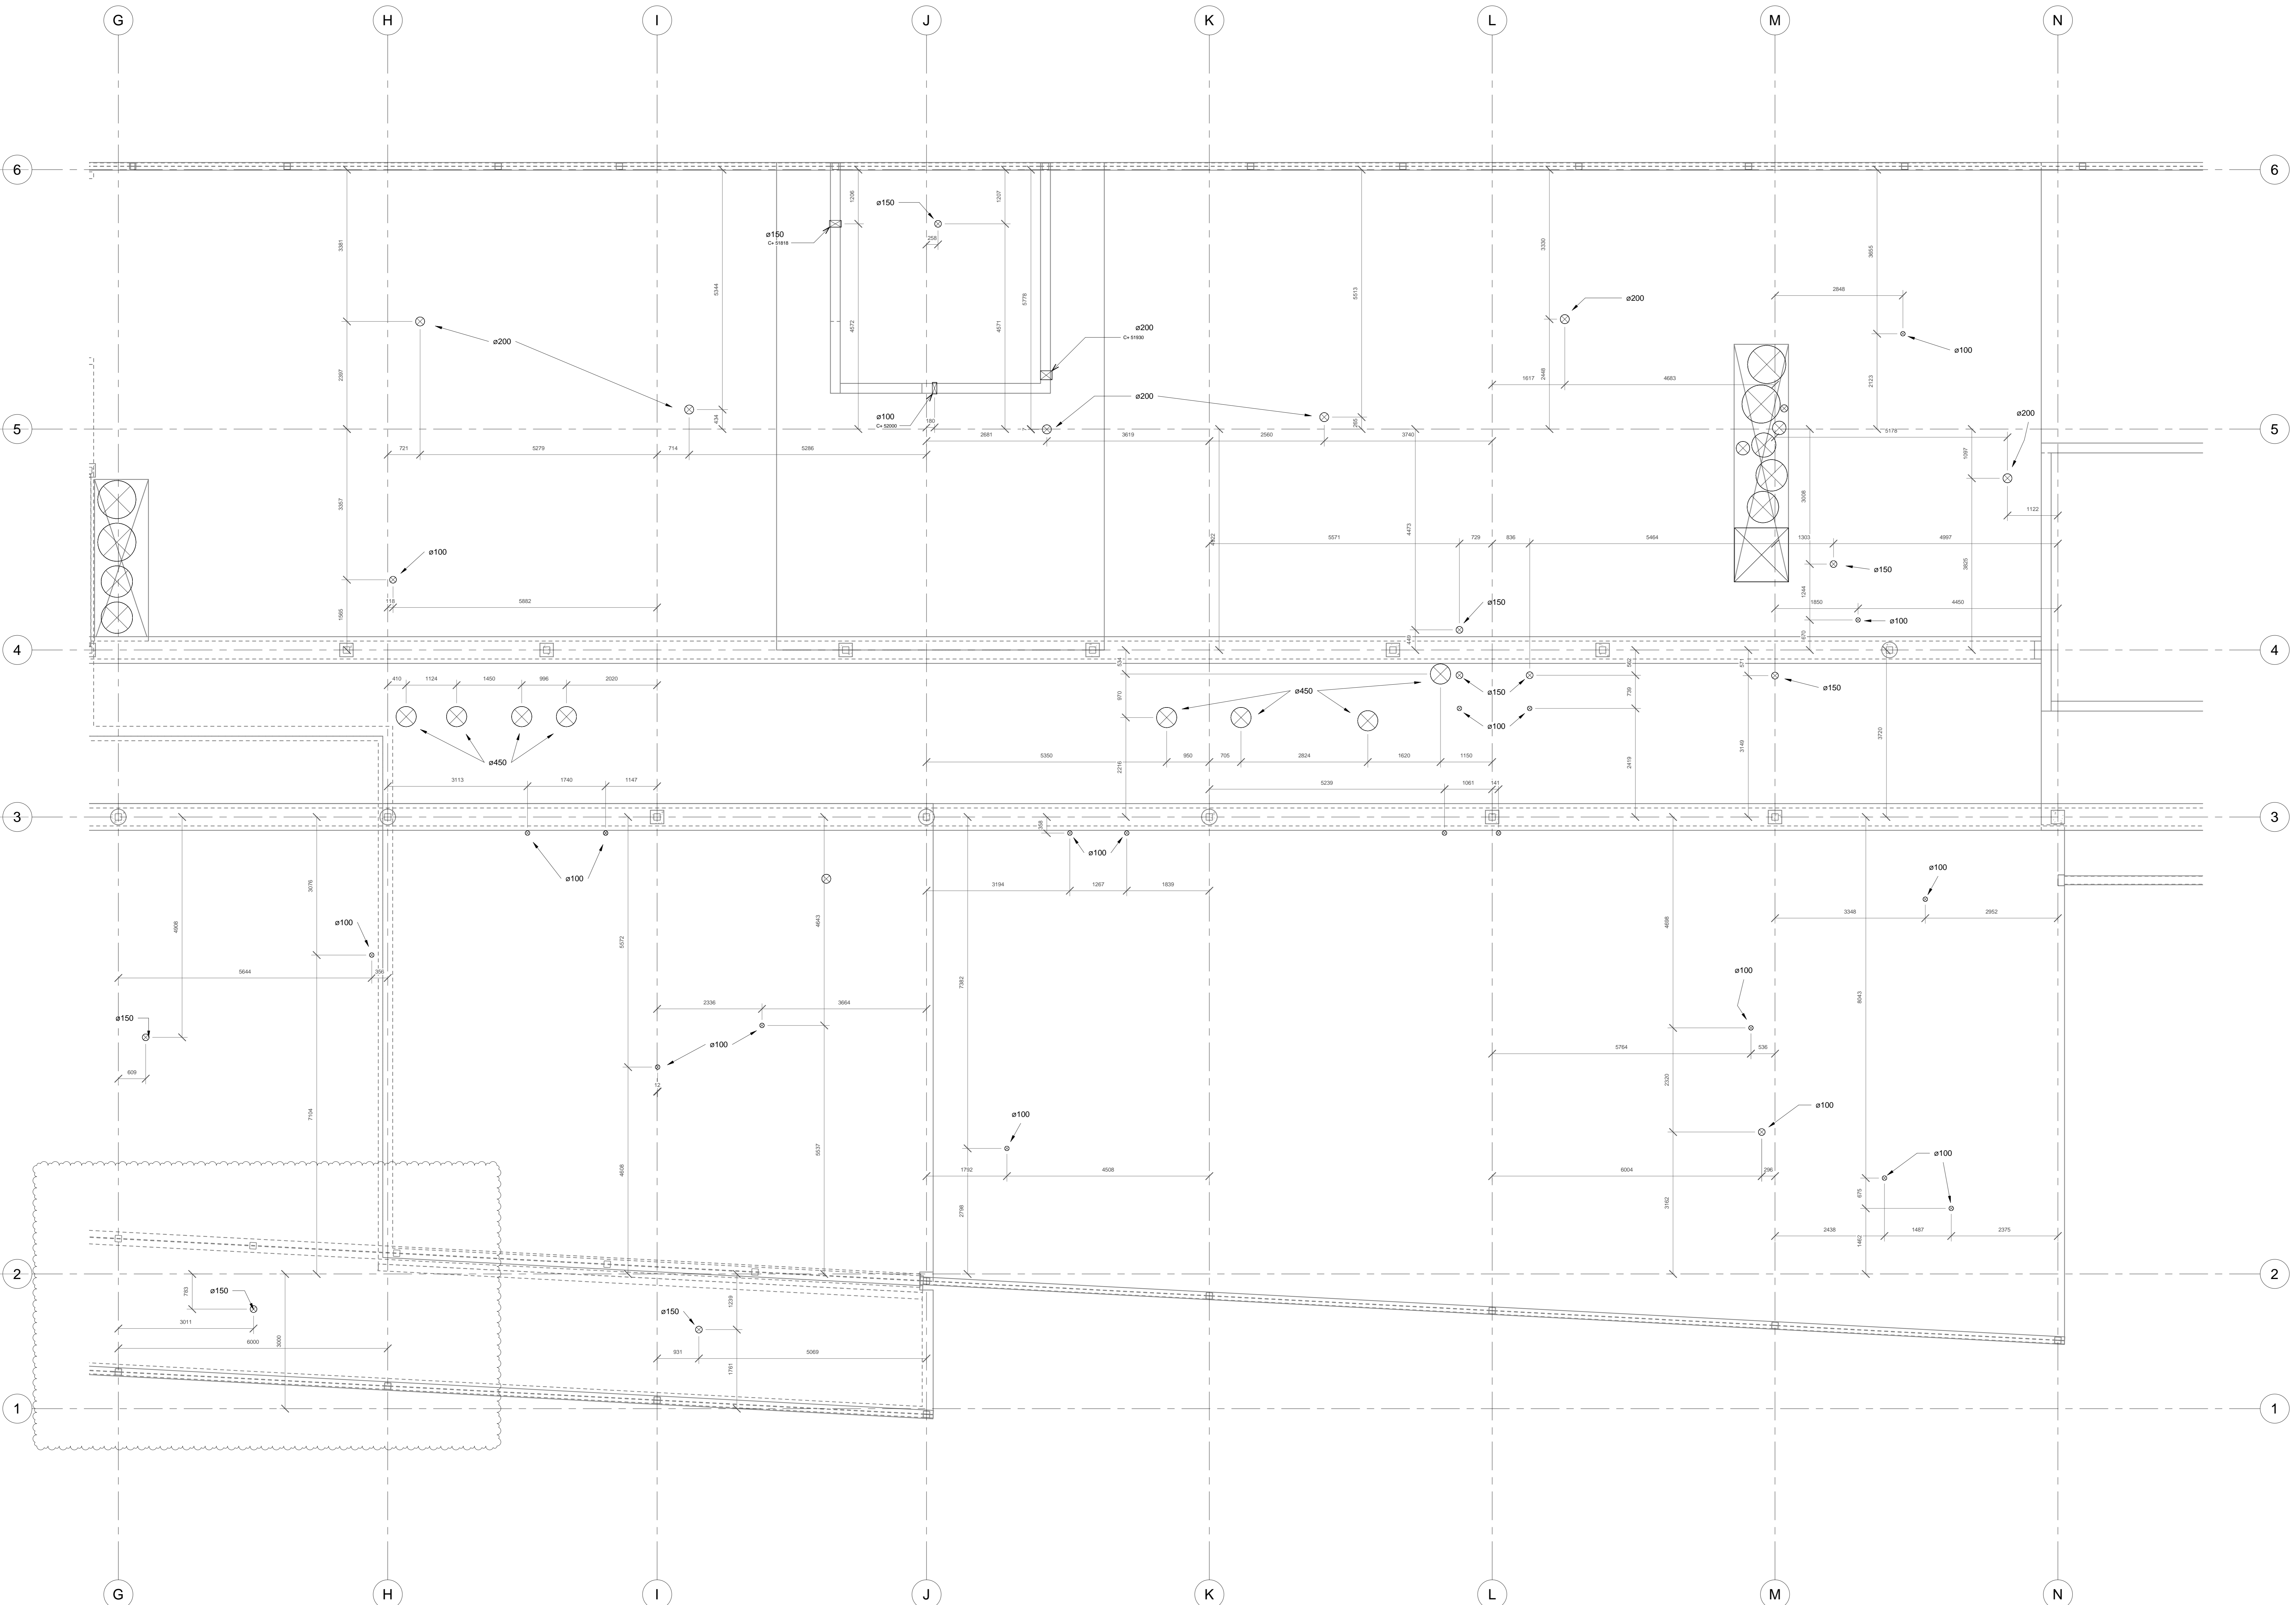

Tegningstittel:
Tekniske utsparinger Del B
 Dekket over Plan 03

WBS - Eqp - Fag - System - Type - Løpnummer Tegningsstatus Måsstokk Rev.

234701-BH03-K-00-20-001.50 Arbeidstegning 1 : 50 D

Rev	Endring	Utf	Kontroll	Dato
D	Opprinnelig skissert inn		JH	09.04.21
C	Små justering etter stikkavlesning		TG	26.02.21
B	Lagt til utsparring		TG	03.11.20
A	Arbeidstegning		VA	15.10.20

Prosjekt: **Arbeidstegning** Oppdrager: **19011**

Utrett av: **TG** Kontrollert av: **VA**

Dato: **15.01.2021** Godkjent: **TW**

Prosjekt: **FJELLTUN SKOLE** Formål: **A0**


Tegningstittel:
Tekniske utsparinger Del B
 Dekket over Plan 03

Barevegga 7
 4014 Skaranger
 Telefon: 915 88 102
 E-mail: post@erive.no
 www.erive.no

WBS - Eqp - Fag - System - Type - Løpnummer Tegningsstatus Måsstokk Rev.

234701-BH03-K-00-20-001.50 Arbeidstegning 1 : 50 D

BMA 362: fjelltun skole\Fjelltn Skole_RIV.rvt
 14.04.2021 14:20:08

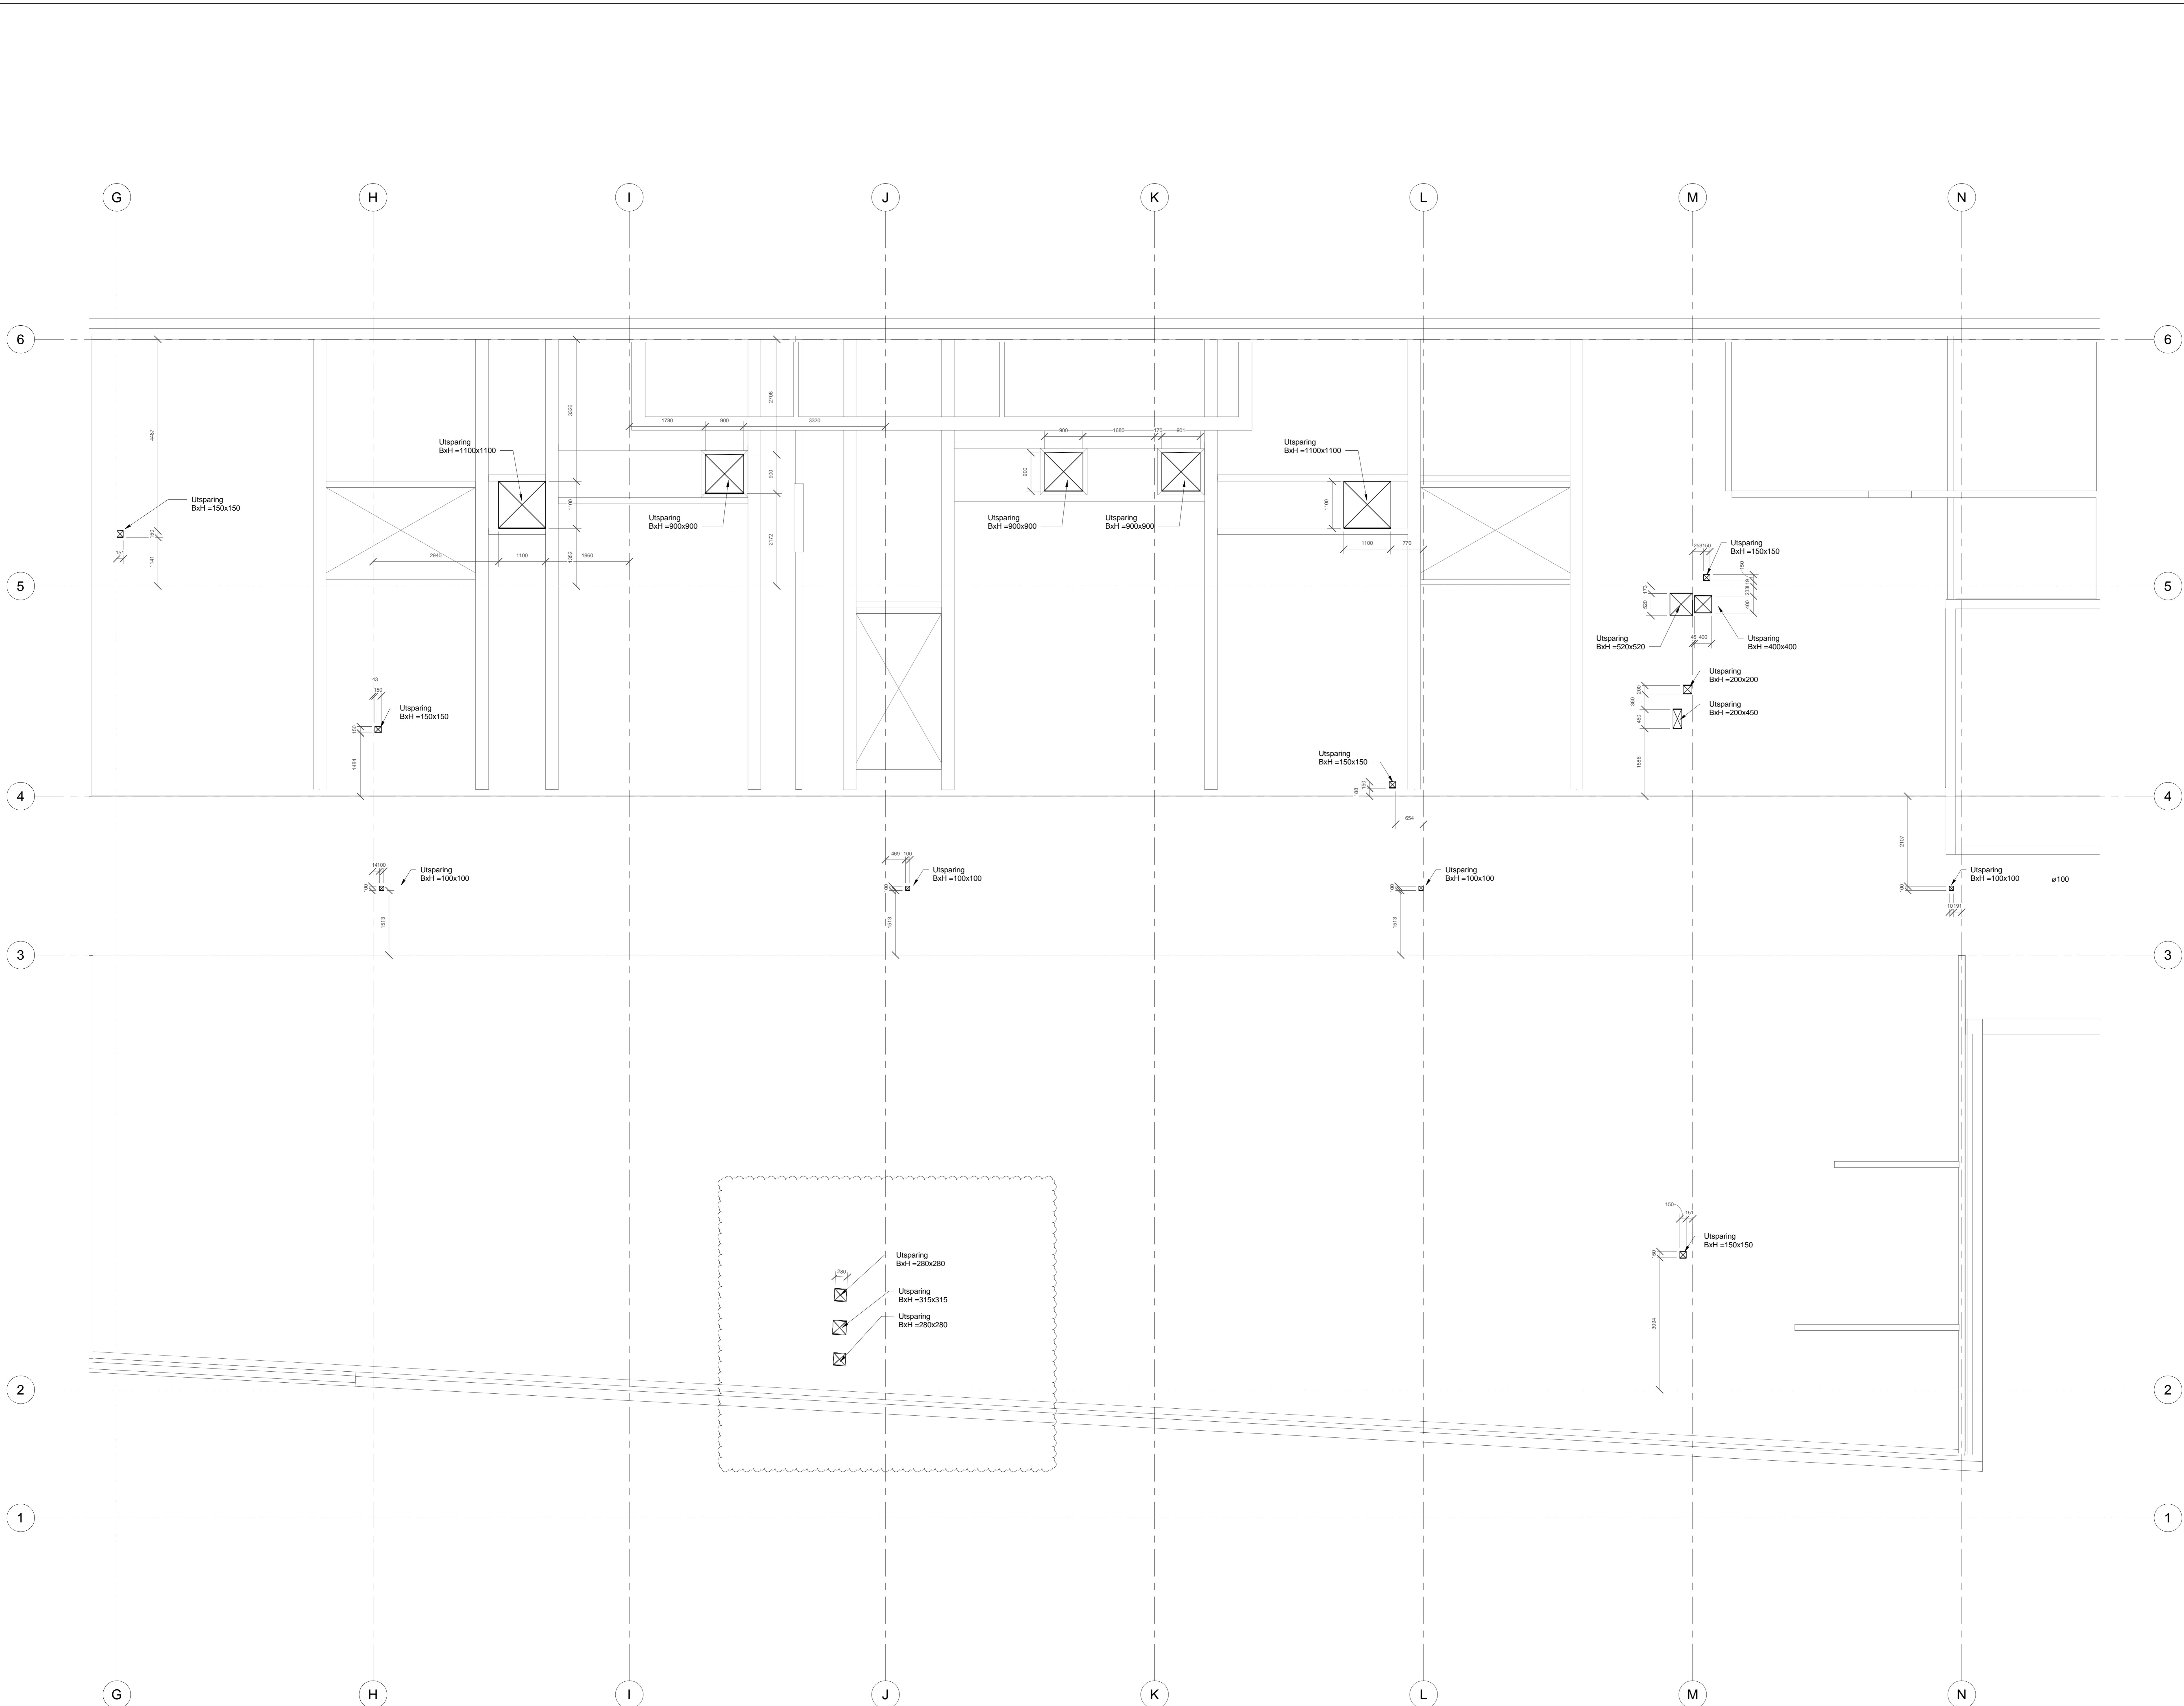

Tegningstittel
Tekniske utsparinger Del B
 Dekket over Plan 04

WBS - Eqp - Fag - System - Type - Løpnummer Tegningsstatus Målestokk Rev.

234701-BH04-K-00-20-001.50 Arbeidstegning 1 : 50 D

Rev	Endring	Utført av	Kontrollert av	Dato
D	Endret takgjennomføring til vifter på tak	JH	TW	09.04.21
C	Små justering etter itakbetjening	TG	TW	26.02.21
B	Ny utsparing	TG	TW	27.01.21
A	Arbeidstegning	GHJ	TW	08.12.20

Prosjektinformasjon

Arbeidstegning 19011

Utført av: GHJ Kontrollert av: TW

Dato: 15.01.2021 Godkjent av: TW


Prosjekt: **FJELLTUN SKOLE**

Tegningstittel: **Tekniske utsparinger Del B**
 Dekket over Plan 04

WBS - Eqp - Fag - System - Type - Løpnummer Tegningsstatus Målestokk Rev.


234701-BH04-K-00-20-001.50 Arbeidstegning 1 : 50 D

BNA 360: fjelltun skole fjelltun skole.rvt
 12.04.2021 13:22:01

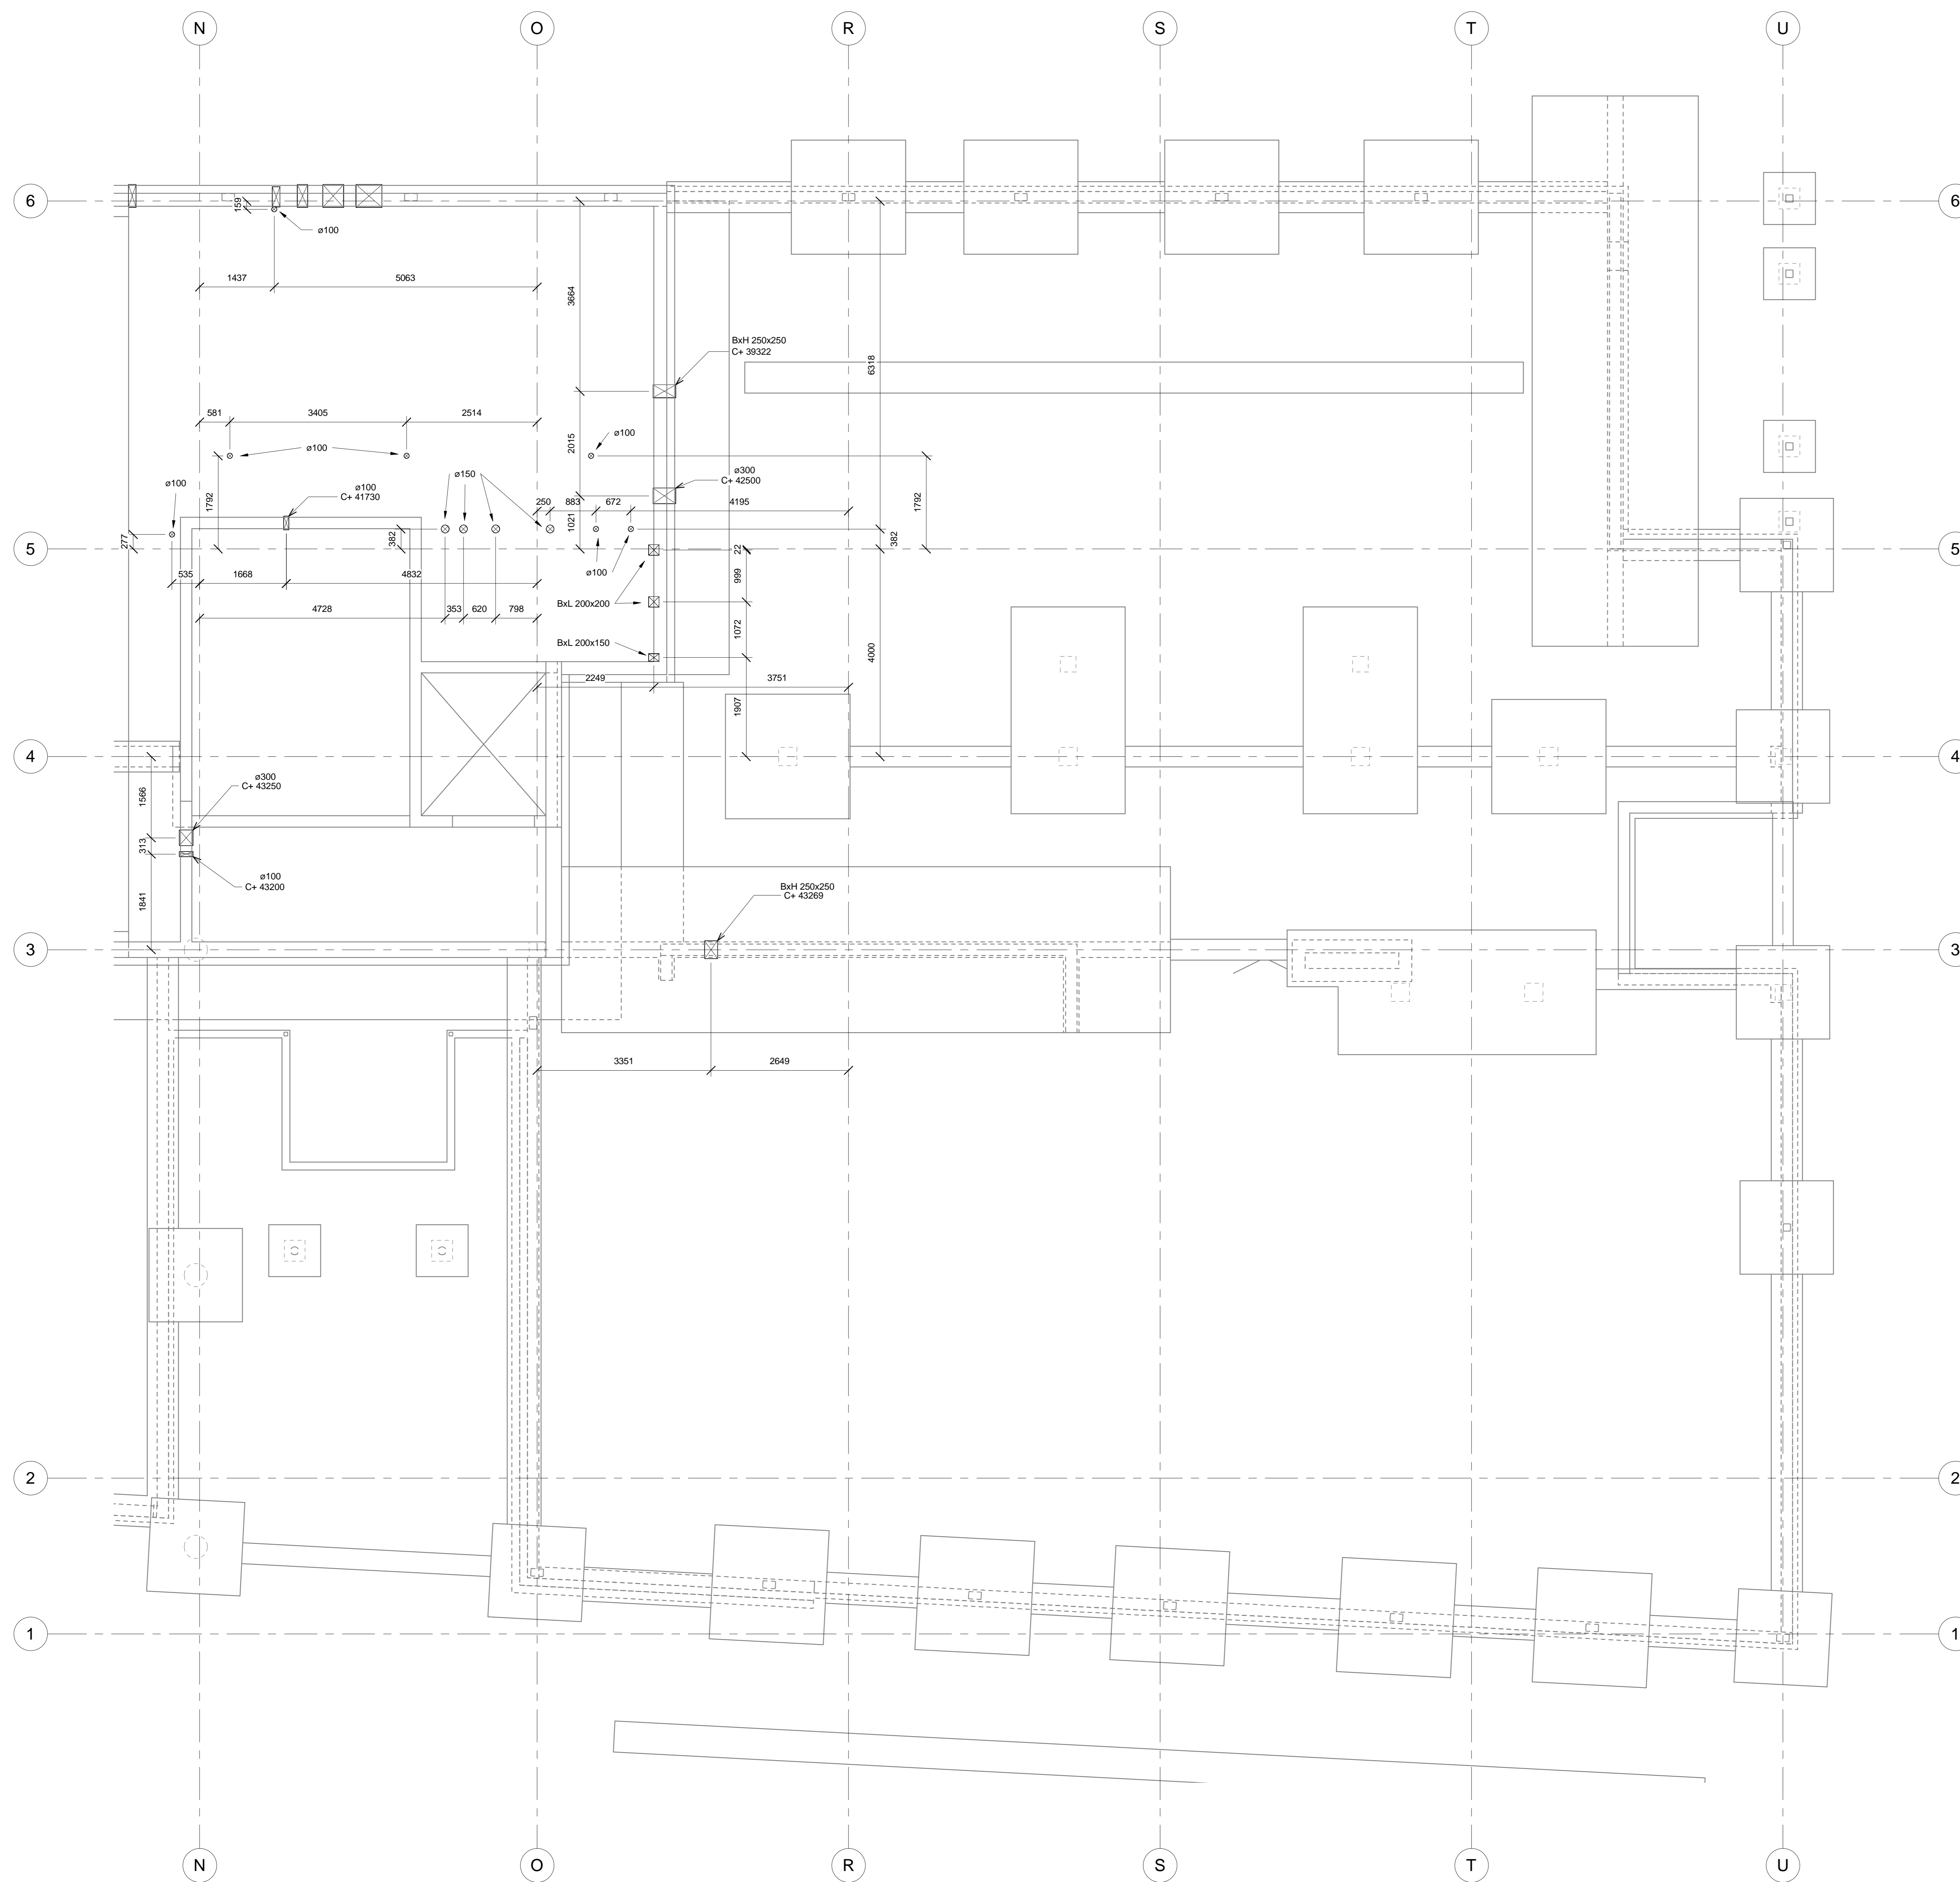

Tegningstittel:
Tekniske Utsparinger Del C
Dekket over Plan 01


WBS - Eqp - Fig - System - Type - Løpnummer	Tegningsstatus	Målestokk	Rev.
234701-CH01-K-00-20-001.50	Arbeidstegning	1 : 50	D

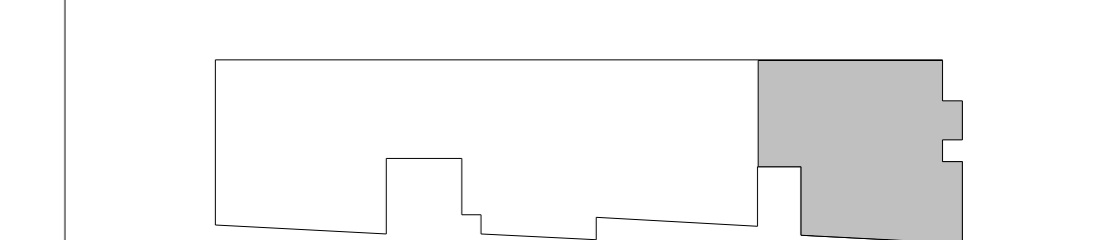


Rev.	Endring	Utf.	Kont.	Dato
D	Små justering etter tilbakemelding	TG	TW	26.10.21
C	Rettet mål til akse 6	TG	VA	26.10.20
B	Arbeidstegning	TG	VA	18.10.20
A	Utsparinger i vegg (skikket kommer senere)	TG	VA	09.10.20

Prosjektleder: **Arbeidstegning**
 Oppdrager: 19011
 Utrett av: TG
 Kontrollert av: VA
 Dato: 15.01.2021
 Godkjent av: TW
 Prosjekt: **FJELLTUN SKOLE**
 Formål: **AD**
 Tegningstittel: **Tekniske Utsparinger Del C Dekket over Plan 01**
 Tegningsnett: Barnevege 7, 4014 Skaranger, Takkon: 915 88 102, E-mail: post@barneve.no, www.barneve.no

WBS - Eqp - Fig - System - Type - Løpnummer	Tegningsstatus	Målestokk	Rev.
234701-CH01-K-00-20-001.50	Arbeidstegning	1 : 50	D

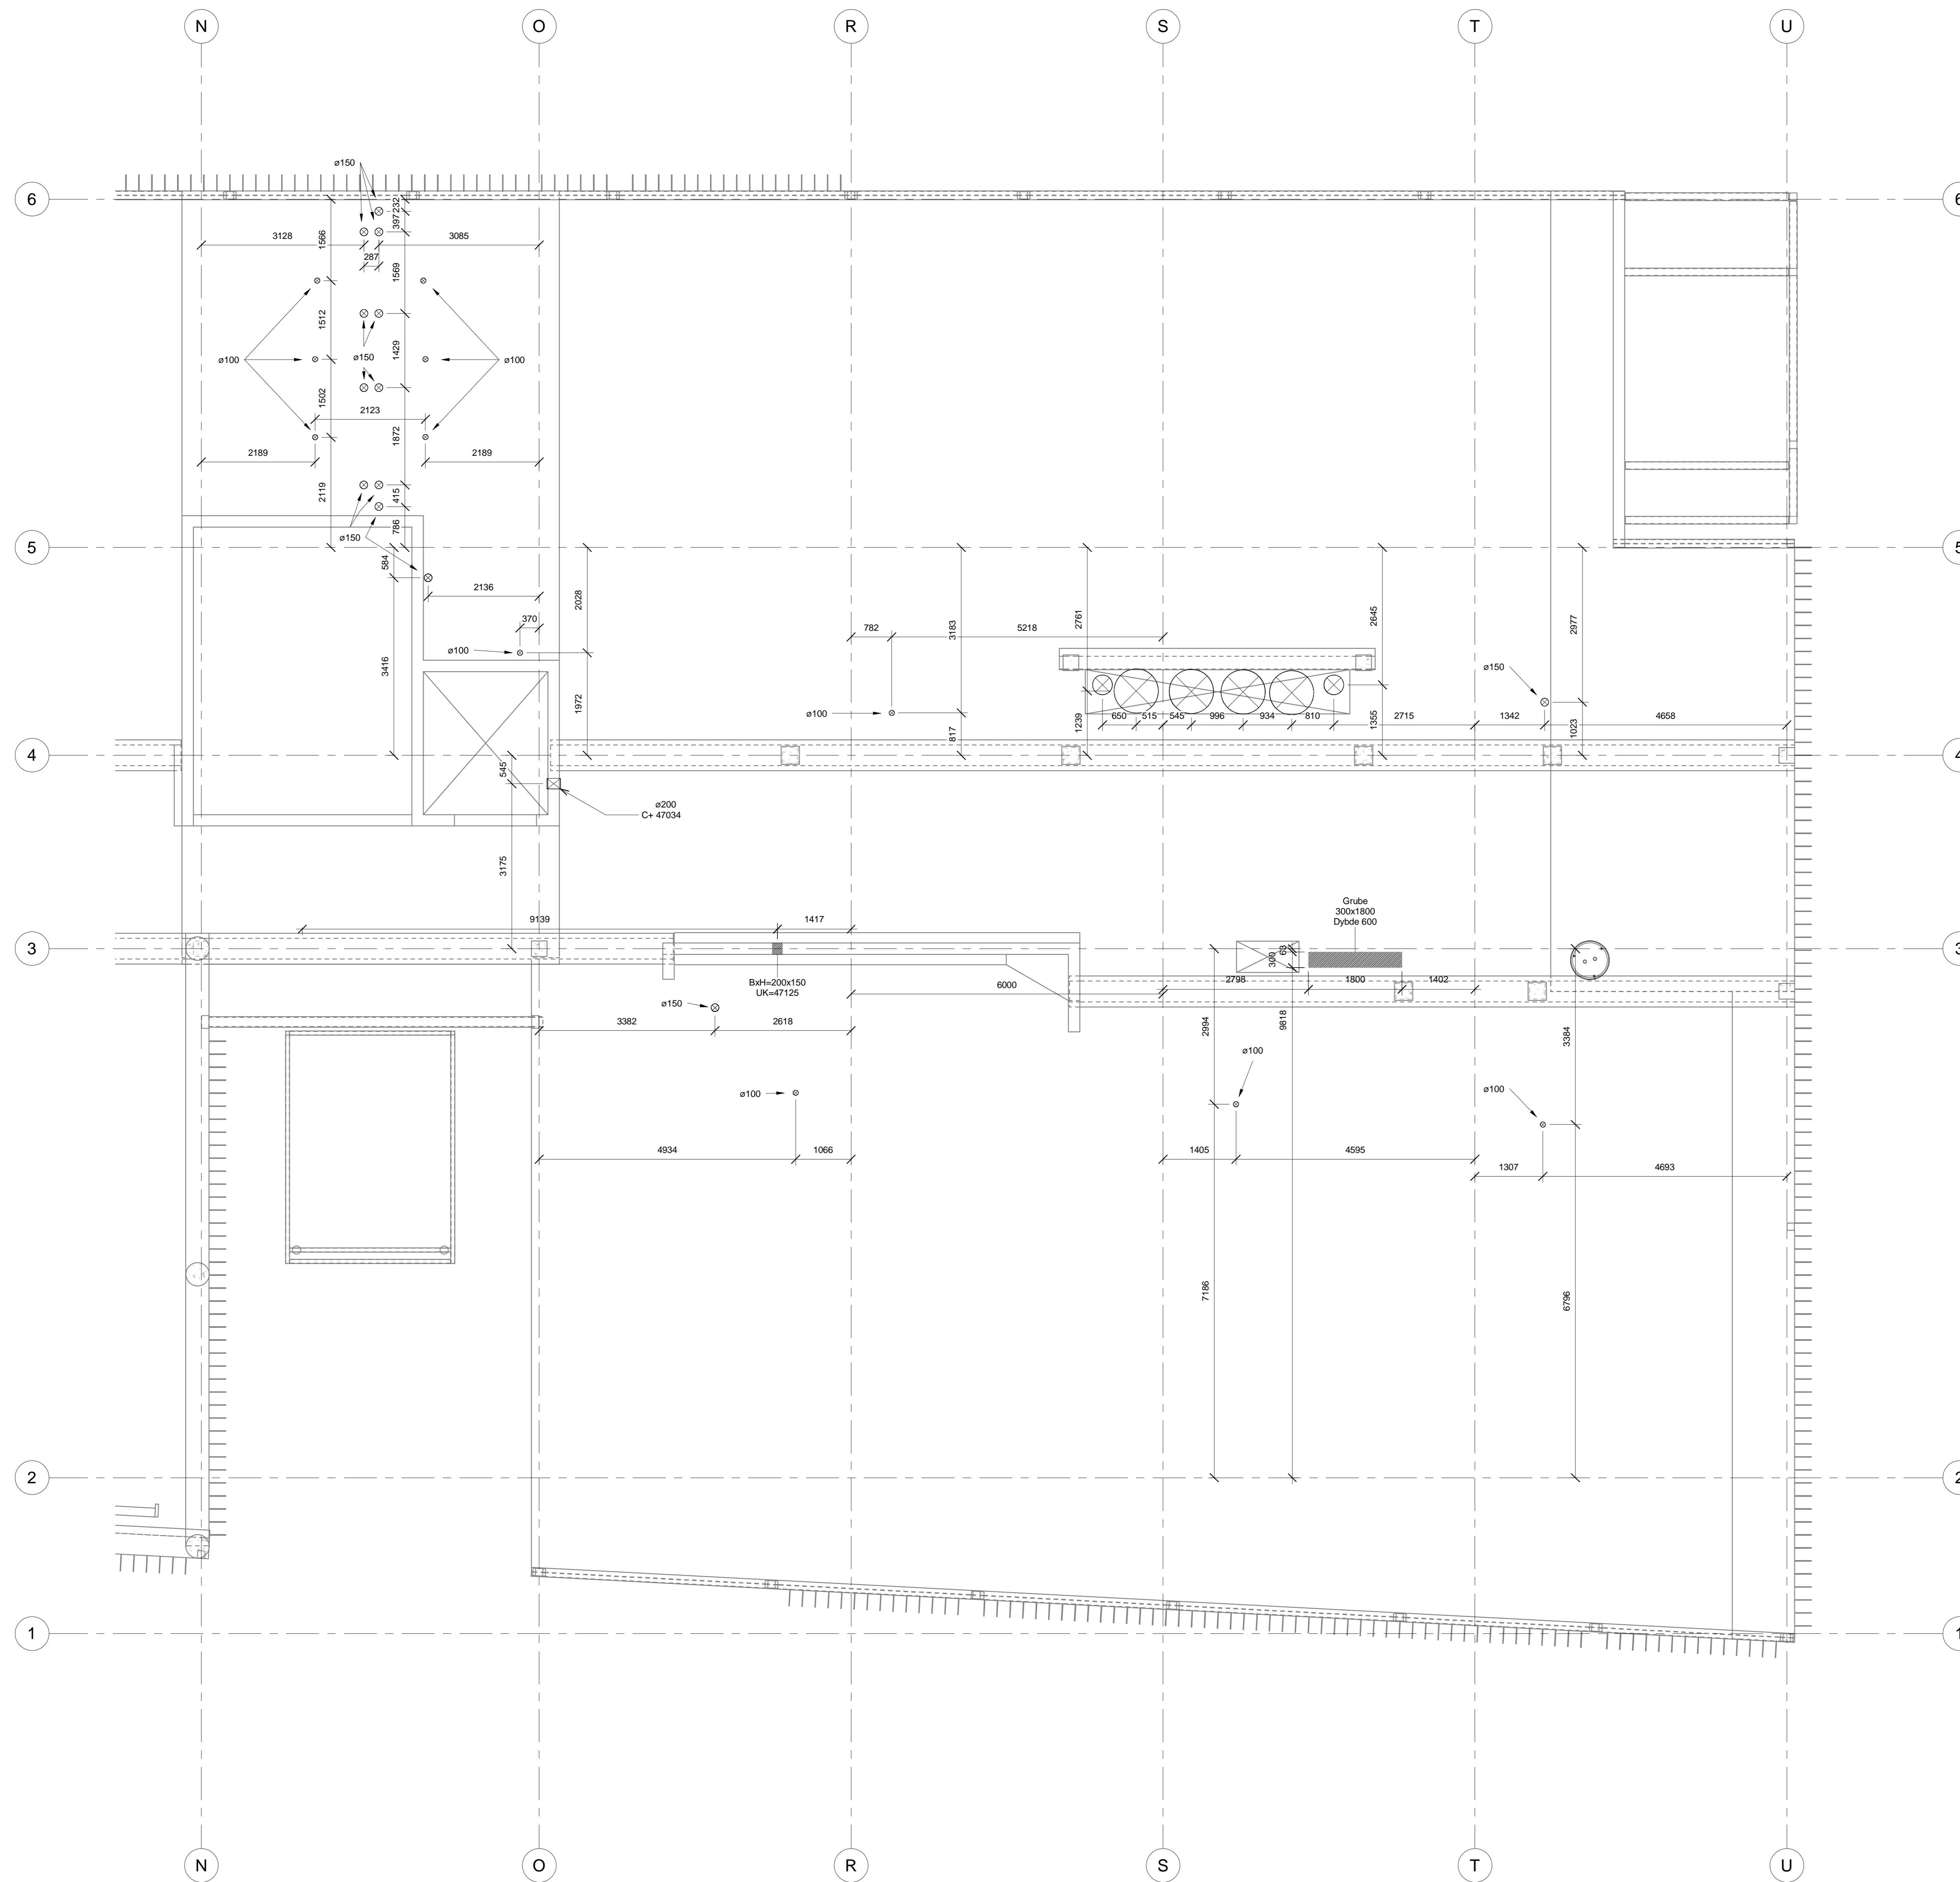


Tegningstittel: Tekniske utsparinger Del C Dekket over Plan 02			
WBS - Eqp - Fig - System - Type - Løpnummer	Tegningsstatus	Målestokk	Rev.
234701-CH02-K-00-20-001.50	Arbeidstegning	1 : 50	B
B Små justering eller tilbakemelding A Arbeidslogg Rev.		TG TW 26.02.21 TG VA 19.10.20 Endring Ulf Korek. Dato	
Prosjekt: Arbeidstegning Godkjent av:		Opprigger: 19011 TG VA 15.01.2021 Godkjent Approver	
Prosjekt: FJELLTUN SKOLE Tegningstittel: Tekniske utsparinger Del C Dekket over Plan 02			
WBS - Eqp - Fig - System - Type - Løpnummer 234701-CH02-K-00-20-001.50		Tegningsstatus	Målestokk Rev.
		Arbeidstegning	1 : 50 B
BNA 360 - Fjelltun Skole Fjelltun Skole_RIV.rvt 26.02.2021 22:06:37			

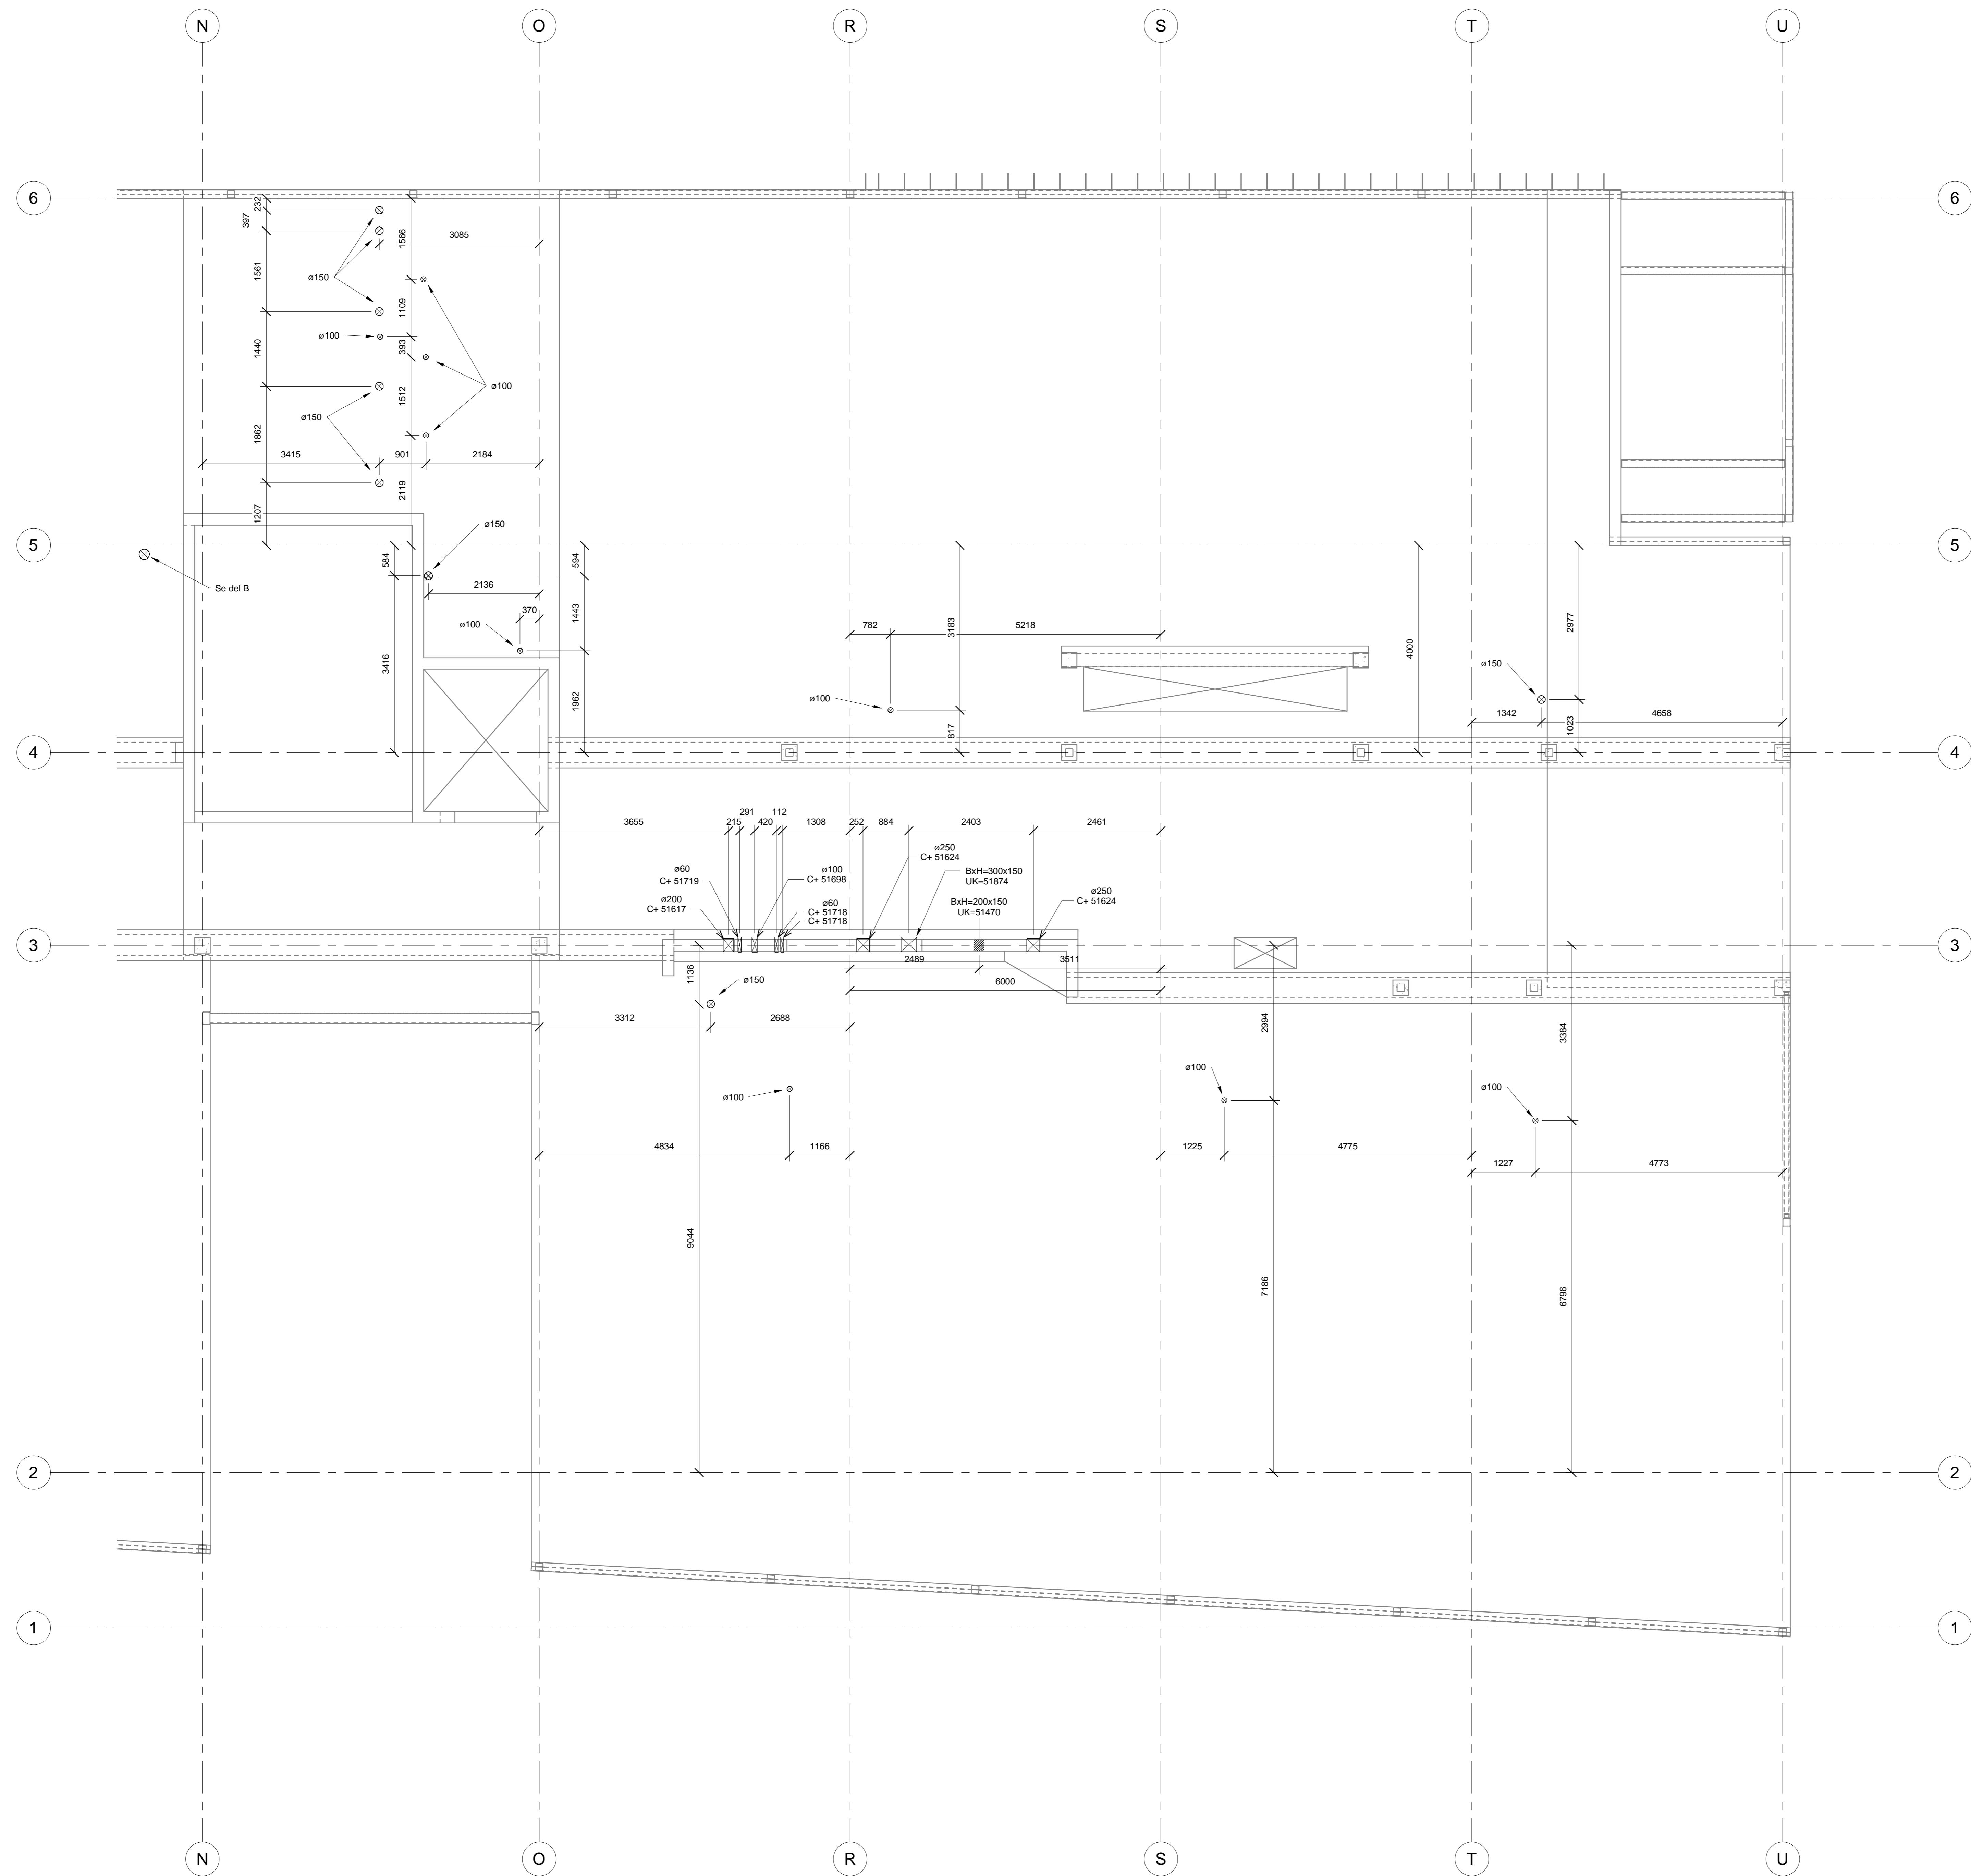

Tegningstittel:
 Tekniske utsparinger Del C
 Dekket over Plan 03

WBS - Eqp - Fig - System - Type - Løpnummer Tegningsstatus Målestokk Rev.
 234701-CH03-K-00-20-001.50 Arbeidstegning 1:50 B

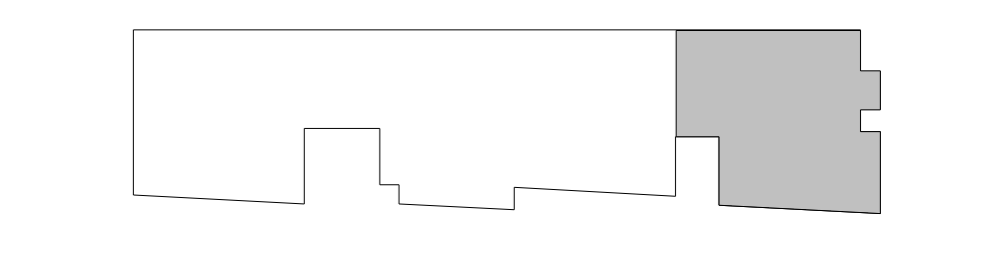


Rev	Endring	Utført av	Kontrollert av	Dato
A	Arbeidstegning	TG	VA	15.01.2021
B				

Prosjekt:
 Strand Kommune
 FJELLTUN SKOLE

Prosjektleder:
 erRive

Tegningstittel:
 Tekniske utsparinger Del C
 Dekket over Plan 03

WBS - Eqp - Fig - System - Type - Løpnummer Tegningsstatus Målestokk Rev.
 234701-CH03-K-00-20-001.50 Arbeidstegning 1:50 B

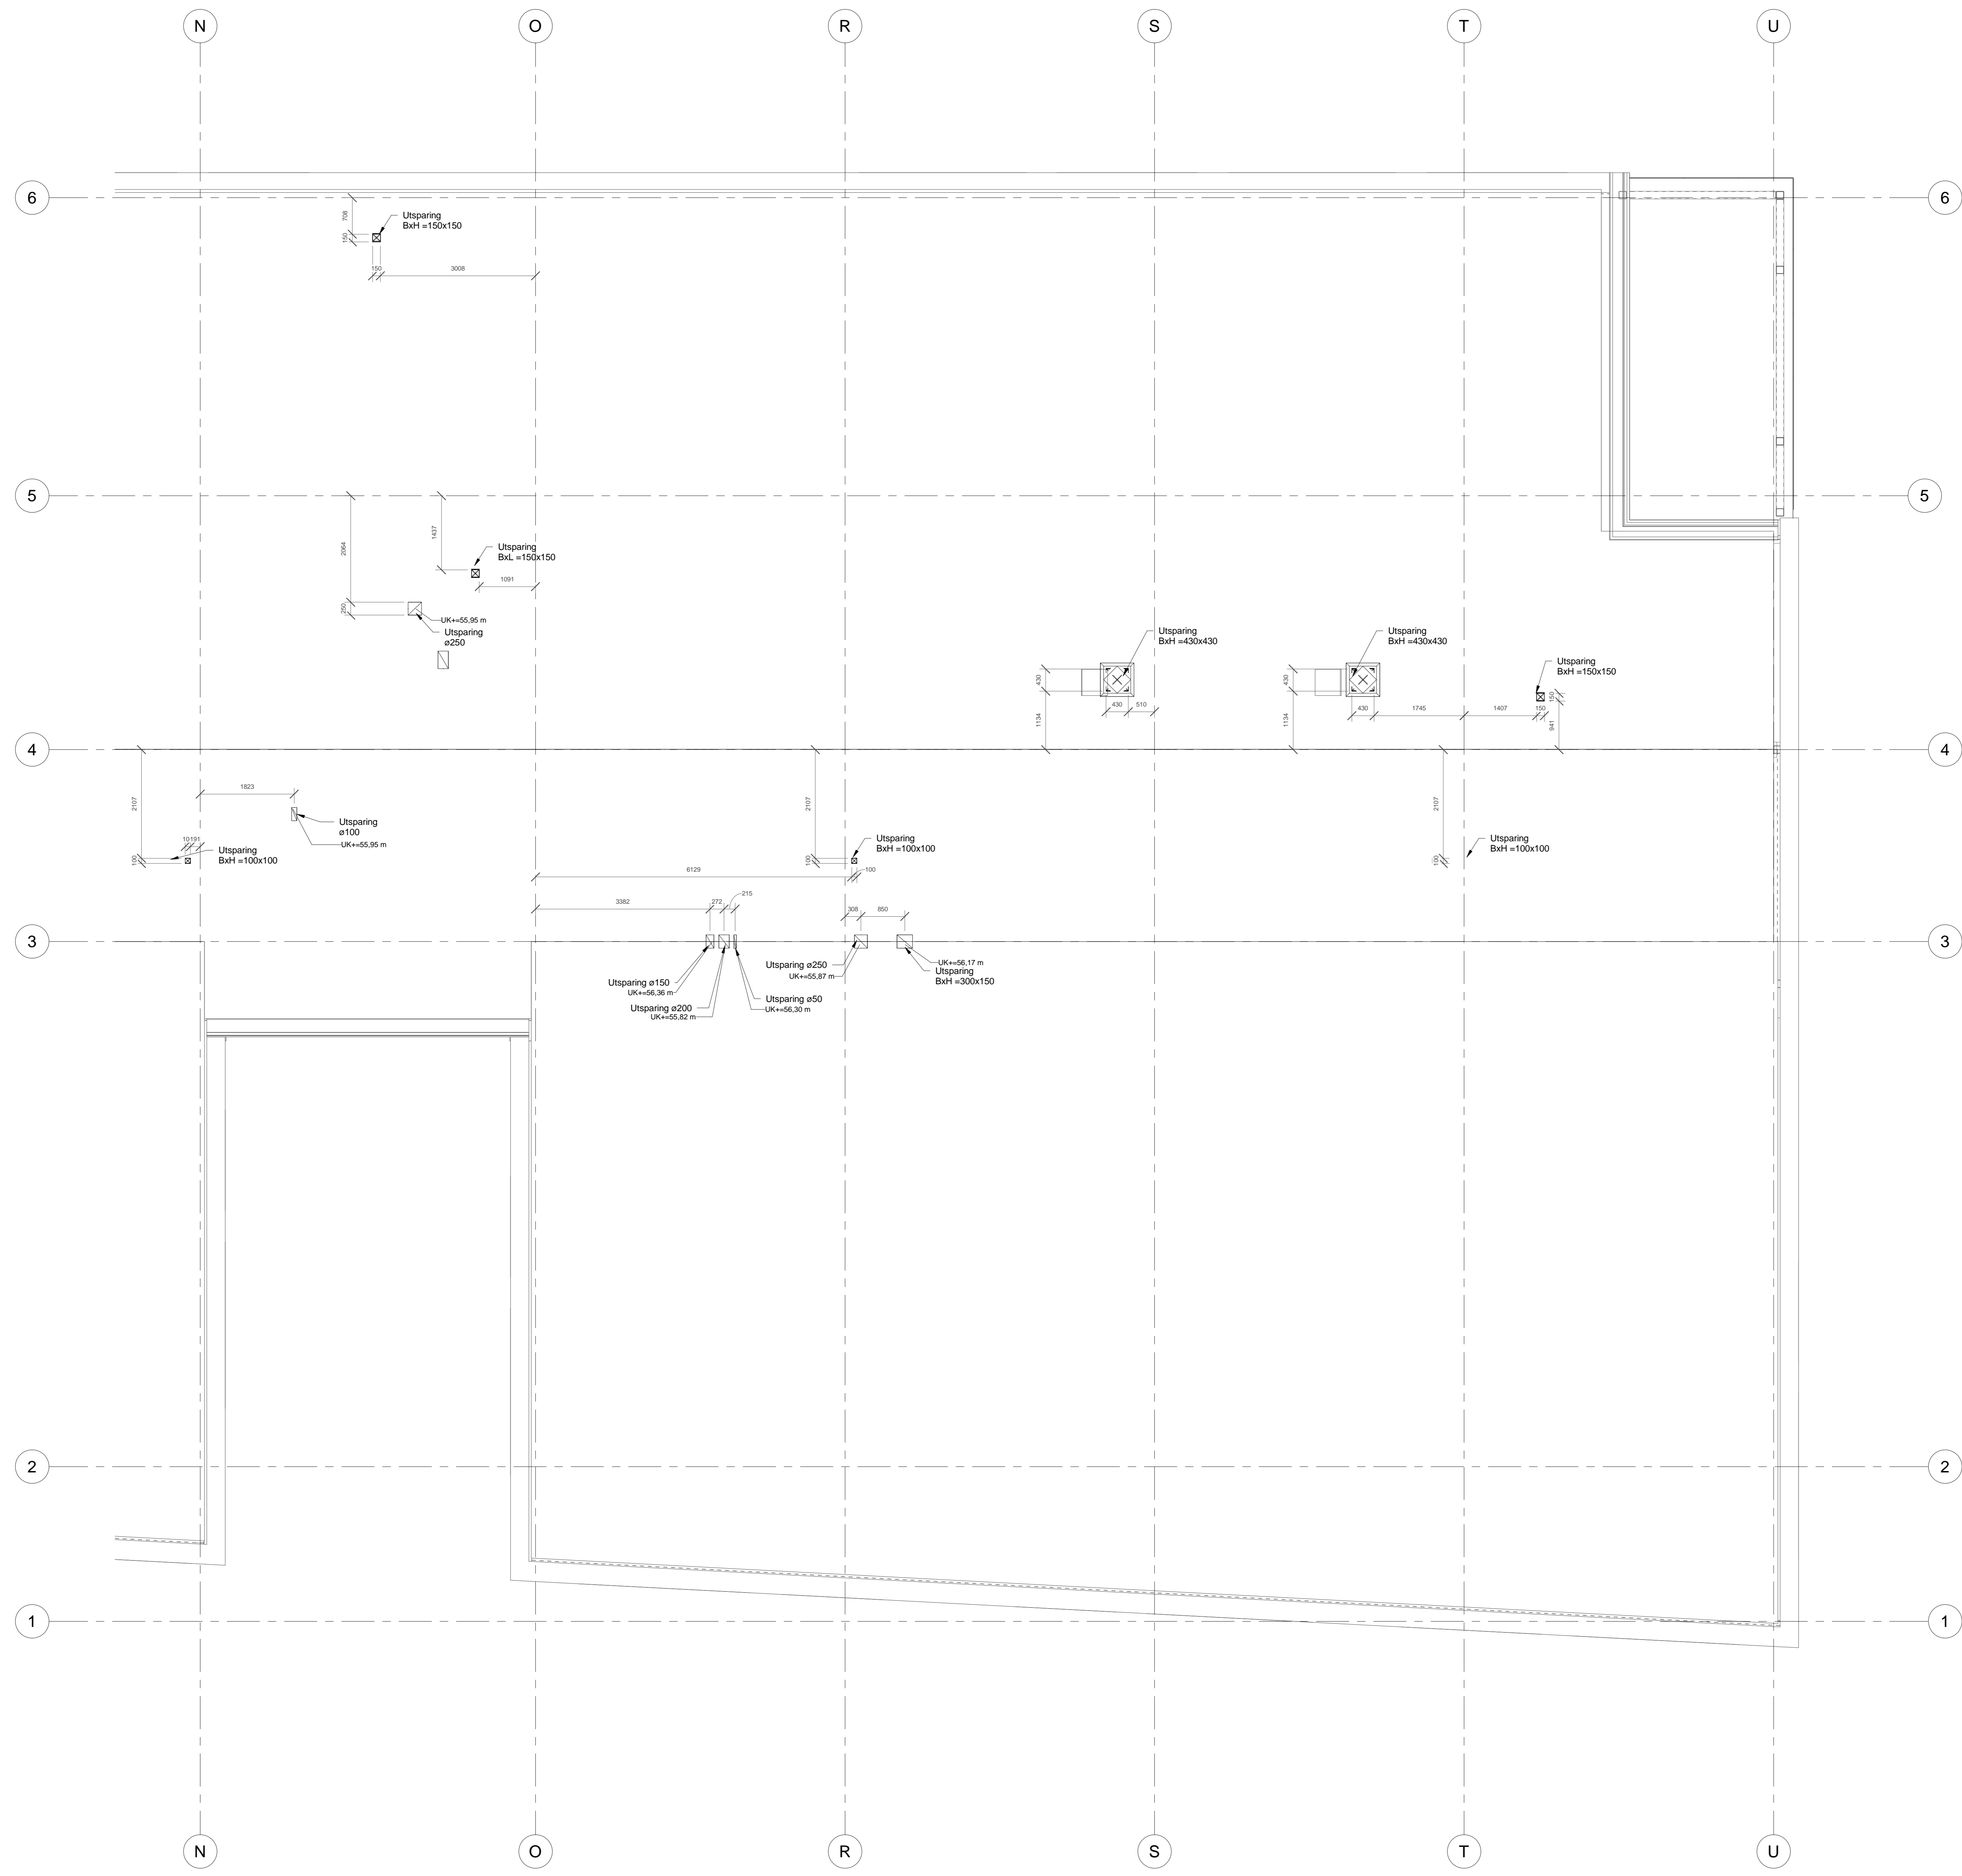

Tegningstittel:
Tekniske utsparinger Del C
Dekket over Plan 04

WBS - Eqp - Fag - System - Type - Løpnummer	Tegningsstatus	Måsstokk	Rev.
234701-CH04-K-00-20-001.50		1 : 50	C

C	JH	TW	12.04.21
Ustent målesting			
B	TIG	TW	26.02.21
A	GHJ	TW	08.12.20
Rev	UFE	Kont:	Dato

Prosjekt: 19011
Arbeidstegning
Strand Kommune
FJELLTUN SKOLE

Utferd: GHJ
Kont: TW
Dato: 15.01.2021
Godk: TW

Prosjekt: A0
erive

Tegningstittel:
Tekniske utsparinger Del C
Dekket over Plan 04

WBS - Eqp - Fag - System - Type - Løpnummer	Tegningsstatus	Måsstokk	Rev.
234701-CH04-K-00-20-001.50		1 : 50	C

Banevegga 7
4014 Skaranger
Telefon: 915 88 102
E-mail: post@strand.kommune.no
www.strand.kommune.no

BIM 360: fjelltun.skole\FjellTun_Skole_RIV.rvt
12.04.2021 13:40:03

