



Kumtema: Overvann
SID: Kum #341
Målt dato:
Målt av:

Generelt

Anleggsår:
Registrert dato: 21.04.1995
Sist endret dato: 03.11.2005
Kvalitet egenskap: Eksisterende anlegg
Status: Drift
Eier: Kommunal

Geografiske data

Adresse:
Beliggenhet: Terreng
Byggetype: Prefabr. betong
Kumform: Rund
Kumbredde/lengde: 1000 /
Adkomst: 6554537,33 579868,29
Nord: Øst
Målemetode: Ukjent målemetode 0 cm /
Målemetode / Synb: 34,77 / 0,00
Høyde topp / bunn kum: Ukjent målemetode 0 cm / 0 0 cm
Målemetode / bunn: Grafisk, m/sign. / Høyde ikke bestemt / Høyde ikke bestemt
Gml Kvalitet / Topp / Z:

Utstyr i kum

Dim	Material	År

Ledning (SID)

Dim	Material	År	Fall	Høyde (fra - til)	Lengde	Status	Ledningsutstyr

KARTSKISSE, MALESTOKK 1:


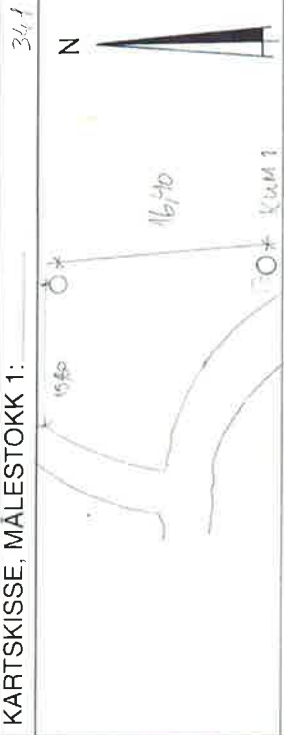


FOTO KUM



KUMSKISSE,

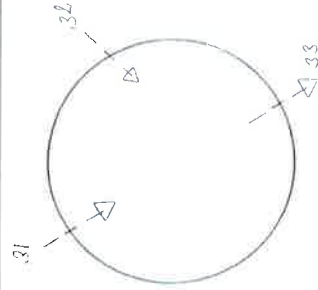

Ledning (SID)	Dim	Material	År	Fall	Høyde (fra - til)	Lengde	Status	Ledningsutstyr
OV #428 (341-344)	400	Betong			0,00 - 0,00	101,74	Drift	
OV #427 (342-341)	400	Betong			0,00 - 0,00	63,37	Drift	
OV #429 (343-341)	150	Betong			0,00 - 0,00	27,44	Drift	