



Kumtema: Overvann
SID: Kum #343
Målt dato:
Målt av:

Generelt

Anleggsår:
Registrert dato: 21.04.1995
Sist endret dato: 17.02.2006
Kvalitet egenskap: Eksisterende anlegg
Status: Drift
Eier: Kommunal

Geografiske data

Adresse:
Beliggenhet: Terreng
Byggemetode: Prefabr. betong
Kumform: Rund
Kumbredde/lengde: 1200 /
Adkomst: 6554556,60 579887,83
Nord: Øst
Målem XY NøyakXY / Synb: Ukjent målemetode 0 cm /
Høyde topp lokk / bunn kum: 35,06 / 0,00
Målem Z NøyakZ topp / bunn: Ukjent målemetode 0 cm / 0 0 cm
Gml KvalXY / ToppZ / Z: Fotogrametr. u/sign. / Høyde ikke bestemt / Høyde ikke bestemt

Utstyr i kum

Dim	Material	År

Ledning (SID)

Dim	Material	År	Fall	Høyde (fra - til)	Lengde	Status	Ledningsutstyr


KARTSKISSE, MÅLESTOKK 1:



FOTO KUM



KUMSKISSE,

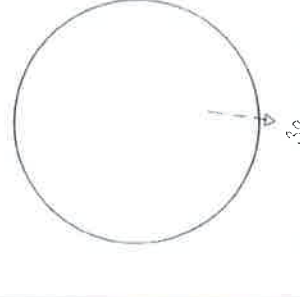

Ledning (SID)	Dim	Material	Ar	Fall	Høyde (fra - til)	Lengde	Status	Ledningsutstyr
OV #429 (343-341)	150	Betong			0,00 - 0,00	27,44	Drift	