



Kumtema:
SID:
Målt dato:
Målt av:

Overvann
 Kum #355

KARTSKISSE, MÅLESTOKK 1:


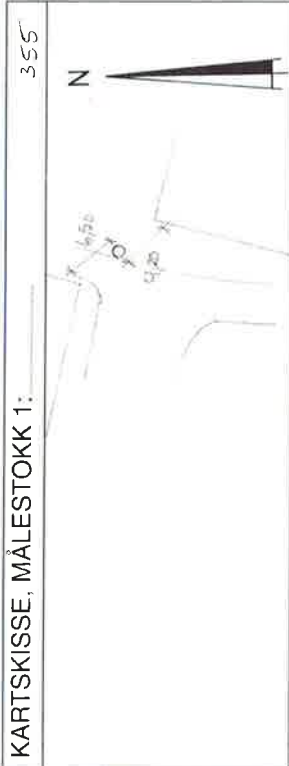


FOTO KUM

KUMSKISSE,

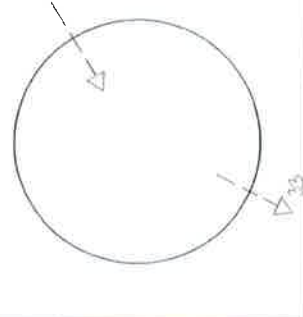

Generelt

Anleggsår:
Registrert dato: 21.04.1995
Sist endret dato: 03.11.2005
Kvalitet egenskap: Eksisterende anlegg
Status: Drift
Eier: Kommunal

Geografiske data

Adresse:
Beliggenhet: Terreng
Byggemetode: Prefabr. betong
Kumform: Rund
Kumbredde/lengde: 1000 /
Adkomst: 6554544,76 579951,28
Nord: Øst:
MålemXY NøyakXY / Synb: Ukjent målemetode 0 cm /
Høyde topp lokk / bunn kum: 34,62 / 0,00
MålemZ NøyakZ topp / bunn: Ukjent målemetode 0 cm / 0 0 cm
Gml KvalXY / ToppZ / Z: Grafisk, m/sign. / Høyde ikke bestemt / Høyde ikke bestemt

Utstyr i kum

Dim	Material	År

Ledning (SID)

Dim	Material	År	Fall	Høyde (fra - til)	Lengde

Status

Ledningsutstyr

Ledning (SID)	Dim	Material	Ar	Fall	Høyde (fra - til)	Lengde	Status	Ledningsutstyr
OV #430 (342-355)	150	Betong			0,00 - 0,00	149,66	Drift	
OV #431 (355-344)	150	Betong			0,00 - 0,00	103,58	Drift	