

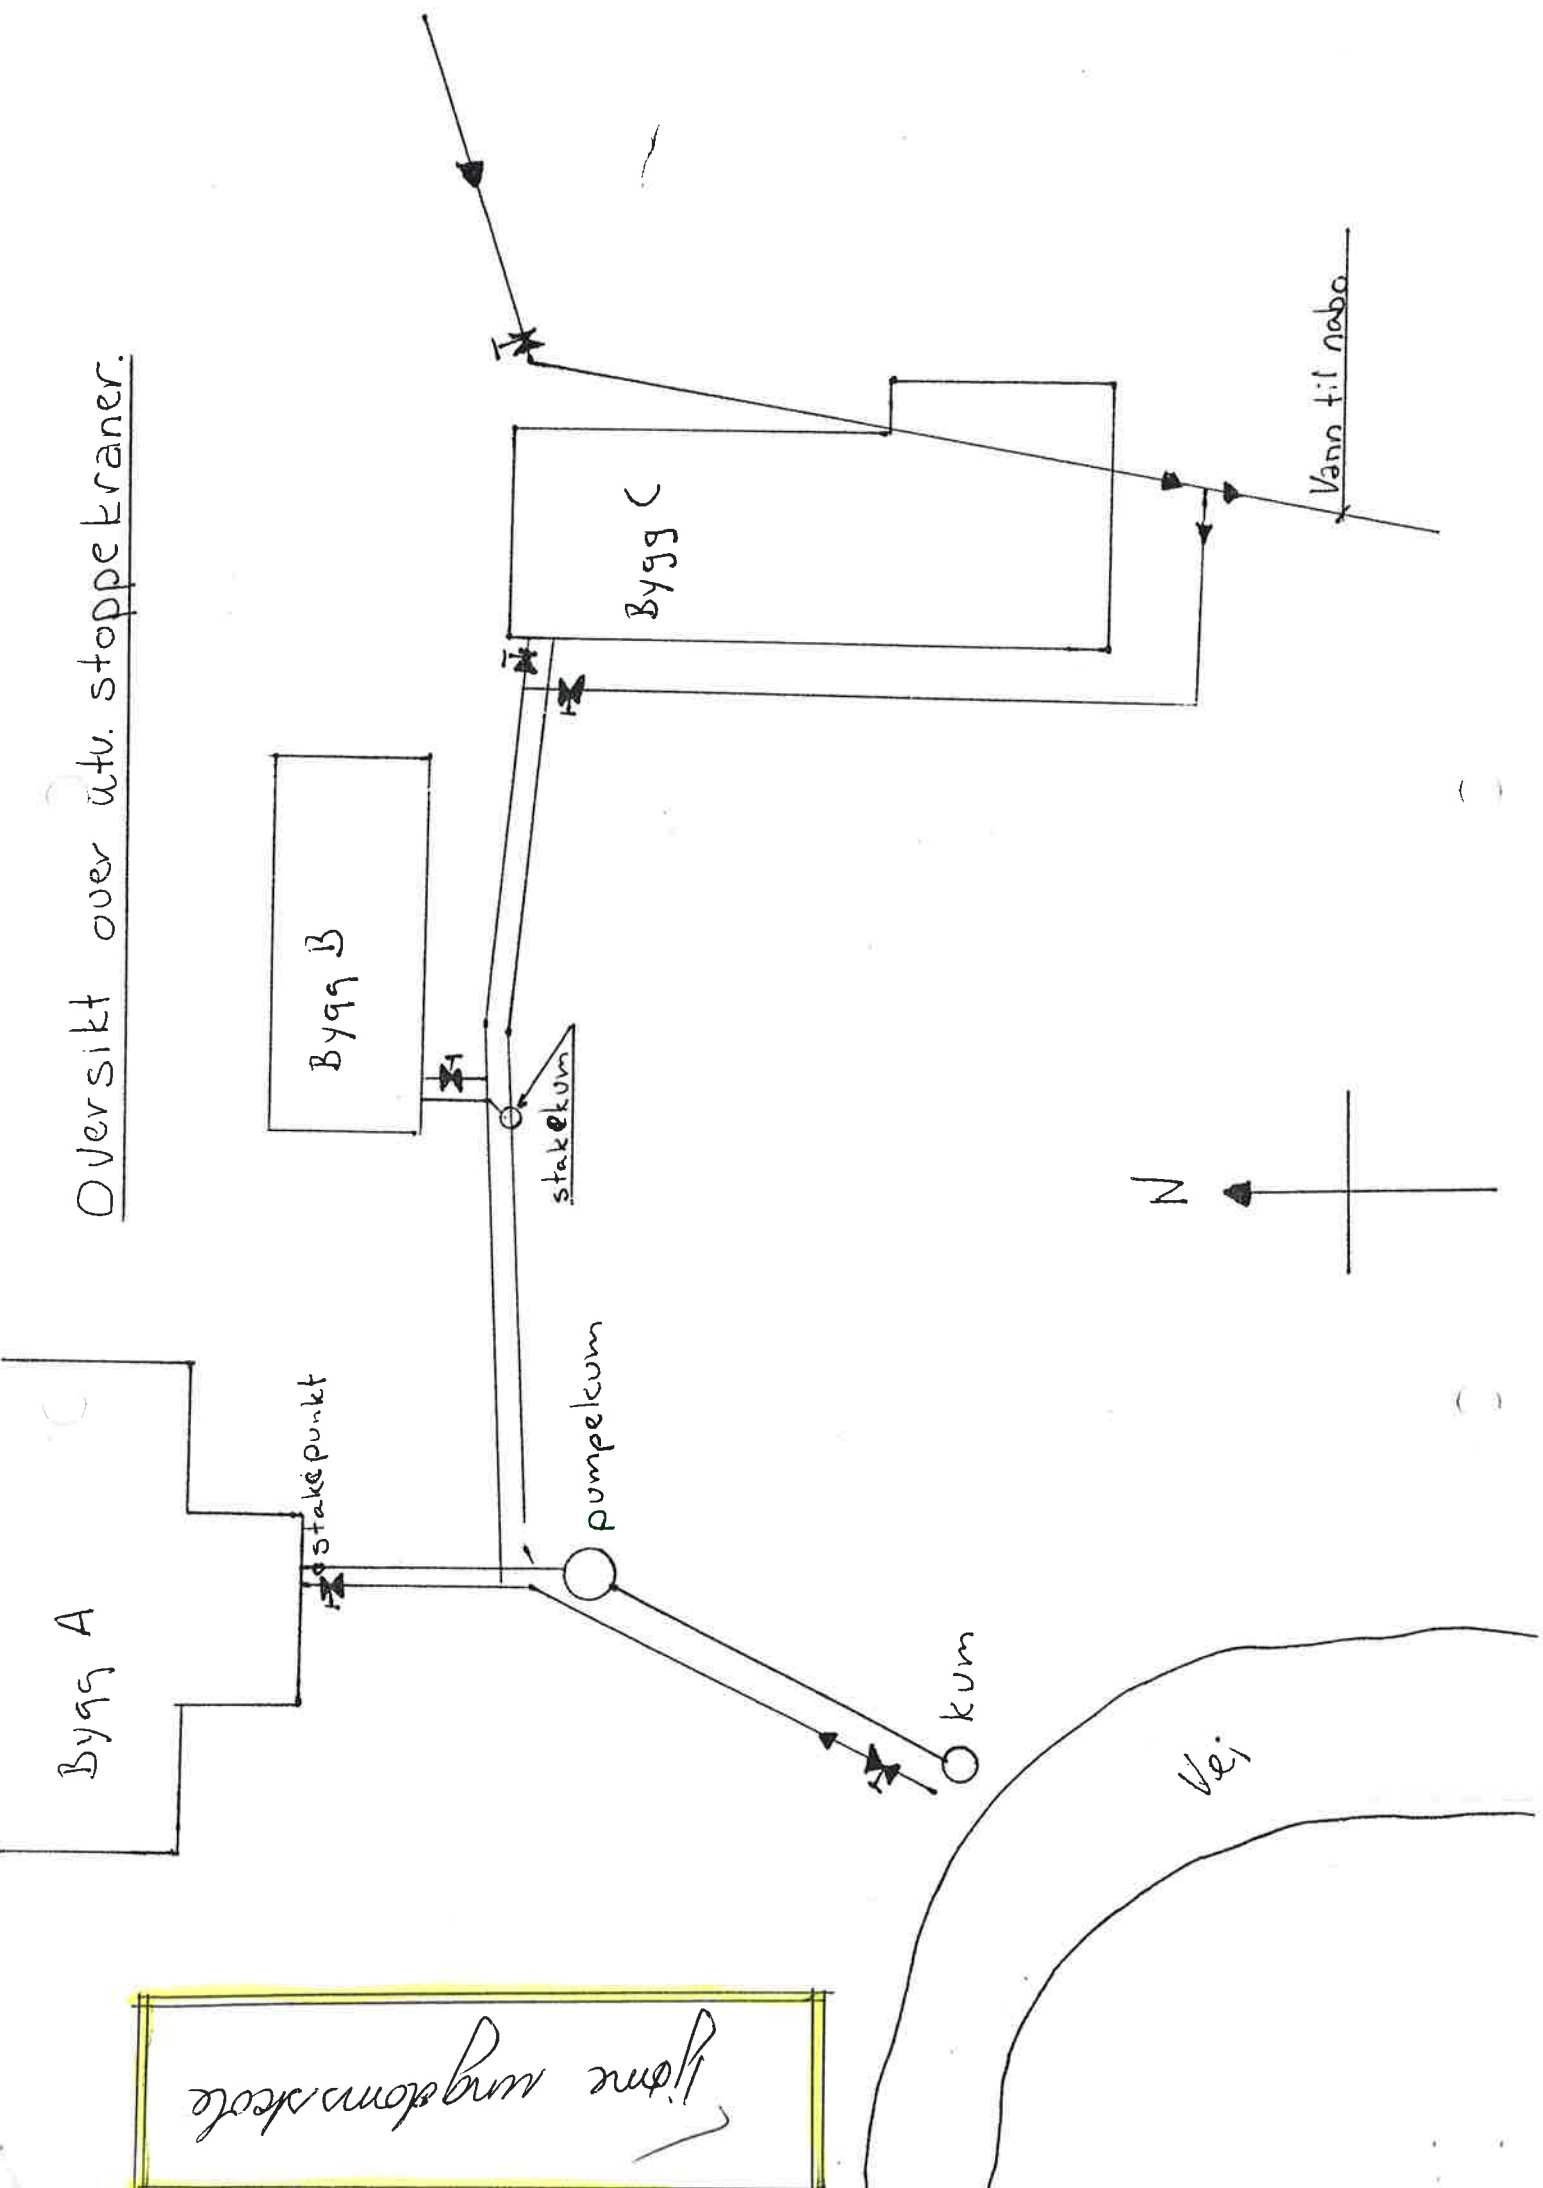






Oversikt over uto. stoppekraner.

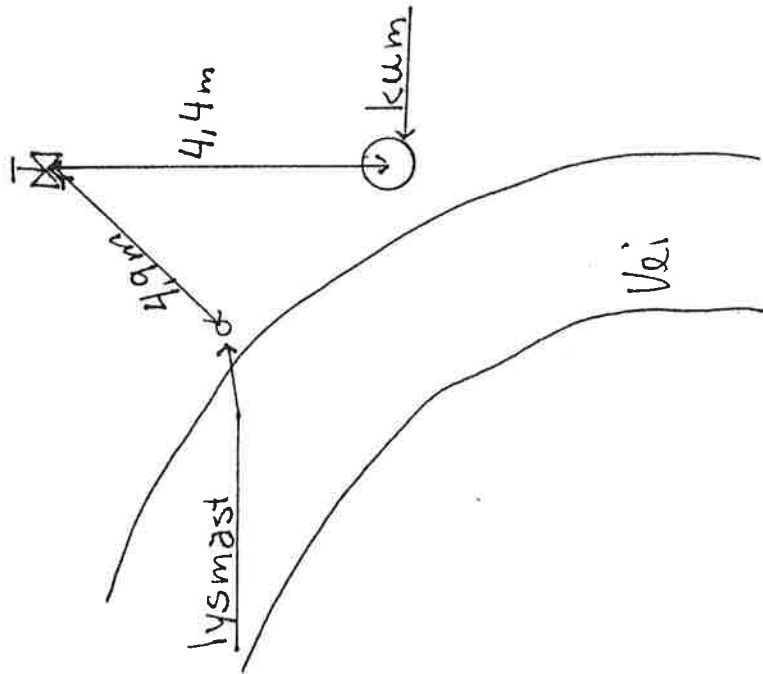


Målskisse utv. hovedstoppekraner.

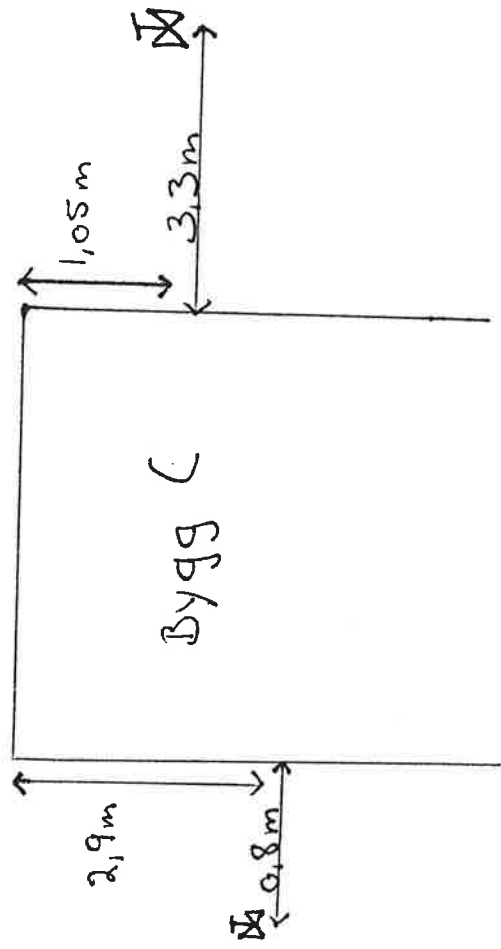

Målskisse utv. stoppekraner

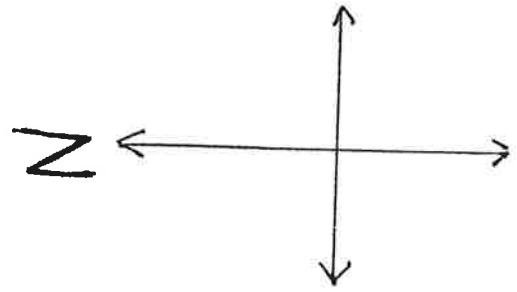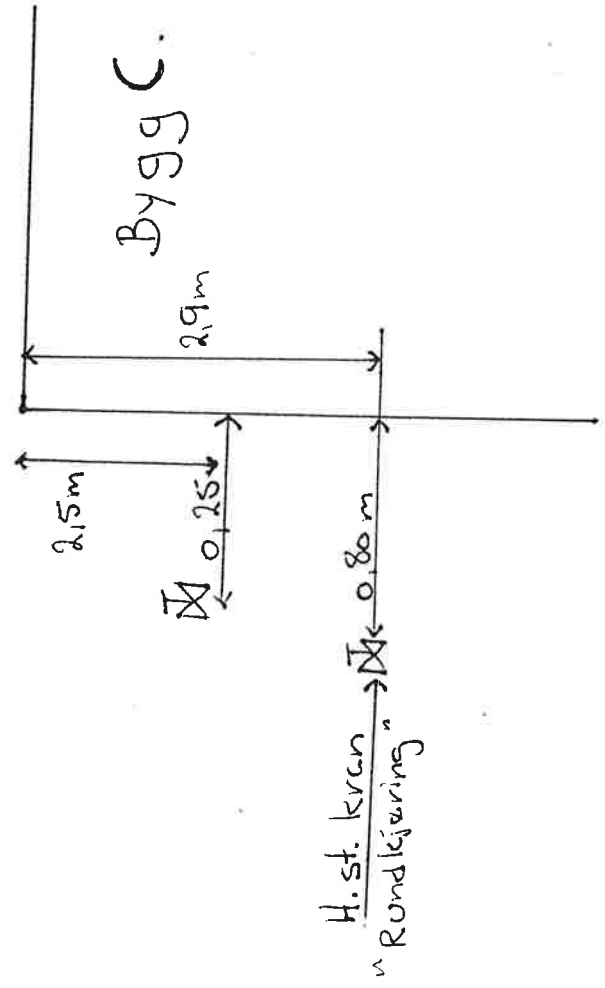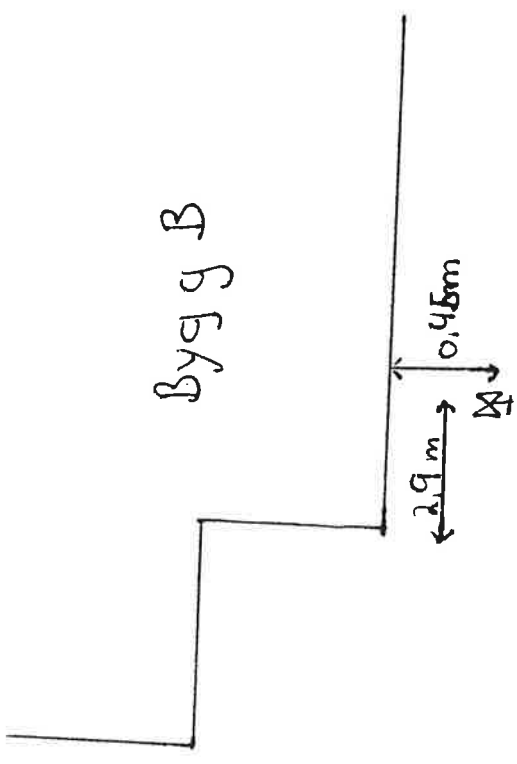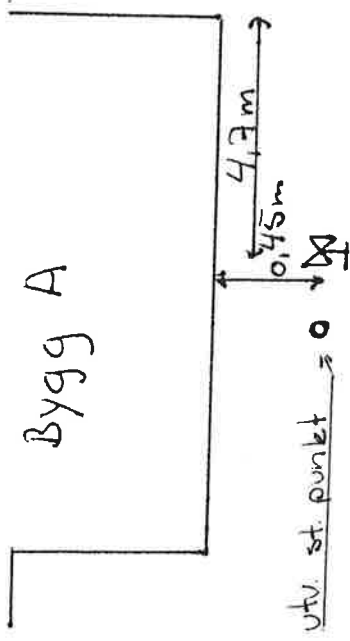

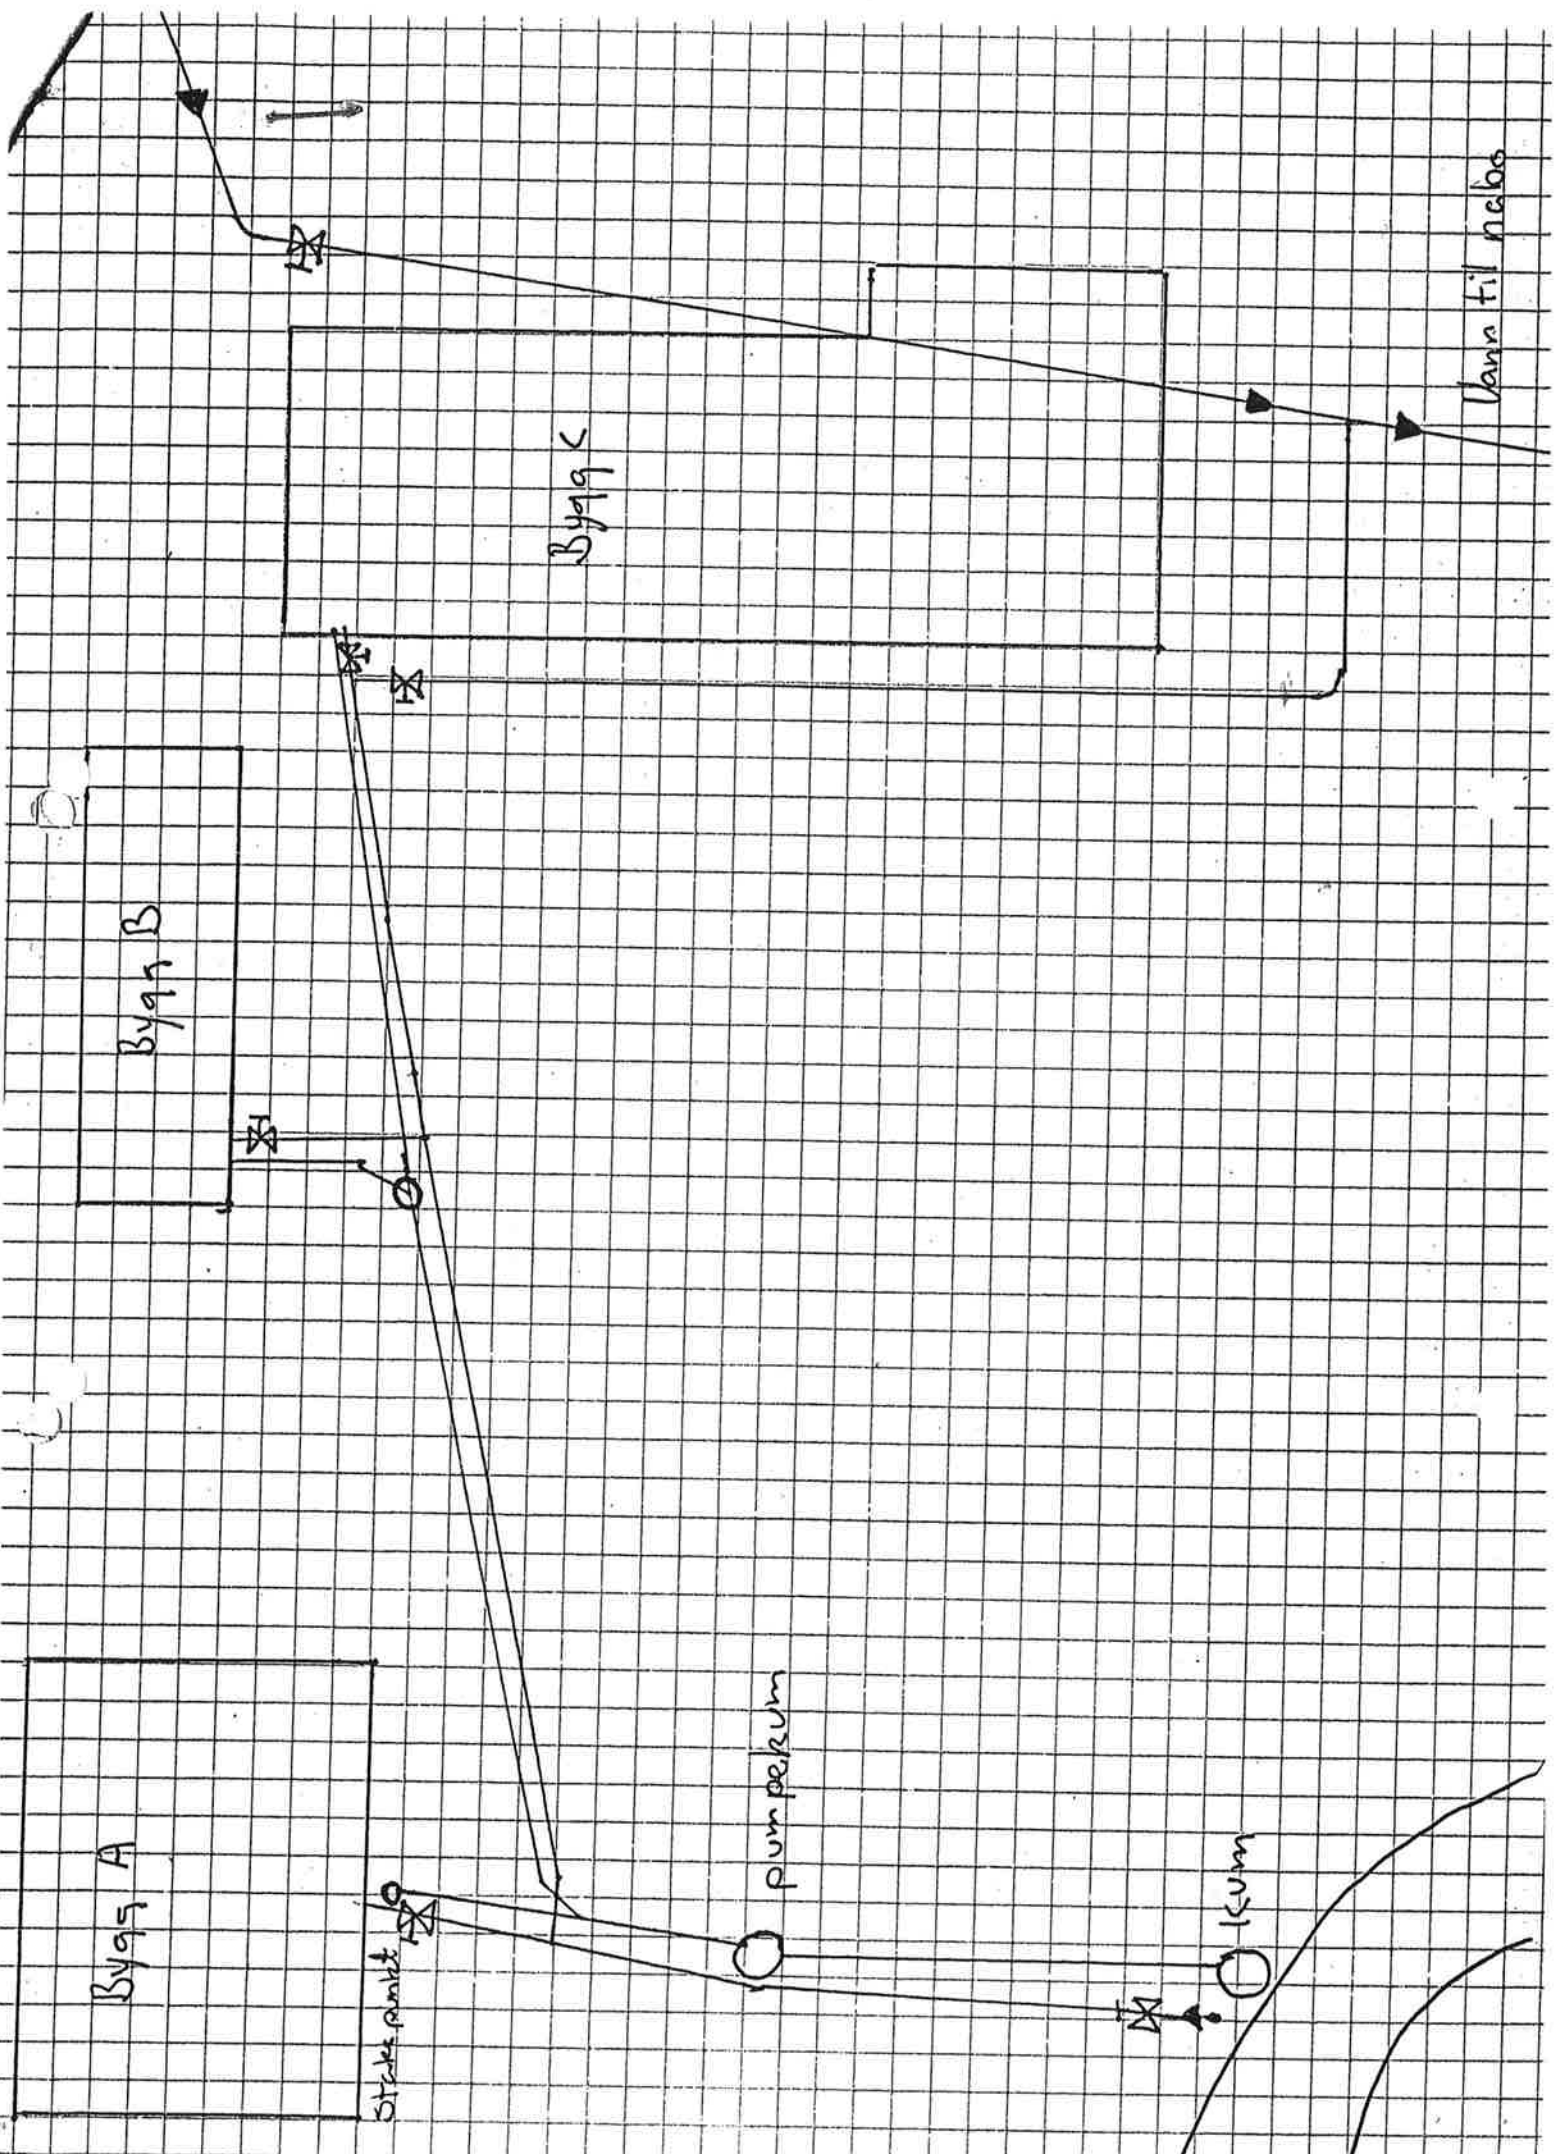

Stappekran skisse Tjome Ungdomsskole

