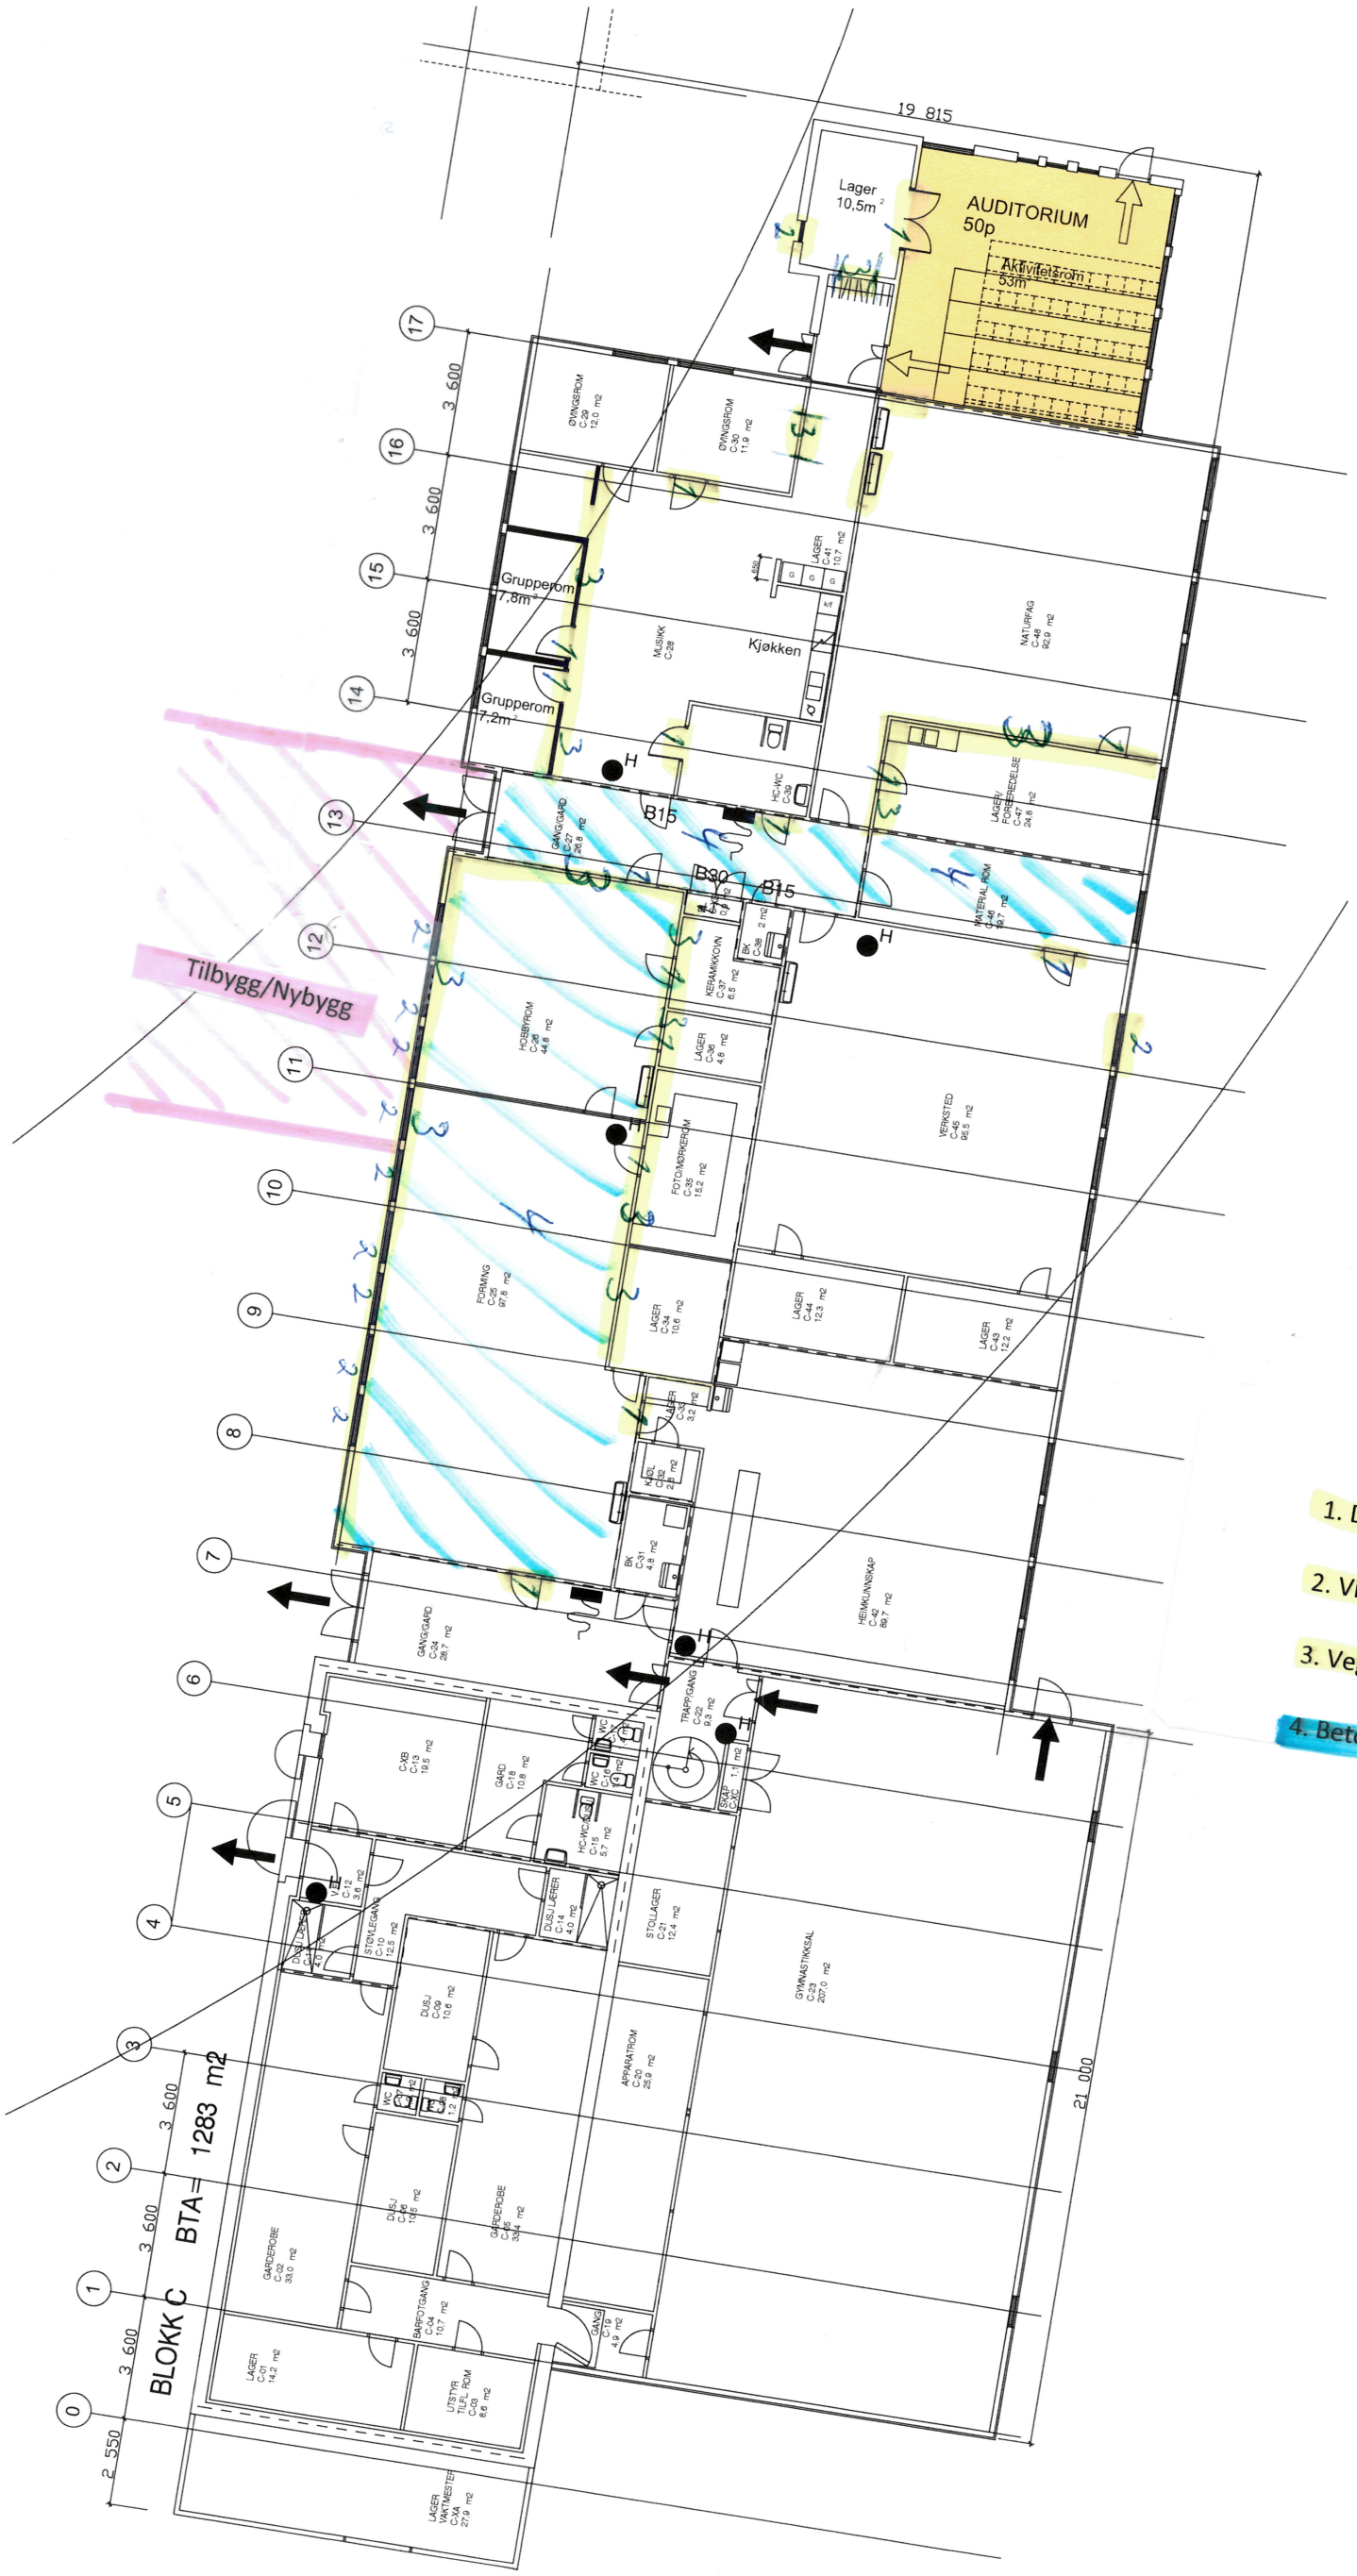
19 815
21 000
BLOKK C BTA= 1283 m2
Tilbygg/Nybygg
AUDITORIUM
50p
Aktivitetsrom
53m²
Lager
10,5m²
Grupperom
7,8m²
Grupperom
7,2m²
Kjøkken
B15
B30
B15
1. Dører fjernes.
2. Vinduer fjernes.
3. Vegger fjernes
4. Betong-gulv tas opp/fjernes.