


## Bilag D – Kartreferanser for deponi av skiltmateriell (jfr. konkurransegrunnlagets del III, pkt. 2.3.1 Eksisterende materiell)

Det er lagret eksisterende materiell (kun påler) på følgende fire lokasjoner/punkt

### Punkt 1 (startpunkt ved vei)

Materiell: 12 stk.

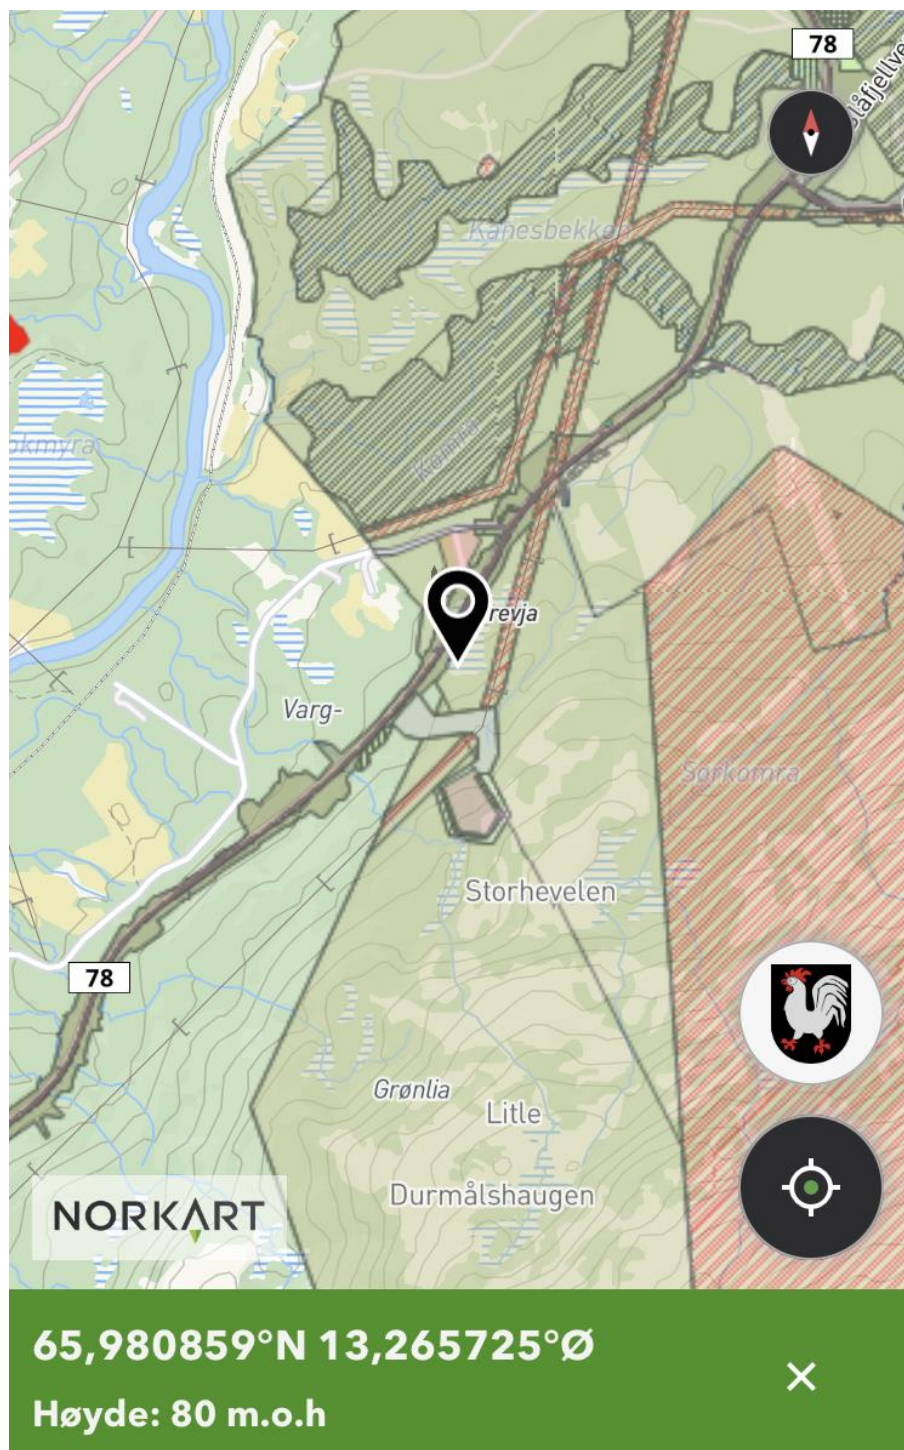


Punkt 2 (ikke kartutsnitt på dette. Midt i mellom punkt 1 og punkt 3. Liten høyde merket med rød stang)

Materiell: 12 stk.

Punkt 3 (toppen av ei myr ved bratt granskog)

Materiell: 12 stk.

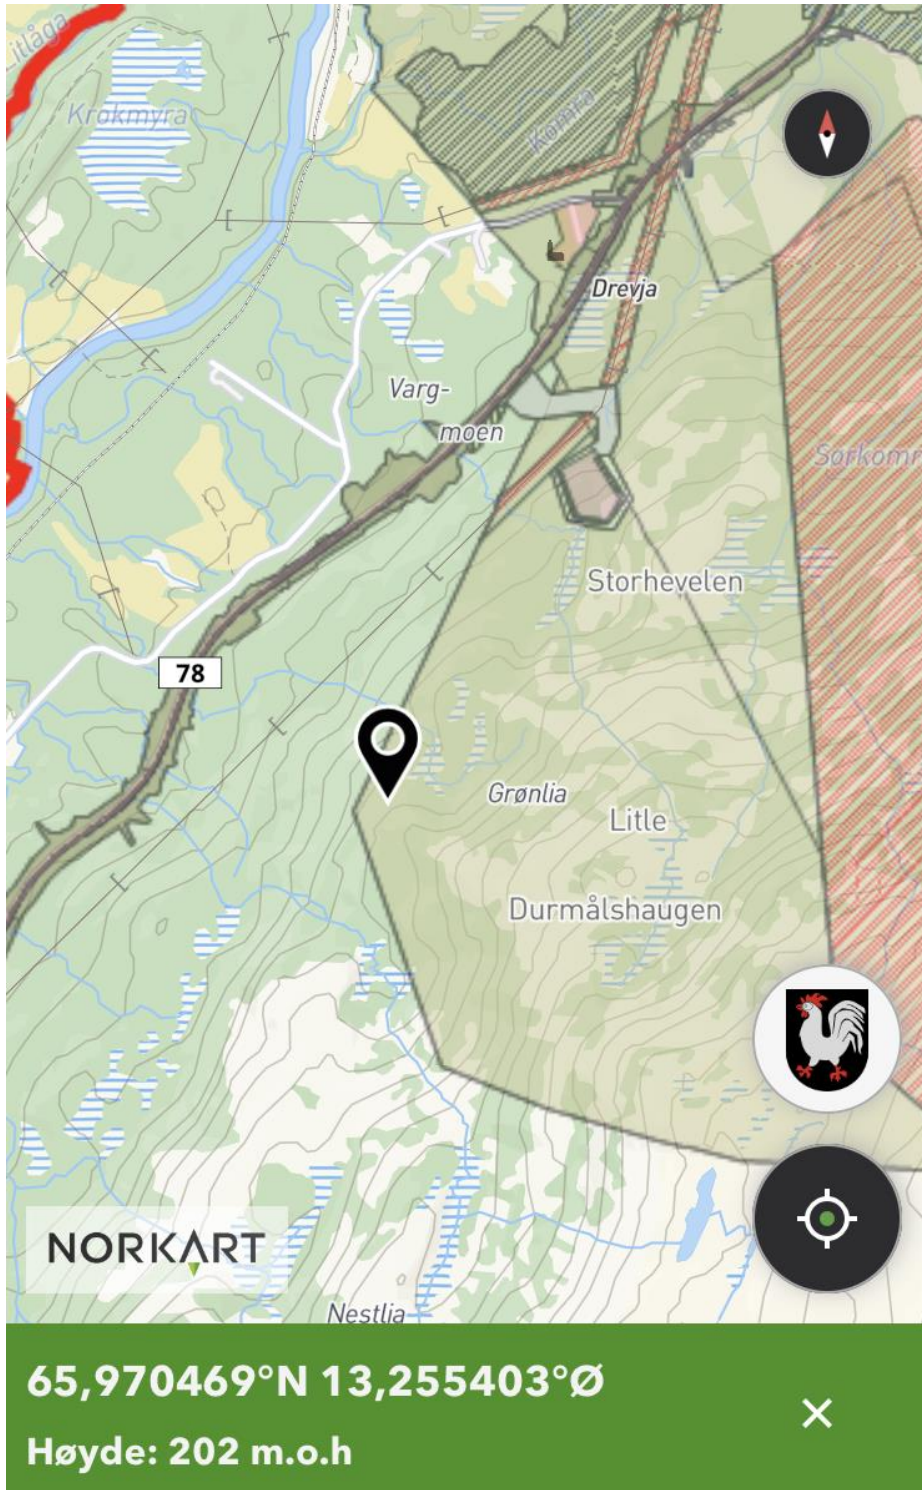



**Punkt 4 (toppunktet ved gammelt varselsskilt)**

Materiell: 20 stk.

