


3. etasje  

8  
9  
10  
11  
12  
13  
14  
15  
16  
17  
18

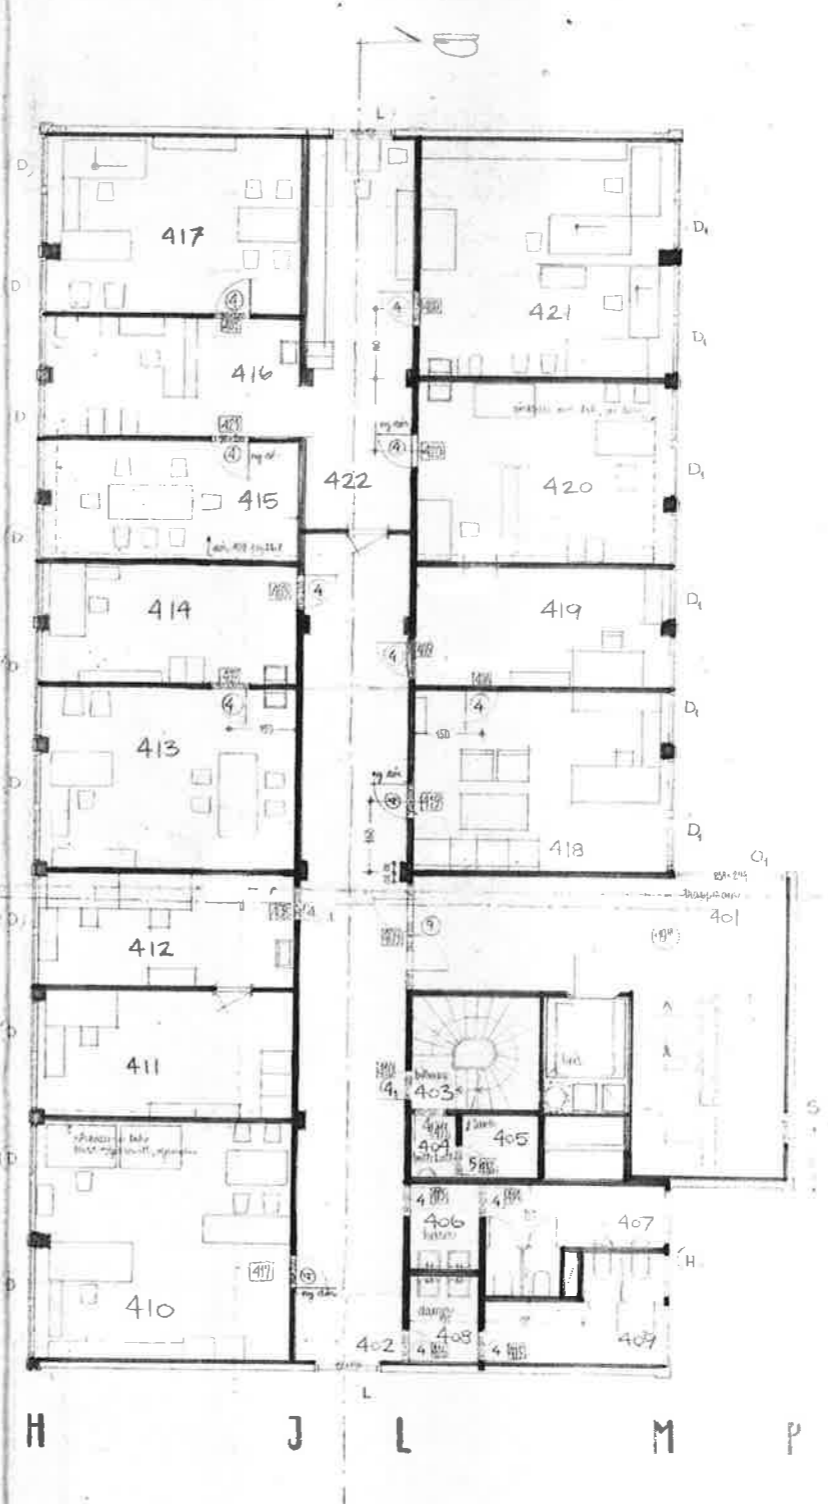

4. etasje

115. 116. 117. 

8  
9  
10  
11  
12  
13  
14  
15  
16  
17  
18



3. etasje  
4. etasje